

CHĘĆ PROJEKTOWANA

CHĘĆ ISTNIEJĄCA

SS1

ŚCIANA SZYBU WINDOWEGO

STAŁOWA KONSTRUKCJA SZYBU

PLYTA WARSTWOWA GR. 15cm

DOKUMENTACJA POWYKONAWCZA

mgr. inż. Wojciech Bigas
Kierownik Budowy
nr. ewid.: PD/0116/WBKb/15

LEGENDA:


- elementy do rozbiórki

INWESTOR:	UNIwersytet Śląski w Katowicach ul. Bankowa 12 40-007 Katowice	
REALIZACJA:	„Przebudowa i rozbudowa istniejącego budynku o funkcji oświatowej stanowiącego siedzibę Instytutu Sztuk Muzycznych w Cieszynie poprzez dobudowę szybu windowego, wykonanie utwardzenia terenu oraz przebudowę odcinków instalacji zewnętrznych (kanalizacji deszczowej oraz oświetlenia)”	nr rys. A-3
ADRES:	ul. J. U. Niemcewicza 2, 43-400 Cieszyń, działka nr ewid. 56, obręb ewid. 0039, jedn. ewid. 240301_1	
PROJEKTANT:	mgr inż. arch. CEZARY ZAKRZEWSKI, uprawnienia w specjalności architektonicznej nr MA/097/12	
SPRAWDZAJĄCY:	mgr inż. arch. MANISTA MICHAŁ, uprawnienia w specjalności architektonicznej nr MA/026/13	
OPRACOWYUJĄCY:	inż. arch. Ewa Kańkowska	
STADIUM PRAC:	Projekt Techniczny	data: 10.06.2021.
NAZWA RYSUNKU:	Rzut parteru	skala: 1:50

Planowane miejsce postojowe dla osób niepełnosprawnych (odrębne opracowanie)

STAROSTWO POWIATOWE
W CIESZYNIE
ul. Sienkiewicza 29
43-400 CIESZYN

LOKALIZACJA SZYBU W BUDYNKU

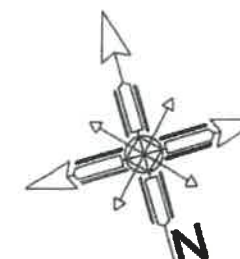

CZĘŚĆ PROJEKTOWANA

CZĘŚĆ ISTNIEJĄCA

SS1
ŚCIANA SZYBU WINDOWEGO
STAŁOWA KONSTRUKCJA SZYBU
PŁYTA WARSTWOWA GR. 12cm

RZECZOZNAWCA DO SPRAW ZABEZPIECZEŃ PRZECIWPOŻAROWYCH

inż. Wojciech Podraszka Nr upr. 516/2009

Ostrów Maz. dnia 27.08.2021



Zgodność projektu z wymaganiami ochrony przeciwpożarowej stwierdzam bez uwag

z uwagami

LEGENDA:

□ - elementy do rozbiórki

INWESTOR:	UNIwersytet Śląski w Katowicach ul. Bankowa 12 40-007 Katowice	
REALIZACJA:	Przebudowa i rozbudowa istniejącego budynku o funkcji oświatowej z planowanego siedziby Instytutu Sztok Muzyki w Cieszynie poprzez dobudowę szybu windowego, wykonanie utwardzenia terenu oraz przebudowę odcinka instalacji zewnętrznej kanalizacji deszczowej	nr rys. A-3
ADRES:	ul. J. U. Niemcewicza 2, 43-400 Cieszyn, działka nr ewid. 56, obręb ewid. 0039, jedn. ewid. 240301_1	
PROJEKTANT:	mgr inż. arch. CEZARY ZAKRZEWSKI, uprawnienia w specjalności architektonicznej nr MA/097/12	
SPRAWDZAJĄCY:	mgr inż. arch. MANISTA MICHAŁ, uprawnienia w specjalności architektonicznej nr MA/026/13	
OPRACOWYUJĄCY:	inż. arch. Ewa Kałkowska	
STADIUM PRAC:	Projekt Architektoniczno-Budowlany	data: 20.05.2021
NAZWA RYSUNKU:	Rzut parteru	skala: 1:50

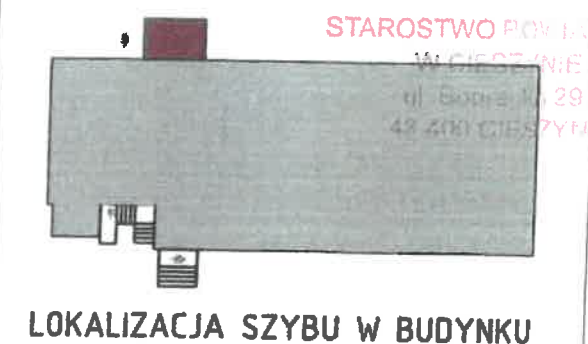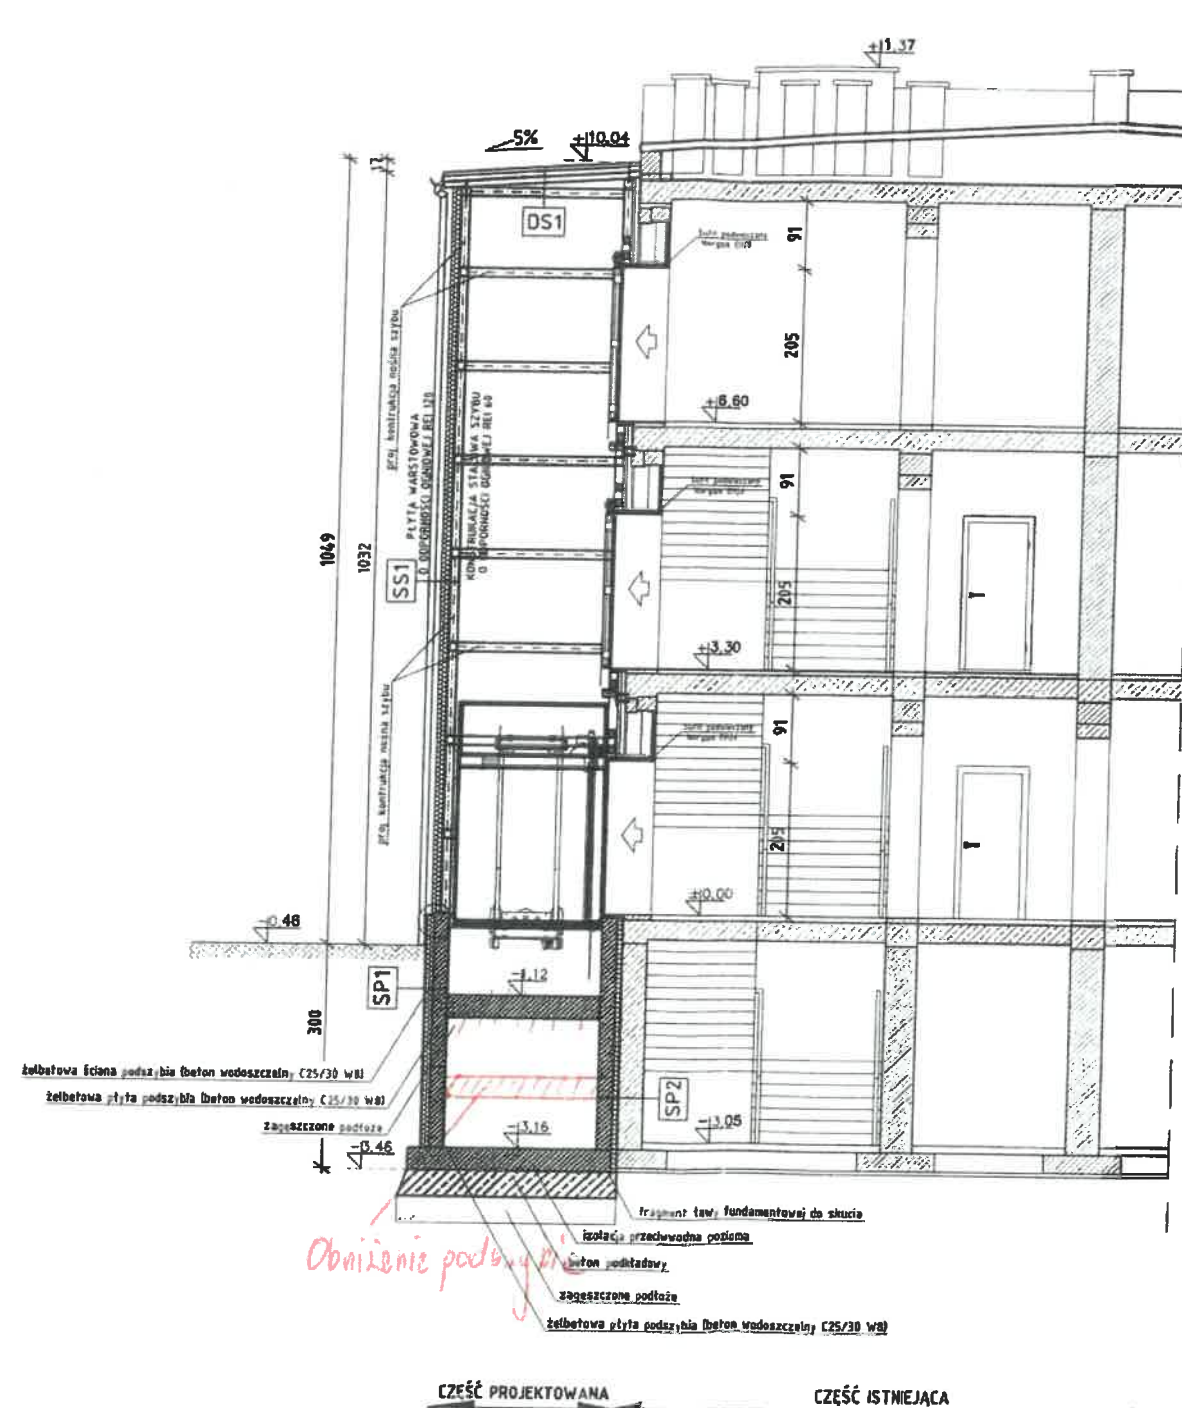

DS1
DACH SZYBU WINDOWEGO
OBRÓBKI BLACHARSKIE GR. 1,5cm
PŁYTA WARSTWOWA GR. 10cm
KONSTRUKCJA DACHU SZYBU

SS1
ŚCIANA SZYBU WINDOWEGO
STAŁOWA KONSTRUKCJA SZYBU
PŁYTA WARSTWOWA GR. 10cm



SP1
ŚCIANA PODSZYBIA ZEWNĘTRZNA
ŚCIANA ŻELBETOWA GR. 20cm
HYDROIZOLACJA POWŁOKOWA
STYROPIAN EKSTRUOWANY GR 10cm
FOLIA KUBEŁKOWA

SP2
ŚCIANA PODSZYBIA OD STRONY BUDYNKU
ŚCIANA ŻELBETOWA GR. 20cm
STYROPIAN EKSTRUOWANY GR 2-10cm
2 x LEPIK ASFALTOWY
ISTNIEJĄCA ŚCIANA BUDYNKU



Dokumentacja
projektowa

INWESTOR:	UNIWERSYTET ŚLĄSKI W KATOWICACH ul. Bankowa 12 40-007 Katowice	nr rys.	A-7
REALIZACJA:	„Przebudowa i rozbudowa istniejącego budynku o funkcji oświatowej stanowiącego siedzibę Instytutu Sztuk Muzycznych w Cieszynie poprzez dobudowę sztybu windowego, wykonanie utwardzenia terenu oraz przebudowę odcinka instalacji zewnętrznej kanalizacji deszczowej”		
ADRES:	ul. J. U. Niemcewicza 2, 43-400 Cieszyn, działka nr ewid. 56, obręb ewid. 0039, jedn. ewid. 240301_1		
PROJEKTANT:	mgr inż. arch. CEZARY ZAKRZEWSKI, uprawnienia w specjalności architektonicznej nr MA/097/12		
SPRAWDZAJĄCY:	mgr inż. arch. MANISTA MICHAŁ, uprawnienia w specjalności architektonicznej nr MA/026/13		
OPRACOWYWUJĄCY:	inż. arch. Ewa Kańkowska		
STADIUM PRAC:	Projekt Architektoniczno-Budowlany	data:	20.05.2021
NAZWA RYSUNKU:	Przekrój A-A	skala:	1:100

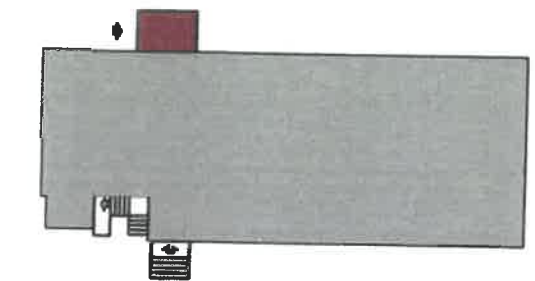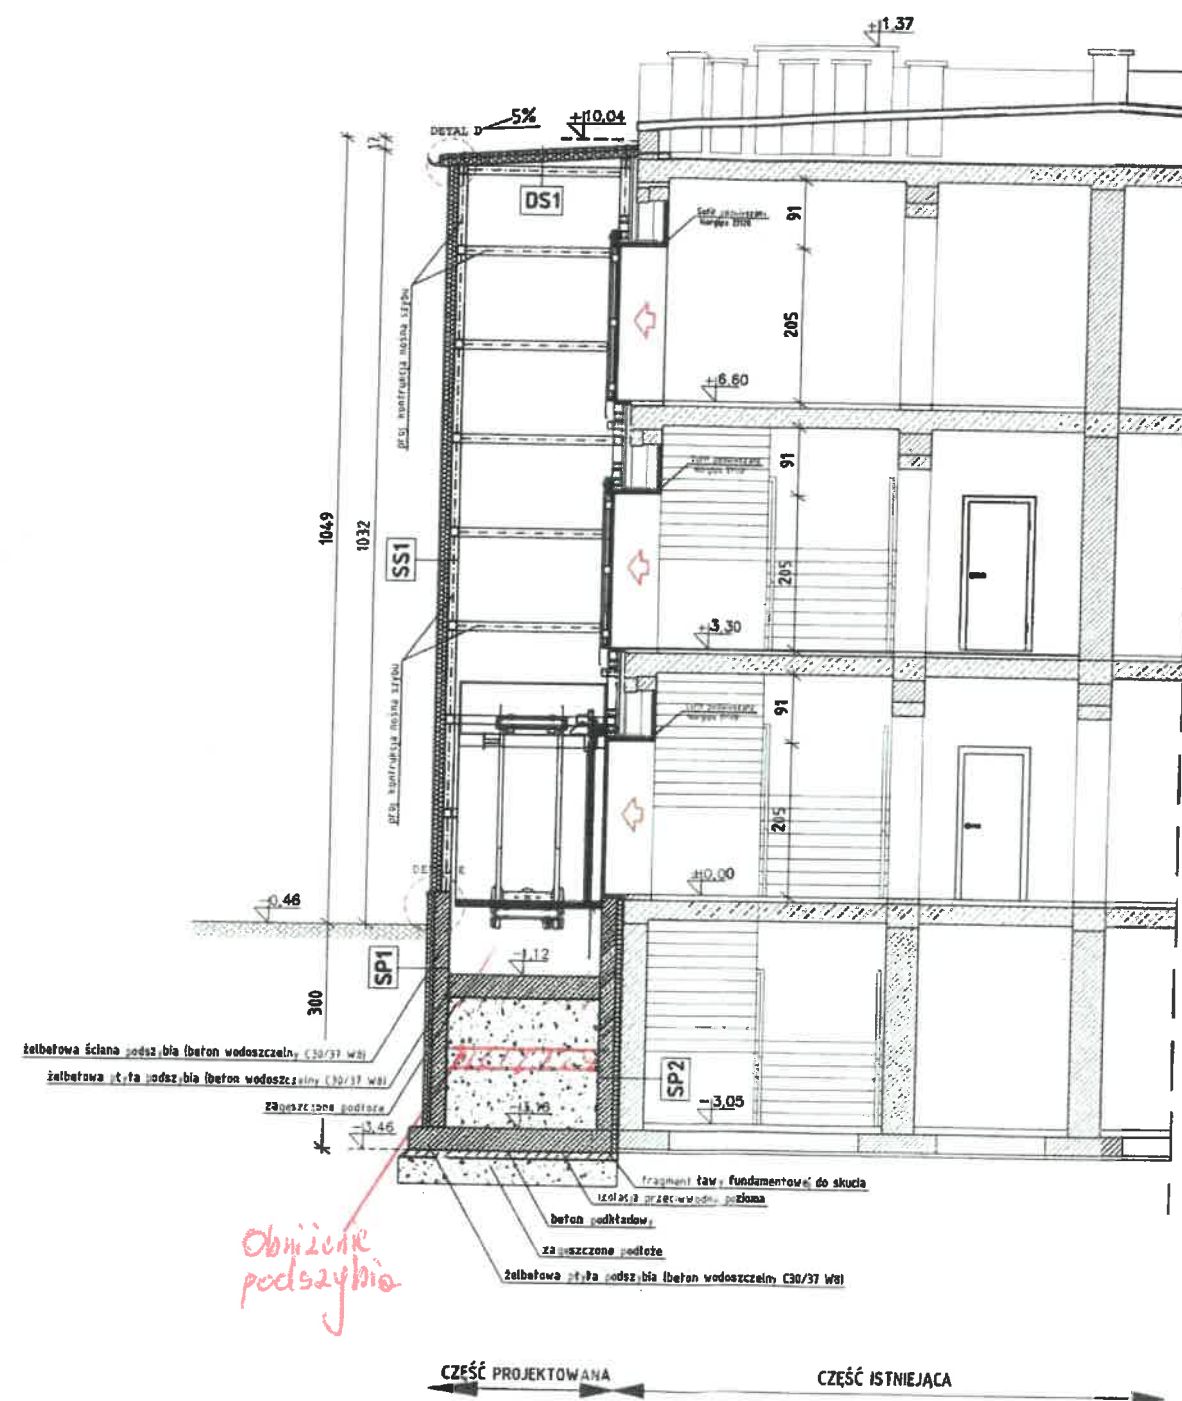

LOKALIZACJA SZYBU W BUDYNKU

DS1

DACH SZYBU WINDOWEGO
OBRÓBKİ BLACHARSKIE GR. 1,5cm
PŁYTA WARSTWOWA GR. 10cm
KONSTRUKCJA DACHU SZYBU

SS1

ŚCIANA SZYBU WINDOWEGO
STAŁOWA KONSTRUKCJA SZYBU
PŁYTA WARSTWOWA GR. 15cm

SP1

ŚCIANA PODSZYBIA ZEWNĘTRZNA
ŚCIANA ŻELBETOWA GR. 20cm
HYDROIZOLACJA POWŁOKOWA
STYROPIAN EKSTUDOWANY GR 10cm
FOLIA KUBEŁKOWA

SP2


ŚCIANA PODSZYBIA OD STRONY BUDYNKU
ŚCIANA ŻELBETOWA GR. 20cm
STYROPIAN EKSTUDOWANY GR 2-10cm
2 x LEPIK ASFALTOWY
ISTNIEJĄCA ŚCIANA BUDYNKU



DOKUMENTACJA
POWYKONAWCZA

mgr inż. Wojciech
Kiełownik Budowlany
nr. ewid. PDL/0116/WB

INWESTOR:	UNIWERSYTET ŚLĄSKI W KATOWICACH ul. Bankowa 12 40-007 Katowice	
REALIZACJA:	„Przebudowa i rozbudowa istniejącego budynku o funkcji oświatowej stanowiącego siedzibę Instytutu Sztuk Muzycznych w Cieszynie poprzez dobudowę szybu windowego, wykonanie utwardzenia terenu oraz przebudowę odcinków instalacji zewnętrznych (kanalizacji deszczowej oraz oświetlenia)”	nr rys. A-7
ADRES:	ul. J. U. Niemcewicza 2, 43-400 Cieszyn, działka nr ewid. 56, obręb ewid. 0039, jedn. ewid. 240301_1	
PROJEKTANT:	mgr inż. arch. CEZARY ZAKRZEWSKI, uprawnienia w specjalności architektonicznej nr MA/097/12	
SPRAWDZAJĄCY:	mgr inż. arch. MANISTA MICHAŁ, uprawnienia w specjalności architektonicznej nr MA/026/13	
OPRACOWYUJĄCY:	inż. arch. Ewa Kańkowska	
STADIUM PRAC:	Projekt Techniczny	data: 10.06.2021
NAZWA RYSUNKU:	Przekrój A-A	skala: 1:100

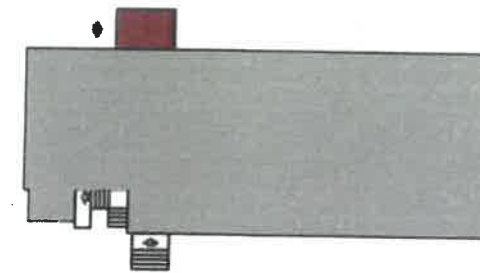

LOKALIZACJA SZYBU W BUDYNKU

DS1

DACH SZYBU WINDOWEGO
OBRÓBKI BLACHARSKIE GR. 1,5cm
PŁYTA WARSTWOWA GR. 10cm
KONSTRUKCJA DACHU SZYBU

SS1

ŚCIANA SZYBU WINDOWEGO
STALOWA KONSTRUKCJA SZYBU
PŁYTA WARSTWOWA GR. 15cm


SS2

ŚCIANA SZYBU WINDOWEGO
STALOWA KONSTRUKCJA SZYBU
SYSTEM FASADOWY MORAD AF-50

mgr. inż. Wojciech Pigosz
Kierownik Budowy
nr. ewid.: PDL0116/WBKb/15

SP1

ŚCIANA PODSZYBIA ZEWNĘTRZNA
ŚCIANA ŻELBETOWA GR. 20cm
HYDROIZOLACJA POWŁOKOWA
STYROPIAN EKSTRUOWANY GR 10cm
FOLIA KUBEŁKOWA

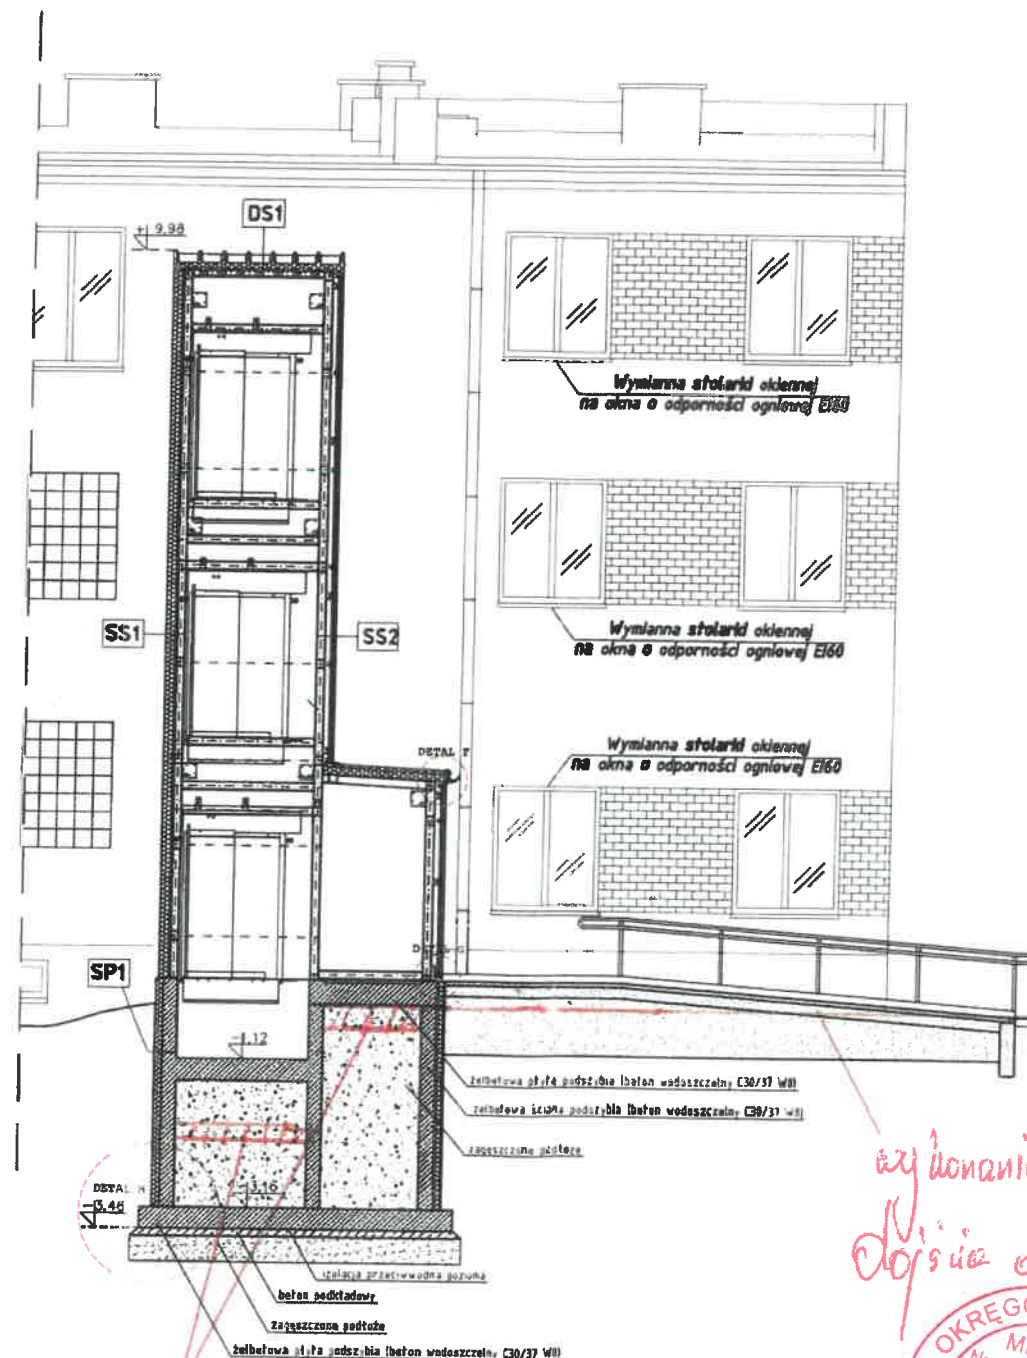





INWESTOR:	UNIWERSYTET ŚLĄSKI W KATOWICACH ul. Bankowa 12 40-007 Katowice	nr rys.
REALIZACJA:	„Przebudowa i rozbudowa istniejącego budynku o funkcji oświatowej stanowiącego siedzibę Instytutu Sztuk Muzycznych w Cieszynie poprzez dobudowę szybu windowego, wykonanie utwardzenia terenu oraz przebudowę odcinków instalacji zewnętrznych (kanalizacji deszczowej oraz oświetlenia)”	A-8
ADRES:	ul. J. U. Niemcewicza 2, 43-400 Cieszyn, działka nr ewid. 56, obręb ewid. 0039, jedn. ewid. 240301_1	
PROJEKTANT:	mgr inż. arch. CEZARY ZAKRZEWSKI, uprawnienia w specjalności architektonicznej nr MA/097/12	
SPRAWDZAJĄCY:	mgr inż. arch. MANISTA MICHAŁ, uprawnienia w specjalności architektonicznej nr MA/026/13	
OPRACOWYUJĄCY:	inż. arch. Ewa Kańkowska	
STADIUM PRAC:	Projekt Techniczny	data: 10.06.2021
NAZWA RYSUNKU:	Przekrój B-B	skala: 1:100

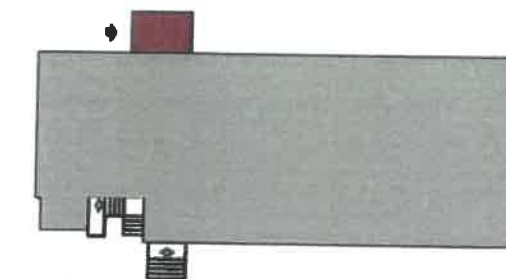

LOKALIZACJA SZYBU W BUDYNKU

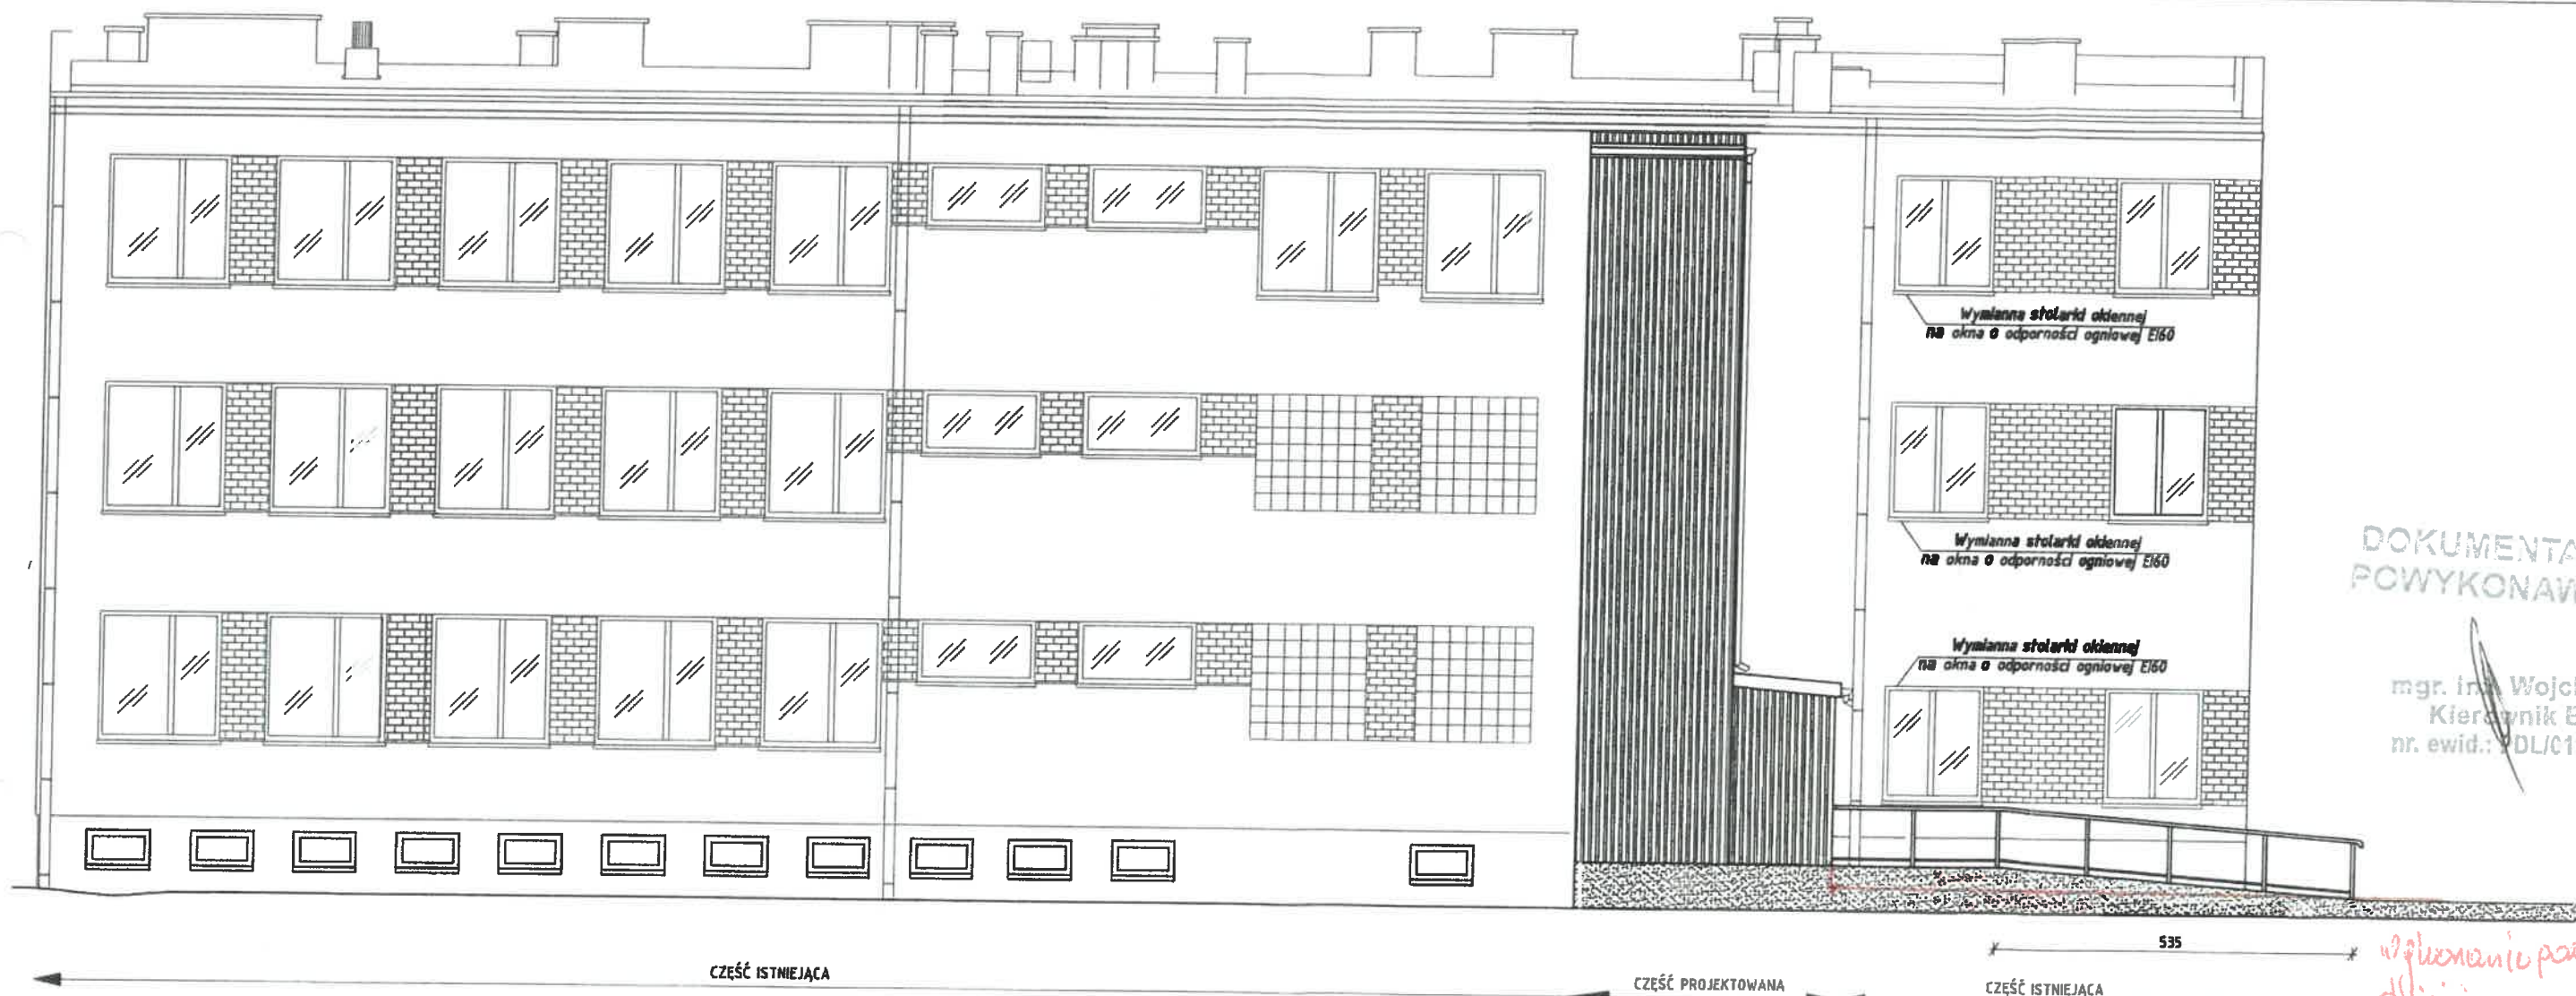

DOKUMENTACJA
POWYKONAWCZA

mgr. inż. Wojciech Biłas
Kierownik Budowy
nr. ewid.: PDL/C116/WBKb/15


LEGENDA:

- płyta warstwowa - kolorystyka RAL 7037
- cokół - kolorystyka w nawiązaniu do istn. budynku


- Ostateczny dobór kolorystyki do uzgodnienia z Inwestorem na etapie realizacji inwestycji.



INWESTOR:	UNIwersytet Śląski w Katowicach ul. Bankowa 12 40-007 Katowice	
REALIZACJA:	„Przebudowa i rozbudowa istniejącego budynku o funkcji oświatowej stanowiącego siedzibę Instytutu Sztuk Muzycznych w Cieszyńie poprzez dobudowę szybu windowego, wykonanie utwardzenia terenu oraz przebudowę odcinków instalacji zewnętrznych (kanalizacji deszczowej oraz oświetlenia)”	nr rys. A-9
ADRES:	ul. J. U. Niemcewicza 2, 43-400 Cieszyń, działka nr ewid. 56, obręb ewid. 0039, jedn. ewid. 240301_1	
PROJEKTANT:	mgr inż. arch. CEZARY ZAKRZEWSKI, uprawnienia w specjalności architektonicznej nr MA/097/12	
SPRAWDZAJĄCY:	mgr inż. arch. MANISTA MICHAŁ, uprawnienia w specjalności architektonicznej nr MA/026/13	
OPRACOWYUJĄCY:	inż. arch. Ewa Kańkowska	
STADIUM PRAC:	Projekt Techniczny	data: 10.06.2021
NAZWA RYSUNKU:	Elewacja południowo-zachodnia	skala: 1:100

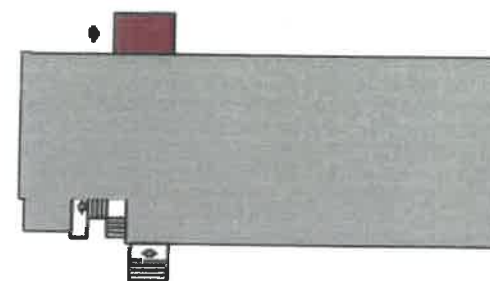

LOKALIZACJA SZYBU W BUDYNKU

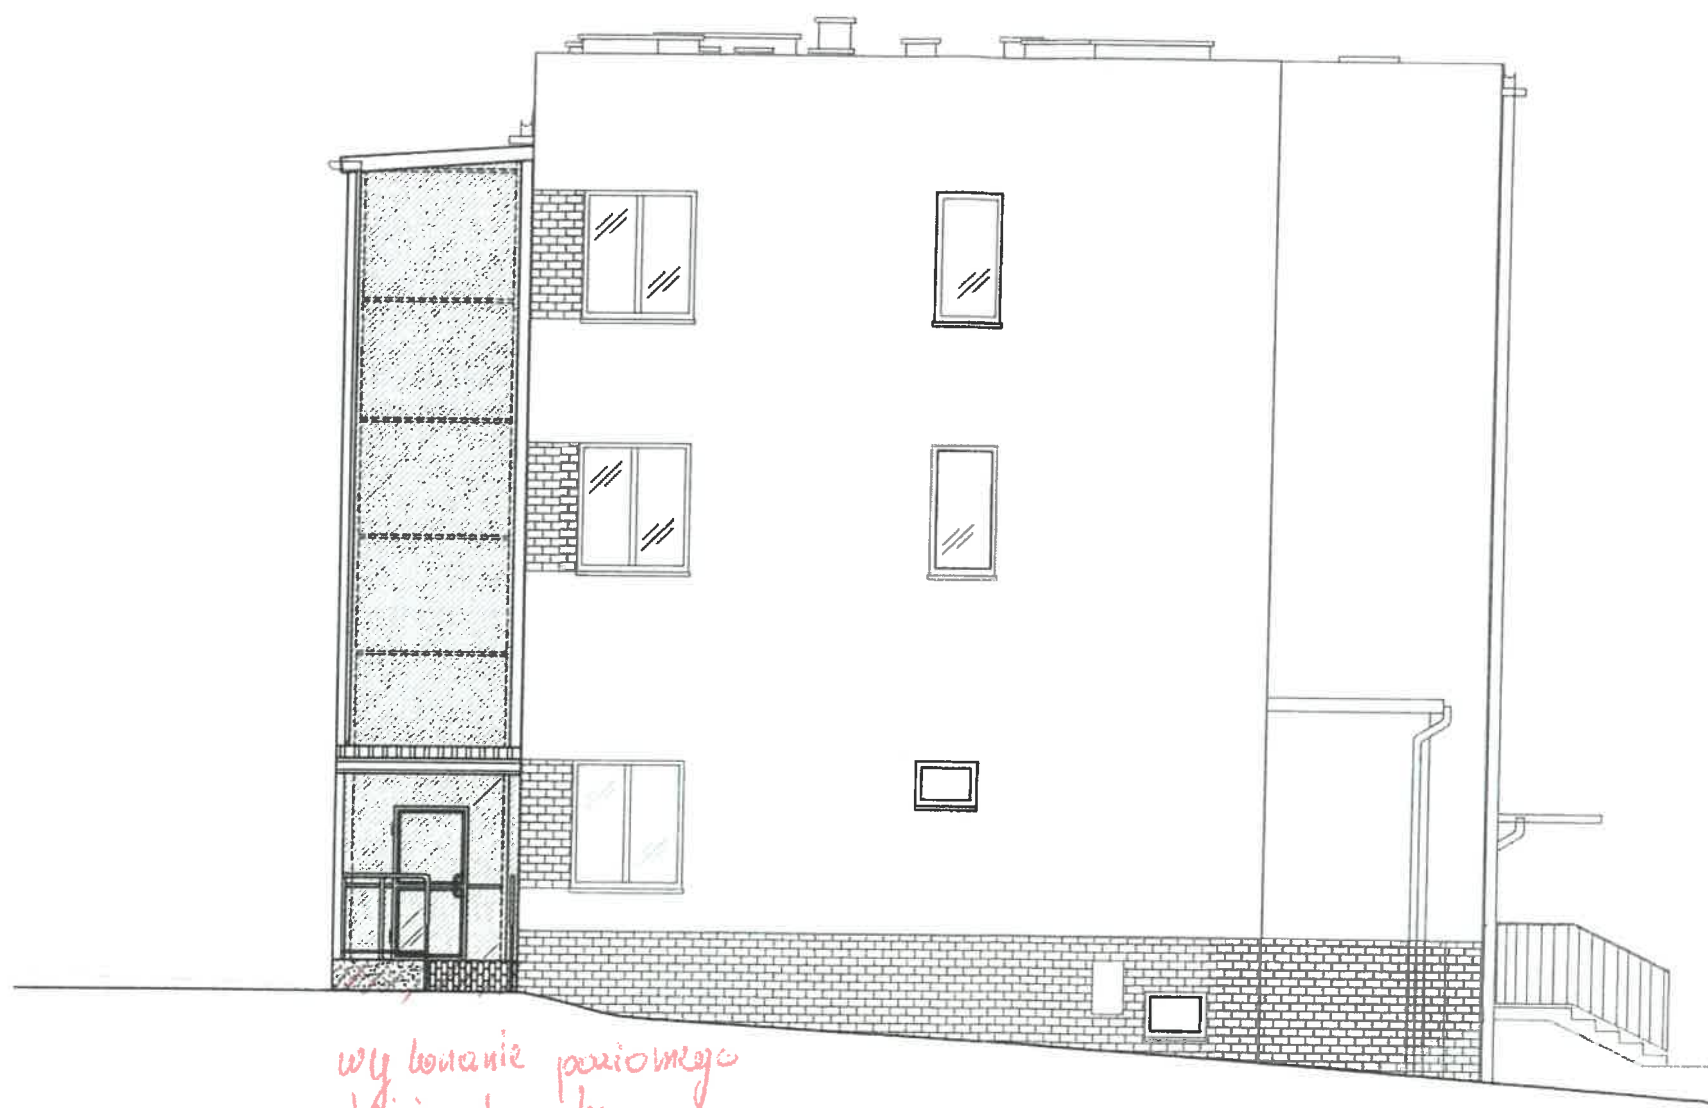

wykonanie poziomego
dotarcia do szybu

CZĘŚĆ PROJEKTOWANA

CZĘŚĆ ISTNIEJĄCA

LEGENDA:

- szyba - kolorystyka grafit
- cokół - kolorystyka w nawiązaniu do istn. budynku
- utwardzenie - kolorystyka w nawiązaniu do istn. utwardzenia




- Ostateczny dobór kolorystyki do uzgodnienia z inwestorem na etapie realizacji inwestycji.




DOŚWIADCZENIA
PROJEKTOWA

mgr inż. Wojciech Bigas
Kierownik Budowy
nr ewid. WDL/0116/WBKb/15

INWESTOR:	UNIwersytet Śląski w Katowicach ul. Bankowa 12 40-007 Katowice	
REALIZACJA:	„Przebudowa i rozbudowa istniejącego budynku o funkcji oświatowej stanowiącego siedzibę Instytutu Sztuk Muzycznych w Cieszynie poprzez dobudowę szybu windowego, wykonanie utwardzenia terenu oraz przebudowę odcinków instalacji zewnętrznych (kanalizacji deszczowej oraz oświetlenia)”	nr rys. A-10
ADRES:	ul. J. U. Niemcewicza 2, 43-400 Cieszyn, działka nr ewid. 56, obręb ewid. 0039, jedn. ewid. 240301_1	
PROJEKTANT:	mgr inż. arch. CEZARY ZAKRZEWSKI, uprawnienia w specjalności architektonicznej nr MA/097/12	
SPRAWDZAJĄCY:	mgr inż. arch. MANISTA MICHAŁ, uprawnienia w specjalności architektonicznej nr MA/026/13	
OPRACOWYUJĄCY:	inż. arch. Ewa Kańkowska	
STADIUM PRAC:	Projekt Techniczny	data: 10.06.2021
NAZWA RYSUNKU:	Elewacja południowo-wschodnia	skala: 1:100

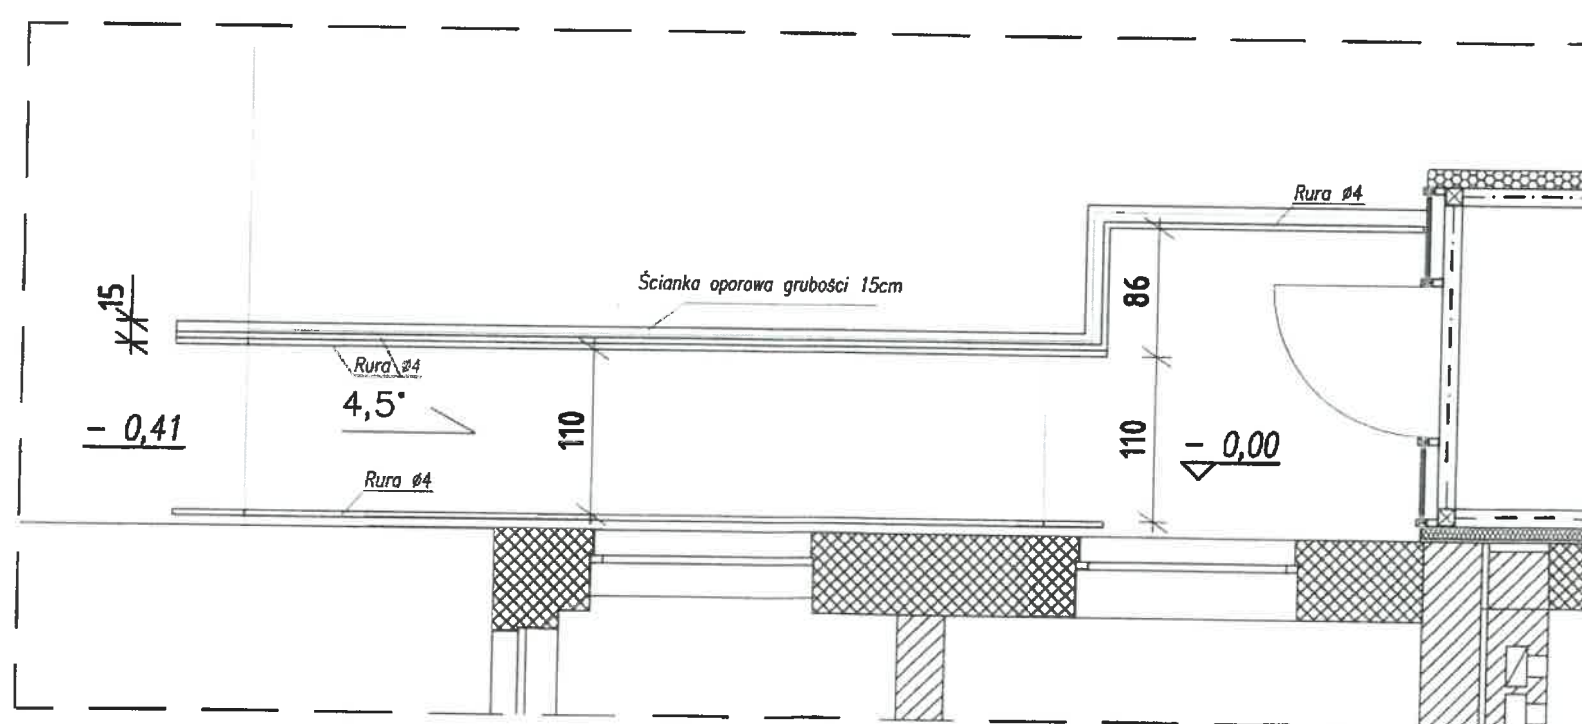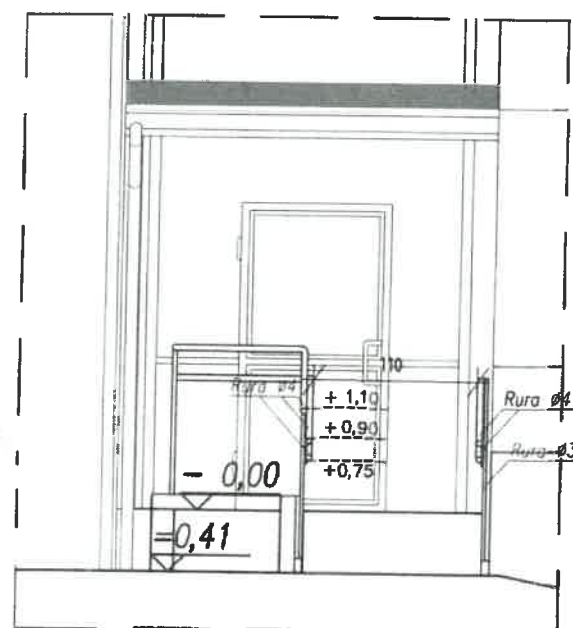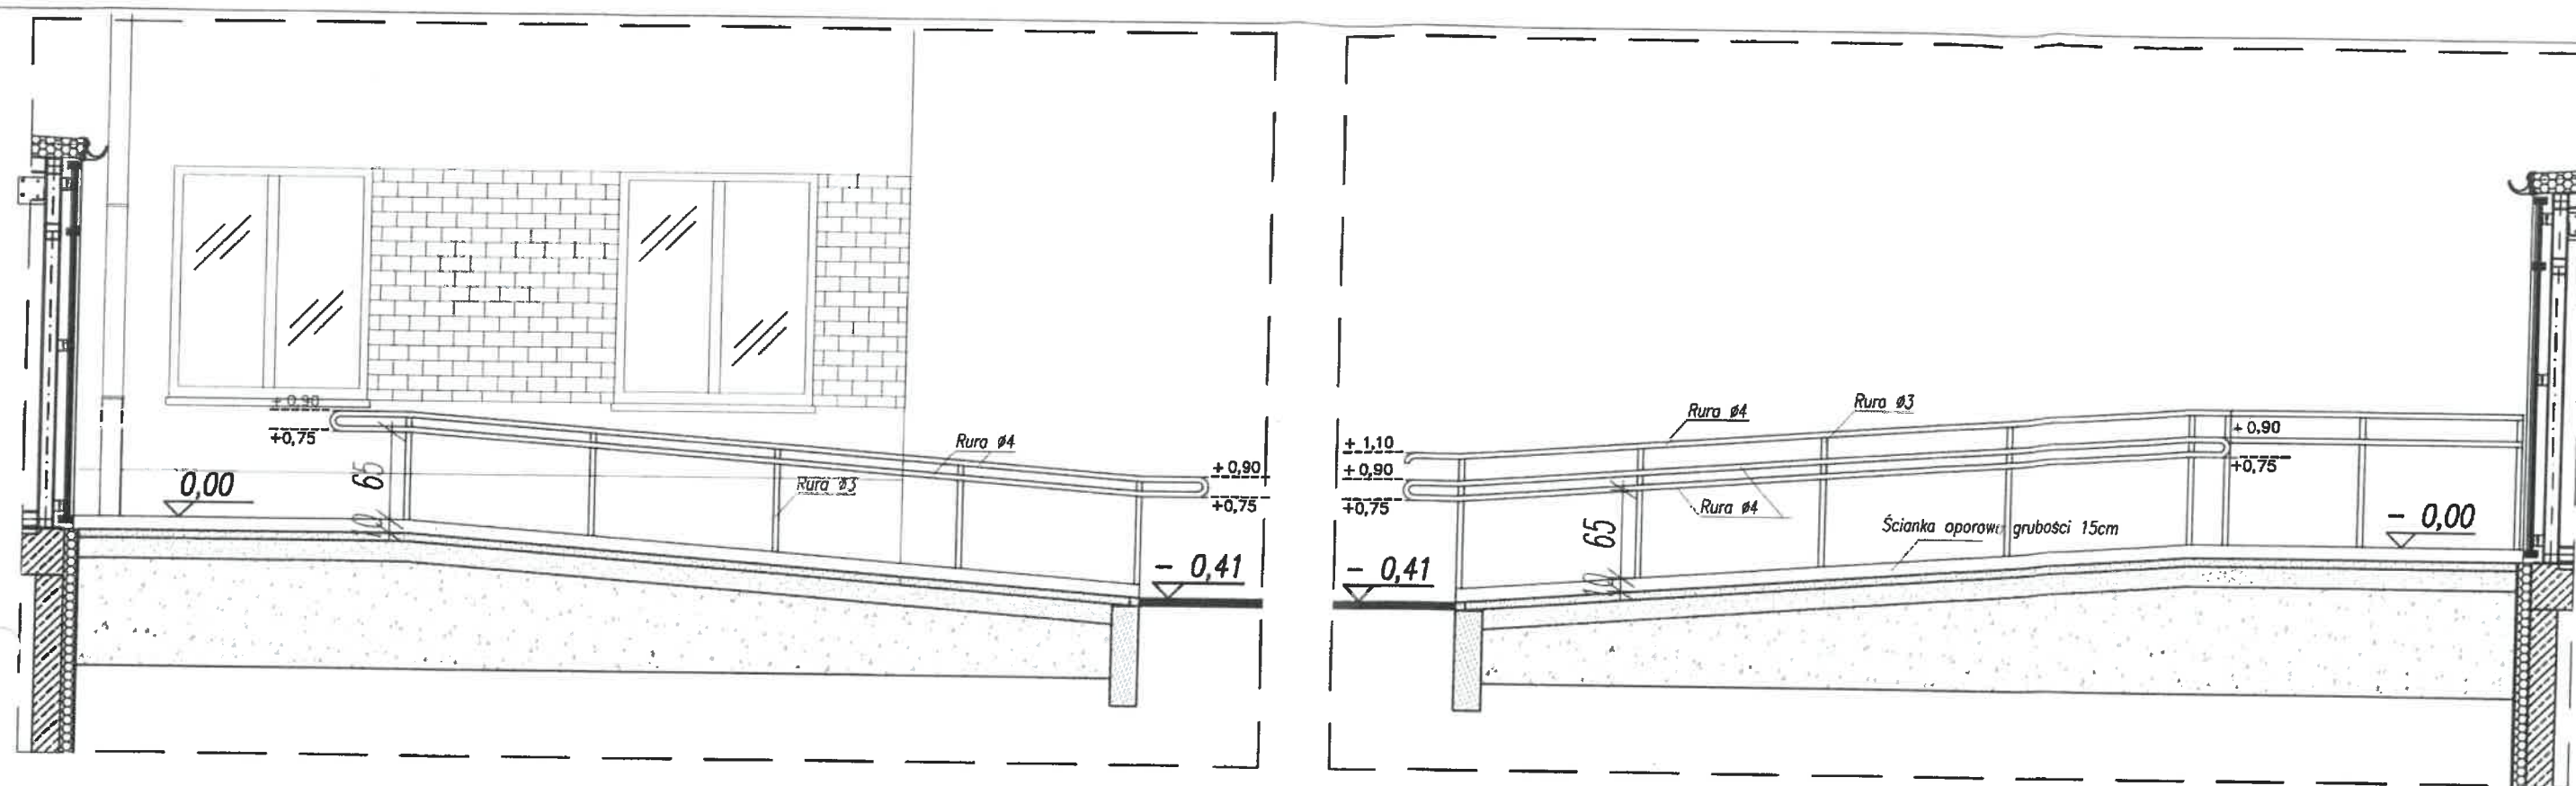


PRZEKRÓJ PRZYZIEMIA

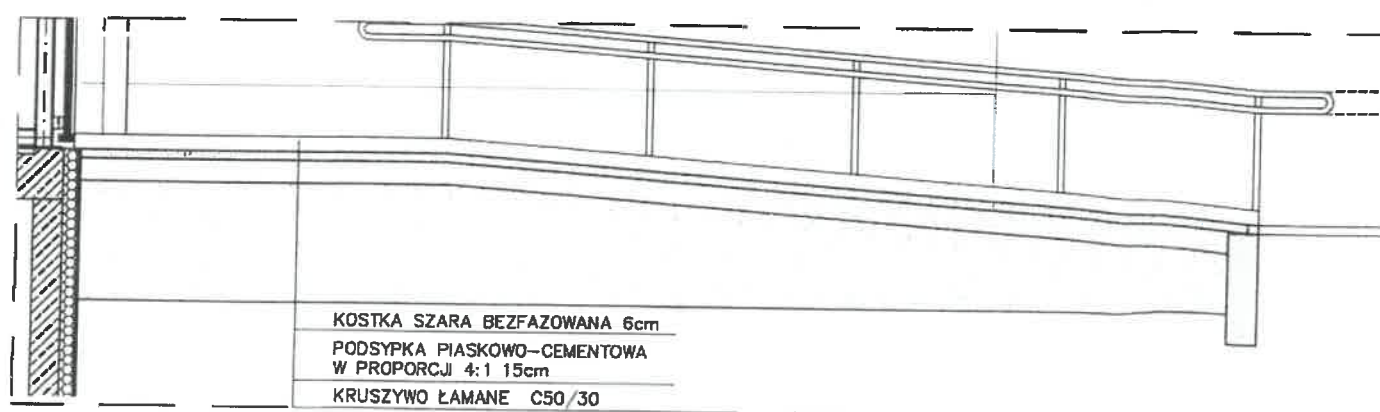


mgr inż. Wojciech Sitas
Kierownik Budowy
nr. ewid. DPL/0116/WBKb/15

zgodnie z rys.
zamieszczonym

INWESTOR:	UNIwersytet Śląski w Katowicach ul. Bankowa 12 40-007 Katowice	
REALIZACJA:	„Przebudowa i rozbudowa istniejącego budynku o funkcji oświatowej stanowiącego siedzibę Instytutu Sztuk Muzycznych w Cieszyńsku poprzez dobudowę szczytu wieżowego, wykonanie utwardzenia terenu oraz przebudowę odcinków instalacji zewnętrznych (kanalizacji deszczowej oraz oświetlenia)”	nr rys. A-13
ADRES:	ul. J. U. Niemcewicza 2, 43-400 Cieszyń, działka nr ewid. 56, obręb ewid. 0039, jedn.ewid. 240301	
PROJEKTANT:	mgr inż. arch. CEZARY ZAKRZEWSKI, uprawnienia w specjalności architektonicznej nr MA/097/12	✗
SPRAWDZAJĄCY:	mgr inż. arch. MANISTA MICHAŁ, uprawnienia w specjalności architektonicznej nr MA/026/13	✗
OPRACOWYUJĄCY:	inż. arch. EWA KĄKOWSKA	✗
STADIUM PRAC:	Projekt Techniczny	data: 10.06.2021
NAZWA RYSUNKU:	Balustrada - rysunek warsztatowy	skala: 1:50

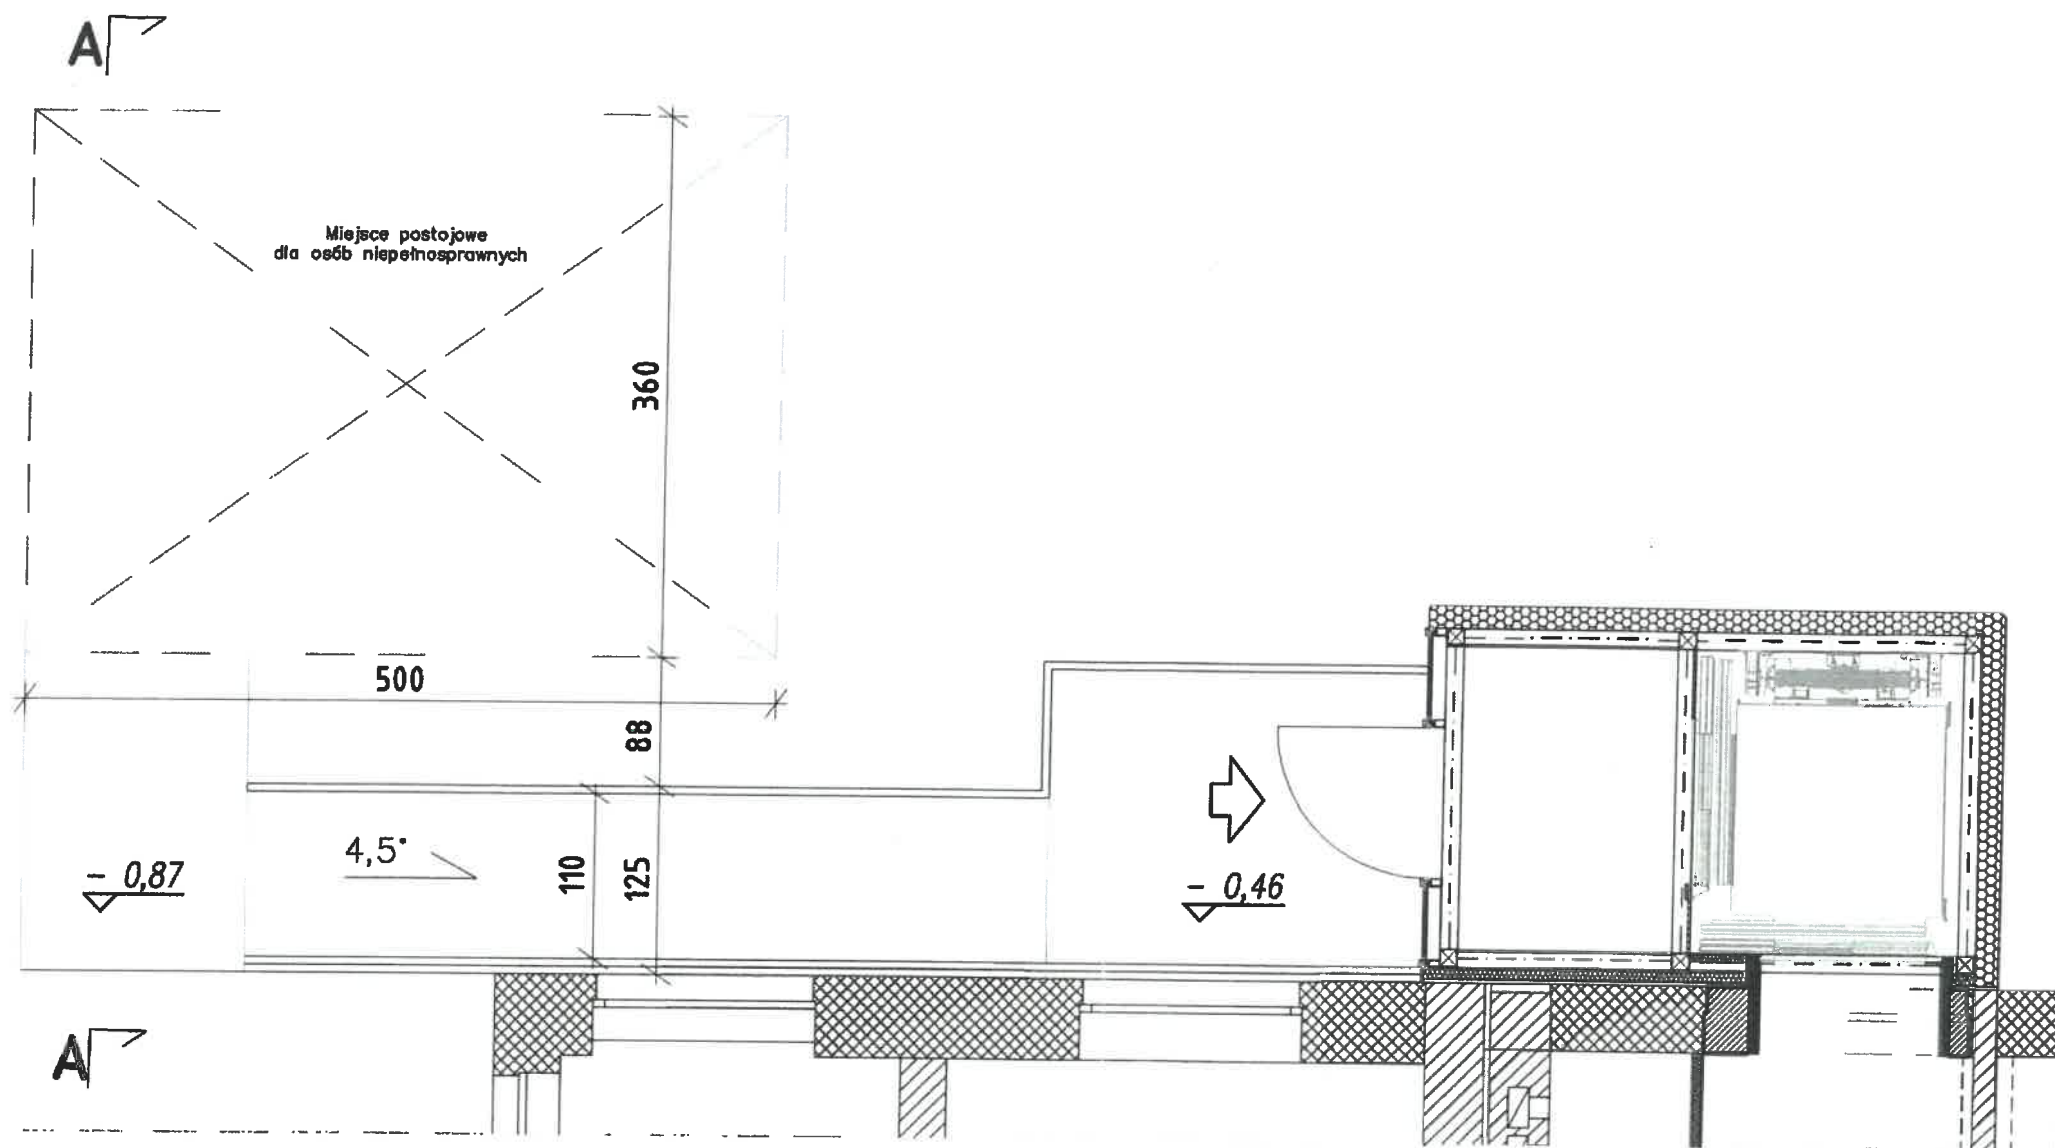

PRZEKRÓJ B-B
SKALA 1:25

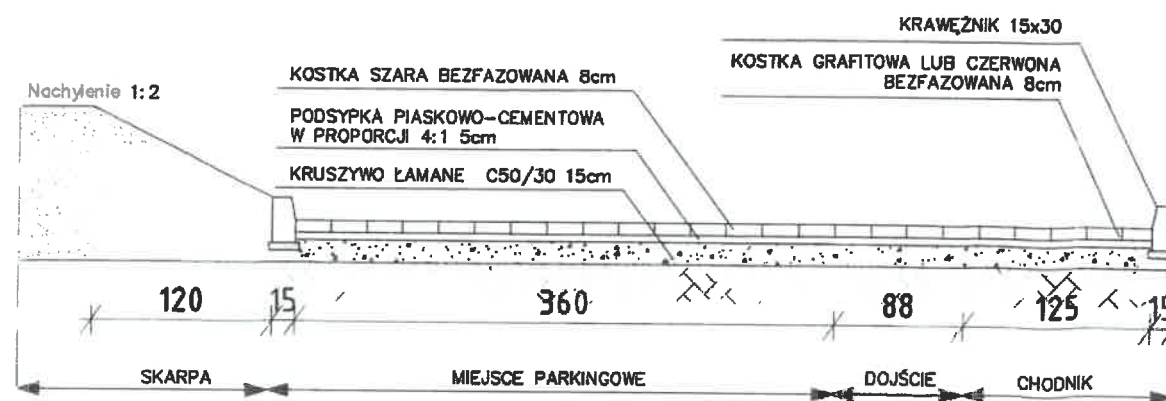

2podnie z yga.
Zamknięty mi

DOKUMENT 23
POWYKONANIE

mgr inż. Wojciech Bigas
Kierownik Budowy
nr. ewid.: APL/C116/WBKb/16

INWESTOR:	UNIwersytet Śląski w Katowicach ul. Bankowa 12 40-007 Katowice	nr rys.
REALIZACJA:	„Przebudowa i rozbudowa istniejącego budynku o funkcji oświatowej stanowiącego siedzibę Instytutu Sztuk Muzycznych w Cieszynie poprzez dobudowę szczytu wieżowego, wykonanie utwardzenia terenu oraz przebudowę odcinków instalacji zewnętrznych (kanalizacji deszczowej oraz oświetlenia)“	A-20
ADRES:	ul. J. U. Niemcewicz 2, 43-400 Cieszyń, działka nr ewid. 56, obręb ewid. 0039, jedn.ewid. 240301.1	
PROJEKTANT:	mgr inż. arch. Cezary Zakrzewski, uprawnienia w specjalności architektonicznej nr MA/097/12	
SPRAWDZAJĄCY:	mgr inż. arch. MANISTA MICHAŁ, uprawnienia w specjalności architektonicznej nr MA/026/13	
OPRACOWYUJĄCY:	inż. arch. EWA KAŃKOWSKA	
STADIUM PRAC:	Projekt Techniczny	data: 10.06.2021
NAZWA RYSUNKU:	Wykonanie miejsca postojowego przystosowanego dla osób niepełnosprawnych	skala: 1:100

