

LOKALIZACJA SZYBU W BUDYNKU




DOKUMENTACJA  
POWYKONAWCZA


DOKUMENTACJA  
POWYKONAWCZA

mgr. Inż. Wojciech Bigas  
Kierownik Budowy  
nr. ewid.: PDL/0116/WBKb/15

INWESTOR:	UNIwersytet Śląski w Katowicach ul. Bankowa 12 40-007 Katowice	
ADRES:	ul. J. U. Niemcewicza 2, 43-400 Cieszyń, działka nr ewid. 56, obręb ewid. 0039, jedn. ewid. 240301_1	nr rys.
PROJEKTANT:	inż. ARKADIUSZ PAWEŁ ŁOJEWSKI, uprawnienia w specjalności sanitarnej nr PDL/0026/OWOS/03	
SPRAWDZAJĄCY:	mgr inż. DARIUSZ CISZEWSKI, uprawnienia w specjalności sanitarnej nr PDL/0116/PWOS/11	
STADIUM PRAC:	Projekt Techniczny	data: 10.06.2021
NAZWA RYSUNKU:	Rzut piwnicy	skala: 1:50

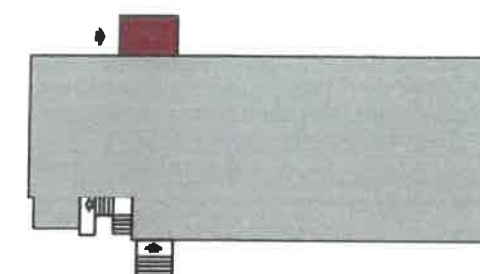


LOKALIZACJA SZYBU W BUDYNKU

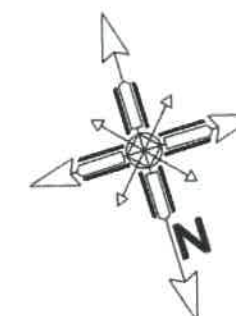

DOKUMENTACJA  
POWYKONAWCZA

DOKUMENTACJA  
POWYKONAWCZA

mgr. inż. Wojciech Bigas  
Kierownik Budowy  
nr. ewid.: PDL/0116/WBKb/15

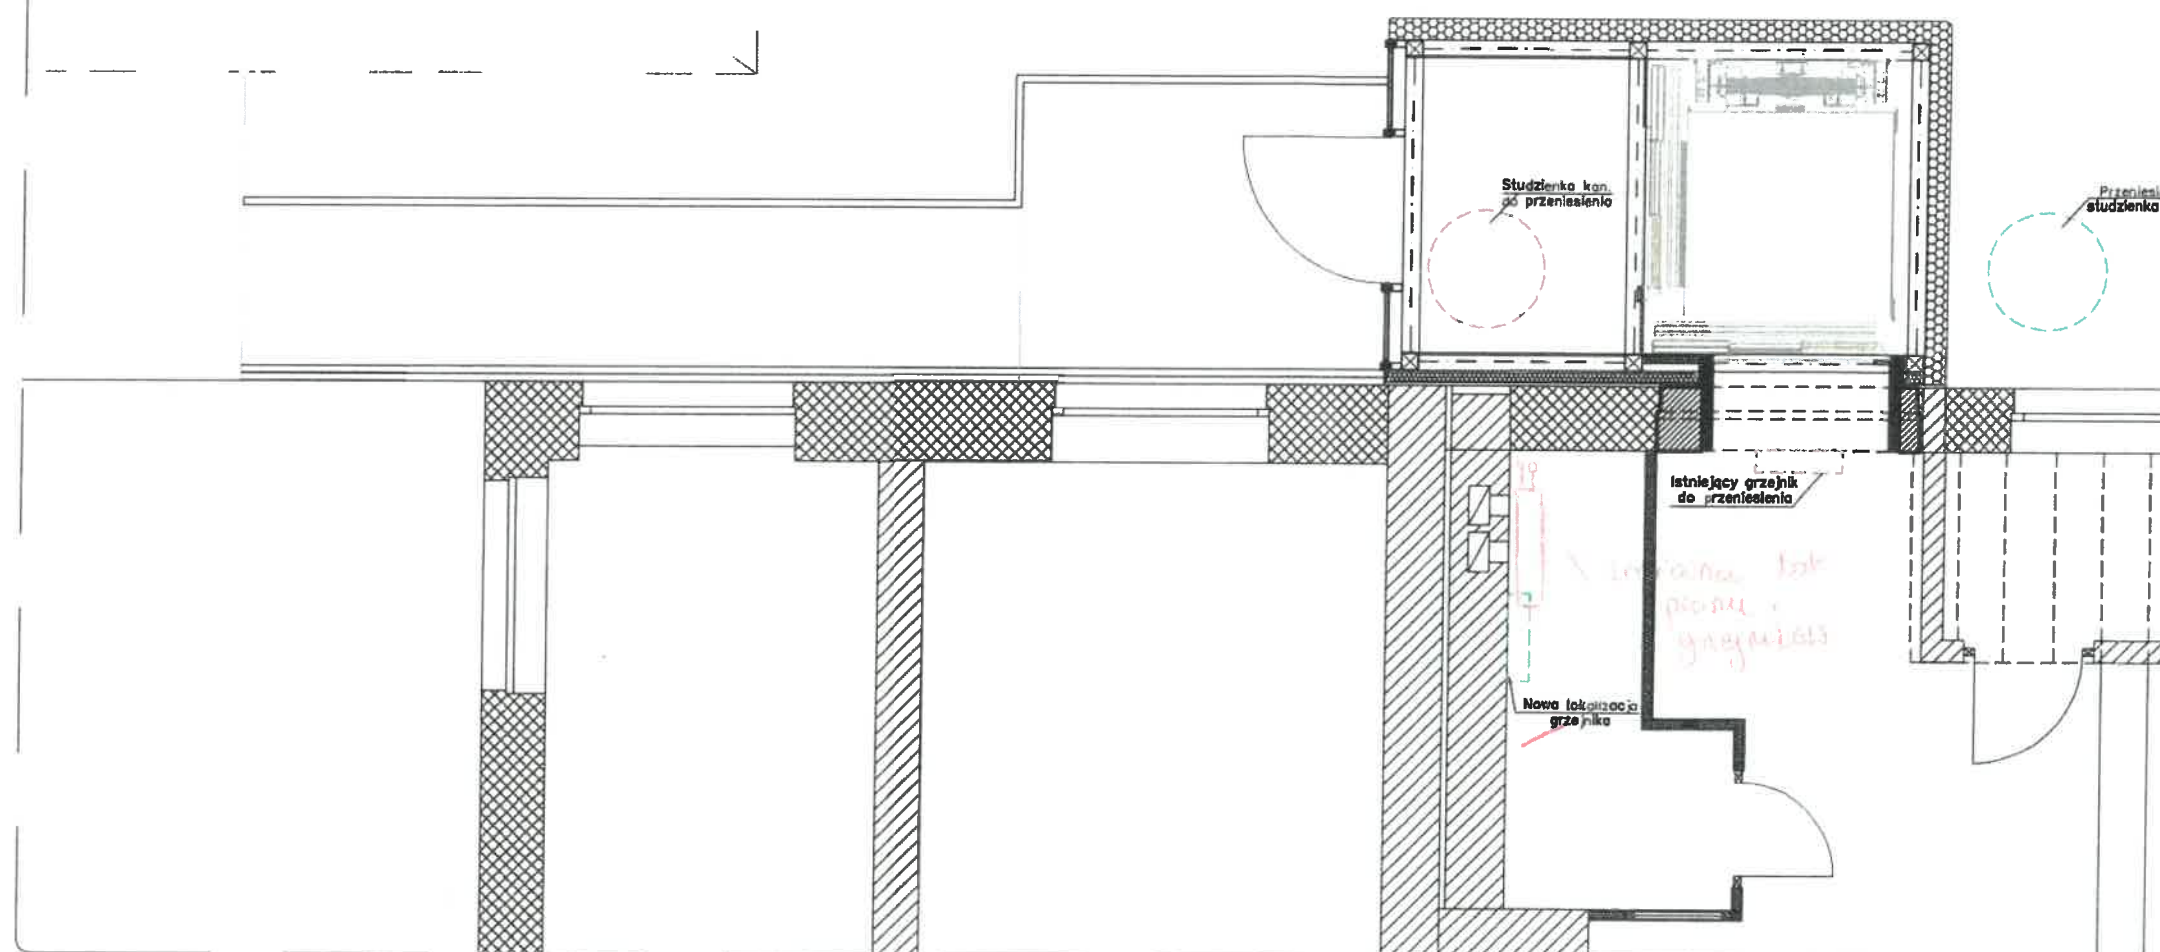


LEGENDA:


- elementy do rozbiórki
- elementy projektowane

NWESTOR:	UNIwersytet Śląski w Katowicach ul. Bankowa 12 40-007 Katowice	
REALIZACJA:	„Przebudowa i rozbudowa istniejącego budynku o funkcji oświetlowej stanowiącego siedzibę Instytutu Sztuk Muzycznych w Cieszynie poprzez dobudowę szybu windowego, wykonanie utwardzenia terenu oraz przebudowę odcinków instalacji zewnętrznych (kanalizacji deszczowej oraz oświetlenia)”	nr rys. S-3
ADRES:	ul. J. U. Niemcewicza 2, 43-400 Cieszyn, działka nr ewid. 56, obręb ewid. 0039, jedn. ewid. 24.0301_1	nr rys.
PROJEKTANT:	inż. ARKADIUSZ PAWEŁ ŁOJEWSKI, uprawnienia w specjalności sanitarnej nr PDL/0026/OWOS/03	
SPRAWDZAJĄCY:	mgr inż. DARIUSZ CISZEWSKI, uprawnienia w specjalności sanitarnej nr PDL/0116/PWOS/11	
STADIUM PRAC:	Projekt Techniczny	data: 10.06.2021
NAZWA RYSUNKU:	Rzut parteru	skala: 1:50



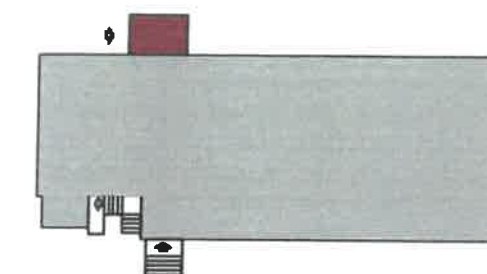

LOKALIZACJA SZYBU W BUDYNKU

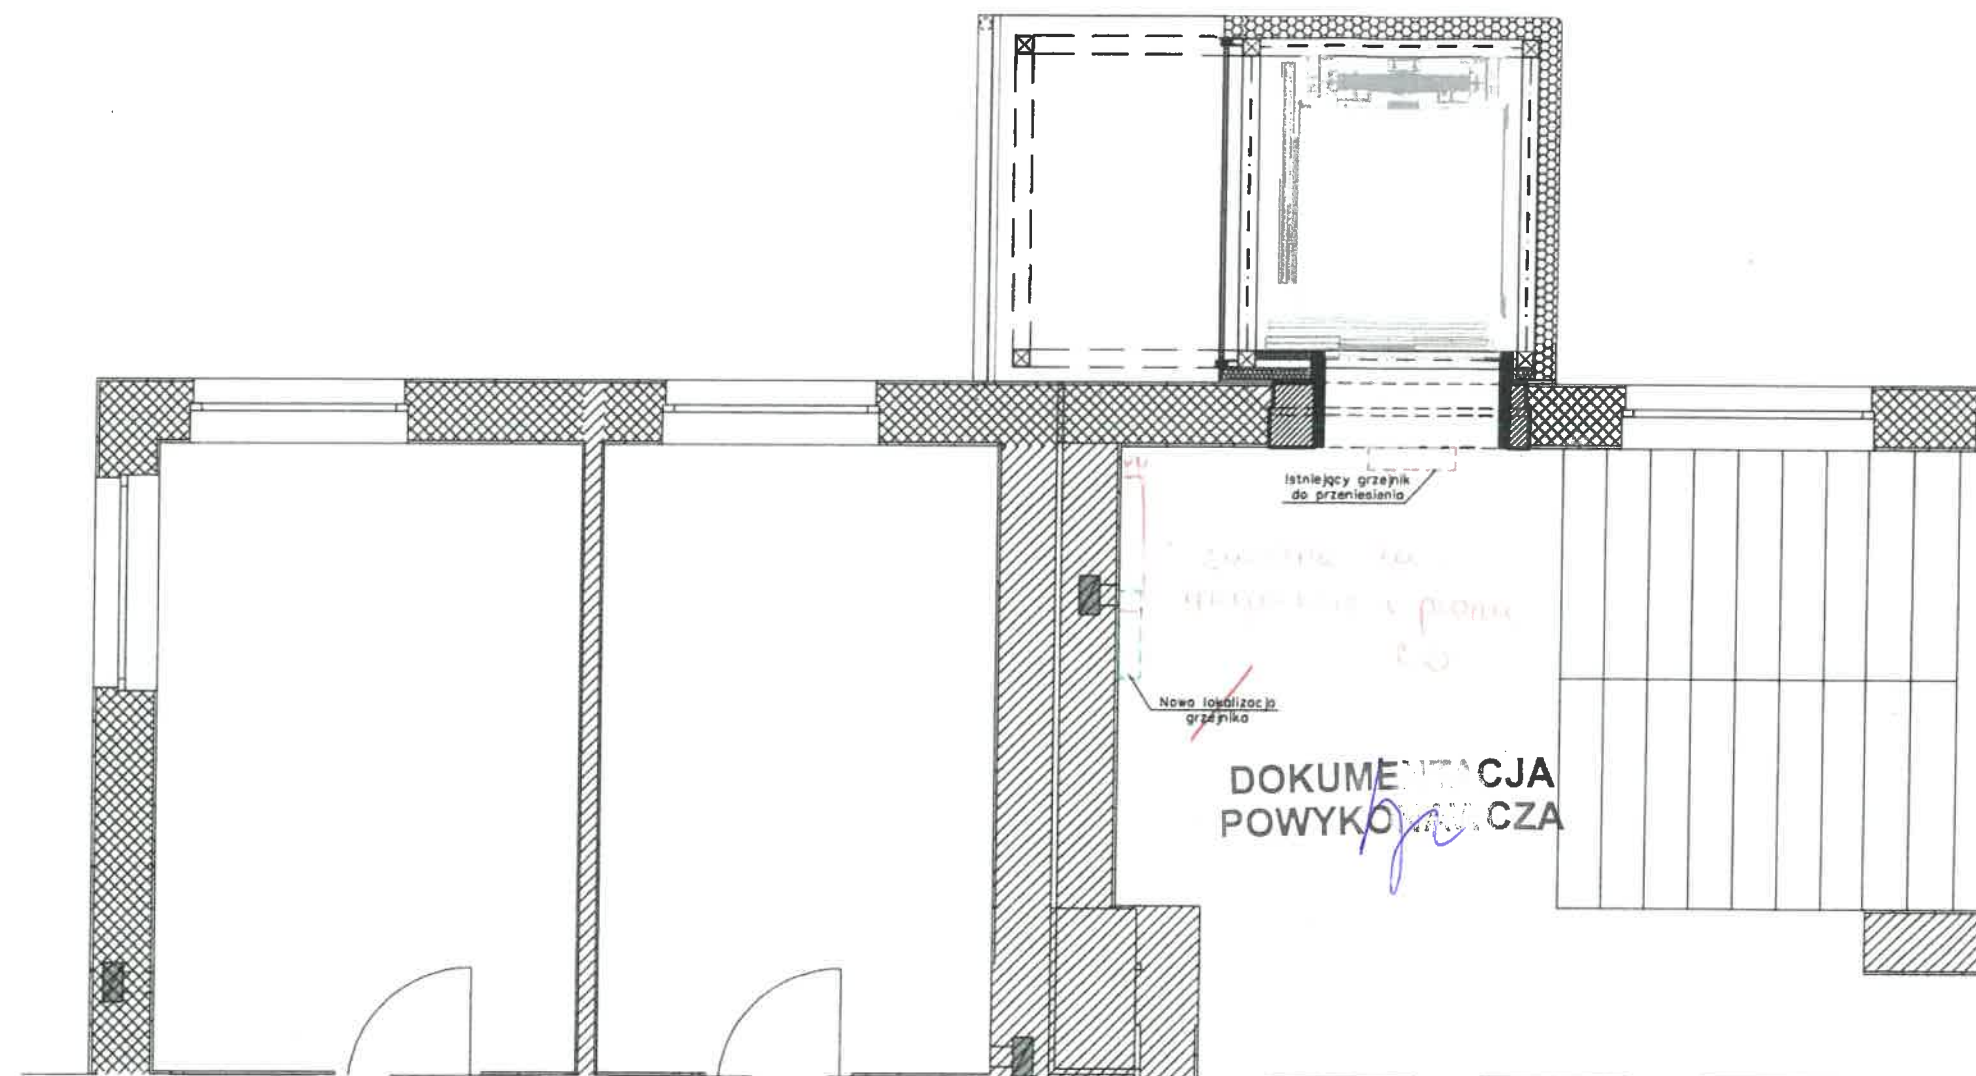

DOKUMENTACJA  
POWYKONAWCZA


DOKUMENTACJA  
POWYKONAWCZA

mgr inż. Wojciech Biłas  
Kierownik Budowy  
nr. ewid.: PDL/01/01/ML/11/15



LEGENDA:

- - elementy do rozbiórki  
--- - elementy projektowane

INWESTOR:	UNIWERSYTET ŚLĄSKI W KATOWICACH ul. Bankowa 12 40-007 Katowice	
REALIZACJA:	„Przebudowa i rozbudowa istniejącego budynku o funkcji oświatowej stanowiącego siedzibę Instytutu Sztuk Muzycznych w Cieszynie poprzez dobudowę szybu windowego, wykonanie utwardzenia terenu oraz przebudowę odcinków instalacji zewnętrznych (kanalizacji deszczowej oraz oświetlenia)”	nr rys. S-4
ADRES:	ul. J. U. Niemcewicza 2, 43-400 Cieszyń, działka nr ewid. 56, obręb ewid. 0039, jedn. ewid. 24.0301_1	
PROJEKTANT:	inż. ARKADIUSZ PAWEŁ ŁOJEWSKI, uprawnienia w specjalności sanitarnej nr PDL/0026/OWOS/03	
SPRAWDZAJĄCY:	mgr inż. DARIUSZ CISZEWSKI, uprawnienia w specjalności sanitarnej nr PDL/0116/PWOS/11	
STADIUM PRAC:	Projekt Techniczny	data: 10.06.2021
NAZWA RYSUNKU:	Rzut I piętra	skala: 1:50

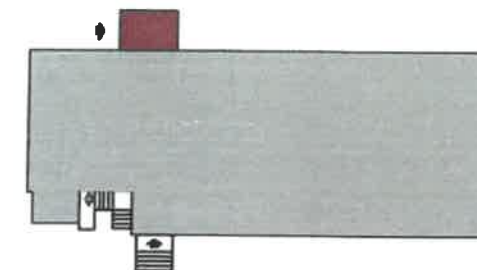

LOKALIZACJA SZYBU W BUDYNKU

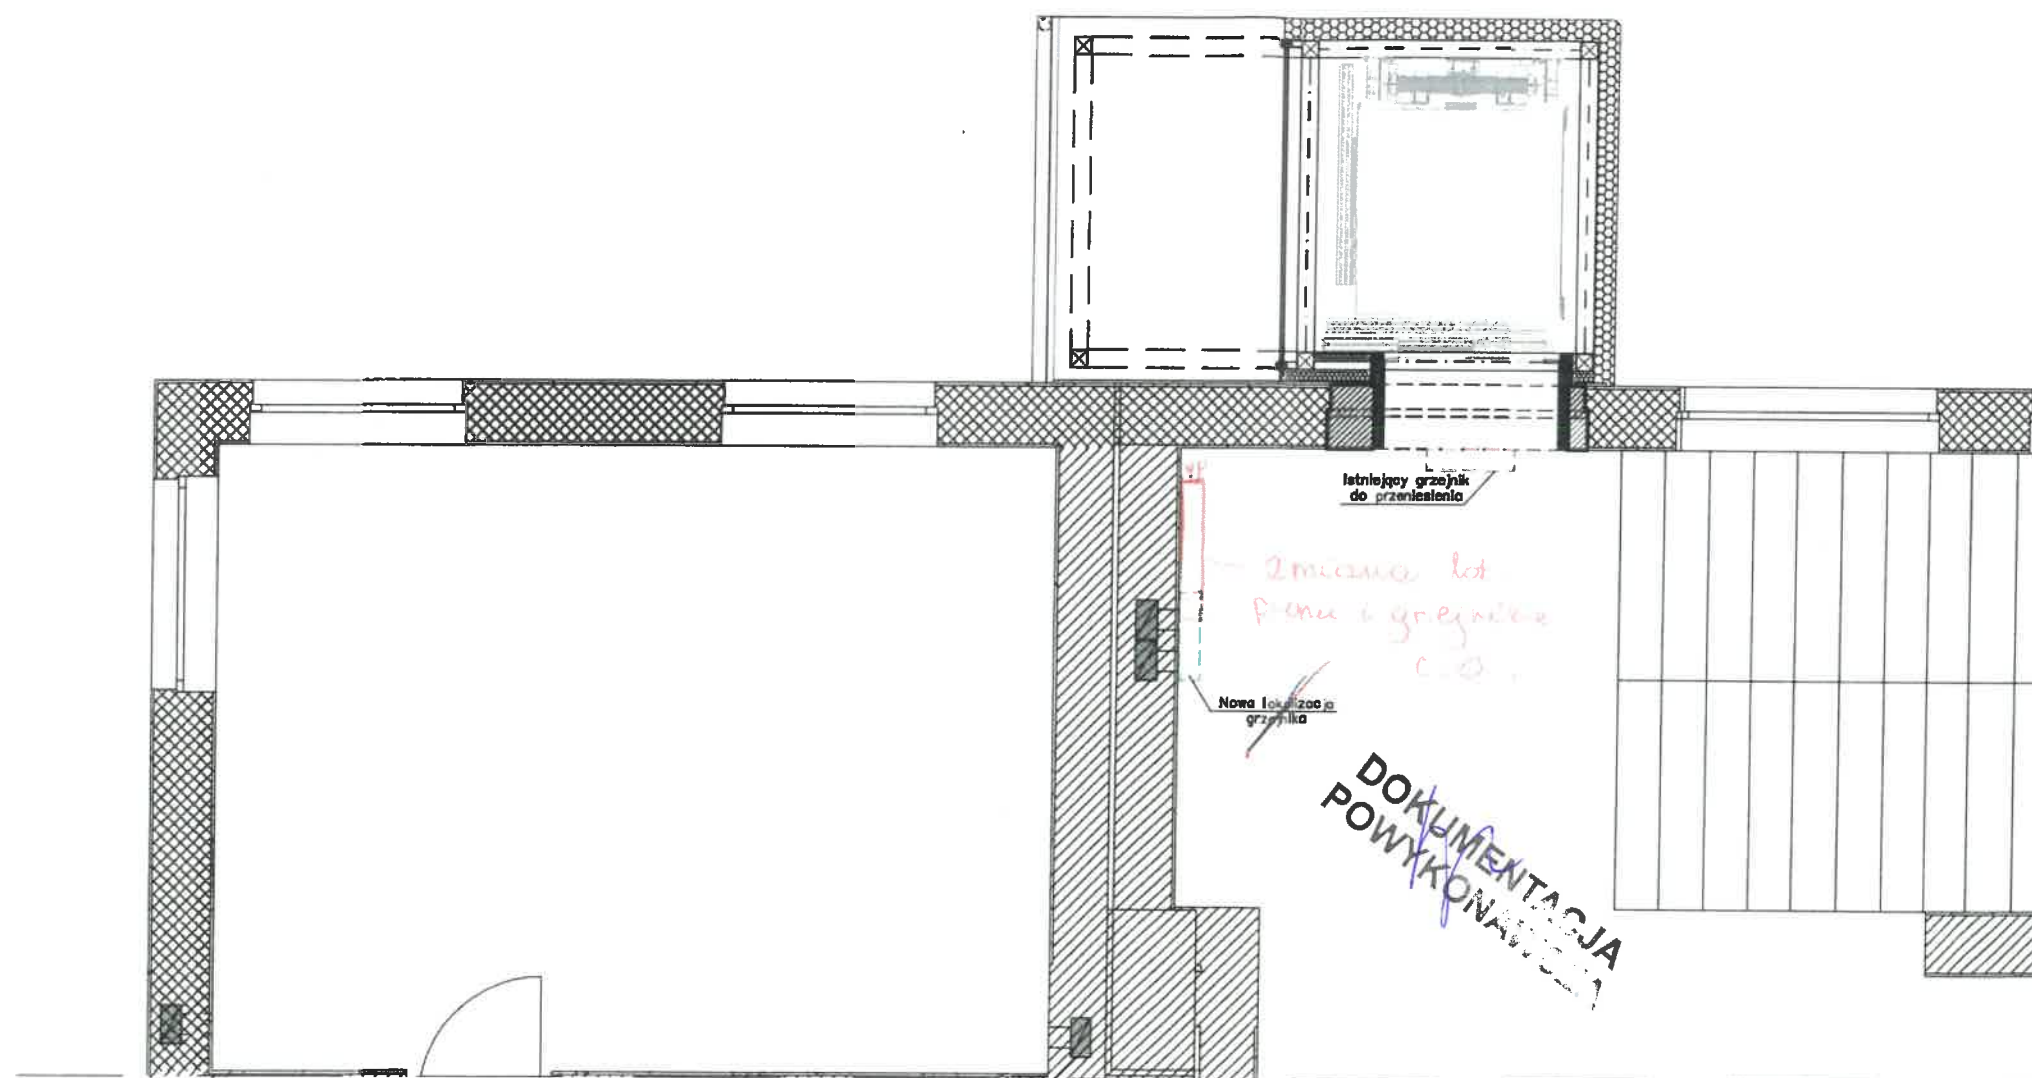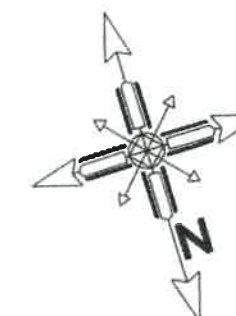

DOKUMENTACJA  
POWYKONAWCZA



DOKUMENTACJA  
POWYKONAWCZA

mgr. inż. Wojciech Błazys  
Kierownik Biura  
nr. ewid.: PDL/0116/...


LEGENDA:

- elementy do rozbiórki
- elementy projektowane

INWESTOR:	UNIWERSYTET ŚLĄSKI W KATOWICACH ul. Bankowa 12 40-007 Katowice	
REALIZACJA:	„Przebudowa i rozbudowa istniejącego budynku o funkcji oświatowej stanowiącego siedzibę Instytutu Sztuk Muzycznych w Cieszynie poprzez dobudowę szybu windowego, wykonanie utwardzenia terenu oraz przebudowę odcinków instalacji zewnętrznych (kanalizacji deszczowej oraz oświetlenia)”	nr rys. S-5
ADRES:	ul. J. U. Niemcewicza 2, 43-400 Cieszyn, działka nr ewid. 56, obręb ewid. 0039, jedn. ewid. 240301_1	nr rys.
PROJEKTANT:	inż. ARKADIUSZ PAWEŁ ŁOJEWSKI, uprawnienia w specjalności sanitarnej nr PDL/0026/OWOS/03	
SPRAWDZAJĄCY:	mgr inż. DARIUSZ CISZEWSKI, uprawnienia w specjalności sanitarnej nr PDL/0116/PWOS/11	
STADIUM PRAC:	Projekt Techniczny	data: 10.06.2021
NAZWA RYSUNKU:	Rzut II piętra	skala: 1:50

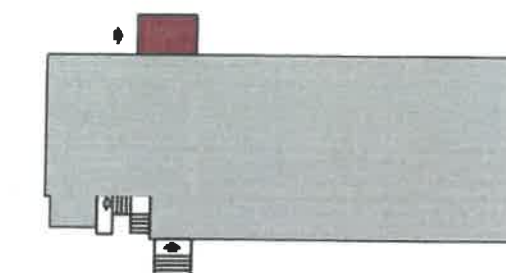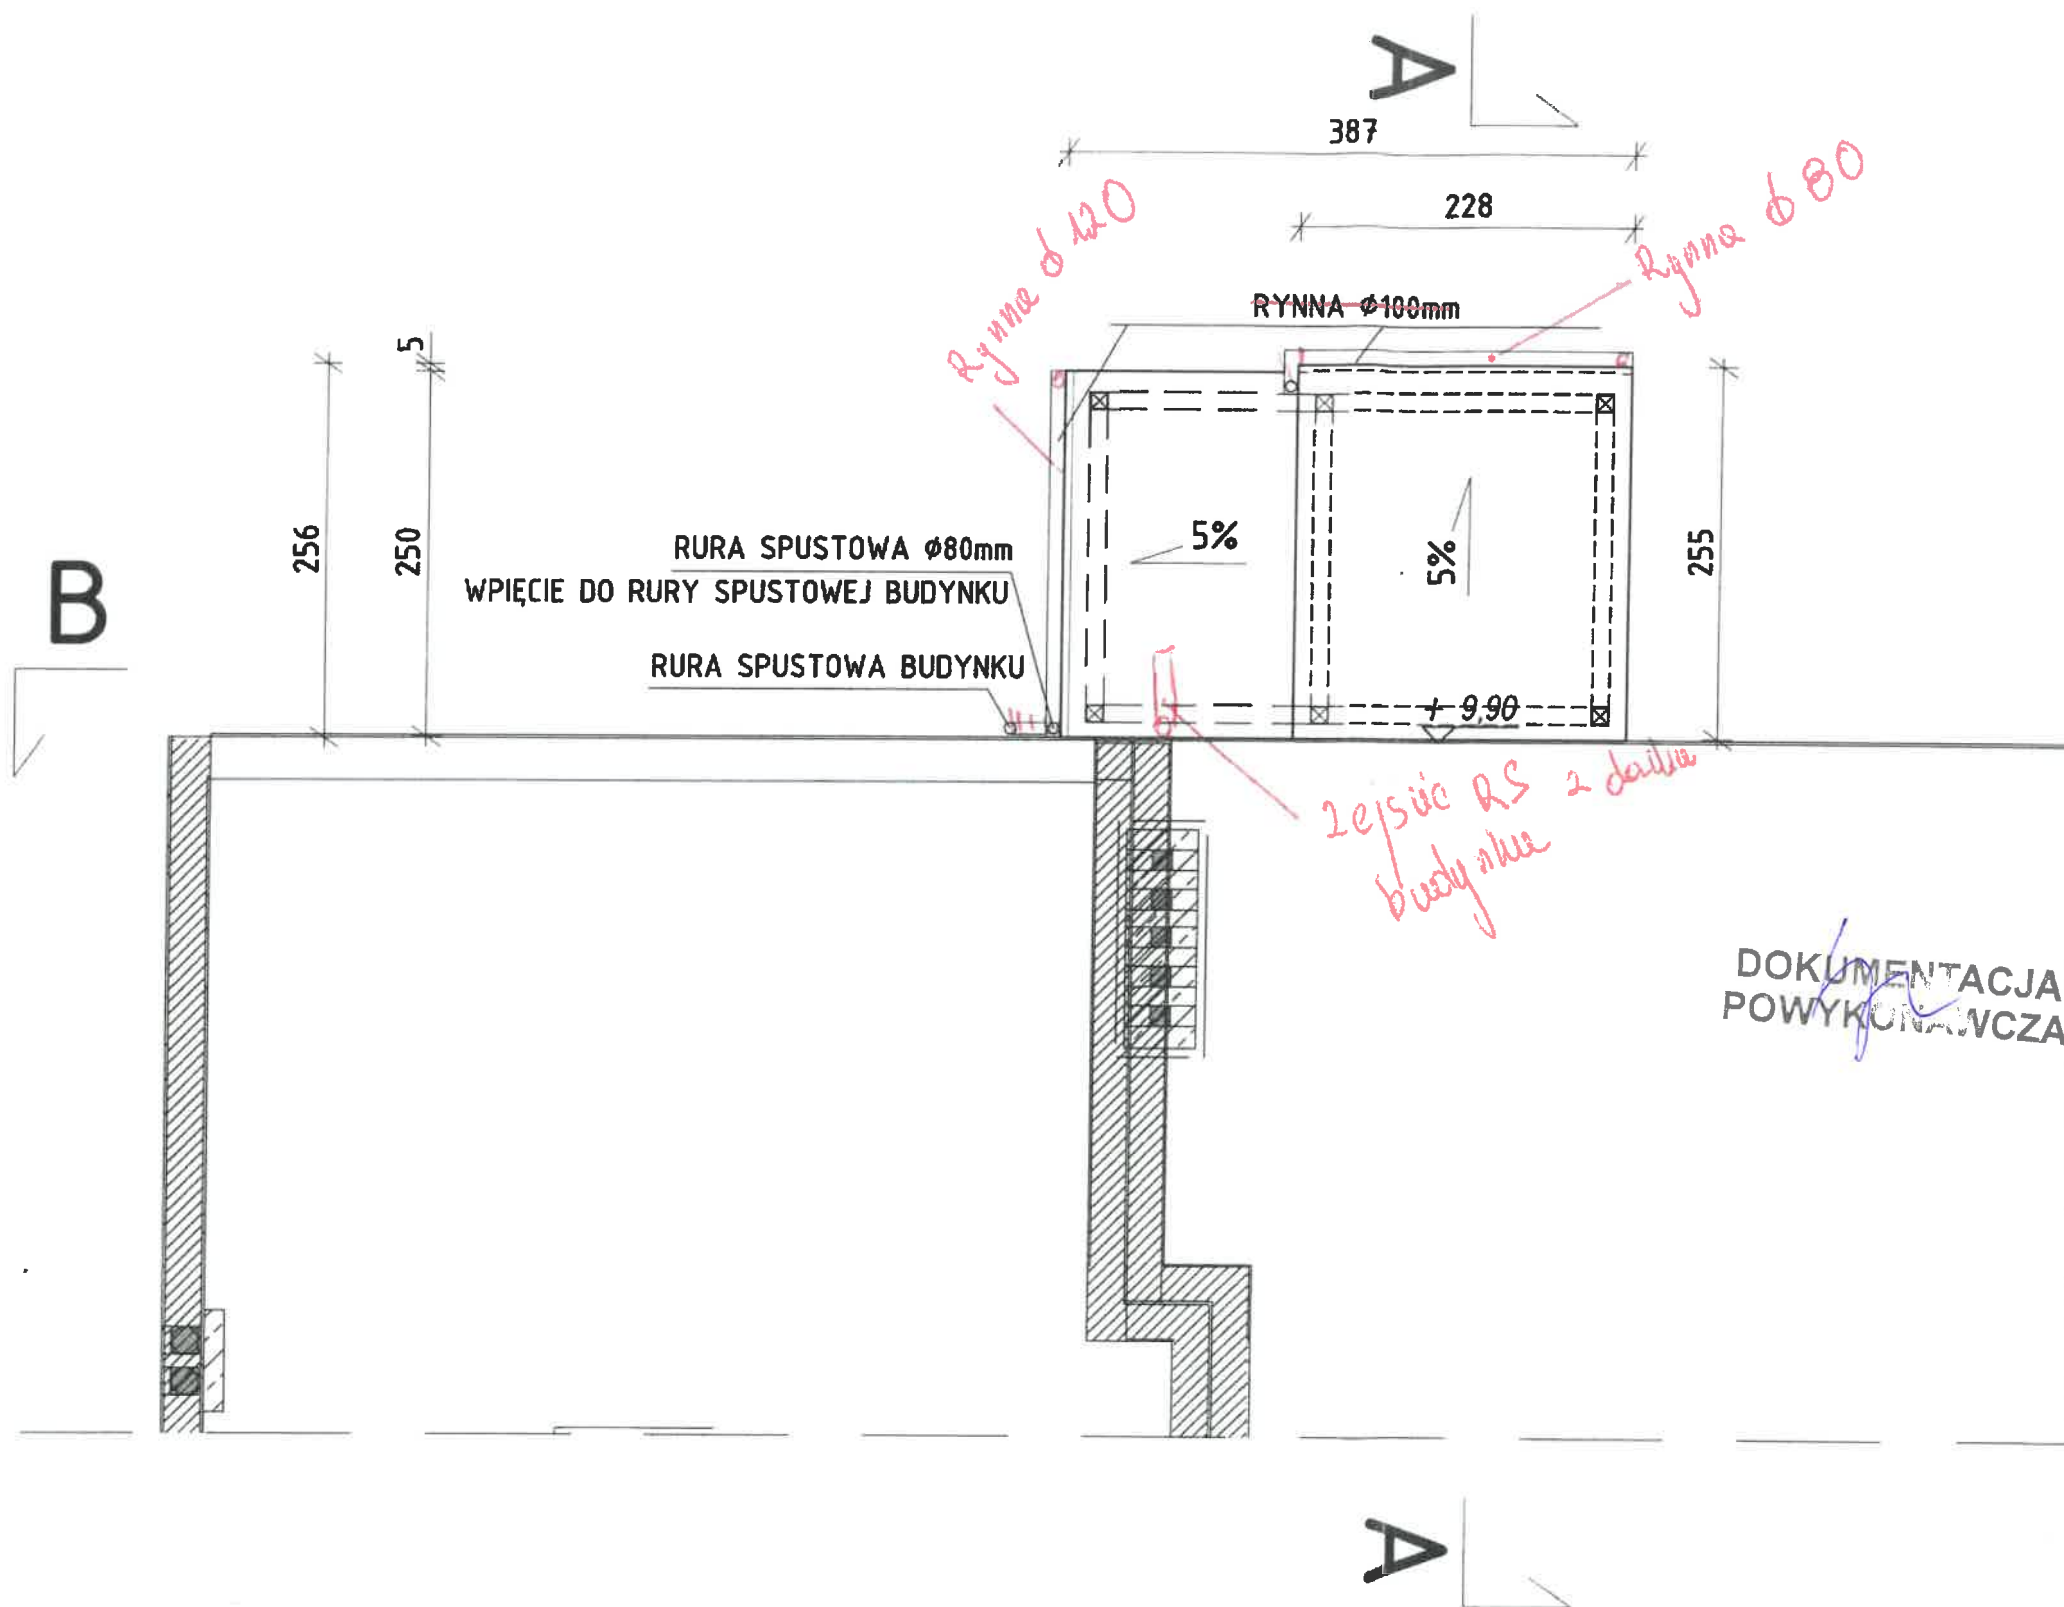

LOKALIZACJA SZYBU W BUDYNKU

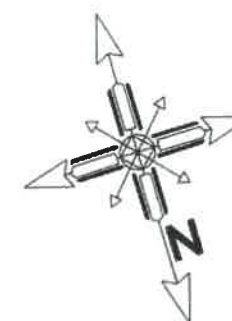

CZĘŚĆ PROJEKTOWANA

CZĘŚĆ ISTNIEJĄCA

DOKUMENTACJA  
POWYKONAWCZA

DOKUMENTACJA  
POWYKONAWCZA

mgr. inż. Wojciech Bigas  
Kierownik Biuro  
nr. ewid.: PDL/0116/AVEKb/13

INWESTOR:	UNIwersytet Śląski w Katowicach ul. Bankowa 12 40-007 Katowice	
REALIZACJA:	„Przebudowa i rozbudowa istniejącego budynku o funkcji oświatowej stanowiącego siedzibę Instytutu Sztuk Muzycznych w Cieszynie poprzez dobudowę szybu windowego, wykonanie utwardzenia terenu oraz przebudowę odcinków instalacji zewnętrznych (kanalizacji deszczowej oraz oświetlenia)”	nr rys. S-7
ADRES:	ul. J. U. Niemcewicza 2, 43-400 Cieszyn, działka nr ewid. 56, obręb ewid. 0039, jedn. ewid. 240301_1	
PROJEKTANT:	inż. ARKADIUSZ PAWEŁ ŁOJEWSKI, uprawnienia w specjalności sanitarnej nr PDL/0026/OWOS/03	
SPRAWDZAJĄCY:	mgr inż. DARIUSZ CISZEWSKI, uprawnienia w specjalności sanitarnej nr PDL/0116/PWOS/11	
STADIUM PRAC:	Projekt Techniczny	data: 10.06.2021
NAZWA RYSUNKU:	Rzut dachu	skala: 1:50