


Stadium: **PROJEKT ZAMIENNY**


Rodzaj robót: „PRZEBUDOWA I ROZBUDOWA ISTNIEJĄCEGO BUDYNKU O FUNKCJI OŚWIATOWEJ STANOWIĄCEGO SIEDZIBĘ INSTYTUTU SZTUK MUZYCZNYCH W CIESZYNIE POPRZECZ DOBUDOWĄ SZYBU WINDOWEGO, WYKONANIE UTWARDZENIA TERENU ORAZ PRZEBUDOWĘ ODCINKÓW INSTALACJI ZEWNĘTRZNEJ (KANALIZACJI DESZCZOWEJ ORAZ OŚWIETLANIA)”

Adres: ul. J. U. Niemcewicza 2, 43-400 Cieszyn,
działka nr ewid. 56, obręb ewid. 0039,
jedn. ewid. 240301_1

Kategoria obiektu: XII

Inwestor: UNIWERSYTET ŚLĄSKI W KATOWICACH
ul. Bankowa 12
40-007 Katowice



Branża Architektoniczna		
PROJEKTANT	mgr inż. arch. Cezary Zakrzewski projektant branży architektonicznej upr. bud. do projekt. bez ograniczeń w specjalności architektonicznej nr MA/097/12	

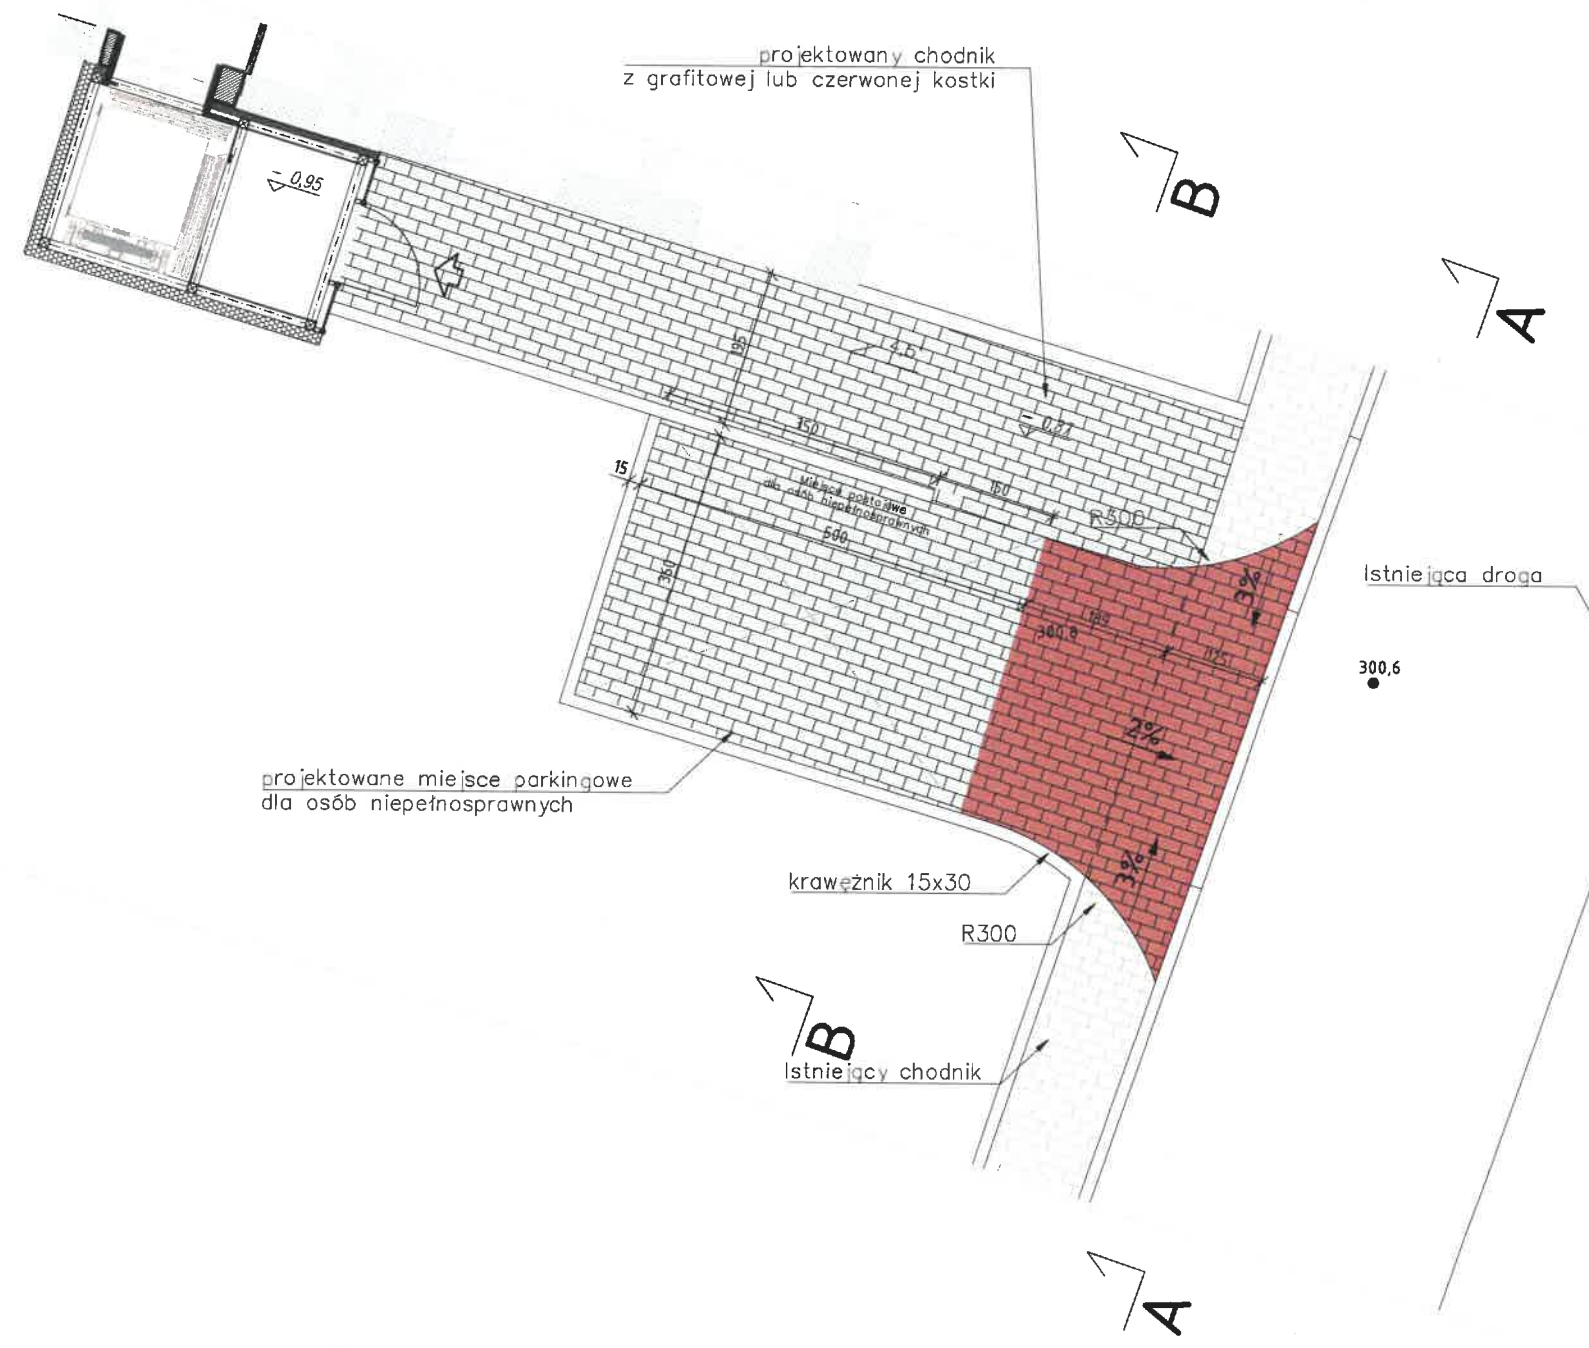

**DOKUMENTACJA
POWYKONAWCZA**

mgr. inż. Wojciech Bigas
Kierownik Budowy
nr. ewid.: PBL/0116/WBKb/15

INWESTOR:	UNIwersytet Śląski w Katowicach ul. Bankowa 12 40-007 Katowice	
REALIZACJA:	„Przebudowa i rozbudowa istniejącego budynku o funkcji oświatowej stanowiącego siedzibę Instytutu Sztuk Muzycznych w Cieszynie poprzez dobudowę szczytu windowego, wykonanie utwardzenia terenu oraz przebudowę odcinków instalacji zewnętrznych (kanalizacji deszczowej oraz oświetlenia)”	nr rys. A-2
ADRES:	ul. J. U. Niemcewicz 2, 43-400 Cieszyn, działka nr ewid. 56, obręb ewid. 0039, jedn. ewid. 240301_1	
PROJEKTANT:	inż. Antoni Krzysztof Wardaszkowski, upr. w spec. konstr.-bud. nr AN.III-0073/273/82/7	
STADIUM PRAC:	Projekt Techniczny	data: 23.06.2021
NAZWA RYSUNKU:	Zjazd-rzut	skala: 1:50

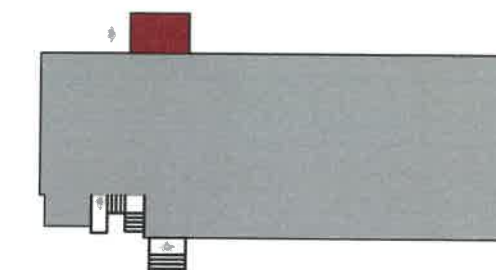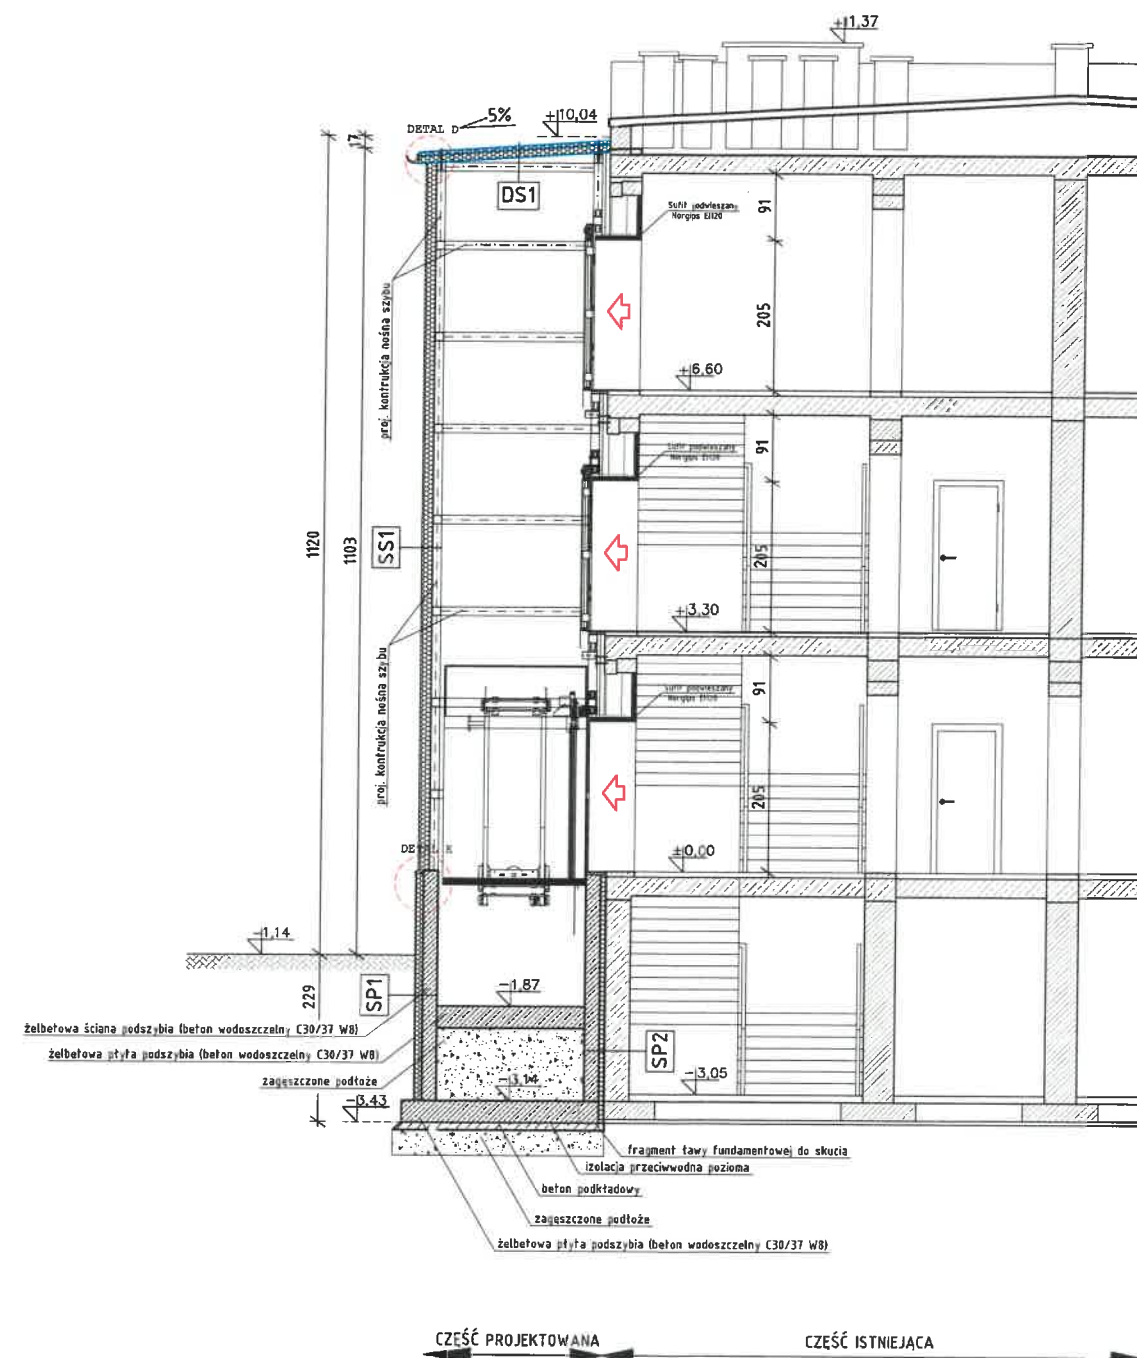

LOKALIZACJA SZYBU W BUDYNKU

DS1

DACH SZYBU WINDOWEGO
OBRÓBKI BLACHARSKIE GR. 1,5cm
PŁYTA WARSTWOWA GR. 10cm
KONSTRUKCJA DACHU SZYBU

SS1

ŚCIANA SZYBU WINDOWEGO
STAŁOWA KONSTRUKCJA SZYBU
PŁYTA WARSTWOWA GR. 15cm

SP1

ŚCIANA PODSZYBIA ZEWNĘTRZNA
ŚCIANA ŻELBETOWA GR. 20cm
HYDROIZOLACJA POWŁOKOWA
STYROPIAN EKSTRUDOWANY GR 10cm
FOLIA KUBEŁKOWA



SP2

ŚCIANA PODSZYBIA OD STRONY BUDYNKU
ŚCIANA ŻELBETOWA GR. 20cm
STYROPIAN EKSTRUDOWANY GR 2-10cm
2 x LEPIK ASFALTOWY
ISTNIEJĄCA ŚCIANA BUDYNKU

mgr. inż. Wojciech Bigas
Kierownik Budowy
nr. ewid.: POL/0116/WBKb/15

DOKUMENTACJA
POWYKONAWCZA

INWESTOR:	UNIwersytet Śląski w Katowicach ul. Bankowa 12 40-007 Katowice	
REALIZACJA:	„Przebudowa i rozbudowa istniejącego budynku o funkcji oświatowej stanowiącego siedzibę Instytutu Sztuk Muzycznych w Cieszynie poprzez dobudowę szybu windowego, wykonanie utwardzenia terenu oraz przebudowę odcinków instalacji zewnętrznych (kanalizacji deszczowej oraz oświetlenia)”	nr rys. A-7
ADRES:	ul. J. U. Niemcewicza 2, 43-400 Cieszyn, działka nr ewid. 56, obręb ewid. 0039, jedn. ewid. 240301_1	
PROJEKTANT:	mgr inż. arch. CEZARY ZAKRZEWSKI, uprawnienia w specjalności architektonicznej nr MA/097/12	
SPRAWDZAJĄCY:	mgr inż. arch. MANISTA MICHAŁ, uprawnienia w specjalności architektonicznej nr MA/026/13	
OPRACOWYUJĄCY:	inż. arch. Ewa Kańkowska	
STADIUM PRAC:	Projekt Techniczny	data: 10.06.2021
NAZWA RYSUNKU:	Przekrój A-A	skala: 1:100

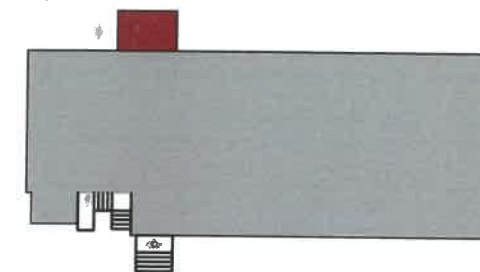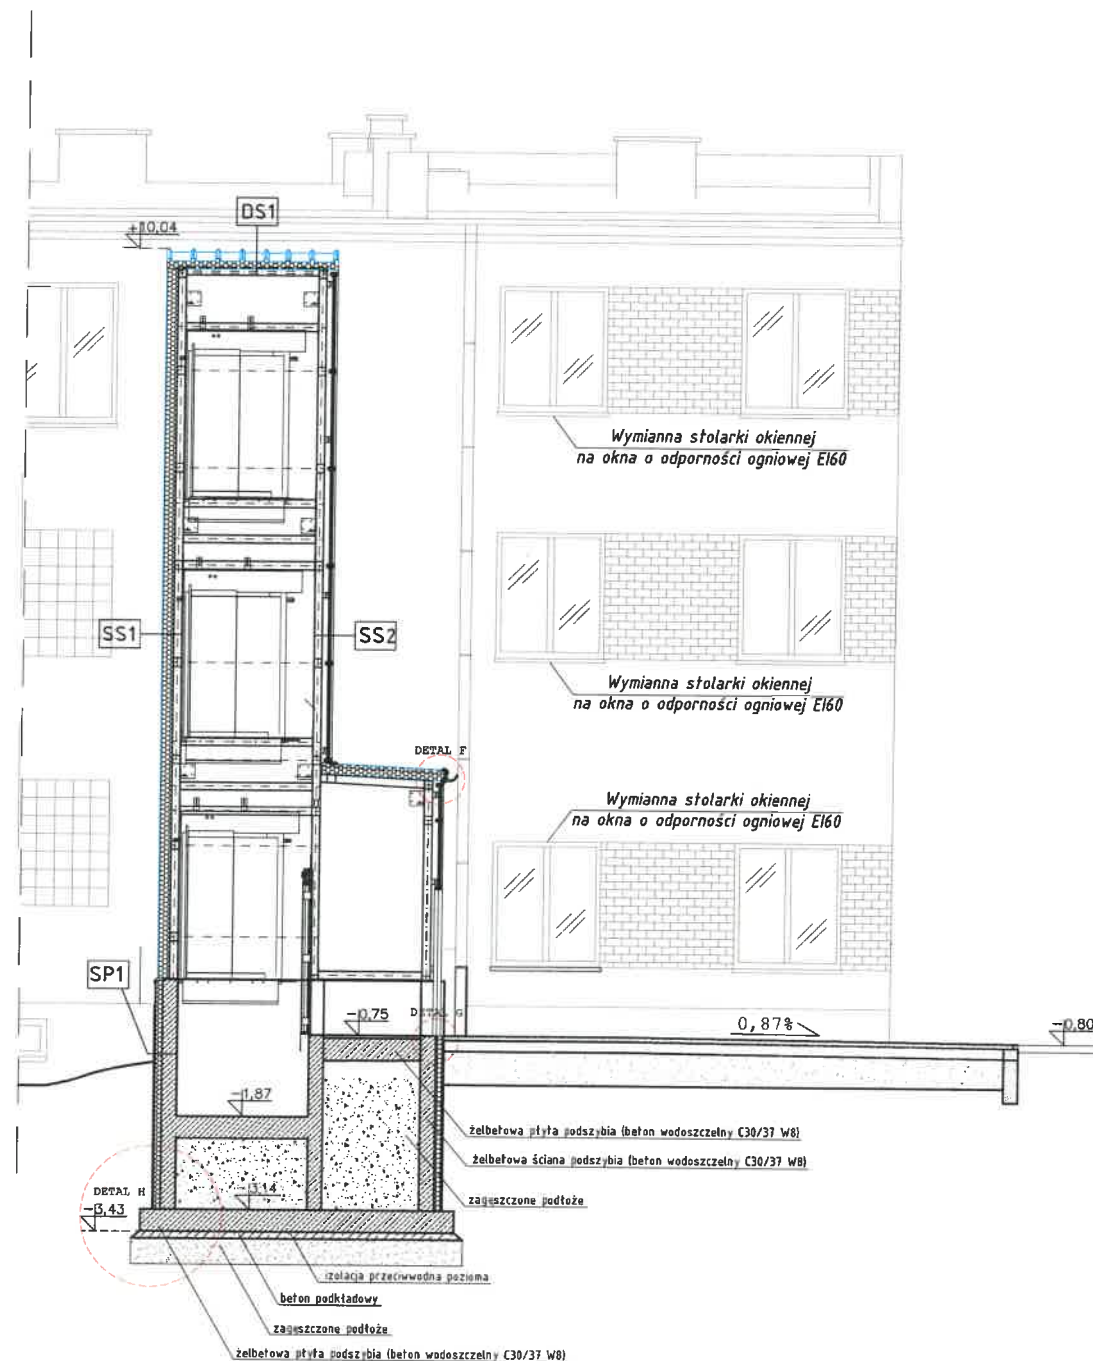

LOKALIZACJA SZYBU W BUDYNKU

DS1

DACH SZYBU WINDOWEGO
OBRÓBKI BLACHARSKIE GR. 1,5cm
PŁYTA WARSTWOWA GR. 10cm
KONSTRUKCJA DACHU SZYBU

SS1

ŚCIANA SZYBU WINDOWEGO
STAŁOWA KONSTRUKCJA SZYBU
PŁYTA WARSTWOWA GR. 15cm

SS2

ŚCIANA SZYBU WINDOWEGO
STAŁOWA KONSTRUKCJA SZYBU
SYSTEM FASADOWY MORAD AF-50


SP1

ŚCIANA PODSZYBIA ZEWNĘTRZNA
ŚCIANA ŻELBETOWA GR. 20cm
HYDROIZOLACJA POWŁOKOWA
STYROPIAN EKSTRUOWANY GR 10cm
FOLIA KUBEŁKOWA

mgr. inż. Wojciech Bigas
Kierownik Budowy
nr. ewid.: PDL/0116/WBKb/15

DOKUMENTACJA
POWYKONAWCZA

INWESTOR:	UNIwersytet Śląski w Katowicach ul. Bankowa 12 40-007 Katowice	
REALIZACJA:	„Przebudowa i rozbudowa istniejącego budynku o funkcji oświatowej stanowiącego siedzibę Instytutu Sztuk Muzycznych w Cieszynie poprzez dobudowę szybu windowego, wykonanie utwardzenia terenu oraz przebudowę odcinków instalacji zewnętrznych (kanalizacji deszczowej oraz oświetlenia)“	nr rys. A-8
ADRES:	ul. J. U. Niemcewicza 2, 43-400 Cieszyn, działka nr ewid. 56, obręb ewid. 0039, jedn. ewid. 240301_1	
PROJEKTANT:	mgr inż. arch. CEZARY ZAKRZEWSKI, uprawnienia w specjalności architektonicznej nr MA/097/12	
SPRAWDZAJĄCY:	mgr inż. arch. MANISTA MICHAŁ, uprawnienia w specjalności architektonicznej nr MA/026/13	
OPRACOWYWUJĄCY:	inż. arch. Ewa Kańkowska	
STADIUM PRAC:	Projekt Techniczny	data: 10.06.2021
NAZWA RYSUNKU:	Przekrój B-B	skala: 1:100

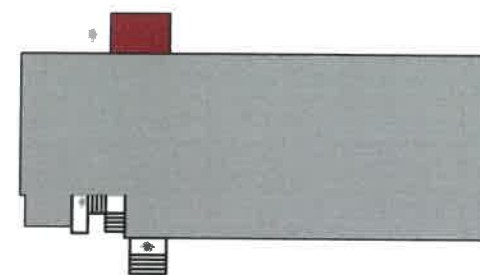

LOKALIZACJA SZYBU W BUDYNKU



Wymienna stolarki okiennej
na okna o odporności ogniowej EI60

Wymienna stolarki okiennej
na okna o odporności ogniowej EI60

Wymienna stolarki okiennej
na okna o odporności ogniowej EI60

mgr. inż. Wojciech Bigas
Kierownik Budowy
nr. ewid. PDL/0116/WBKb/15

DOKUMENTACJA
POWYKONAWCZA

CZEŚĆ ISTNIEJĄCA

CZEŚĆ PROJEKTOWANA

CZEŚĆ ISTNIEJĄCA


LEGENDA:

- płyta warstwowa - kolorystyka RAL 7037

- cokół - kolorystyka w nawiązaniu do istn. budynku

- Ostateczny dobór kolorystyki do uzgodnienia z Inwestorem na etapie realizacji inwestycji.

INWESTOR:	UNIwersytet Śląski w Katowicach ul. Bankowa 12 40-007 Katowice	
REALIZACJA:	„Przebudowa i rozbudowa istniejącego budynku o funkcji oświatowej stanowiącego siedzibę Instytutu Sztuk Muzycznych w Cieszynie poprzez dobudowę szybu windowego, wykonanie utwardzenia terenu oraz przebudowę odcinków instalacji zewnętrznych (kanalizacji deszczowej oraz oświetlenia)”	nr rys. A-9
ADRES:	ul. J. U. Niemcewicz 2, 43-400 Cieszyn, działka nr ewid. 56, obręb ewid. 0039, jedn. ewid. 240301_1	
PROJEKTANT:	mgr inż. arch. CEZARY ZAKRZEWSKI, uprawnienia w specjalności architektonicznej nr MA/097/12	
SPRAWDZAJĄCY:	mgr inż. arch. MANISTA MICHAŁ, uprawnienia w specjalności architektonicznej nr MA/026/13	
OPRACOWYUJĄCY:	inż. arch. Ewa Kańkowska	
STADIUM PRAC:	Projekt Techniczny	data: 10.06.2021
NAZWA RYSUNKU:	Elewacja południowo-zachodnia	skala: 1:100

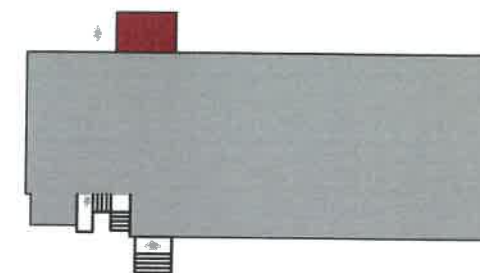

LOKALIZACJA SZYBU W BUDYNKU



CZEŚĆ PROJEKTOWANA CZEŚĆ ISTNIEJĄCA

LEGENDA:


- szyba - kolorystyka grafit
- cokół - kolorystyka w nawiązaniu do istn. budynku
- utwardzenie - kolorystyka w nawiązaniu do istn. utwardzenia

- Ostateczny dobór kolorystyki do uzgodnienia z Inwestorem na etapie realizacji inwestycji.


DOKUMENTACJA
POWYKONAWCZA

mgr. inż. Wojciech Bigas
Kierownik Budowy
nr. ewid.: PD/0116/WBKb/15

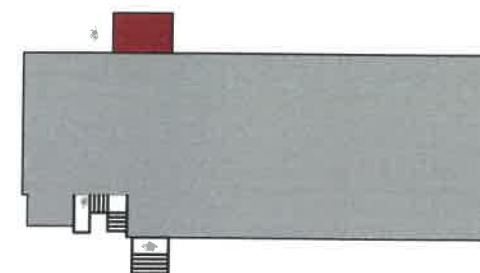

INWESTOR:	UNIwersytet Śląski w Katowicach ul. Bankowa 12 40-007 Katowice	
REALIZACJA:	„Przebudowa i rozbudowa istniejącego budynku o funkcji oświatowej stanowiącego siedzibę Instytutu Sztuk Muzycznych w Cieszynie poprzez dobudowę szybu windowego, wykonanie utwardzenia terenu oraz przebudowę odcinków instalacji zewnętrznych (kaskadacji deszczowej oraz oświetlenia)”	nr rys. A-10
ADRES:	ul. J. U. Niemcewicza 2, 43-400 Cieszyń, działka nr ewid. 56, obręb ewid. 0039, jedn. ewid. 24.0301_1	
PROJEKTANT:	mgr inż. arch. CEZARY ZAKRZEWSKI , uprawnienia w specjalności architektonicznej nr MA/097/12	
SPRAWDZAJĄCY:	mgr inż. arch. MANISTA MICHĄŁ, uprawnienia w specjalności architektonicznej nr MA/026/13	
OPRACOWYUJĄCY:	inż. arch. Ewa Kańkowska	
STADIUM PRAC:	Projekt Techniczny	data: 10.06.2021
NAZWA RYSUNKU:	Elewacja południowo-wschodnia	skala: 1:100

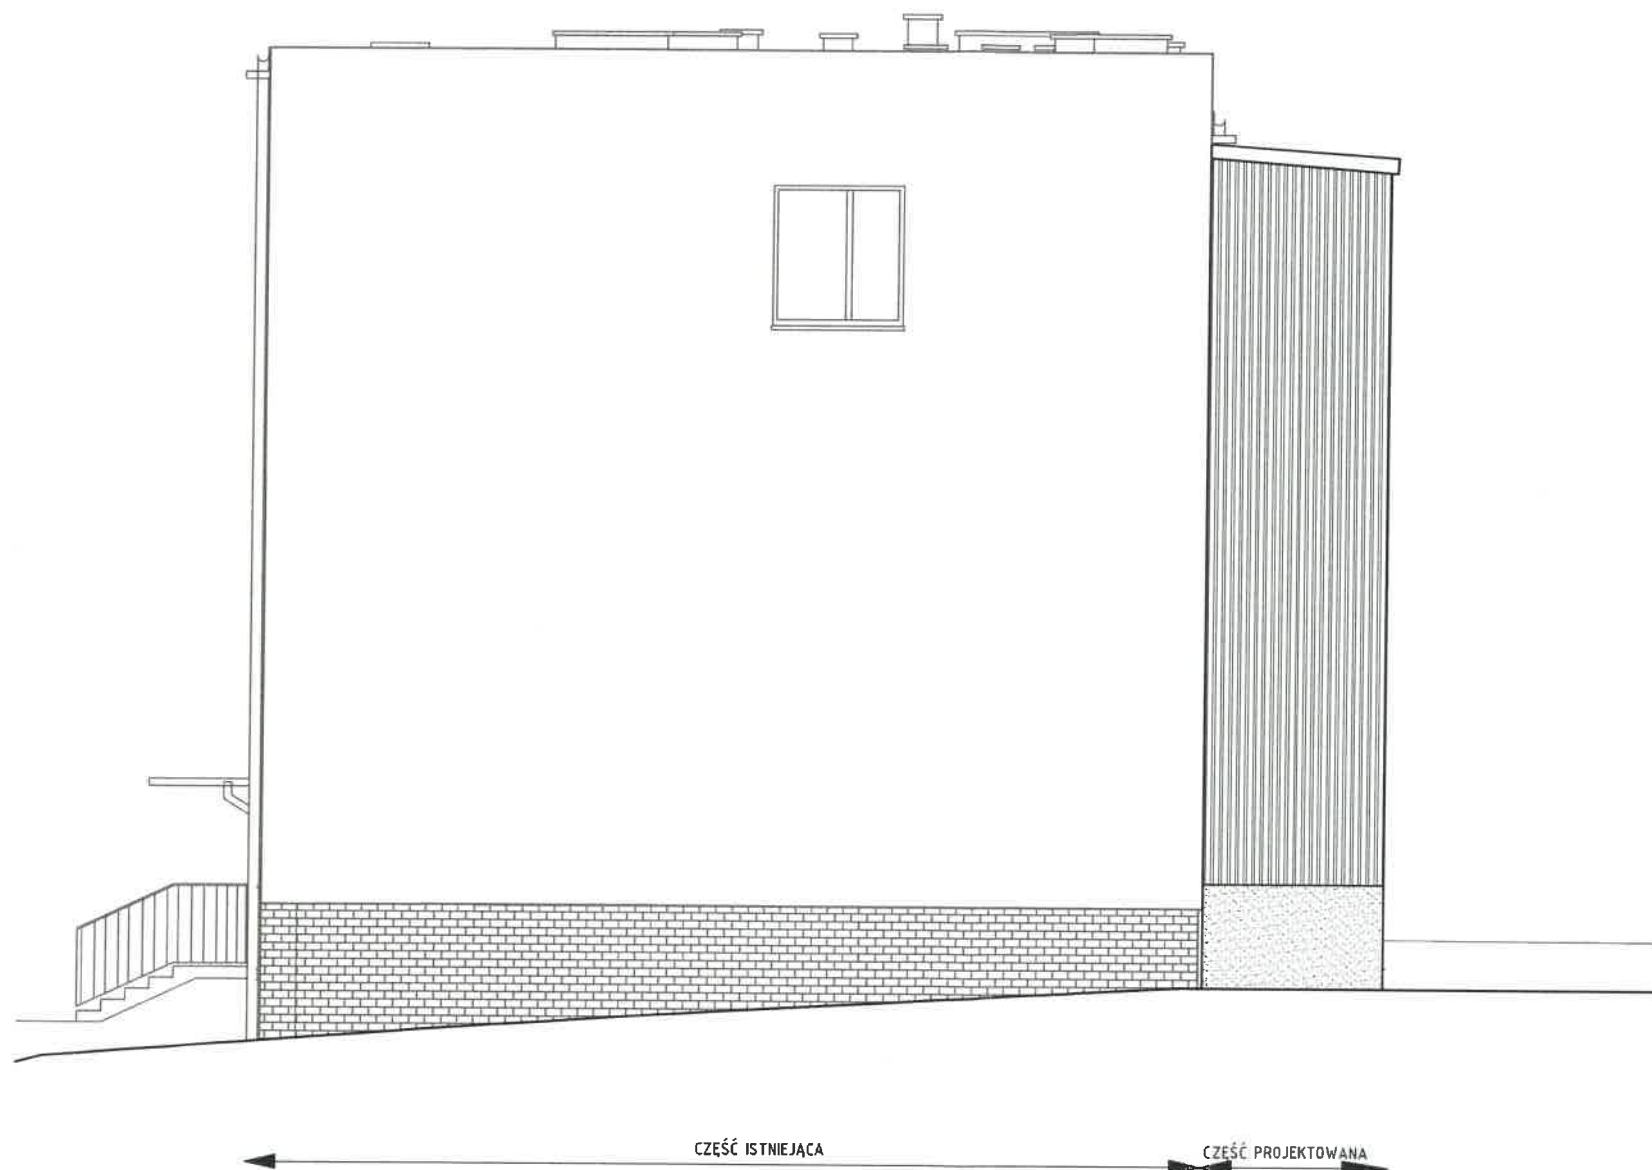

LOKALIZACJA SZYBU W BUDYNKU




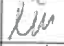

LEGENDA:


-  - płyta warstwowa - kolorystyka RAL 7037
-  - cokół - kolorystyka w nawiązaniu do istn. budynku

- Ostateczny dobór kolorystyki do uzgodnienia z Inwestorem na etapie realizacji inwestycji.

DOKUMENTACJA
POWYKONAWCZA

mgr. inż. Wojciech Bigas
Kierownik Budowy
nr. ewid.: PDL/0116/WBKb/15

INWESTOR:	UNIwersytet Śląski w Katowicach ul. Bankowa 12 40-007 Katowice	
REALIZACJA:	„Przebudowa i rozbudowa istniejącego budynku o funkcji oświatowej stanowiącego siedzibę Instytutu Sztuk Muzycznych w Cieszynie poprzez dobudowę szybu windowego, wykonanie utwardzenia terenu oraz przebudowę odcinków instalacji zewnętrznych (kanalizacji deszczowej oraz oświetlenia)”	nr rys. A-11
ADRES:	ul. J. U. Niemcewicza 2, 43-400 Cieszyn, działka nr ewid. 56, obręb ewid. 0039, jedn. ewid. 240301_1	
PROJEKTANT:	mgr inż. arch. CEZARY ZAKRZEWSKI, uprawnienia w specjalności architektonicznej nr MA/097/12	
SPRAWDZAJĄCY:	mgr inż. arch. MANISTA MICHAŁ, uprawnienia w specjalności architektonicznej nr MA/026/13	
OPRACOWYUJĄCY:	inż. arch. Ewa Kańkowska	
STADIUM PRAC:	Projekt Techniczny	data: 10.06.2021
NAZWA RYSUNKU:	Elewacja północno-zachodnia	skala: 1:100

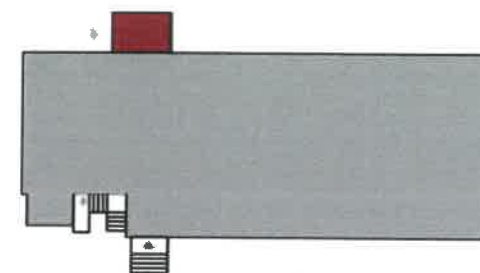

LOKALIZACJA SZYBU W BUDYNKU



DOKUMENTACJA
POWYKONAWCZA

mgr. inż. Wojciech Bigas
Kierownik Budowy
nr. ewid.: POL/0116/WBKb/15

CZĘŚĆ ISTNIEJĄCA

CZĘŚĆ PROJEKTOWANA


CZĘŚĆ ISTNIEJĄCA

LEGENDA:

- płyta warstwowa - kolorystyka RAL 9006
- cokół - kolorystyka w nawiązaniu do istn. budynku

- Ostateczny dobór kolorystyki do uzgodnienia z Inwestorem na etapie realizacji inwestycji.

INWESTOR:	UNIwersytet Śląski w Katowicach ul. Bankowa 3 40-007 Katowice	
REALIZACJA:	„Rozbudowa budynku Instytutu Sztuk Muzycznych w Cieszynie poprzez budowę windy zewnętrznej”	nr rys. A-11
ADRES:	ul. J. U. Niemcewicza 2, 43-400 Cieszyn, działka nr ewid. 56, obręb ewid. 0039, jedn. ewid. 24.0301_1	
PROJEKTANT:	mgr inż. arch. CEZARY ZAKRZEWSKI, uprawnienia w specjalności architektonicznej nr MA/097/12	
SPRAWDZAJĄCY:	mgr inż. arch. MANISTA MICHAŁ, uprawnienia w specjalności architektonicznej nr MA/026/13	
OPRACOWYUJĄCY:	inż. arch. Ewa Kańkowska	
STADIUM PRAC:	Projekt Architektoniczno-Budowlany	data: 20.05.2021
NAZWA RYSUNKU:	Elewacja południowo-zachodnia	skala 1:100

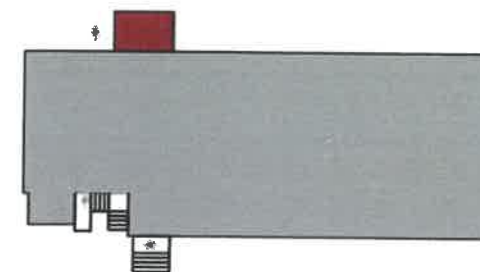

LOKALIZACJA SZYBU W BUDYNKU



CZĘŚĆ PROJEKTOWANA CZĘŚĆ ISTNIEJĄCA

LEGENDA:


- szyba - kolorystyka grafit
- cokół - kolorystyka w nawiązaniu do istn. budynku
- utwardzenie - kolorystyka w nawiązaniu do istn. utwardzenia

- Ostateczny dobór kolorystyki do uzgodnienia z Inwestorem na etapie realizacji inwestycji.


DOKUMENTACJA
POWYKONAWCZA

mgr. inż. Włodzisław Bigas
Kierownik Budowy
nr. ewid.: PD/0116/WBKb/15

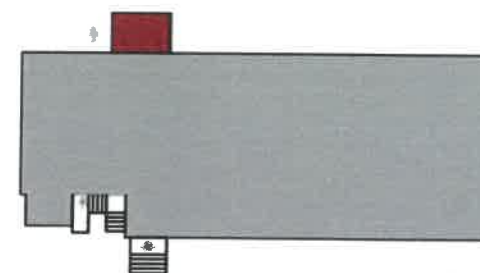

INWESTOR:	UNIwersytet Śląski w Katowicach ul. Bankowa 3 40-007 Katowice	
REALIZACJA:	„Rozbudowa budynku Instytutu Sztuk Muzycznych w Cieszynie poprzez budowę windy zewnętrznej”	nr rys. A-12
ADRES:	ul. J. U. Niemcewicza 2, 43-400 Cieszyn, działka nr ewid. 56, obręb ewid. 0039, jedn. ewid. 240301_1	
PROJEKTANT:	mgr inż. arch. CEZARY ZAKRZEWSKI, uprawnienia w specjalności architektonicznej nr MA/097/12	
SPRAWDZAJĄCY:	mgr inż. arch. MANISTA MICHAŁ, uprawnienia w specjalności architektonicznej nr MA/026/13	
OPRACOWYUJĄCY:	inż. arch. Ewa Kańkowska	
STADIUM PRAC:	Projekt Architektoniczno-Budowlany	data: 20.05.2021
NAZWA RYSUNKU:	Elewacja południowo-wschodnia	skala: 1:100

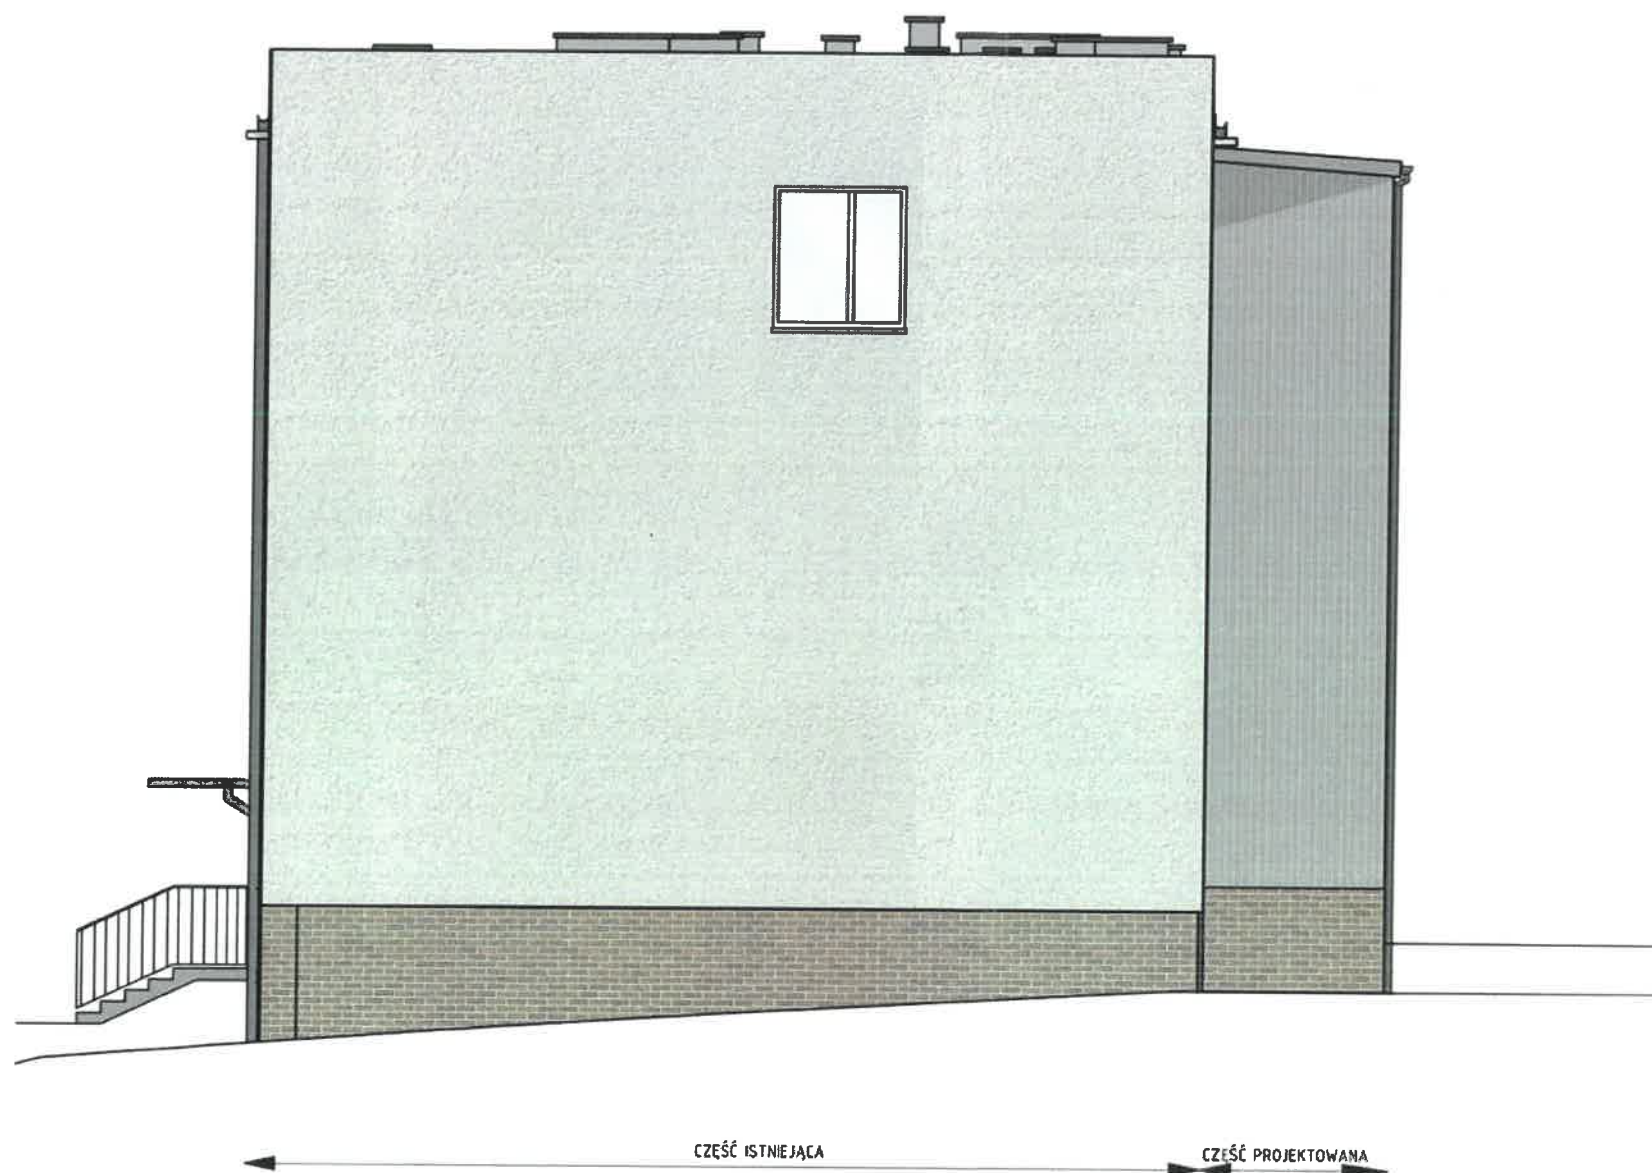

LOKALIZACJA SZYBU W BUDYNKU




LEGENDA:

-  - płyta warstwowa - kolorystyka RAL 9006
-  - cokół - kolorystyka w nawiązaniu do istn. budynku



- Ostateczny dobór kolorystyki do uzgodnienia z Inwestorem na etapie realizacji inwestycji.

mgr. inż. Wojciech Bigas
Kierownik Budowy
nr. ewid.: PDI/0116/WBKb/15


DOKUMENTACJA
POWYKONAWCZA

INWESTOR:	UNIWERSYTET ŚLĄSKI W KATOWICACH ul. Bankowa 3 40-007 Katowice	
REALIZACJA:	„Rozbudowa budynku Instytutu Sztuk Muzycznych w Cieszynie poprzez budowę windy zewnętrznej”	nr rys. A-13
ADRES:	ul. J. U. Niemcewicza 2, 43-400 Cieszyń, działka nr ewid. 56, obręb ewid. 0039, jedn. ewid. 260301_1	
PROJEKTANT:	mgr inż. arch. CEZARY ZAKRZEWSKI, uprawnienia w specjalności architektonicznej nr MA/097/12	
SPRAWDZAJĄCY:	mgr inż. arch. MANISTA MICHAŁ, uprawnienia w specjalności architektonicznej nr MA/026/13	
OPRACOWYUJĄCY:	inż. arch. Ewa Kańkowska	
STADIUM PRAC:	Projekt Architektoniczno-Budowlany	
NAZWA RYSUNKU:	Elewacja północno-zachodnia	data: 20.05.2021 skala: 1:100

Rzut płyty dennej dolnej

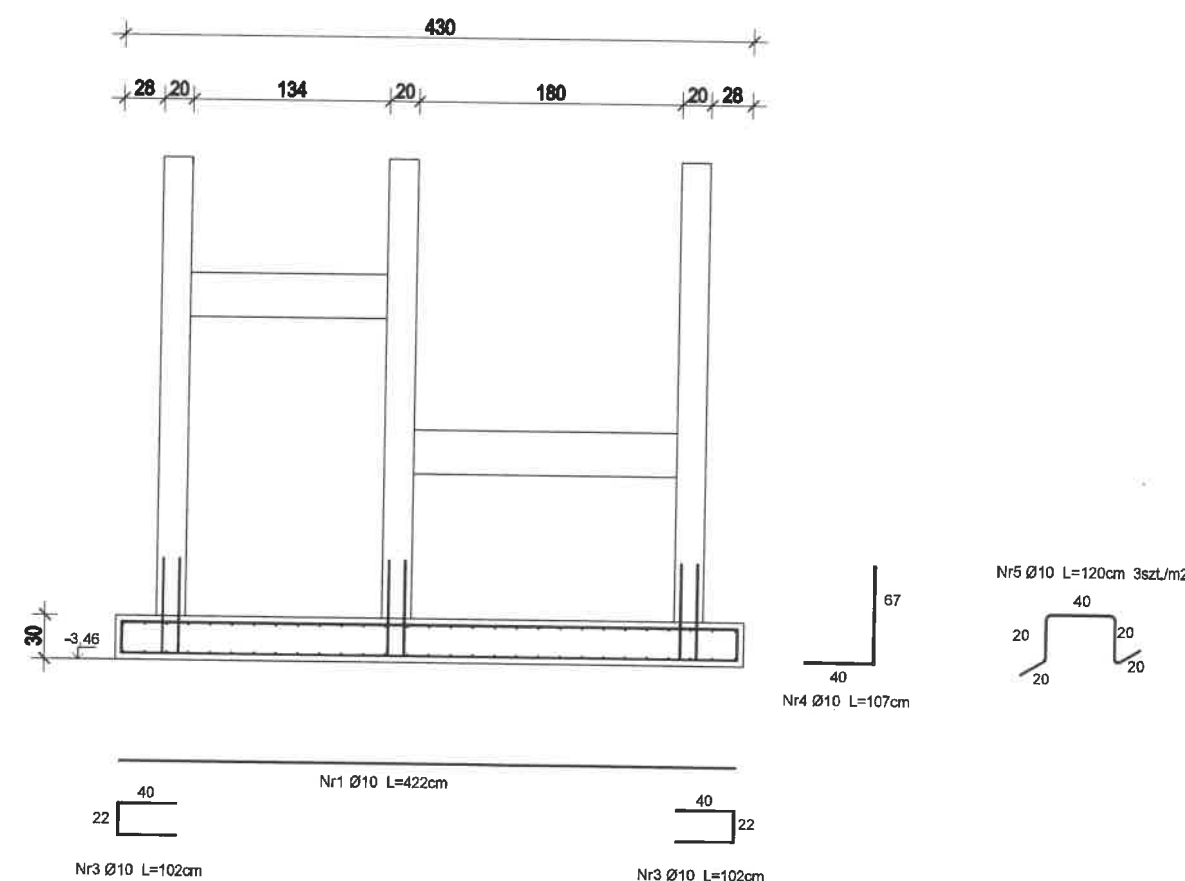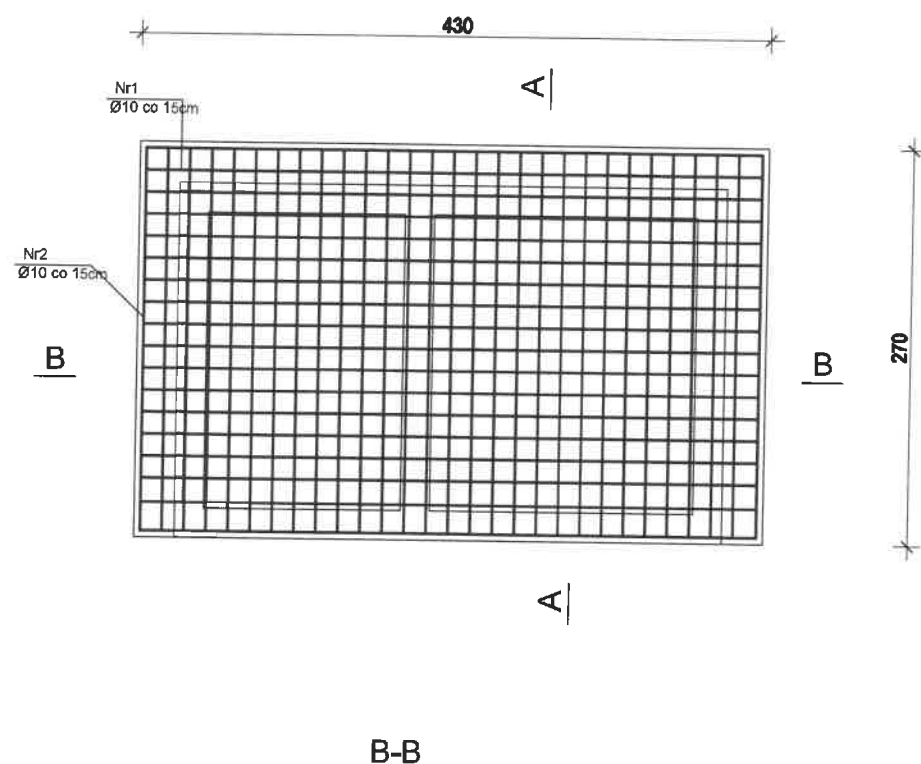

A-A

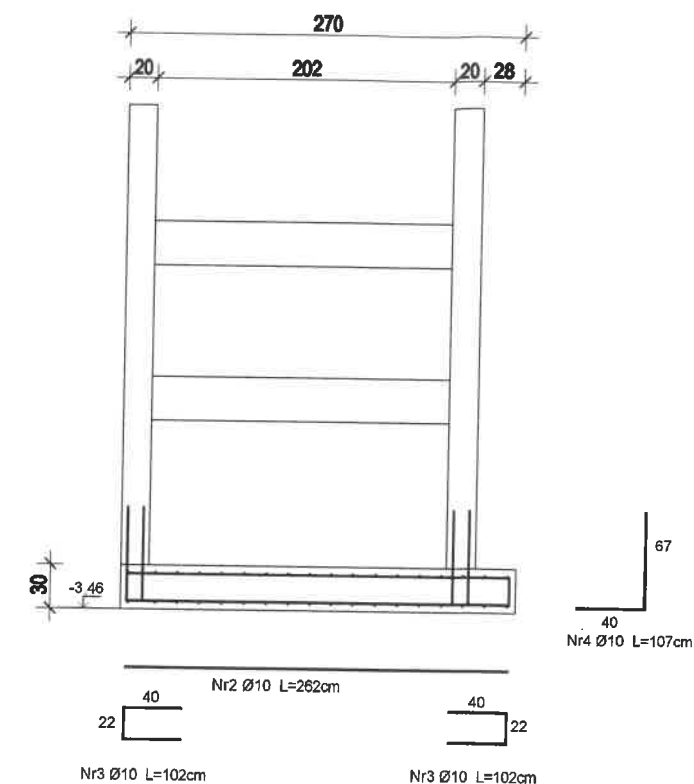




Pozycja	Ilość (szt.)	Ø	Długość (cm)	Długość ogólna [m]
				A-IIIN B500 SP
1	36	10	422	151,9
2	60	10	262	157,2
3	92	10	102	93,8
4	190	10	107	203,3
5	35	10	120	35,0
			ŁĄCZNIE	641,2

- PRZED PRZYSTĄPIENIEM DO PRAC WSZYSTKIE WYMIARY SPRAWDZIĆ NA BUDOWIE.
- WYMIARY PODANO W CENTYMETRACH.
- Podane wymiary są wymiarami zewnętrznymi
- OTULINA - płyty fundamentowej 4cm.
- Otulina ścian szybu 4 cm
- Klasa ekspozycji konstrukcji żelbetowej XC4, XS1
- ODLEGŁOŚCI POMIĘDZY PRĘTAMI PODANO W ICH OSIACH.
- Beton na płytę fundamentową C30/37 W8
- Beton na ściany szybu C30/37 W8

Beton C30/37 W8
Stal A-IIIN 500 SP

INWESTOR:	UNIwersytet Śląski w Katowicach ul. Bankowa 12 40-007 Katowice	
REALIZACJA:	„Przebudowa i rozbudowa istniejącego budynku o funkcji oświatowej stanowiącego siedzibę Instytutu Sztuk Muzycznych w Cieszynie poprzez dobudowę szybu windowego, wykonanie utwardzenia terenu oraz przebudowę odcinków instalacji zewnętrznych (kanalizacji deszczowej oraz oświetlenia)“	nr rys. K-1
ADRES:	ul. J. U. Niemcewicza 2, 43-400 Cieszyn, działka nr ewid. 56, obręb ewid. 0039	
PROJEKTANT:	inż. Antoni Krzysztof Wardaszkowski, upr. w spec. konstr.-bud. nr AN.III-0073/273/82/7	
SPRAWDZAJĄCY:	inż. Antoni Zbigniew Błażej, upr. w spec. konstr.-bud. nr UAN.7342-19/92	
STADIUM PRAC:	Projekt Techniczny	data: 10.06.2021
NAZWA RYSUNKU:	Konstr. Żelbet. Płyta Denna Dolna	skala: 1:50

Rzut płyty dennej dolnej

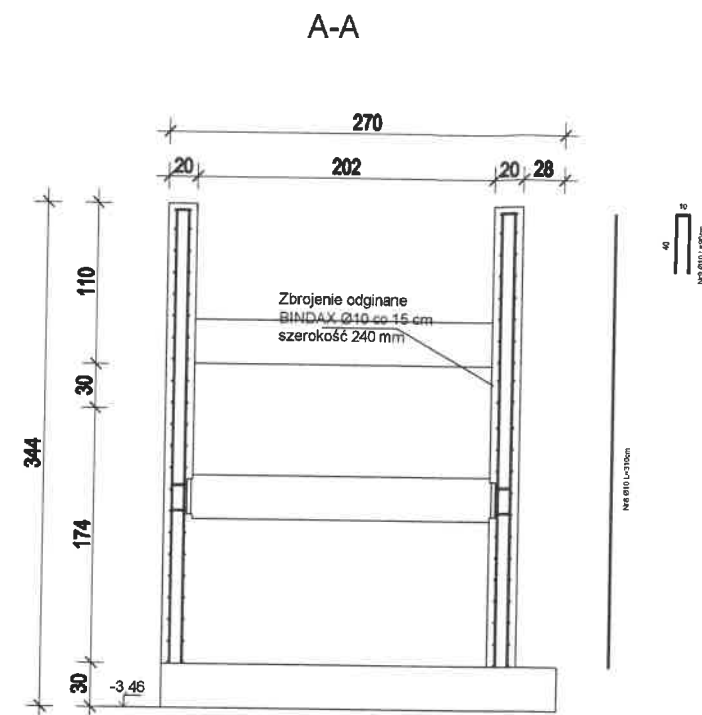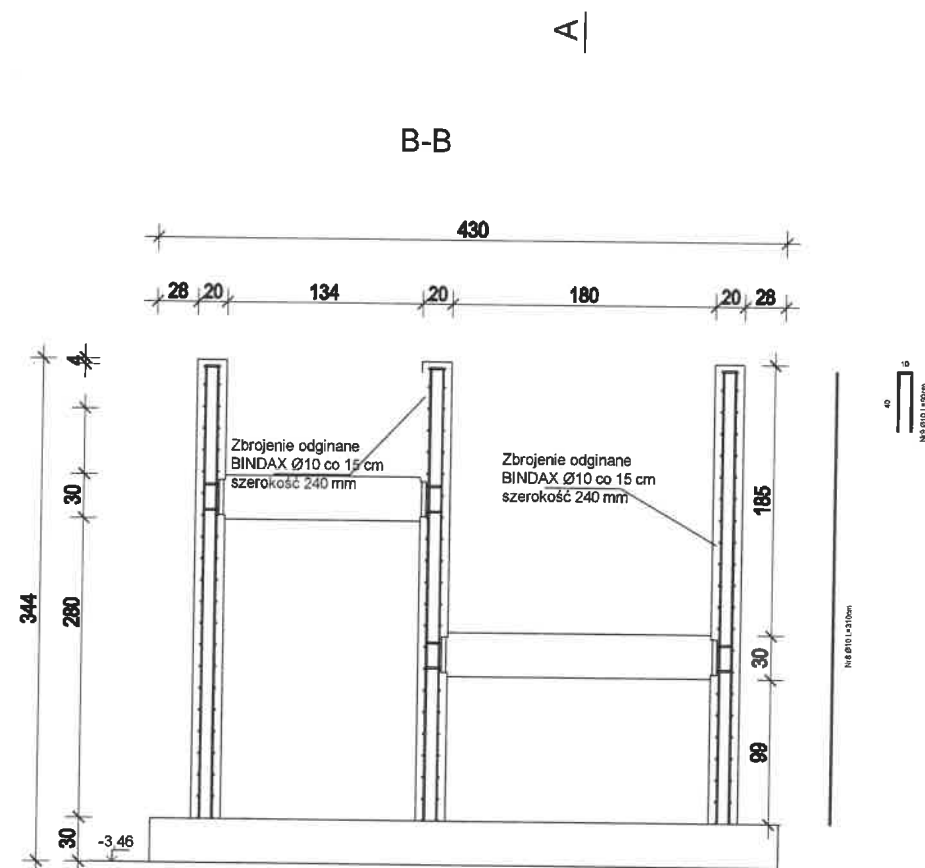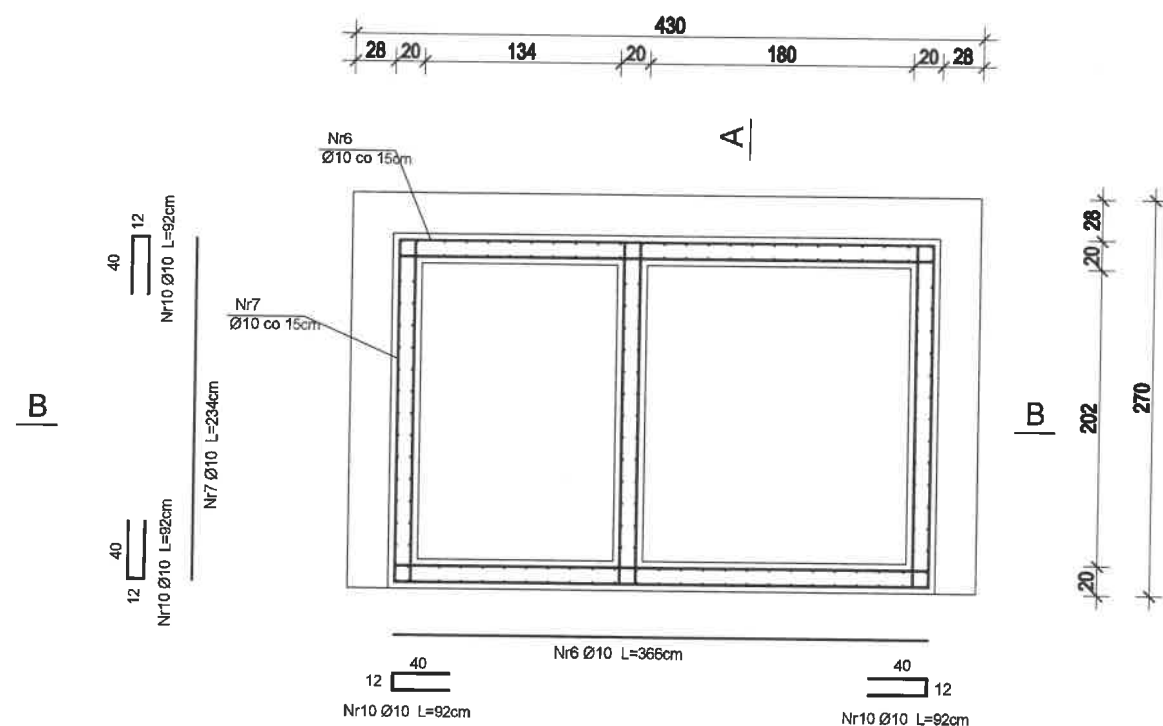

Pozycja	Ilość (szt.)	Ø	Długość (cm)	Długość ogólna [m]
6	88	10	366	322,1
7	132	10	234	308,9
8	186	10	310	576,6
9	93	10	90	83,7
10	110	10	92	101,2
ŁĄCZNIE				1392,5


Zbrojenie odginane BINDAX ilość elementów	Ø	Długość (cm)	Długość ogólna [m]
12	10	125	15,0

- PRZED PRZYSTĄPIENIEM DO PRAC WSZYSTKIE WYMIARY SPRAWDZIĆ NA BUDOWIE.
- WYMIARY PODANO W CENTYMETRACH.
- Podane wymiary są wymiarami zewnętrznymi
- OTULINA - płyty fundamentowej 4cm.
- Otulina ścian szybu 4 cm
- Klasa ekspozycji konstrukcji żelbetowej XC4, XS1
- ODLEGŁOŚCI POMIĘDZY PRĘTAMI PODANO W ICH OSIACH.
- Beton na płytę fundamentową C30/37 W8
- Beton na ściany szybu C30/37 W8

Beton C30/37 W8
Stal A-IIIN 500 SP

INWESTOR:	UNIwersytet Śląski w Katowicach ul. Bankowa 12 40-007 Katowice	
REALIZACJA:	„Przebudowa i rozbudowa istniejącego budynku o funkcji oświatowej stanowiącego siedzibę Instytutu Sztuk Muzycznych w Cieszynie poprzez dobudowę szybu windowego, wykonanie utwardzenia terenu oraz przebudowę odcinków instalacji zewnętrznych (kanalizacji deszczowej oraz oświetlenia)“	nr rys. K-2
ADRES:	ul. J. U. Niemcewicza 2, 43-400 Cieszyn, działka nr ewid. 56, obręb ewid. 0039	
PROJEKTANT:	inż. Antoni Krzysztof Wardaszkowski, upr. w spec. konstr.-bud. nr AN.III-0073/273/82/7	
SPRAWDZAJĄCY:	inż. Antoni Zbigniew Błażej, upr. w spec. konstr.-bud. nr UAN.7342-19/92	
STADIUM PRAC:	Projekt Techniczny	data: 10.06.2021
NAZWA RYSUNKU:	Konstr. Żelbet. Ściany Fundamentowe	skala: 1:50


Rzut płyty dennej dolnej

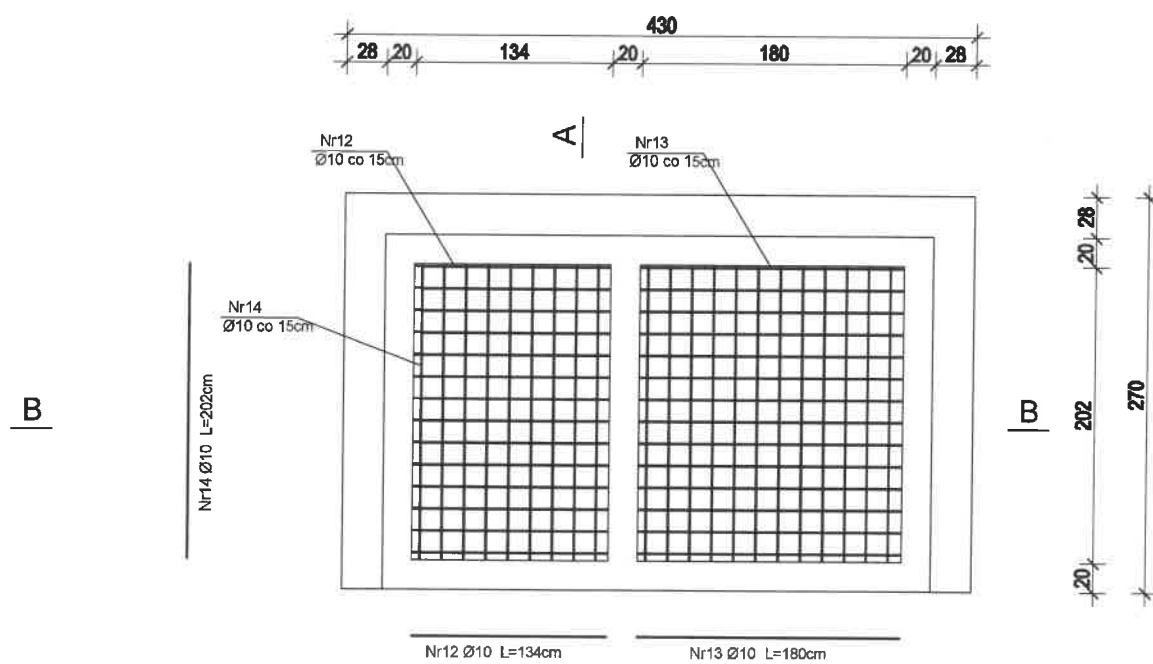


B

A

B-B

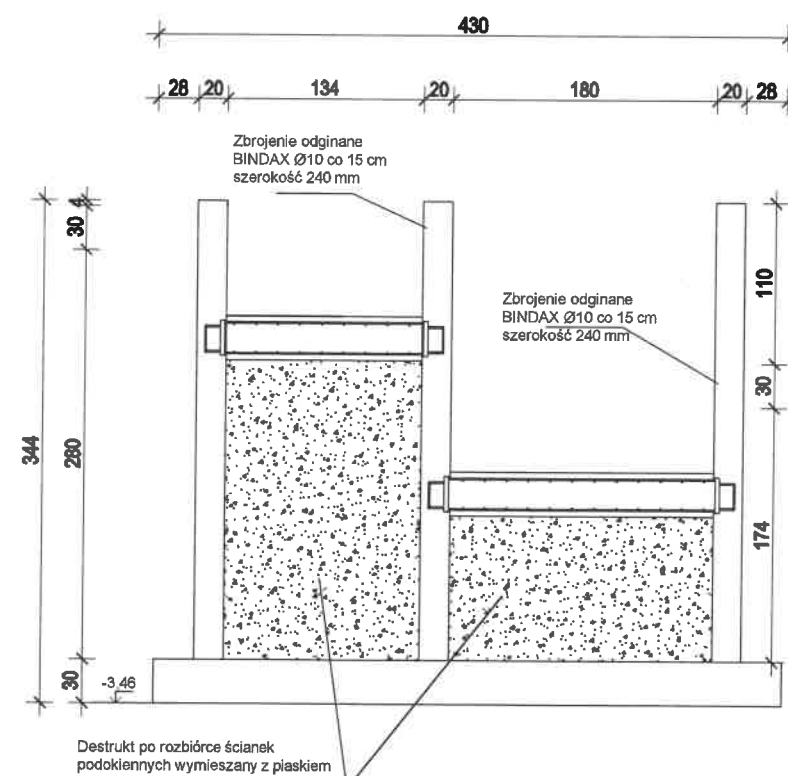

A-A

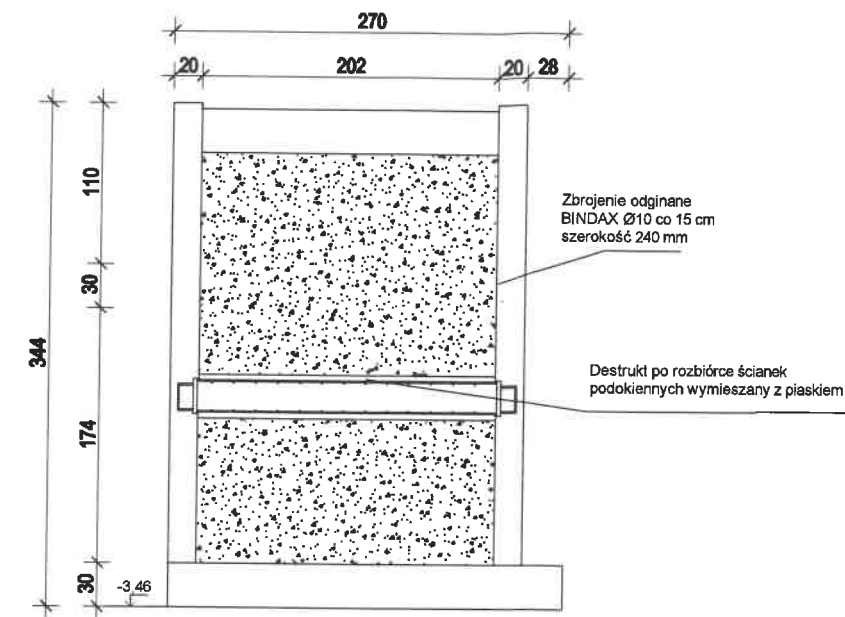

Pozycja	Ilość (szt.)	Ø	Długość (cm)	Długość ogólna [m]
12	28	10	134	37,5
13	28	10	180	50,4
14	42	10	202	84,8
ŁĄCZNIE				1392,5

- PRZED PRZYSTĄPIENIEM DO PRAC WSZYSTKIE WYMIARY SPRAWDZIĆ NA BUDOWIE.
- WYMIARY PODANO W CENTYMETRACH.
- Podane wymiary są wymiarami zewnętrznymi
- OTULINA - płyty fundamentowej 4cm.
- Otulina ścian szybu 4 cm
- Klasa ekspozycji konstrukcji żelbetowej XC4, XS1
- ODLEGŁOŚCI POMIĘDZY PRĘTAMI PODANO W ICH OSIACH.
- Beton na płytę fundamentową C30/37 W8
- Beton na ściany szybu C30/37 W8

Beton C30/37 W8
Stal A-IIIN 500 SP

INWESTOR:	UNIwersytet Śląski w Katowicach ul. Bankowa 12 40-007 Katowice	
REALIZACJA:	„Przebudowa i rozbudowa istniejącego budynku o funkcji oświatowej stanowiącego siedzibę Instytutu Sztuk Muzycznych w Cieszynie poprzez dobudowę szybu windowego, wykonanie utwardzenia terenu oraz przebudowę odcinków instalacji zewnętrznych (kanalizacji deszczowej oraz oświetlenia)”	nr rys. K-3
ADRES:	ul. J. U. Niemcewicza 2, 43-400 Cieszyn, działka nr ewid. 56, obręb ewid. 0039	
PROJEKTANT:	inż. Antoni Krzysztof Wardaszkowski, upr. w spec. konstr.-bud. nr AN.III-0073/273/82/7	
SPRAWDZAJĄCY:	inż. Antoni Zbigniew Błażej, upr. w spec. konstr.-bud. nr UAN.7342-19/92	
STADIUM PRAC:	Projekt Techniczny	data: 10.06.2021
NAZWA RYSUNKU:	Konst. Żelbet. Płyta Denna Górna	skala: 1:50