


UZ
Nr rej.
ZAKŁAD W...
So61...
Projekt...
wyszczególni...
Kam...
- Termin roz...
- Zakres...
- Wykopy w...
- Po zakońc...
- Inwentaryz...
- Uzgodnien...
po uwzględ...

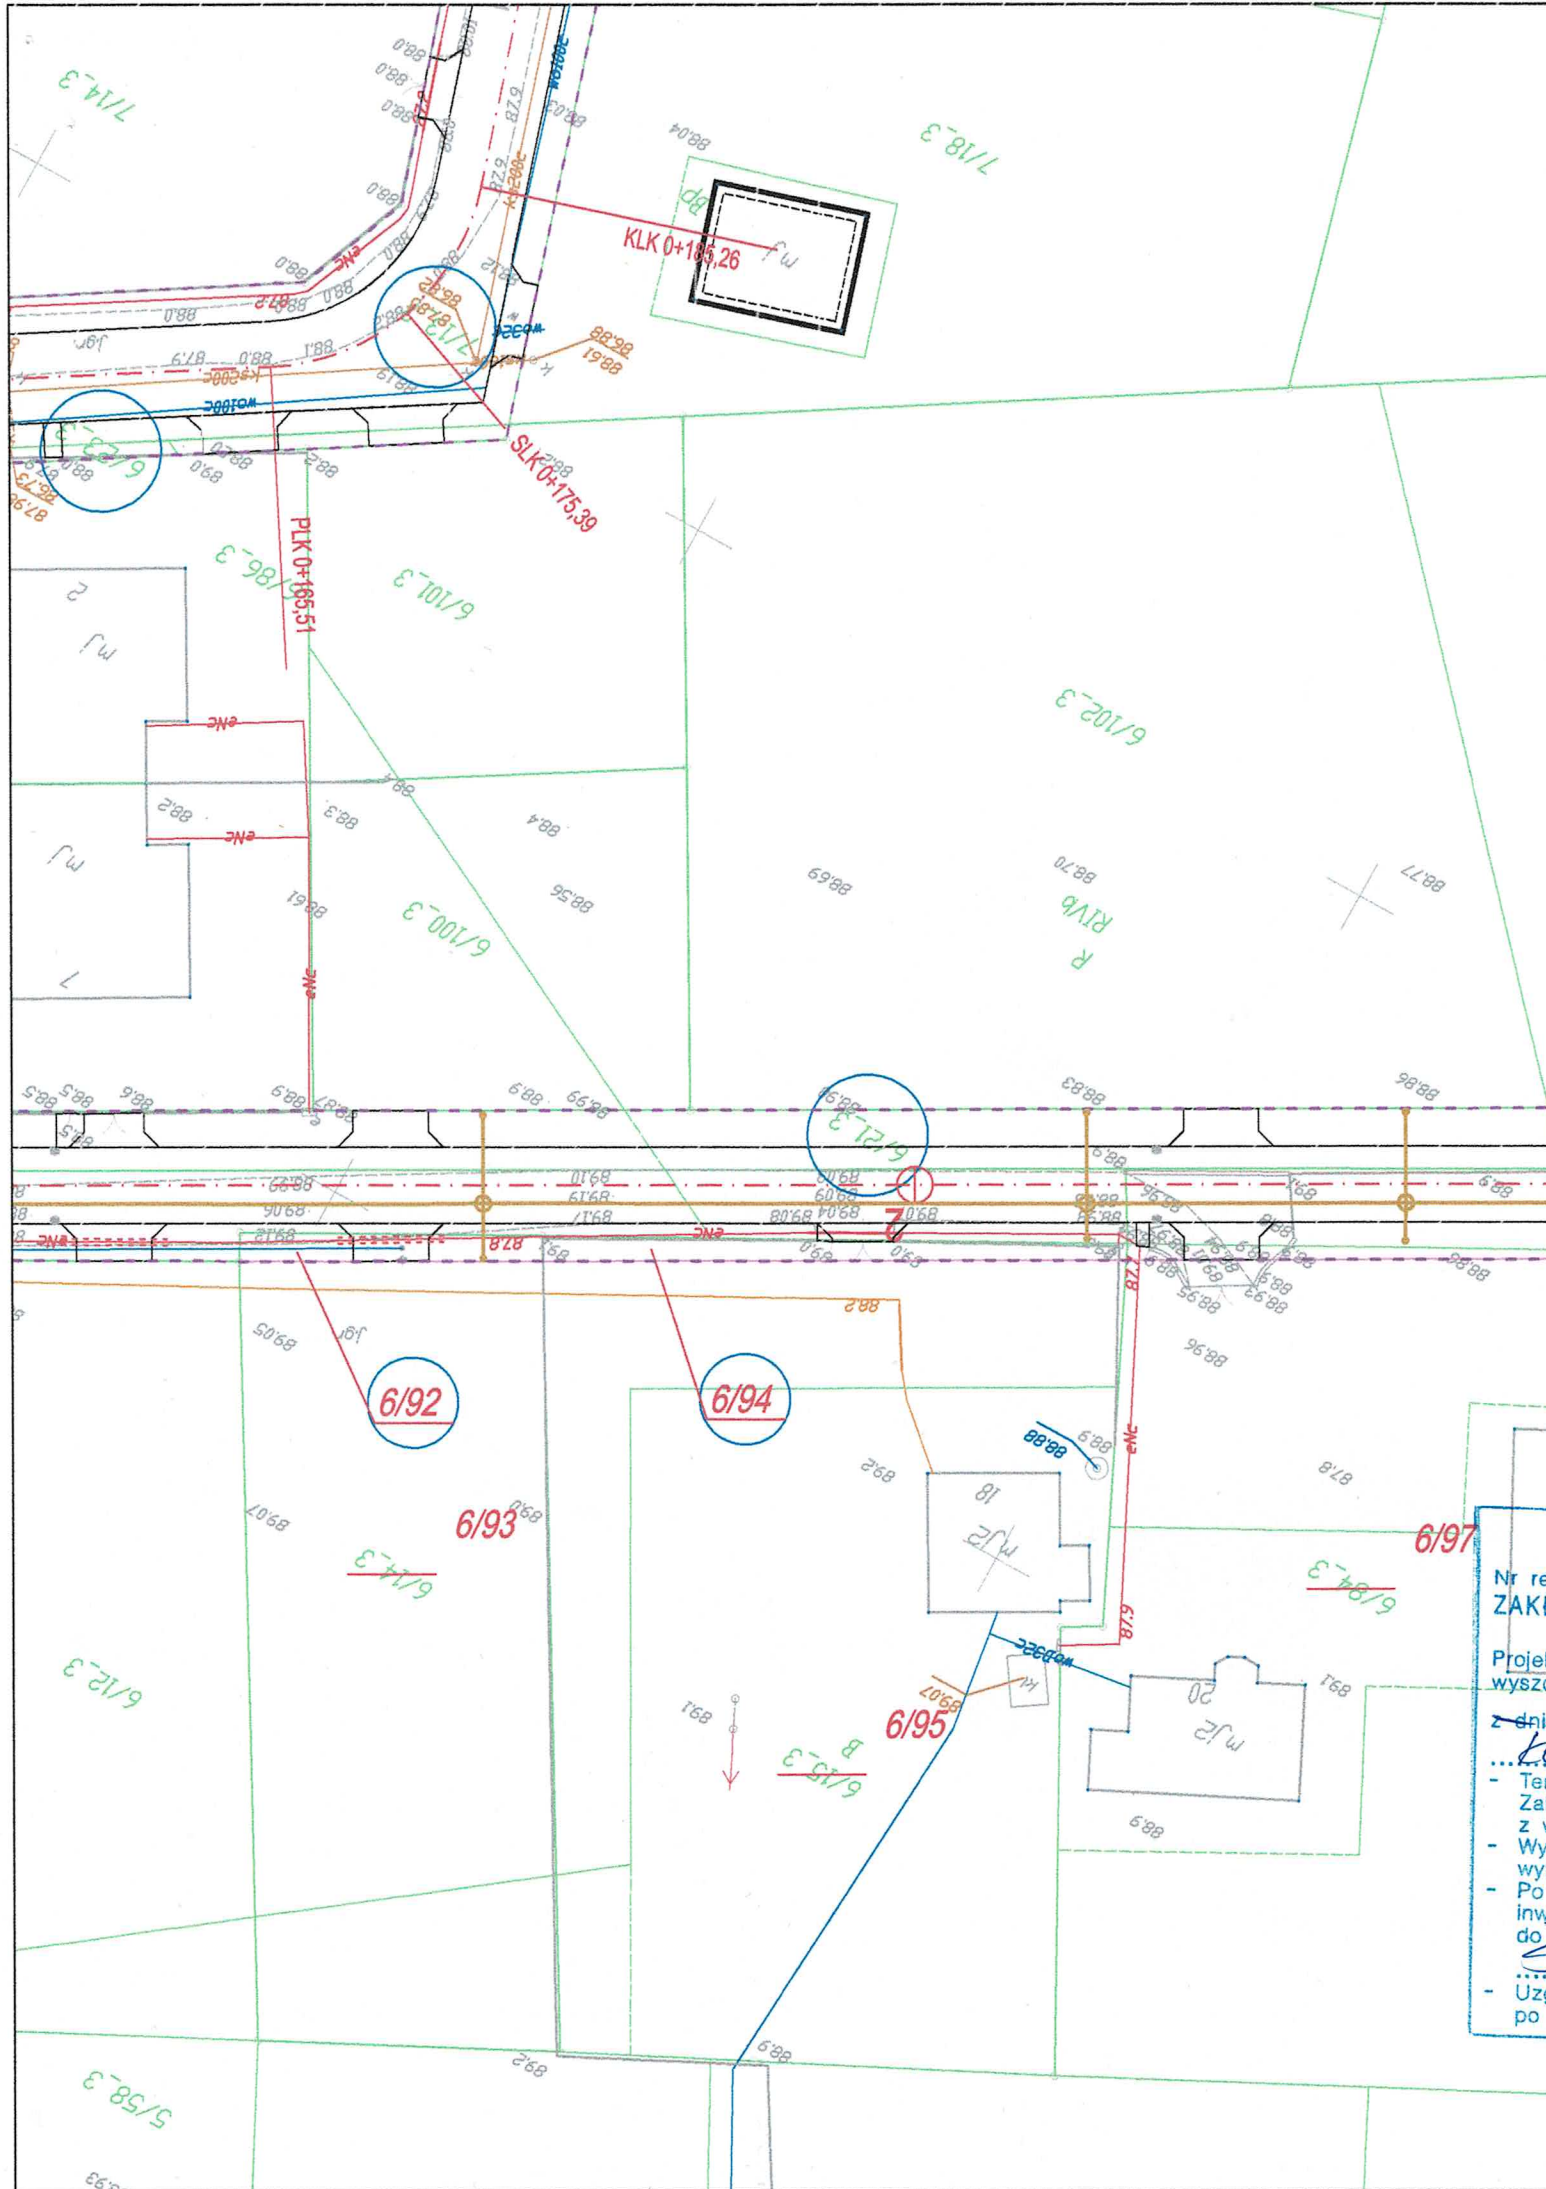


Nr rej.
ZAKŁ
Projekt
wyszcz.
znajd.
- Ter
Zak
z w
- Wyl
wyk
- Po
inw
do
- Uzg
po

UZGODNIENIE
6.2/2019
D WODOCIĄGÓW I KANALIZACJI
Spółka z o.o. w Świeciu n.W.
niniejszy uzgodniono z zastrzeżeniami
głównymi w załączonym piśmie
dotyczący przebiegu
kanalizacji sanitarnej
na rozpoczęcie robót należy zgłosić w
Dzielnicy Wodociągów i Kanalizacji Sp. z o.o.
przedzeniem 14 dniowym
w pobliżu naszych urządzeń
a ręcznie
kończeniu robót proszę dostarczyć
aryzację geodezyjną, powykonawczą
szerego/zakładu.
Świecie 09.08.2019
niniejsze dokumenty tracą ważność
tylko 2 lat.

z up. Zarządu Spółki
inż. Lech Bodnarek


Jednostka projektowa: M STUDIO Maciej Wojnowski ul. Gen. Władysława Sikorskiego 1/17c 86-100 Świecie		Zamawiający: Gmina Świecie ul. Wojska Polskiego 86-100 Świecie	
Stadium: Projekt Budowlano-Wykonawczy			
Temat: Budowa ulic wraz z infrastrukturą przy ul. Lipowej w Sulnowie			
Branża:		SANITARNA	
Tytuł rysunku:		Plan sytuacyjny	
SKALA 1:500			
ZESPÓŁ PROJEKTOWY			
Funkcja	Imię i Nazwisko	Numer uprawnień	Podpis
PROJEKTANT branża sanitarna	inż. Agnieszka Rak	SLK/1159/PWOS/06	<i>Rak</i>
data	nr rys.	faza	Tom
07.2019	2.2	PB-W	IV

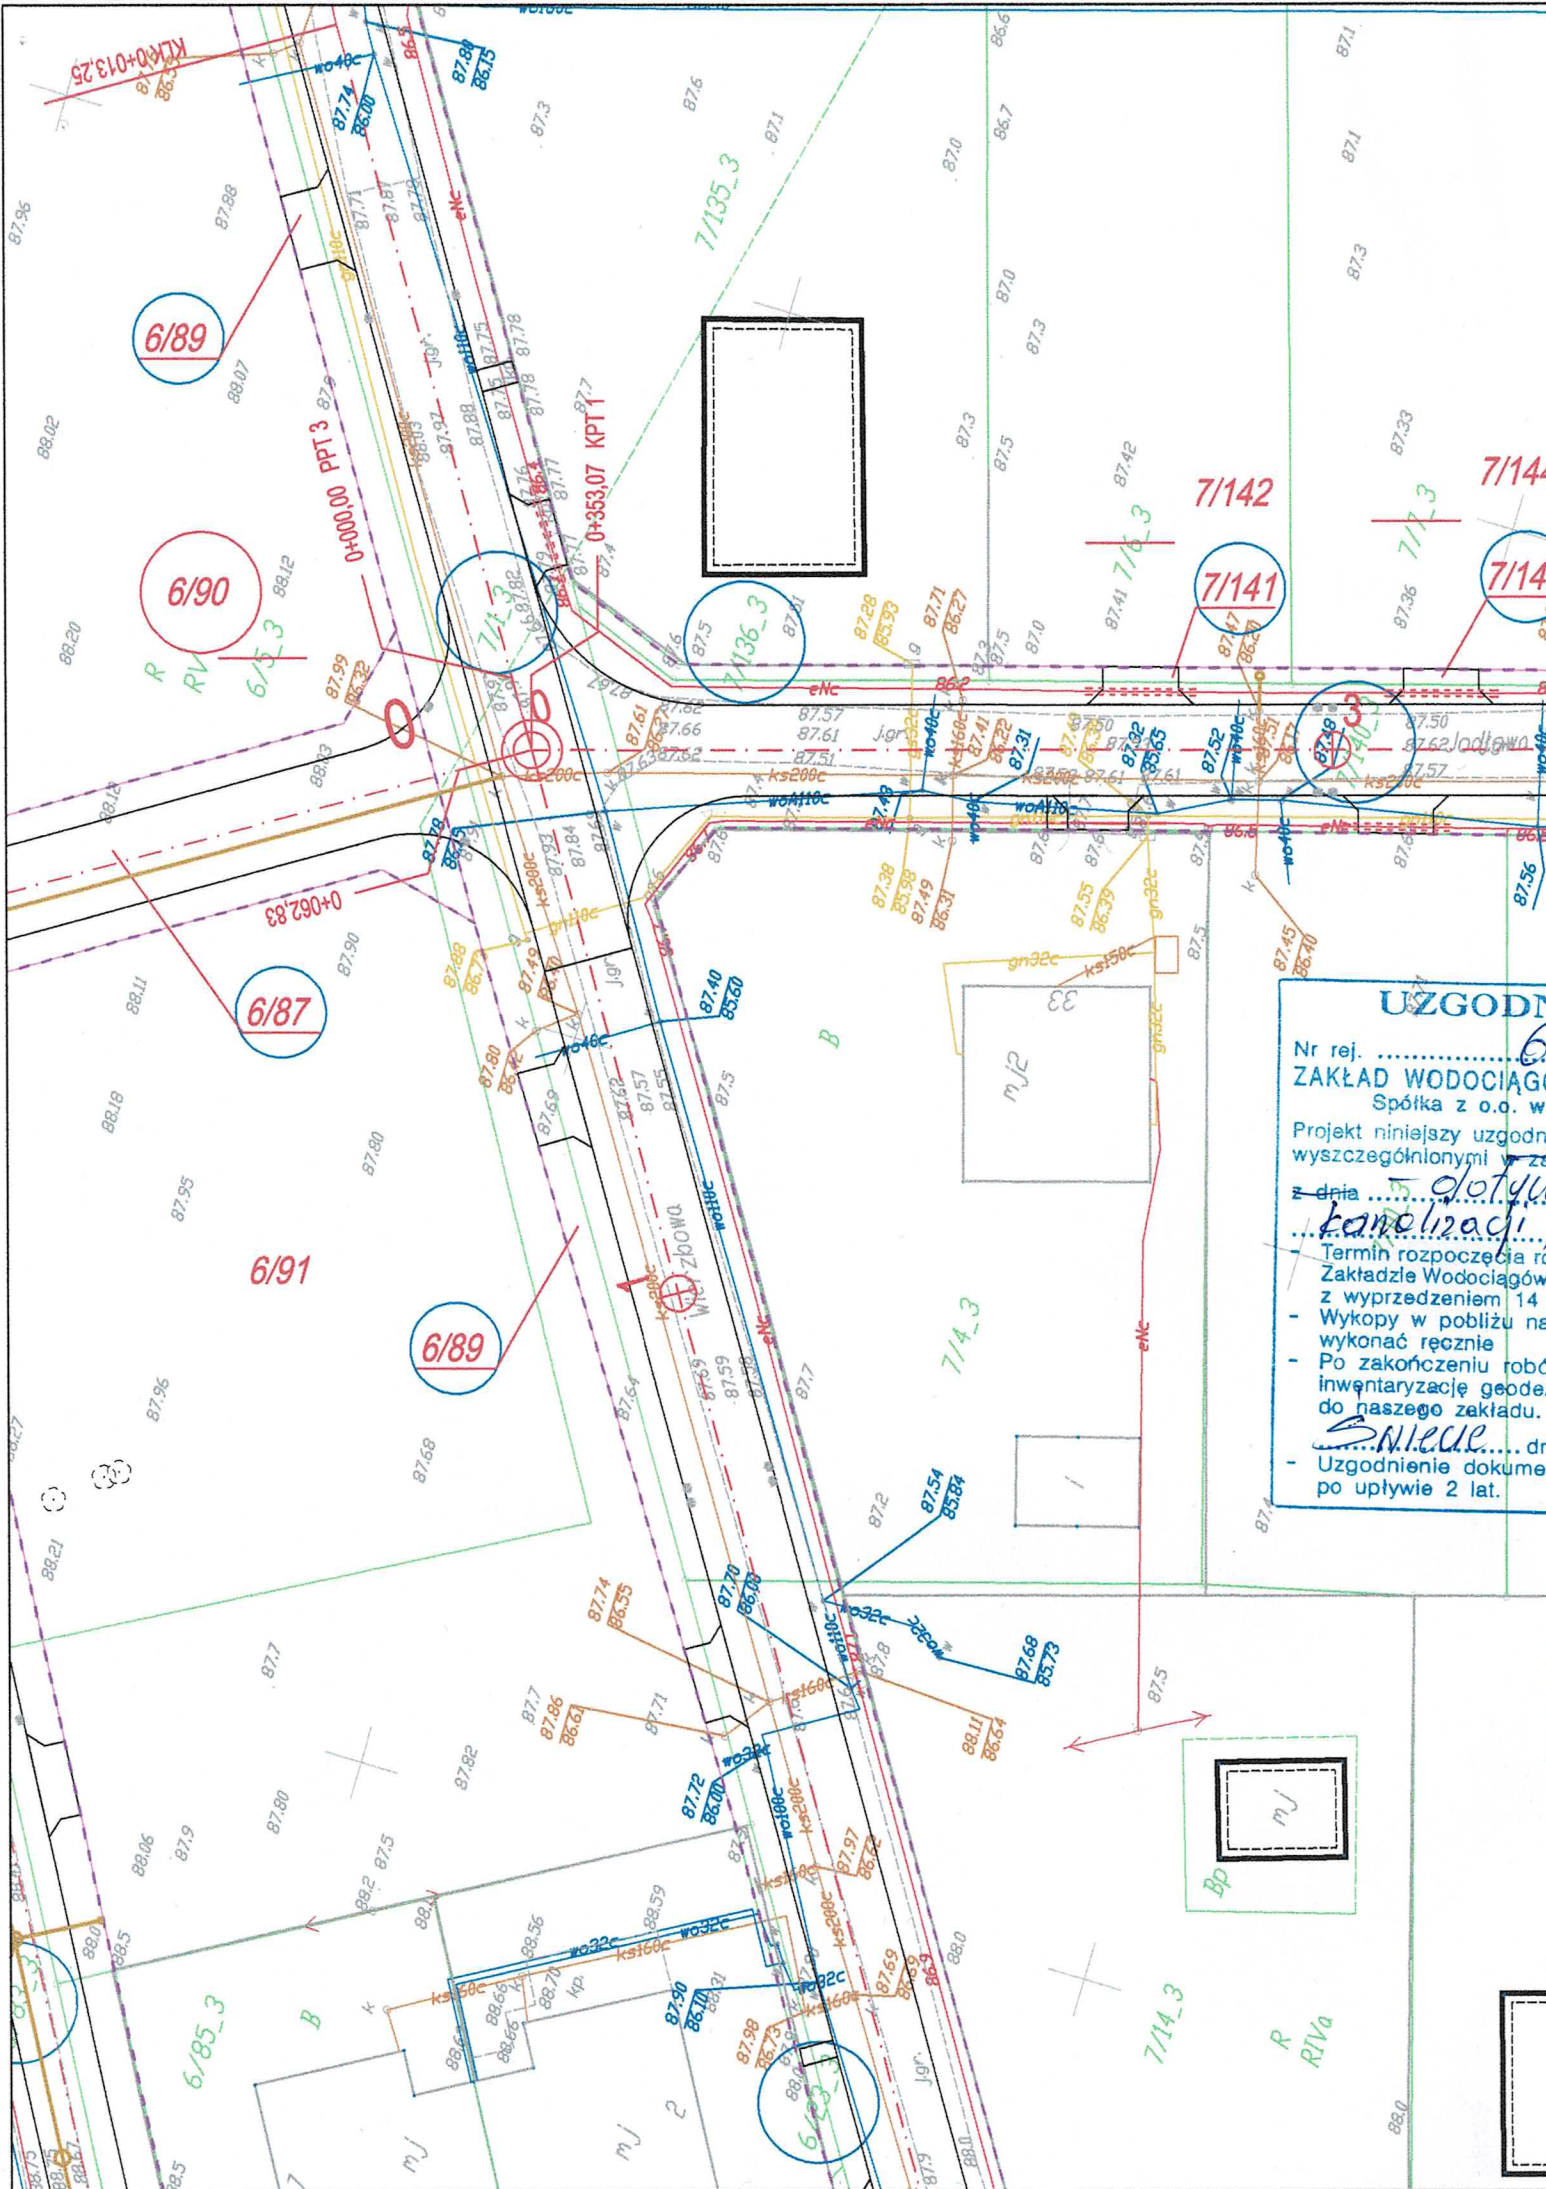

IENIE
 2/2019
 I KANALIZACJI
 w świetle n.w.
 nie z zastrzeżeniami
 pisanym piśmie
 i. pniebieku troy
 sanitarnej
 04 należy zgłosić w
 Kanalizacji Sp. z o.o.
 niowym
 tych urzędzeń
 proszę dostarczyć
 na, powykonawczą
 09.08.2019
 acji traci ważność

z up. Zarządu Spółki
 inż. Leszek Bodnarek

Jednostka projektowa: M STUDIO Maciej Wojnowski ul. Gen. Władysława Sikorskiego 1/17c 86-100 Świecie		Zamawiający: Gmina Świecie ul. Wojska Polskiego 86-100 Świecie	
Stadium: Projekt Budowlano-Wykonawczy			
Temat: Budowa ulic wraz z infrastrukturą przy ul. Lipowej w Sulnowie			
Branża: SANITARNA			
Tytuł rysunku: Plan sytuacyjny			
SKALA 1:500			
ZESPÓŁ PROJEKTOWY			
Funkcja	Imię i Nazwisko	Numer uprawnień	Podpis
PROJEKTANT branża sanitarna	inż. Agnieszka Rak	SLK/1159/PWOS/06	<i>A. Rak</i>
data 07.2019			
nr rys. 2.3		faza PB-W	Tom IV

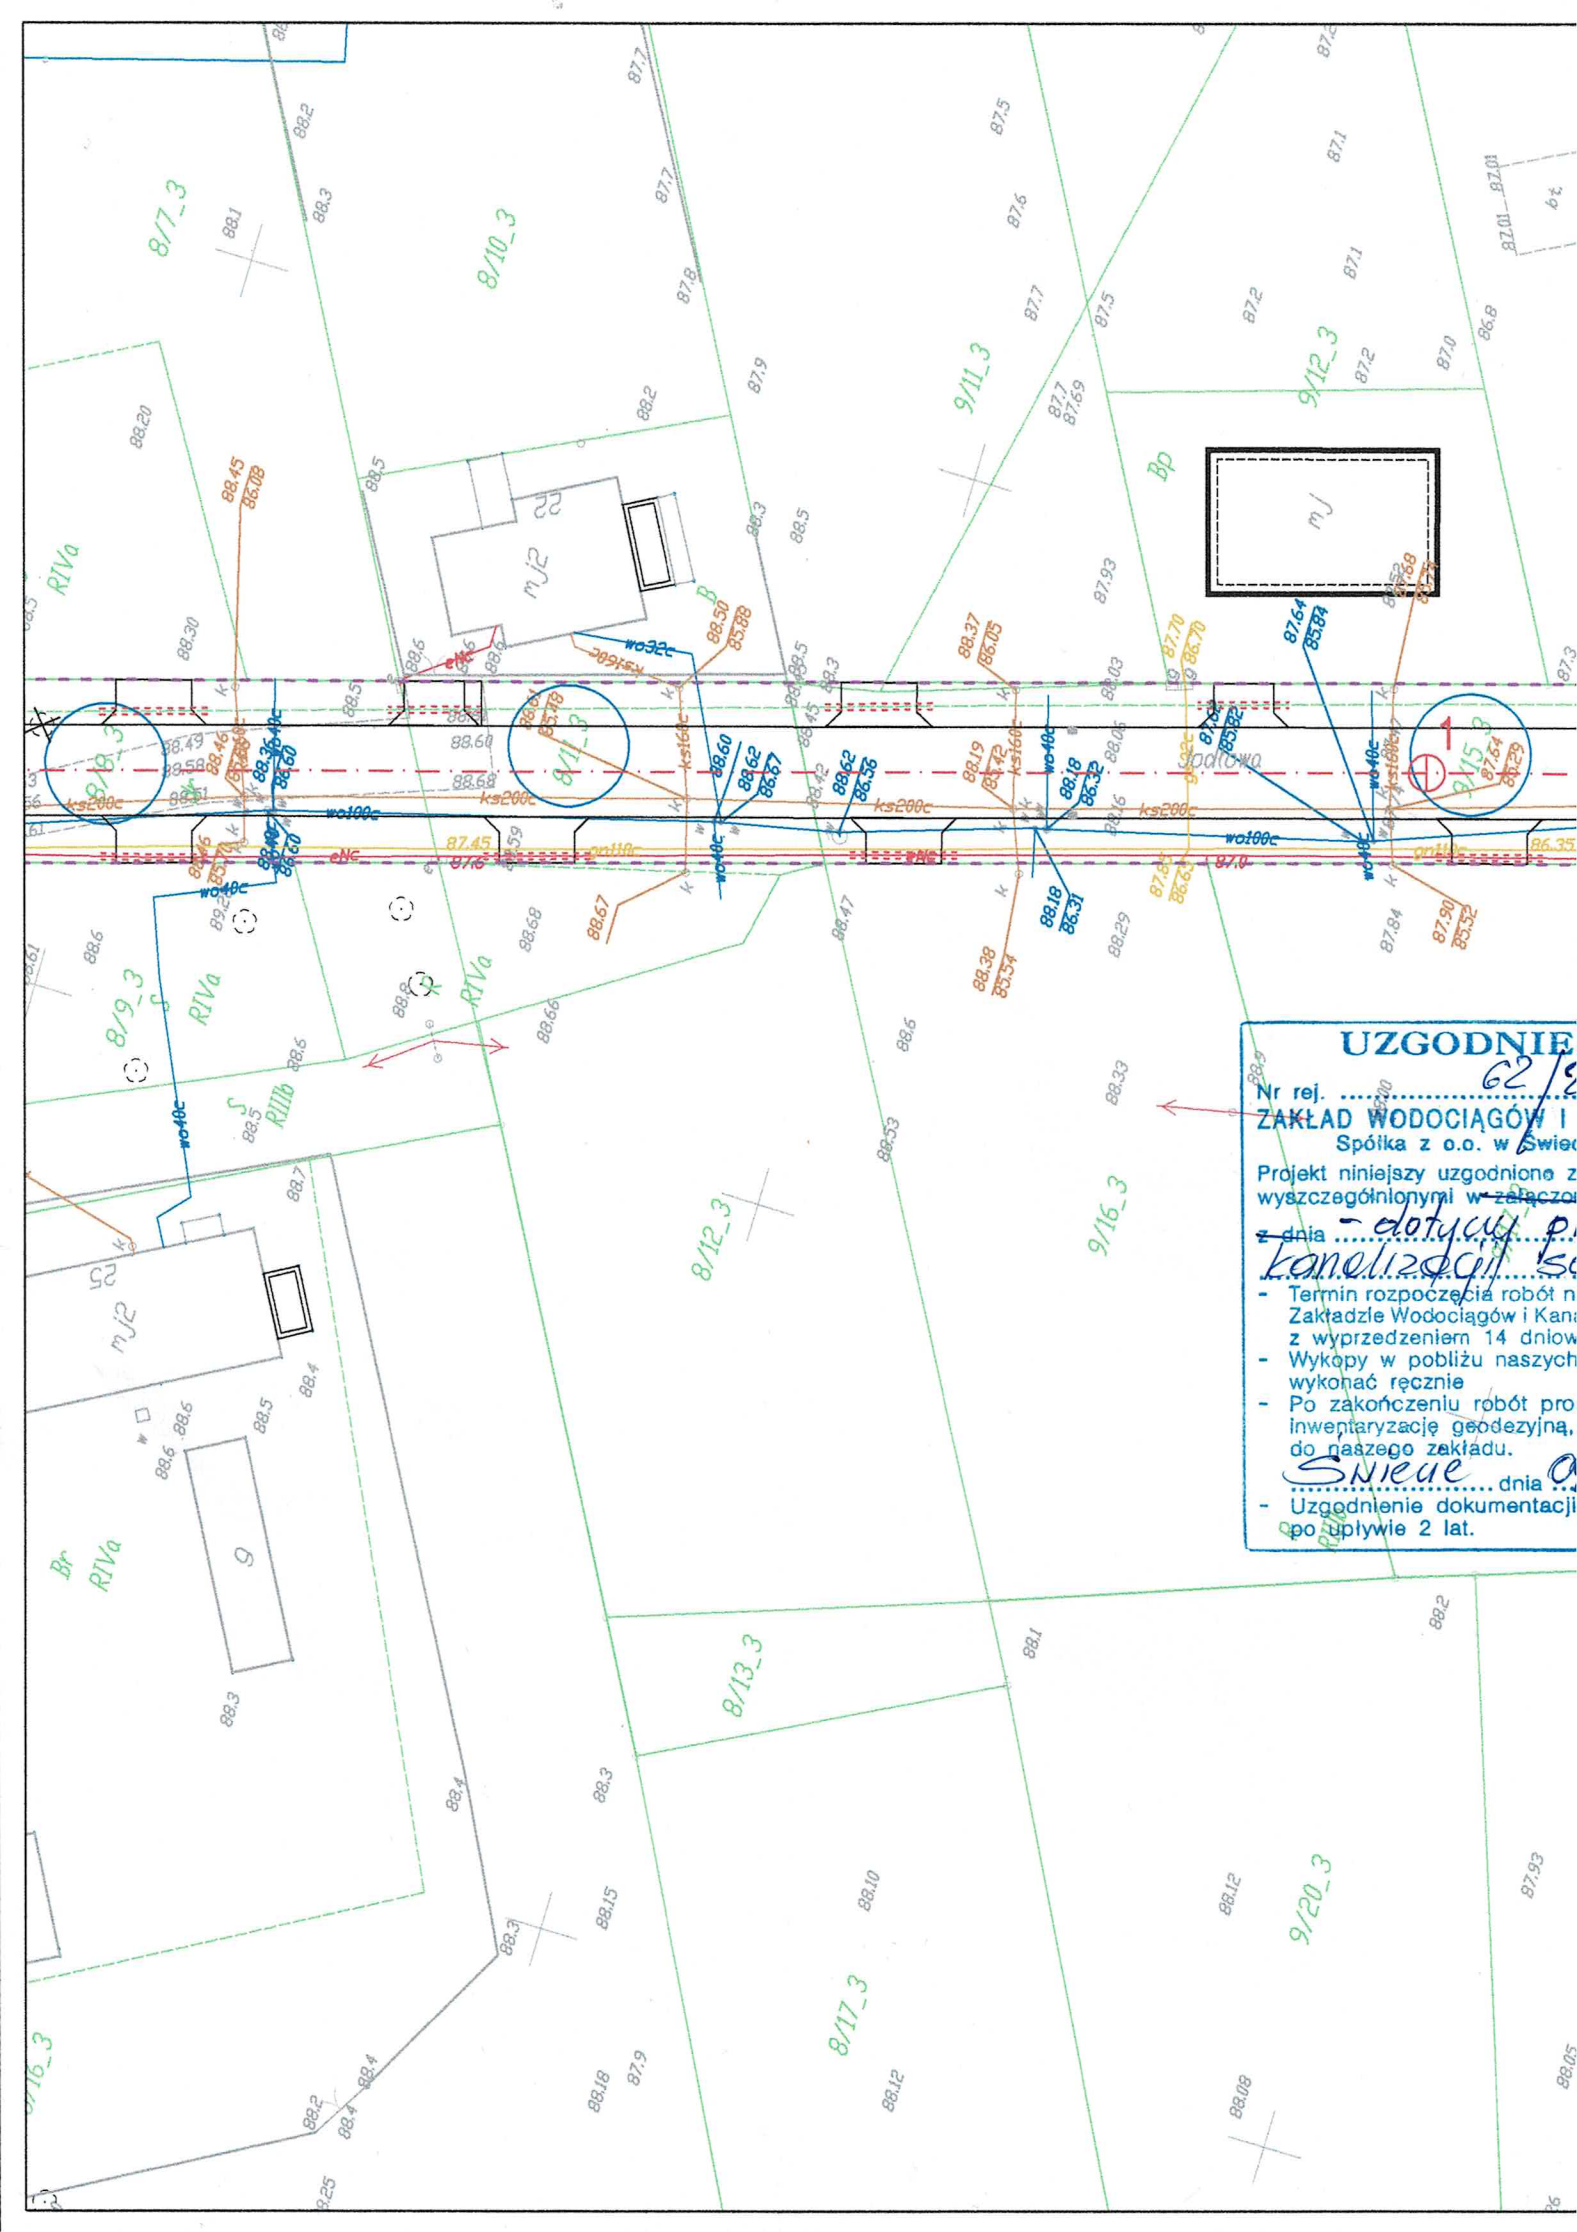

UZGODNIENIE	
Nr rej.	62/12
ZAKŁAD WODOCIĄGÓW I KANALIZACJI	
Projekt niniejszy uzgodniono z	
wyszczególnionymi w załączniku	
z dnia - dotyczy p.	
kanalizacji	
- Termin rozpoczęcia robót n	
Zakładzie Wodociągów i Kan	
z wyprzedzeniem 14 dniów	
- Wykopy w pobliżu naszych	
wykonać ręcznie	
- Po zakończeniu robót pro	
inwentaryzację geodezyjną,	
do naszego zakładu.	
Sniegu dnia ..	
- Uzgodnienie dokumentacji	
po upływie 2 lat.	

GODNIENIE
62/2019
DODCIAGÓW I KANALIZACJI
z o.o. w Świeciu n.W.

z uzgodnieniami z zastrzeżeniami
nymi w załączonym piśmie
dotyczący przebiegu i pogląd
zgodzi sanitarnej
początek robót należy zgłosić w
Podociągów i Kanalizacji Sp. z o.o.
w terminie 14 dniowym
pobliżu naszych urządzeń
cznie
zaniu robót proszę dostarczyć
cię geodezyjną, powykonawczą
o zakładu.
10.08.2019
e dokumentacji traci ważność
2 lat.

z up. Zarządu Spółki

Jednostka projektowa:



M STUDIO Maciej Wojnowski
ul. Gen. Władysława Sikorskiego 1/17c
86-100 Świecie

Zamawiający:

Gmina Świecie
ul. Wojska Polskiego
86-100 Świecie

Stadium:

Projekt Budowlano-Wykonawczy

Temat:

Budowa ulic wraz z infrastrukturą przy ul. Lipowej w Sulnowie

Branża:

SANITARNA

Tytuł rysunku:

Plan sytuacyjny

SKALA 1:500


ZESPÓŁ PROJEKTOWY

Funkcja	Imię i Nazwisko	Numer uprawnień	Podpis
PROJEKTANT branża sanitarna	inż. Agnieszka Rak	SLK/1159/PWOS/06	<i>Rak</i>

data	nr rys.	faza	Tom
07.2019	2.5	PB-W	IV

ODNIENIE
62/2019
CIĄGÓW I KANALIZACJI
 o.o. w Świeciu n.W.
 zgodnione z zastrzeżeniami
 w załączonym piśmie
zaw. przebiegu trasy
 i. *sanitarnej*
 ęcia/robót należy zgłosić w
 ciągów i Kanalizacji Sp. z o.o.
 m 14 dniowym
 iżu naszych urządzeń
 e
 u robót proszę dostarczyć
 geodezyjną, powykonawczą
 kładu.
 ... dnia *09.08.2019* r.
 dokumentacji traci ważność
 at.


z up. Zarządu Spółki
[Signature]
 inż. Lech Bednarek

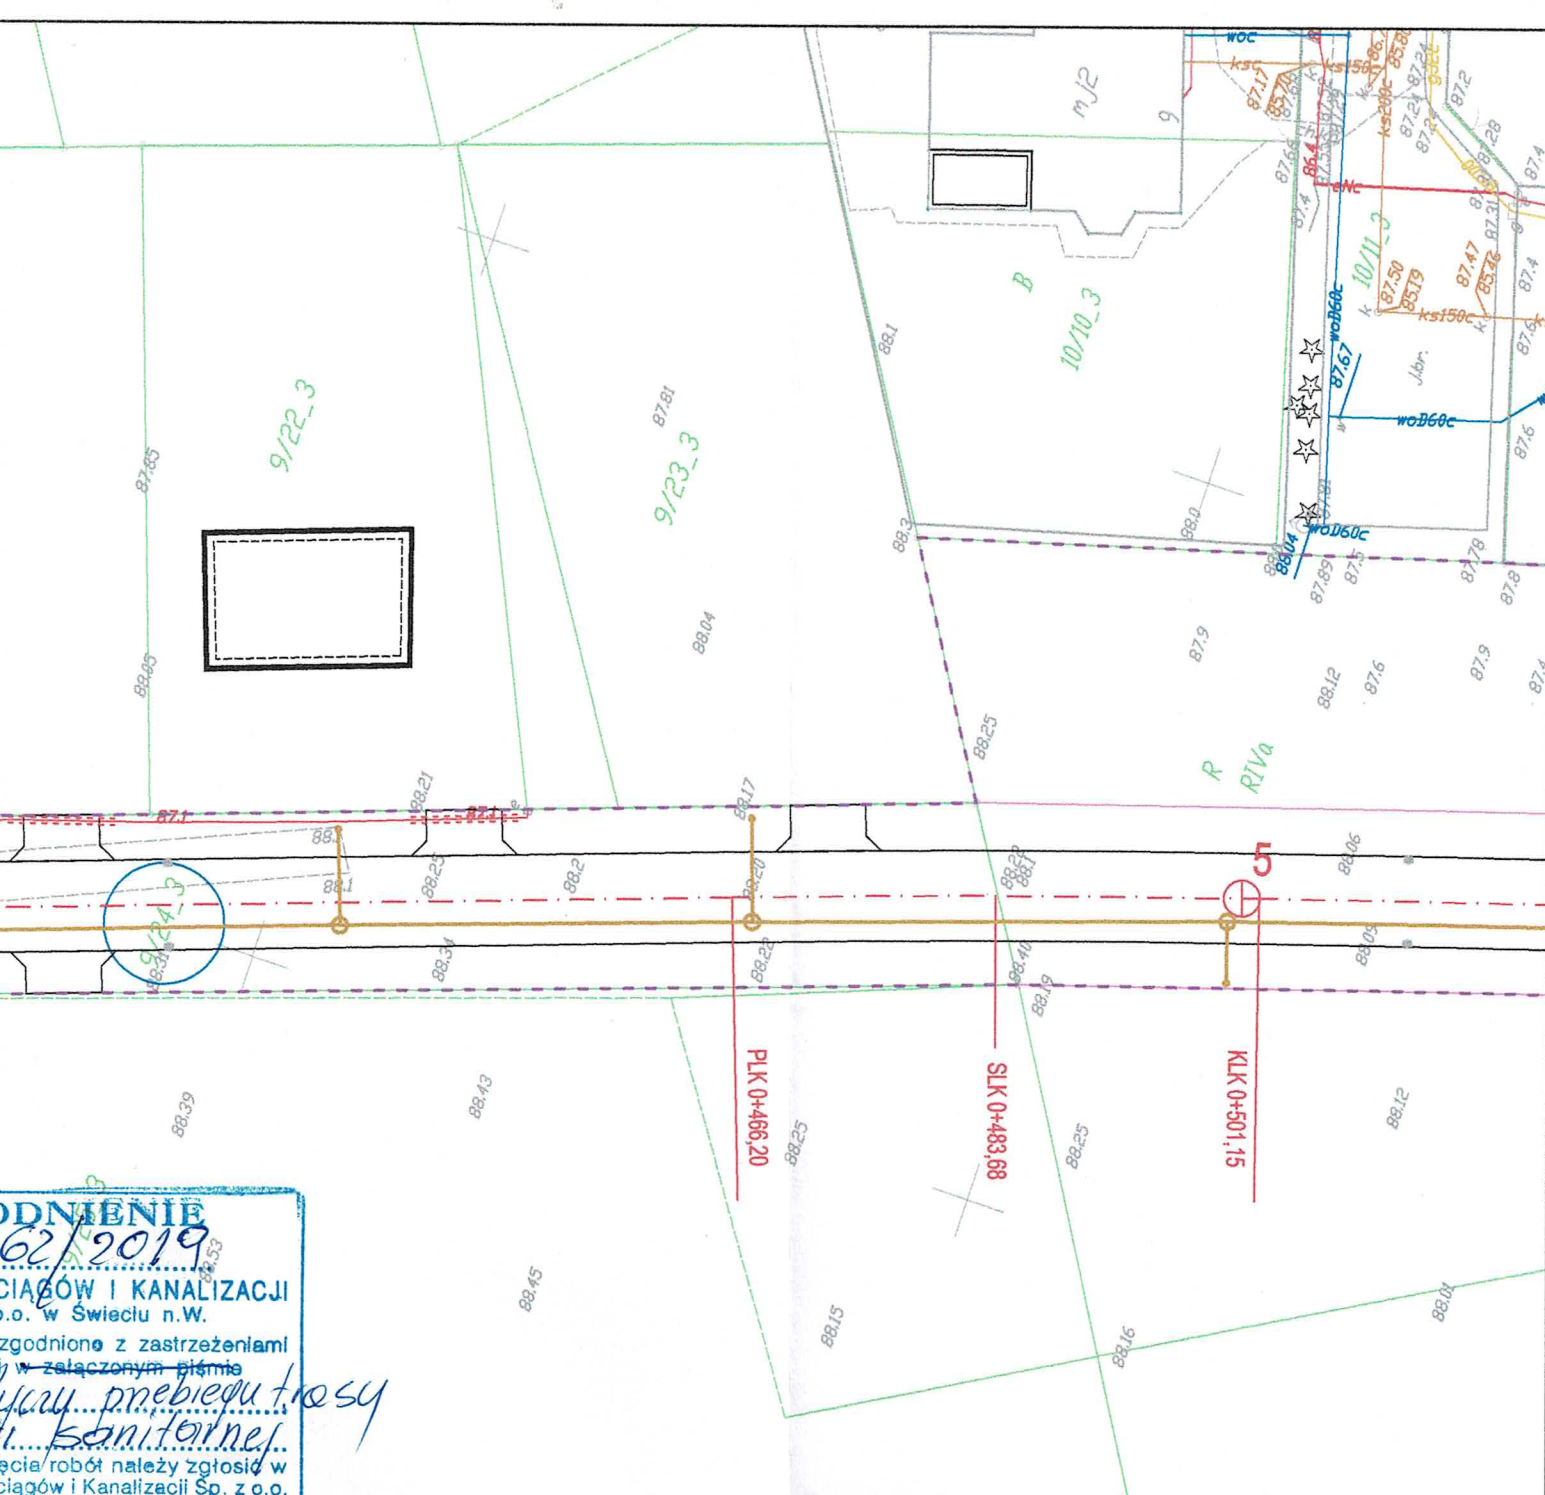

Jednostka projektowa: M STUDIO Maciej Wojnowski ul. Gen. Władysława Sikorskiego 1/17c 86-100 Świecie		Zamawiający: Gmina Świecie ul. Wojska Polskiego 86-100 Świecie	
Stadium: Projekt Budowlano-Wykonawczy			
Temat: Budowa ulic wraz z infrastrukturą przy ul. Lipowej w Sulnowie			
Branża: SANITARNA			
Tytuł rysunku: Plan sytuacyjny			
SKALA 1:500			
ZESPÓŁ PROJEKTOWY			
Funkcja	Imię i Nazwisko	Numer uprawnień	Podpis
PROJEKTANT branża sanitarna	inż. Agnieszka Rak	SLK/1159/PWOS/06	<i>[Signature]</i>
data	nr rys.	faza	Tom
07.2019	2.6	PB-W	IV

ODNIENIE
62/2019
WIAGÓW I KANALIZACJI
 o. w Świeciu n.W.
 godnione z zastrzeżeniami
 w załączonym piśmie
 giny przebiegu trasy
 i sanitarniej
 cia robót należy zgłosić w
 iągów i Kanalizacji Sp. z o.o.
 n 14 dniowym
 zu naszych urzędzeń
 robót proszę dostarczyć
 eodezyjną, powykonawczą
 ładu.
 dnia 09.08.2019 r.
 kumentacji traci ważność
 t.

z up. Zarządu Spółki
 inż. Lech Budnarek

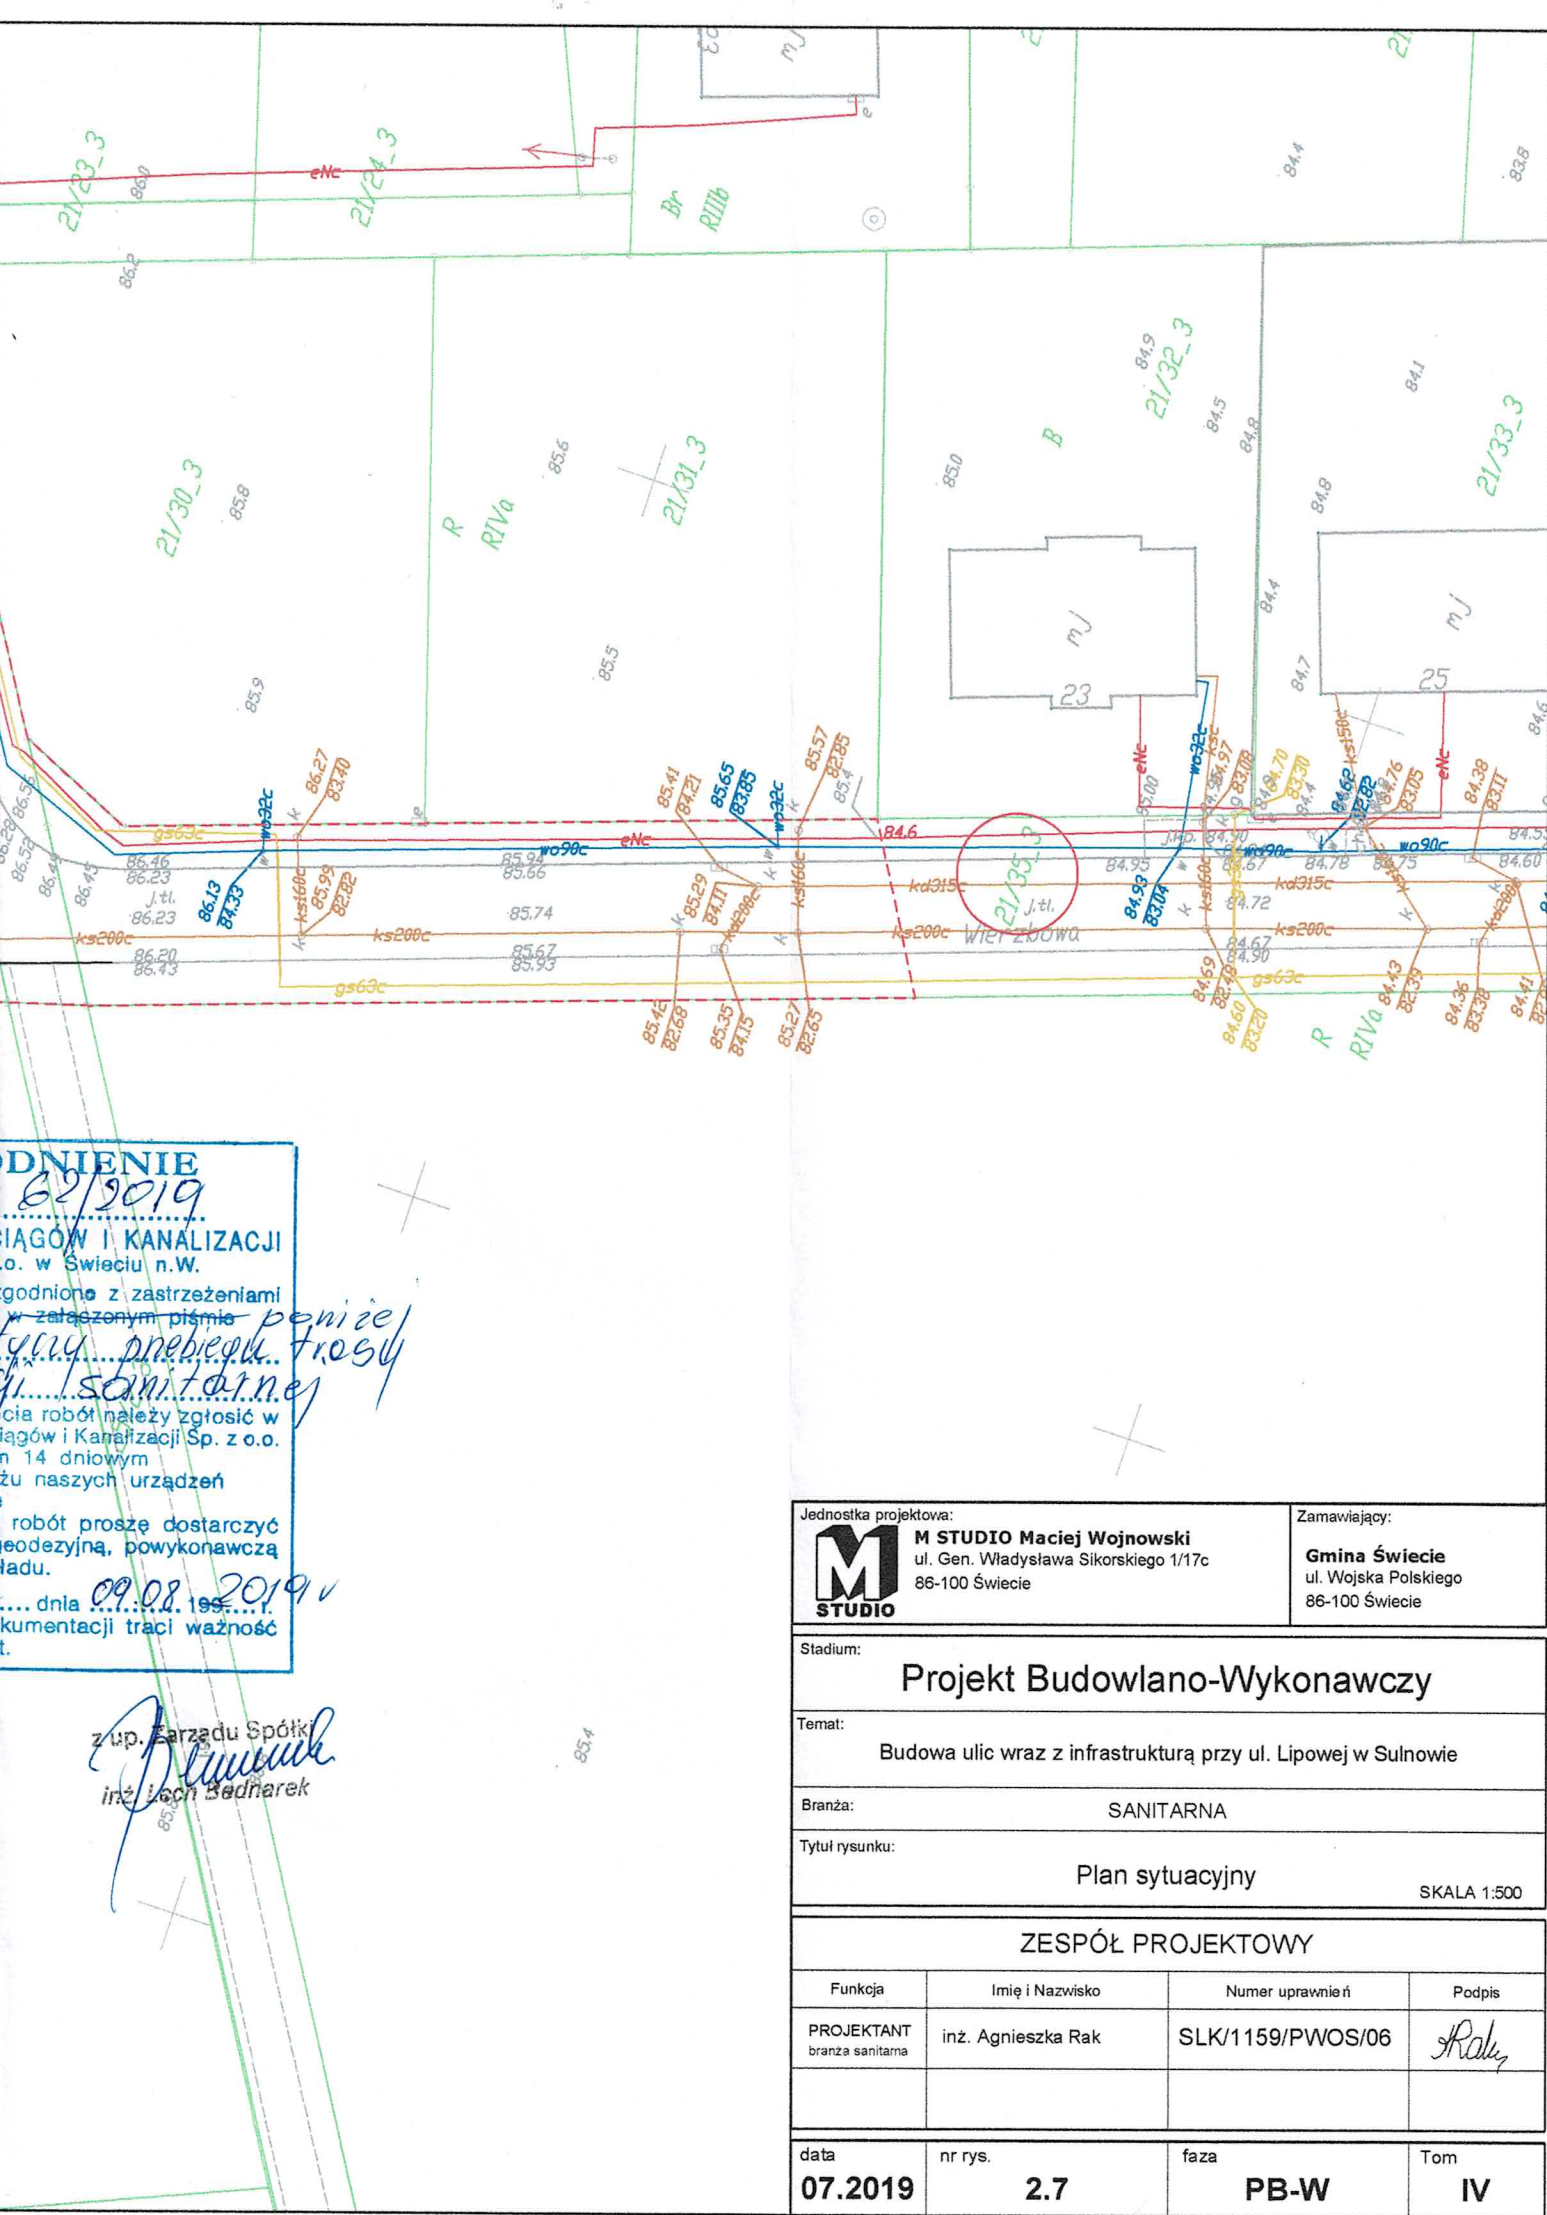

Jednostka projektowa: M STUDIO Maciej Wojnowski ul. Gen. Władysława Sikorskiego 1/17c 86-100 Świecie		Zamawiający: Gmina Świecie ul. Wojska Polskiego 86-100 Świecie	
Stadium: Projekt Budowlano-Wykonawczy			
Temat: Budowa ulic wraz z infrastrukturą przy ul. Lipowej w Sulnowie			
Branża: SANITARNA			
Tytuł rysunku: Plan sytuacyjny			
SKALA 1:500			
ZESPÓŁ PROJEKTOWY			
Funkcja	Imię i Nazwisko	Numer uprawnień	Podpis
PROJEKTANT branza sanitarna	inż. Agnieszka Rak	SLK/1159/PWOS/06	<i>Rak</i>
data		nr rys.	faza
07.2019		2.7	PB-W
			Tom
			IV