



dotyczy: „**Wyposażenie Punktu Selektywnej Zbiórki Odpadów Komunalnych w Krasocinie w monitoring**”

W związku z pytaniami, które wpłynęły do Zamawiającego w dniu 20.07.2018r. Zamawiający wyjaśnia:

Pytania:

Uprzejmie proszę o poglądowe zdjęcia miejsca instalacji.

Jeżeli charakter miejsc jest tożsamy wystarczy nam wyłącznie jedno zdjęcie.

Proszę również o informację w jakiej odległości od siłowni zewnętrznych będzie wymagało się instalacji rejestratora.

Czy przewiduje się wykopy, podnośniki w celu instalacji kamer? Czy montaż kamer odbywać się będzie podtynkowo czy natynkowo.

Odpowiedź, na niniejsze zapytanie umożliwi nam kompletne przygotowanie oferty.

Odpowiedzi:


Punkt Selektywnej Zbiórki Odpadów Komunalnych obecnie jest w trakcie budowy, dlatego Zamawiający zamiast zdjęć załącza projekt zagospodarowania działki z naniesionym planowanym rozmieszczeniem kamer i usytuowaniem rejestratora (rejestrator usytuowany będzie w istniejącym budynku obsługującym oczyszczalnię ścieków na działce sąsiedniej).

Nie przewiduje się wykopów ani użycia podnośników (montaż z drabin bądź rusztowania).

Ostony zewnętrzne wiaty zostały przewidziane do wykonania z blachy.

Z-ca WÓJTA
.....
Janek Sienkiewicz

GMINA KRASOCIN
29-105 Krasocin, ul. M. Szkolnej 1
woj. Świętokrzyskie
tel. (41) 39-17-026; fax 39-17-010
NIP 609-000-36-36, REG.291010145

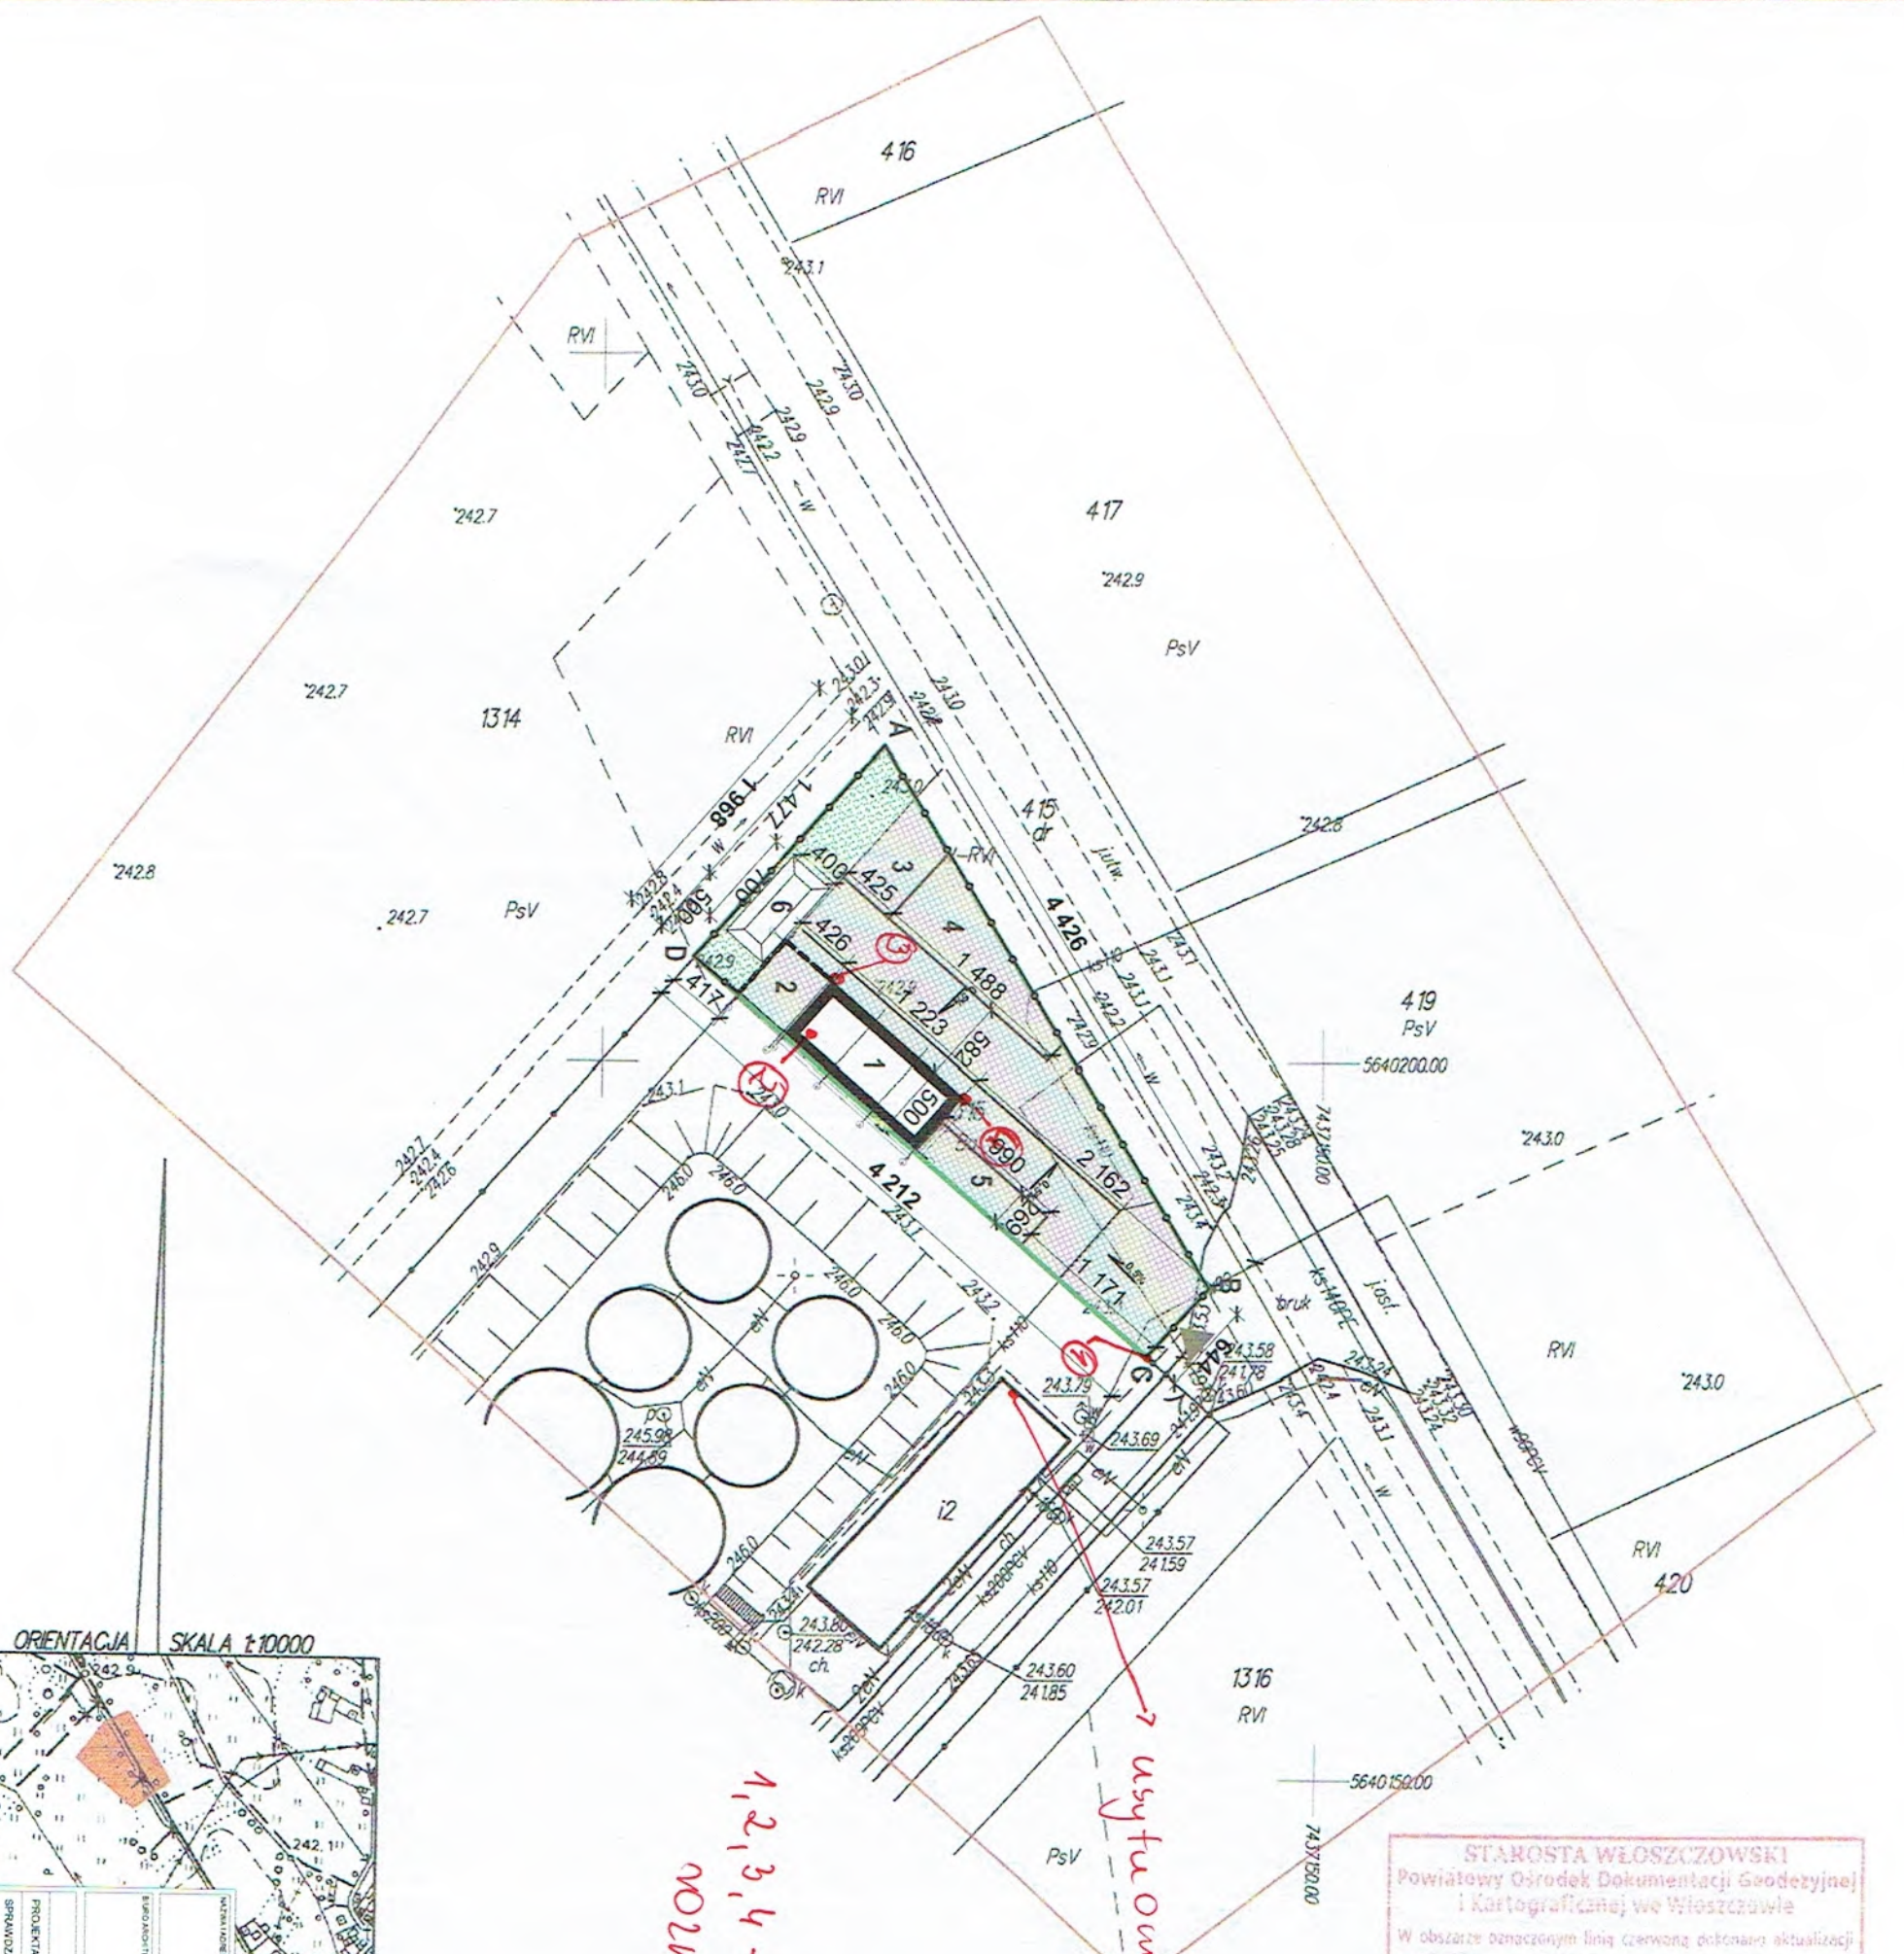

*1,2,3,4 - planowane
możliwe wnie kamery*

usytuowanie rejestrowe

STAROSTA WŁOSZCZOWSKI
Powiatowy Ośrodek Dokumentacji Geodezyjnej i Kartograficznej w Włoszczowie

W obszarze oznaczonym linią czerwoną dokonano aktualizacji treści mapy zasadniczej. Dokumenty z pomiaru szczegółowego przyjęto do zasobu powiatowego w dniu 04-06-2013 i zaewidencjonowano pod nr 2332-30/1-013

Niniejsza mapa może służyć do celów projektowych. Projektowane obiekty budowlane wymagające pozwolenia na budowę wymagają wytyczenia i inwentaryzacji powykonawczej przez jednostki upoważnione do wykonywania prac geodezyjnych.

Włoszczowa 04-06-2013

Z up. STAROSTY

PROJEKT WYKONAWCZY BUDOWA PUNKTU SELEKTYWNEGO ZBIERANIA ODPADÓW KOMUNALNYCH ARCHITEKTURA	
PROJEKTANT	ing. arch. WITOLD RYDECKI
OPRACOWAŁ	ing. arch. LUKASZ KIMUDA
FAZA	PROJEKT WYKONAWCZY
BRANDA	ARCHITEKTURA
NAZWA	PROJEKT ZAGOSPODAROWANIA TERENU
RYTUWAŁ	21

Mapa do celów projektu
skala 1:500

- Osnowa pozioma: układ 2000/7
- Osnowa pionowa: układ Kronsztad


BILANS TERENU:

Pow. fragmentu terenu objętego opracowaniem 551,00m²

Pow. zabudowy projektowanego PSZOK 61,00m²

Pow. zabudowy projektowanej wiaty 21,00m²

Pow. projektowanych terenów utwardzonych 393,00m²

Pow. biologicznie czynna 76,00m²

Pow. zabudowy proj. PSZOK i wiaty stanowią ok. 15% powierzchni terenu objętego wnioskiem.

Pow. biol. czynna stanowią ok. 14% powierzchni terenu objętego wnioskiem.