

77.51


BIURO USŁUG GEODEZYJNYCH  
Wiesław Kozłowski  
09-400 Płock, ul. Bielska 57a  
tel./fax (0-24) 268-86-98

### INWENTARYZACJA POWYKONAWCZA KANALIZACJI DESzczOWEJ

Skala 1:500 ark.261.224.2023  
m. Płock, ul. Browarna

**GEODETA UPRAWNIONY**

Wiesław Kozłowski  
Nr upr. 0401 K 2005

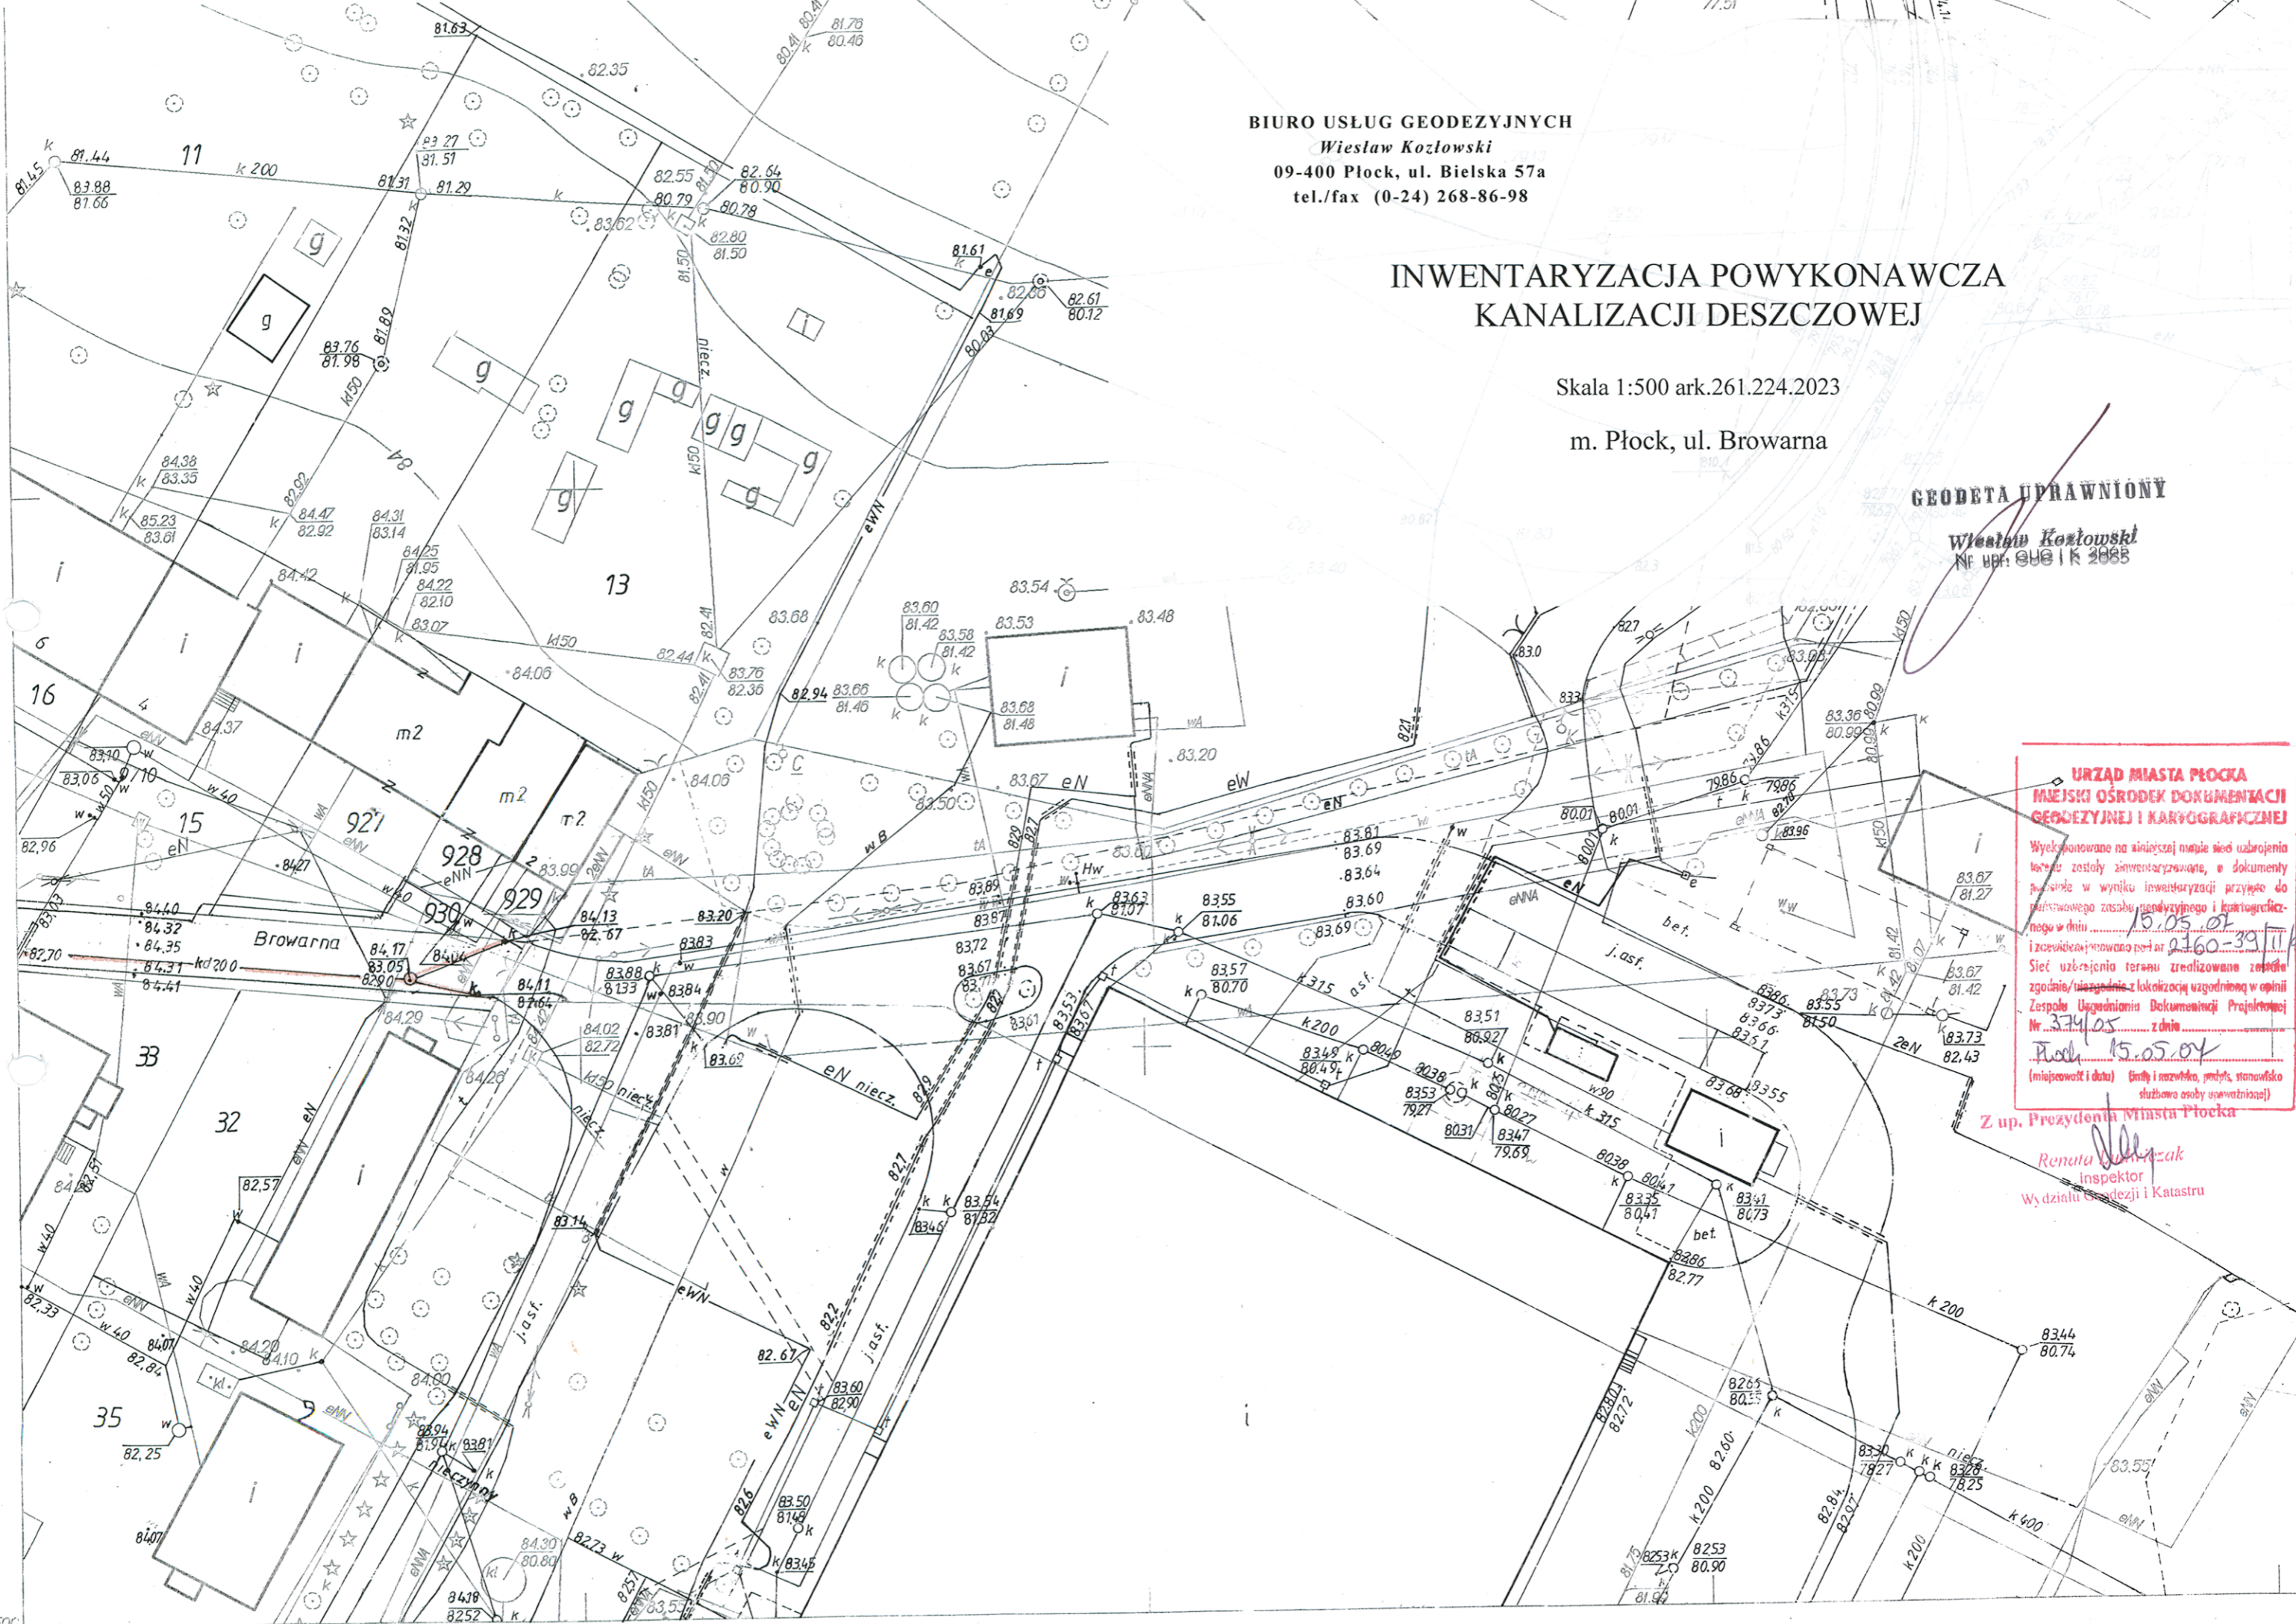

**URZĄD MIASTA PŁOCKA  
MIEJSKI OŚRODEK DOKUMENTACJI  
GEODEZYJNEJ I KARTOGRAFICZNEJ**

Wykaz pomiarów na niniejszej mapie sieci uzbrojenia terenu zostały zainwentaryzowane, a dokumenty powstałe w wyniku inwentaryzacji przyjęte do państwowego zasobu geodezyjnego i kartograficznego w dniu 15.05.04.

Sieć uzbrojenia terenu zrealizowana została zgodnie/wiażąc z lokalizacją uzgodnioną w opinii Zespołu Usługomiaru Dokumentacji Projektowej Nr 374/05 z dnia 15.05.04.

(miejscowość i data) (imię i nazwisko, podpis, stanowisko służbowe osoby upoważnionej)

**Z up. Prezydenta Miasta Płocka**

*Renata...*  
Inspektor  
Wydziału Geodezji i Katastru