








INWENTARYZACJA POWYKONAWCZA
KRAWEZNIKÓW DROGOWYCH

Miasto: Katowice
Ulica: Leopolda
Data: 01.2020r

	kostka – jezdnia – 1003,91m ²
	kostka – chodniki – 342,16m ²
	płyty chodnikowe – 102,52m ²
	plac zabaw – 39,27m ²
	trawnik – 1912,74m ² w tym
	ogródki przydomowe – 95,43m ²

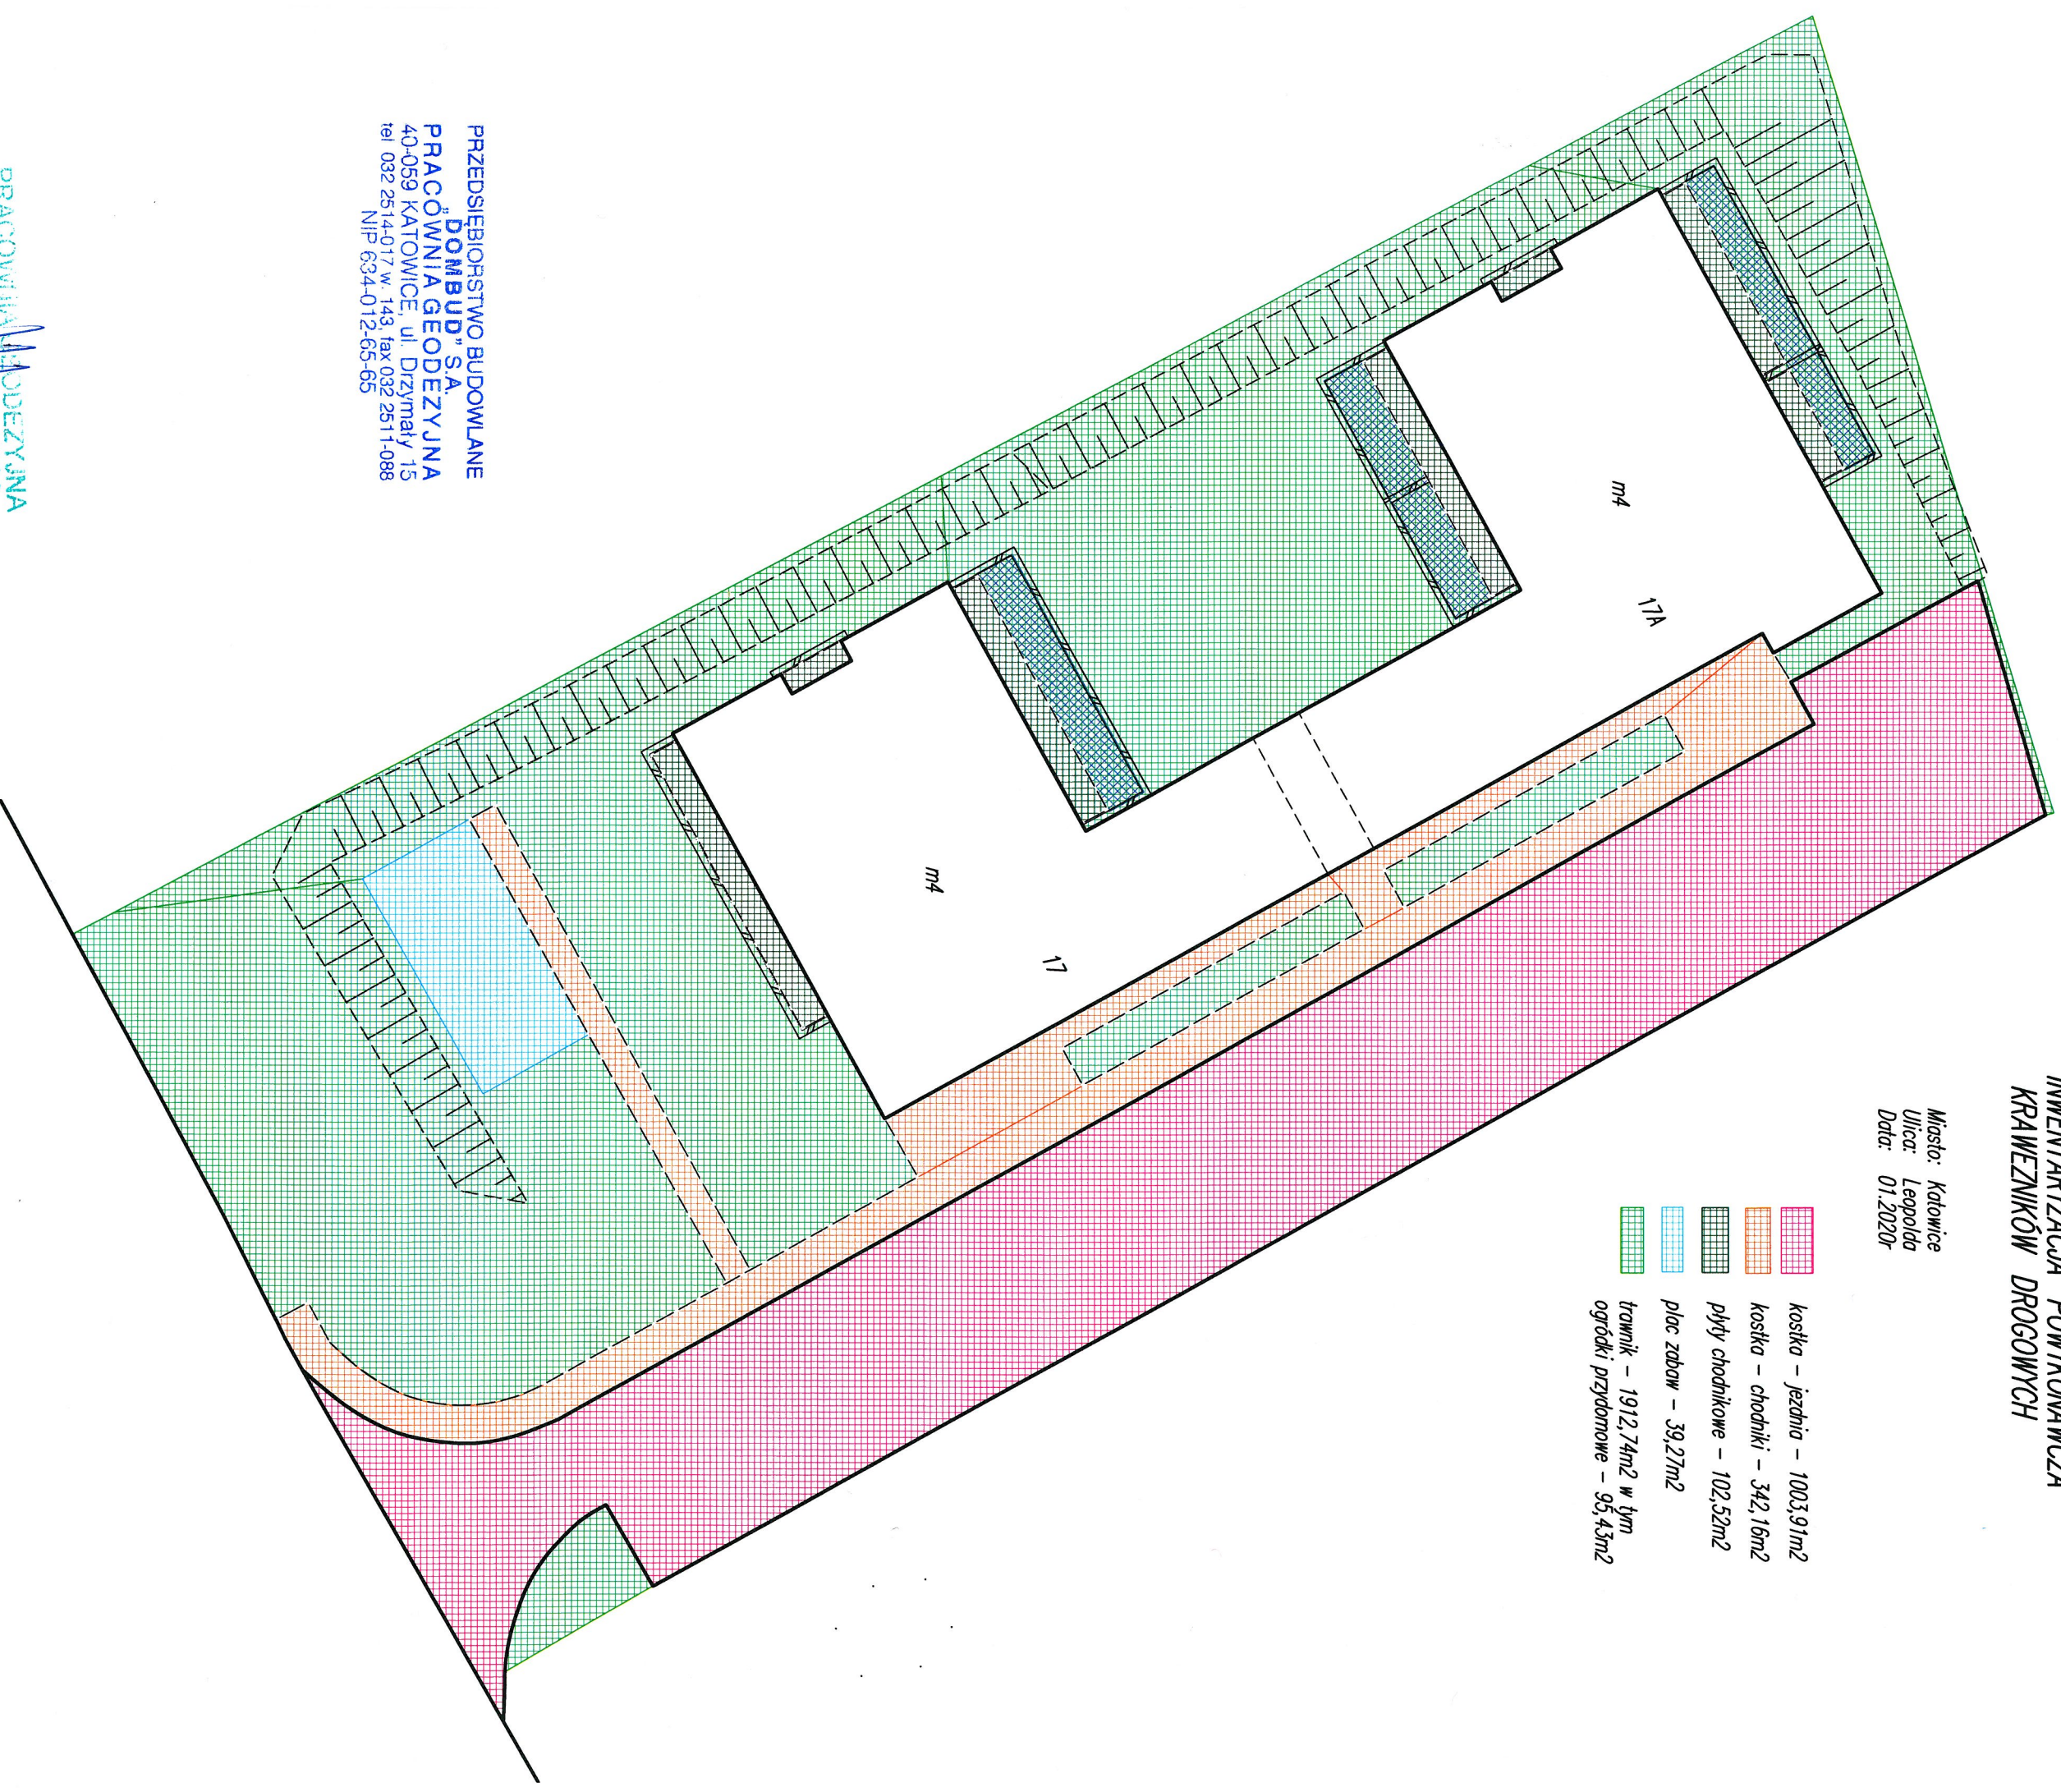

PRZEDSIĘBIORSTWO BUDOWLANE
DOMBUD S.A.
PRACOWNIA GEODEZYJNA
40-059 KATOWICE, ul. Drzymały 15
tel 032 2514-017 w. 143, fax 032 2511-088
NIP 634-012-65-65

PRACOWNIA GEODEZYJNA
Z-ca KIEROWNIKA
mgr inż. Michał Hwozdański
Geodeta Uprawniony Nr 20055