


GEOARTIS Przedsiębiorstwo Geodezyjno-Prawne M. Gawor sp.J
42-575 Strzyżowice ul. Graniczna 39
tel. 502-506-616,
geoartis@geoartis.pl

Układ współrzędnych płaskich: 2000 strefa 6
Układ współrzędnych wysokościowych: PL-EVRF2007-NH

woj: śląskie
jedn.ewid: 247901_1 M.Żory
obręb ewid: 0005 Osiny km 3
sekcja: 6.124.27.06.3.3
data sporządzenia dokumentu: 06.07.2023

GEODEZYJNA INWENTARYZACJA POWYKONAWCZA OBIEKTÓW BUDOWLANYCH
AKCELERATOR BIZNESOWY KSENON
M.ŻORY
AL.Jana Pawła II, Industrialna, Rozwojowa
Działka: 1189/22 i inne km 3 obręb 0005
Skala 1:500

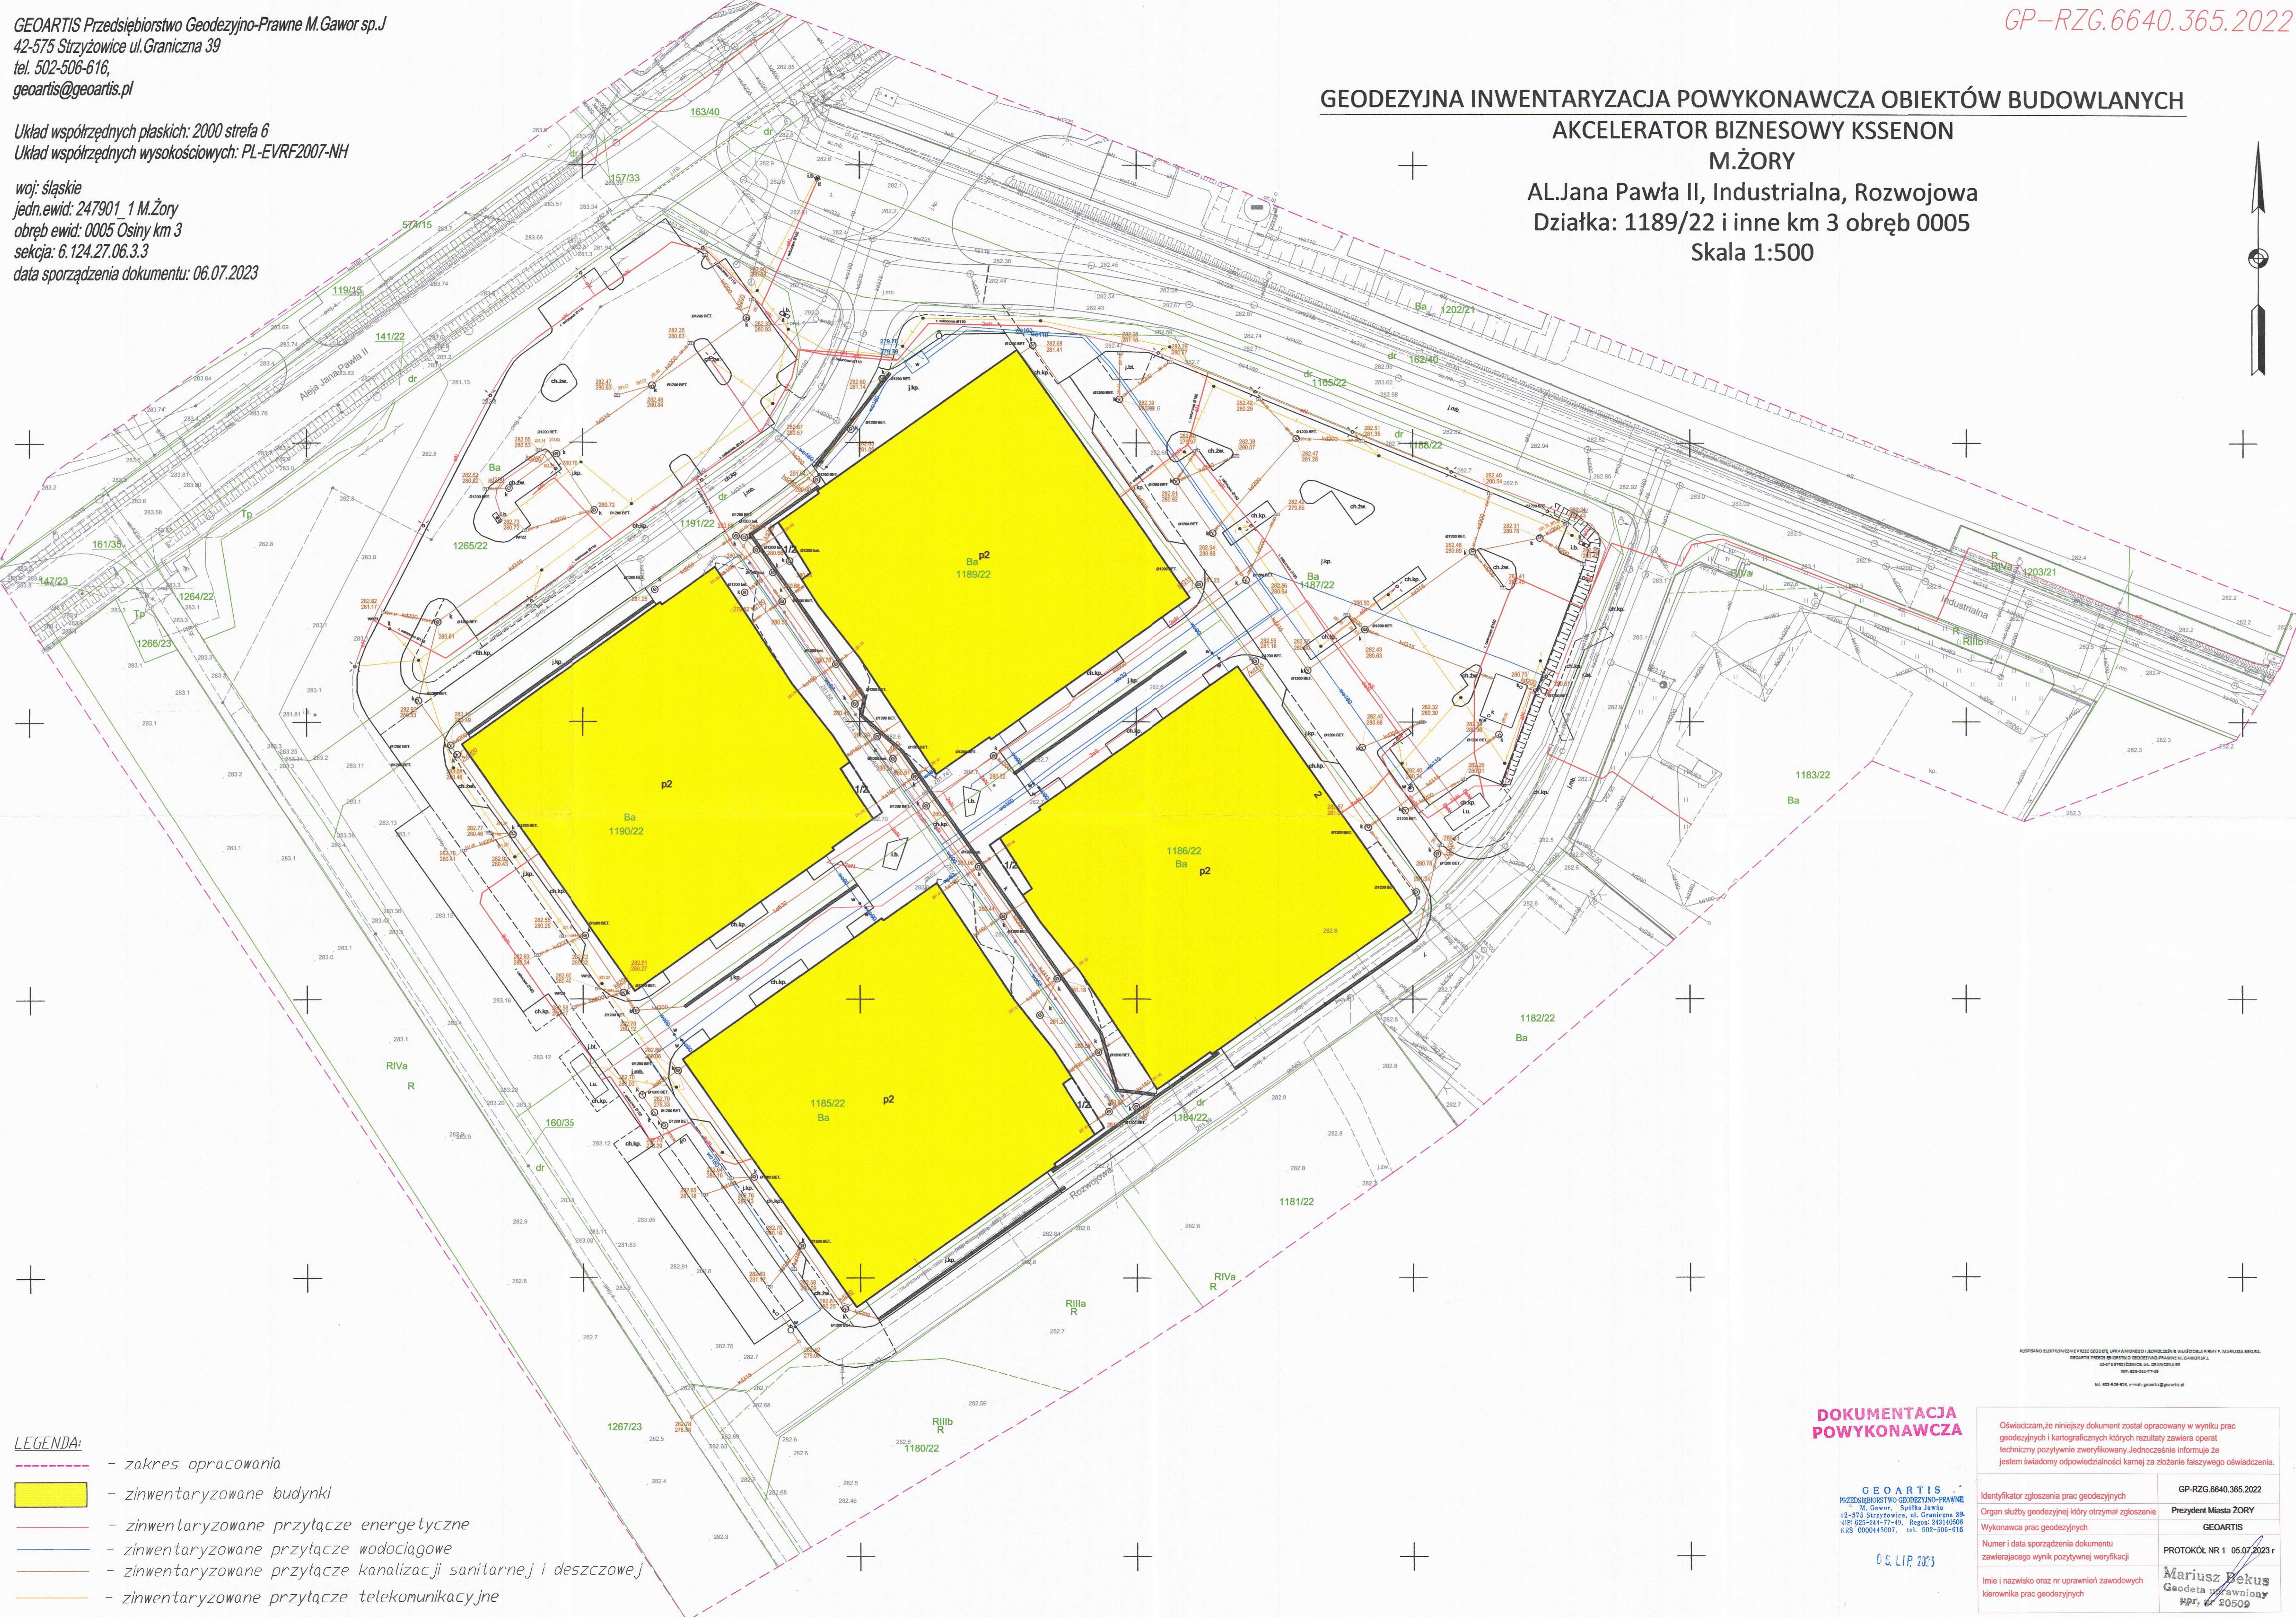

- LEGENDA:**
- zakres opracowania
 - zinventaryzowane budynki
 - zinventaryzowane przyłącze energetyczne
 - zinventaryzowane przyłącze wodociągowe
 - zinventaryzowane przyłącze kanalizacji sanitarnej i deszczowej
 - zinventaryzowane przyłącze telekomunikacyjne

GEOARTIS PRZEDSIĘBIORSTWO GEODEZYJNO-PRAWNE M. GAWOR SP. J.
42-575 STRZYŻOWICE, UL. GRANICZNA 39
NIP: 625-841-77-45, REGON: 243140508
KRS 0000445007, tel. 502-506-616
W: 52436464, e-mail: geoartis@geoartis.pl

DOKUMENTACJA POWYKONAWCZA

GEOARTIS
PRZEDSIĘBIORSTWO GEODEZYJNO-PRAWNE
M. Gawor, Spółka Jawna
42-575 Strzyżowice, ul. Graniczna 39
NIP: 625-841-77-45, REGON: 243140508
KRS 0000445007, tel. 502-506-616

06.07.2023

Oświadczam, że niniejszy dokument został opracowany w wyniku prac geodezyjnych i kartograficznych których rezultaty zawiera operat techniczny pozytywnie zweryfikowany. Jednocześnie informuję że jestem świadomy odpowiedzialności karnej za złożenie fałszywego oświadczenia.

Identyfikator zgłoszenia prac geodezyjnych	GP-RZG.6640.365.2022
Organ służby geodezyjnej który otrzymał zgłoszenie	Prezydent Miasta ŻORY
Wykonawca prac geodezyjnych	GEOARTIS
Numer i data sporządzenia dokumentu zawierającego wynik pozytywnej weryfikacji	PROTOKÓŁ NR 1 05.07.2023 r
Imię i nazwisko oraz nr uprawnień zawodowych kierownika prac geodezyjnych	Mariusz Bekus Geodeta uprawniony HPR, nr 20509