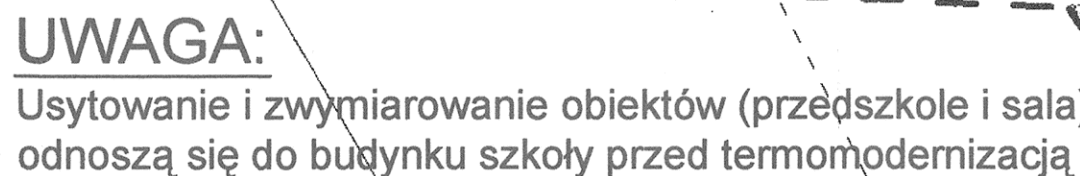


skala 1:500

skala 1:500

~~skala 1:500~~~~skala 1:500~~

Zmiany nieistotne zaznaczono kolorem czerwonym:

- [illegible]