

UWAGA
NOTE

1. DOSTAWCA POMP WODY GRZEWczej POWINIEN DOSTARCZYĆ CZUJNIKI ORAZ PRZETWORNIKI DRGAŃ I TEMPERATURY.
IŁOŚĆ OPOMIAROWANIA ZOSTANIE OKREŚLONA PRZEZ DOSTAWCĘ POMP WODY GRZEWczej
HOT WATER PUMP SUPPLIER SHALL PROVIDE TEMPERATURE / VIBRATION ELEMENTS & TRANSFER FUNCTION INSTRUMENT.
INSTRUMENT QUANTITIES WILL BE FINALIZED BY HOT WATER PUMP SUPPLIER.

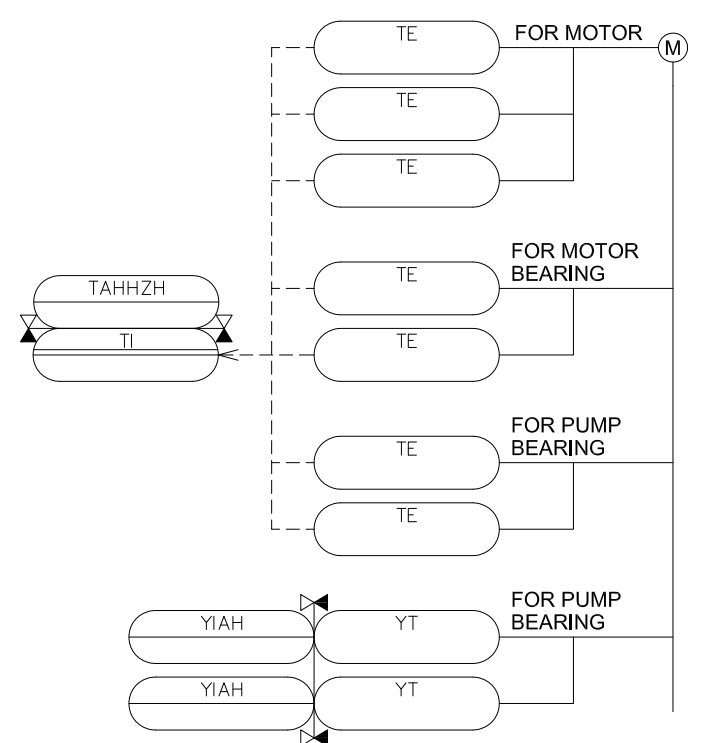


TABELA OZNACZEŃ APARATURY.
TABLE OF INSTRUMENT TAG NO.

SYSTEM	WYPOSAŻENIE	TE	YT	TAHHZH	YIAH
00NDC11	AP010	CT001 ~ 007	CY001 ~ 002	CT001 ~ 007	CY001 ~ 002
00NDC12	AP010	CT001 ~ 007	CY001 ~ 002	CT001 ~ 007	CY001 ~ 002
00NDC13	AP010	CT001 ~ 007	CY001 ~ 002	CT001 ~ 007	CY001 ~ 002
00NDC14	AP010	CT001 ~ 007	CY001 ~ 002	CT001 ~ 007	CY001 ~ 002

2. NA RUROCIAGACH, WE WSZYSTKICH STOSOWNYCH PUNKTACH, PO UZGODNIENIU TRAS, ZOSTANIE WYKONANE PODŁĄCZENIA ODWODNIEN I ODPOWIERZEŃ
ALL LOW POINTS WILL BE PROVIDED WITH DRAIN CONNECTION AND HIGT POINTS WITH VENT CONNETION AFTER LAYOUT IS FINALIZED.

3. NIEUDAROWY ZAWÓR ZWROTNY
NON SLAM CHECK VALVE

POSCO Engineering & Construction Co., LTD.
KIEROWNIK BUDOWY
Heinz Jurgan GEBHARDT

DOKUMENTACJA
POWYKONAWCZA
AS-BUILT

22.DEC.2014	POPRAWIONE W CELU ZATWIERDZENIA REVISED FOR APPROVAL	M.J.ECH	M.J.ECH	J.K.KIM
09.OCT.2014	POPRAWIONE W CELU ZATWIERDZENIA REVISED FOR APPROVAL	M.J.ECH	M.J.ECH	J.K.KIM
11.MAR.2014	POPRAWIONE W CELU ZATWIERDZENIA REVISED FOR APPROVAL	M.J.ECH	J.K.KIM	J.S.KIM
21.JAN.2014	POPRAWIONE W CELU ZATWIERDZENIA REVISED FOR APPROVAL	M.J.ECH	J.K.KIM	J.S.KIM

CLIENT : KRAKOWSKI HOLDING KOMUNALNY S.A.

CONTRACTOR : POSCO E&C POSCO ENGINEERING & CONSTRUCTION CO.,LTD.

SUB CONTRACTOR : JOIN ENGINEERING CO.,LTD.

Investycja Budowa Zakładu Termicznego Przekształcania Odpadów w Krakowie
Krakow Waste Thermal Treatment Plant
Adres Address Kraków, ul.Giedroycia
Obiekt Schemat procesu i oprzyrządowania
Object P&I DIAGRAM
Przedmiot SYSTEM CIEPŁOWNICZY(6/7)
Subject DISTRICT HEATING SYSTEM(6/7)

Nr projektu POSCO/JOIN POSCO/JOIN project no.	1 / 1	Nr rysunku Drg no.	1-630-00-ER103-00811
Sprawdzający Checked by GL projektant Lead engineer	IRENEUSZ ŻMUDA 21.JAN.2014	21.JAN.2014	Specjalność Discipline Format Dwg size Nr rys. referencyjnego Master's dwg no.
Projektant Designed by	MICHAŁ LEWANDOWSKI 21.JAN.2014	21.JAN.2014	Skala Scale
Opracował Drawn by	MICHAŁ LEWANDOWSKI 21.JAN.2014	21.JAN.2014	Revizja Rev
Funkcja Position	Tytuł, imię i nazwisko Name	Nr uprawnień Authority no.	Data Date

Praca autorska. All rights reserved. This document and its contents are the exclusive property of POSCO E&C. Reproduction or use without permission of POSCO E&C is prohibited.