

województwo: małopolskie
powiat: nowotarski
jedn. ewid.: 121101_1 Nowy Targ
obręb: 0001 Nowy Targ
dz. ewid.: 4620/9, 4555, 4550, 4548/2, 4549
4543, 4542, 4541, 4533, 4532, 4526/3, 4523/3,
4509/9

Arkusz mapy:
układ 2000/7: 7.112.12.07.1.1
układ wysokościowy: PL-EVRF2007-NH
GK.6640.8254.2023


Uwaga!
Projekt wykonanego odcinka kanalizacji
sanitarnej wykonany został w układzie
wysokościowym PL-KRON86-NH, jego pomiar
zaś w aktualnie obowiązującym PL-EVRF2007-NH.

MAPA Z INWENTARYZACJI POWYKONAWCZEJ
skala 1:500

Powstała na podstawie mapy zasadniczej oraz
nowego pomiaru. Granice wniesiono na podstawie
mapy ewidencyjnej miejscowości Nowy Targ. Nie wyklucza
się istnienia w terenie innych, nie wskazanych na niniejszej
mapie urządzeń, które nie były zgłoszone do inwentaryzacji.
Stan na dzień 13.12.2023r.

ZAGÓRSKI
GEODEZJA
WZ Wiktor Zagórski
ul. Zakopiańska 78, 34-424 Szaflary
tel. 695-466-822; e-mail: zagooorski@gmail.com
NIP: 735-264-87-32; REGON: 367916329

Oświadczam, że operat techniczny zawierający rezultaty prac geodezyjnych, w wyniku których powstał niniejszy dokument, uzyskał pozytywny wynik weryfikacji.	
Organ służby geodezyjnej i kartograficznej, który otrzymał zgłoszenie	STAROSTA NOWOTARSKI 34-400 Nowy Targ, ul. Bolesława Wstydliwego 14
Identyfikator zgłoszenia pracy geodezyjnej	GK.6640.8254.2023
Numer oraz data sporządzenia protokołu zawierającego wynik pozytywnej weryfikacji	Nr prot.: GK.6640.8254.2023_1 Data: 28.12.2023r.
Wykonawca prac geodezyjnych	WZ Wiktor Zagórski 34-424 Szaflary, ul. Zakopiańska 78, NIP 735-264-87-32, REGON 367916329
Imię, nazwisko Numer uprawnień zawodowych kierownika prac geodezyjnych Data i podpis	mgr inż. Wiktor Zagórski geodeta uprawniony nr upr. 23089 28.12.2023r. Jestem świadomy odpowiedzialności karnej za złożenie fałszywego oświadczenia.

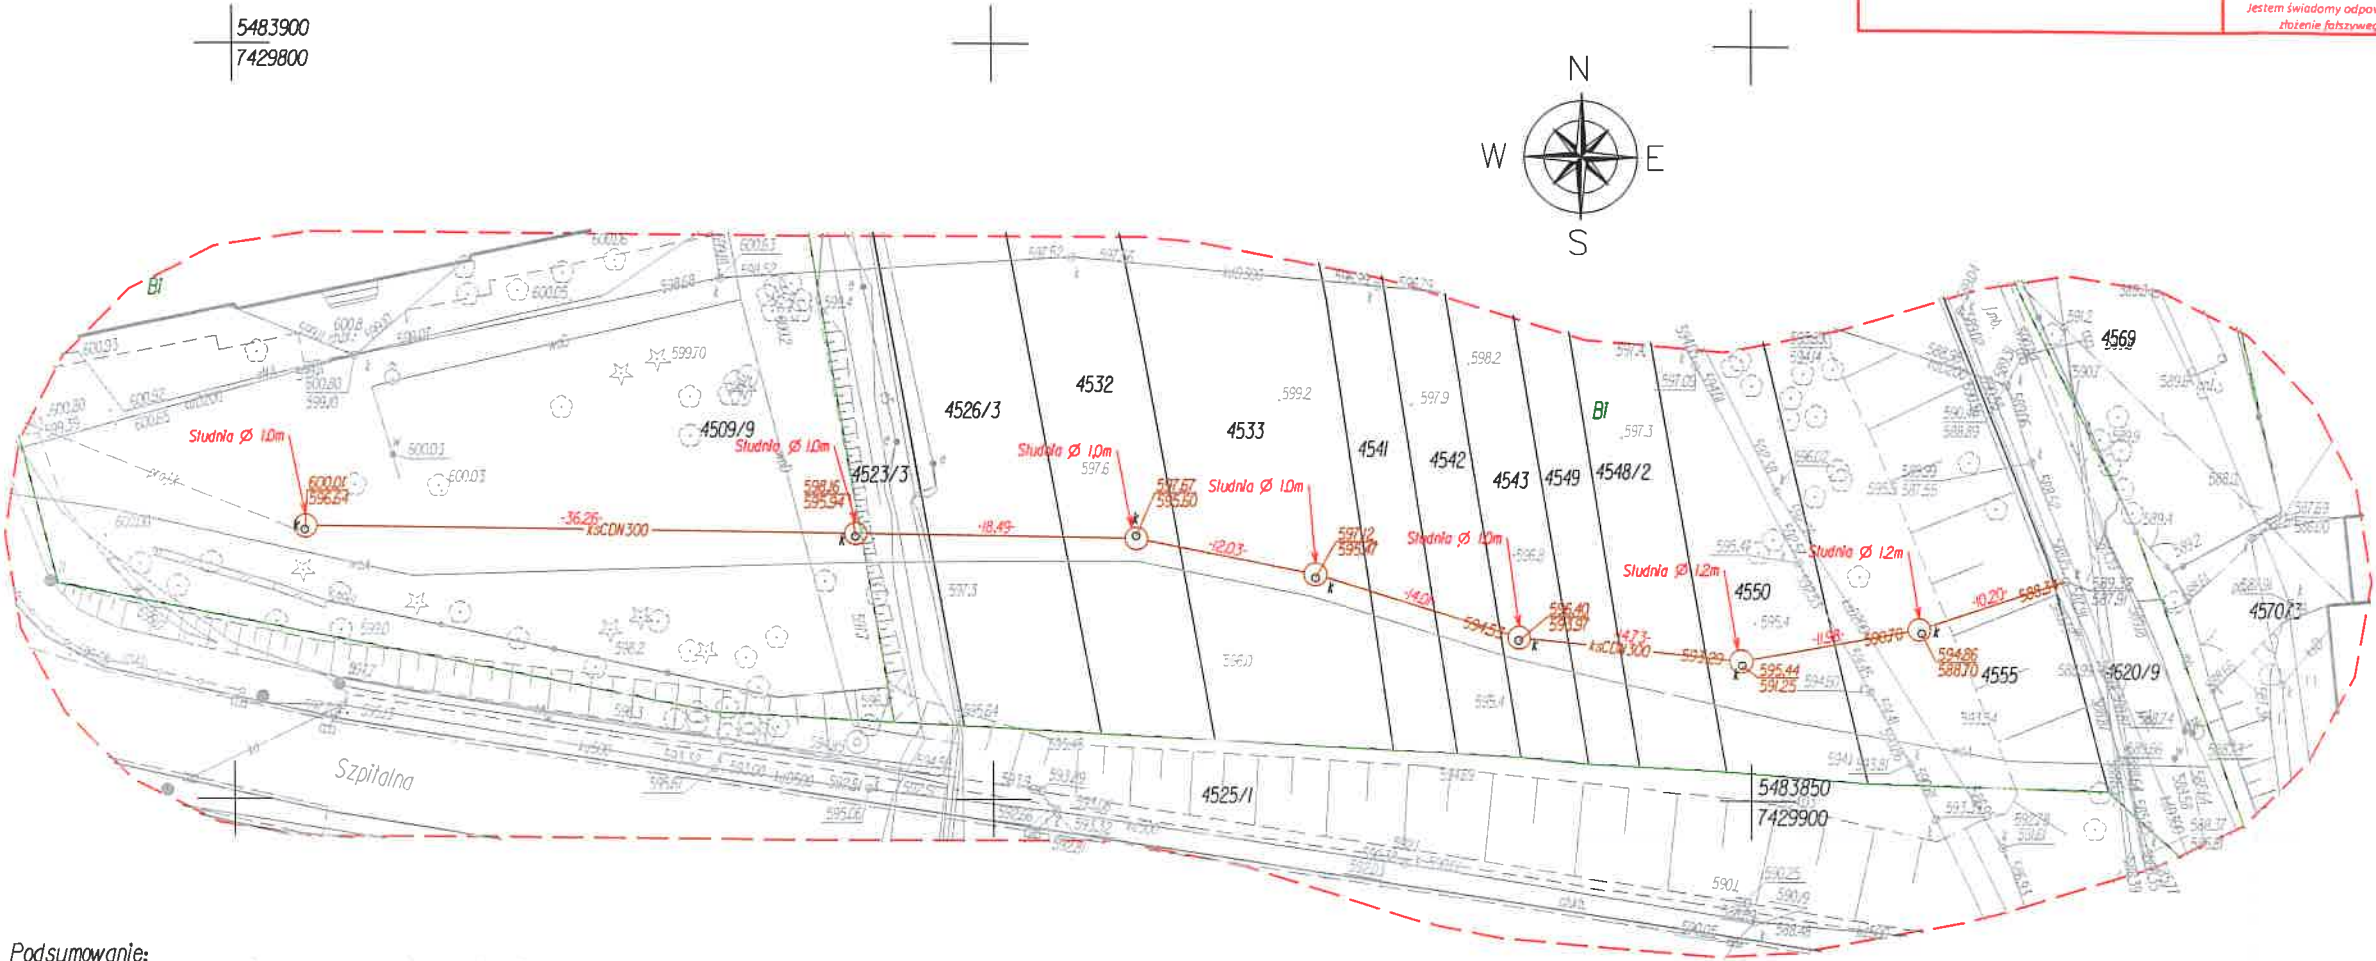

Podsumowanie:
Liczba wykonanych studzienek o przekroju Ø 1.2m: 2.
Liczba wykonanych studzienek o przekroju Ø 1.0m: 5.
Łączna długość wykonanego odcinka kanalizacji: 117.7m.