


KOMORA OSADOWA
PRZY ZAGĘSZCZACZACH OSADU
RZUT I PRZĘKROJE 1:50

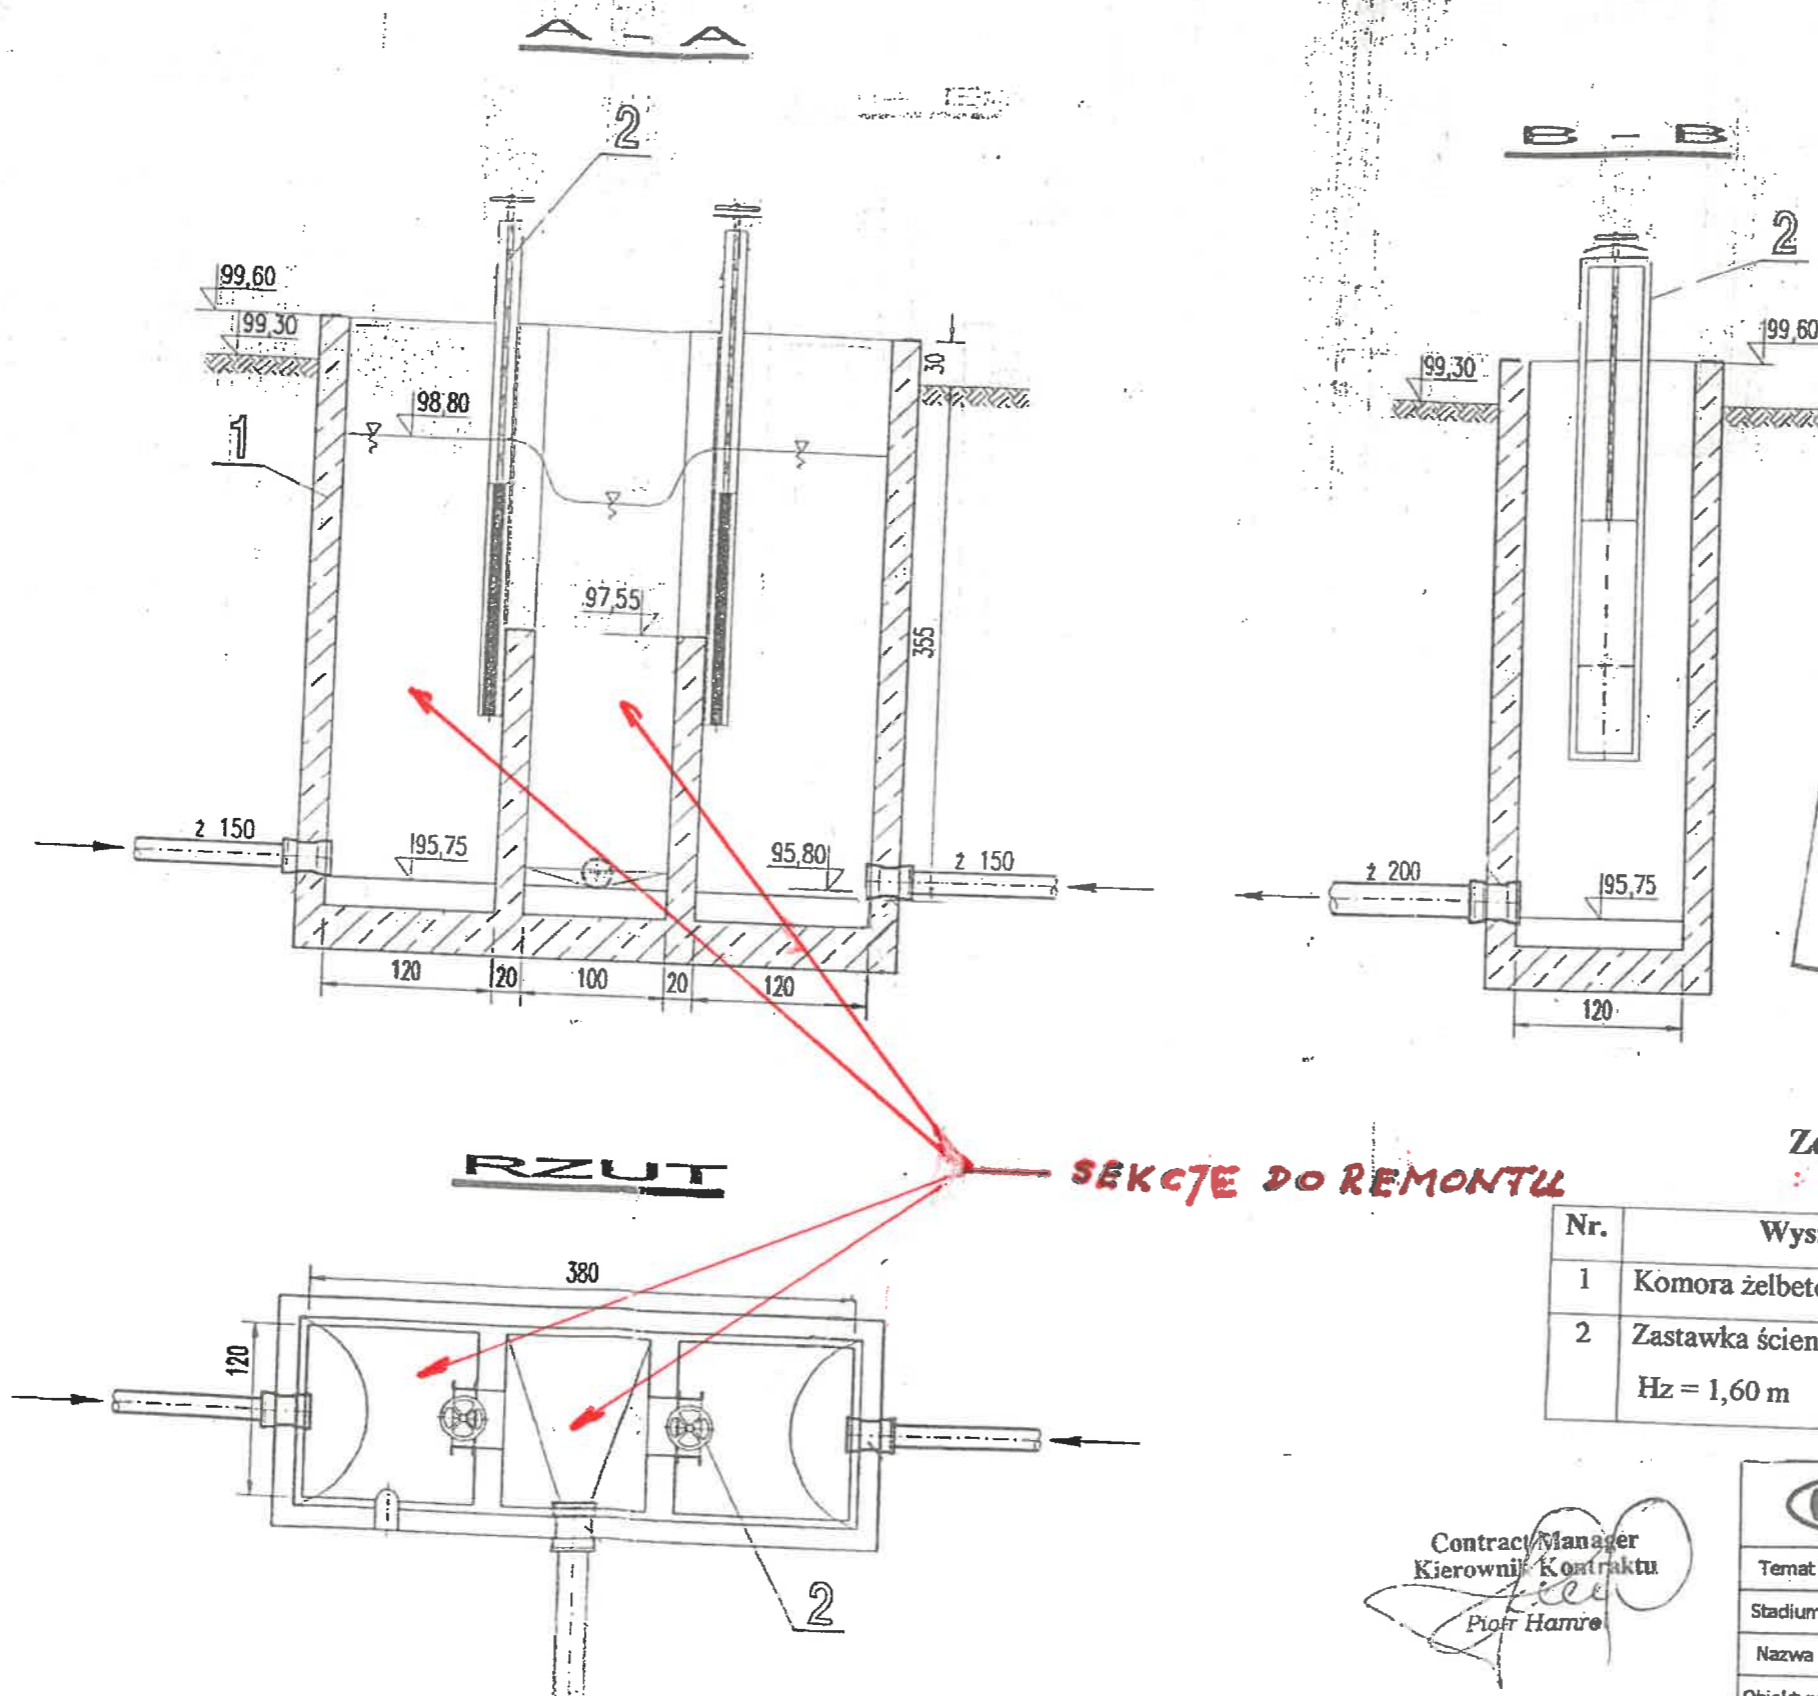


DOKUMENTACJA POWYKONAWCZA/
AS-BUILT DOCUMENTATION

Zestawienie urządzeń i armatury

Nr.	Wyszczególnienie	Ilość	Uwagi
1	Komora żelbetowa		
2	Zastawka ścienna typ ZA B=0,40 m, Hz = 1,60 m	2	Hydrobudowa 9

Contract Manager
Kierownik Kontraktu
Piotr Hamre

		Engineering-Construction Company HYDROBUDOWA 9		ul. Sienkiewicza 22 60-900 POZNAŃ tel./fax (0-61) 863-00-11 www.hb9.pl	
Temat	Modernizacja oczyszczalni ścieków "Łyna" w Olsztynie				
Stadium	Dokumentacja powykonawcza - branża technologiczna				
Nazwa	Komora osadowa				
Obiekt nr.	10n	Nr. rys.		LKT/DP/T/4	
Nazwa rys.	Rzut i przekroje				
Opracował:	Piotr Hamre, Rafał Merker, Andrzej Brzeziński, Grzegorz Bańkowski			Skala	1:50
				Data:	II.2004