

LEGENDA:

- BUDYNEK PODLEGAJĄCY PRZEBUDOWIE ELEWACJI
Z TERMOMODERNIZACJĄ
- A...D


TEREN OPRACOWANIA
DZIAŁKA NR 28/13
- ISTNIEJĄCE WEJŚCIE DO BUDYNKU
- WYBRUKOWANE DOJŚCIA I DOJAZDY
- ISTNIEJĄCA ZIELEŃ

MAPA DO CELÓW PROJEKTOWYCH

województwo - lubuskie
powiat - krośnieński
gmina - Krosno Odrz.
wieś - Wężyska
skala 1 : 500
działka nr 28/13
Nr sekcji mapy w skali 1:1000 - 431.131.161
układ współrzędnych płaskich "1965"
układ wysokościowy - "Kronsztadt"
Granice działek wniesiono met. graficzną
na podstawie danych z mapy ewidencyjnej

USŁUGI
GEODEZYJNO-KARTOGRAFICZNE
Alfreda Palka
wykonała :
upr. nr 8307 tel. 0-68/383 6414
66-600 Krosno Odrz., ul. Kopernika 5/9
NIP 926-102-28-96 Regon 970478271

STAROSTWO POWIATOWE W KROŚNIE ODRZ.
OŚRODEK DOKUMENTACJI GEODEZYJNEJ
I KARTOGRAFICZNEJ
W obszarze oznaczonym linią
powierzono w terenie brzo mapy zasadniczej.
Dokumenty powierzchniowe, aktualność mapy przyjęto
zaobu powiatowego w dniu 2004-10-26
i zaowidencjonowano pod 1257-10/04
Niniejsza mapa może służyć do celów projektowych.
Projektowane obiekty z uwzględnieniem wymagającego pozwo-
lenia na budowę pozwodu wytyczony i ewentualnej
powykonawczej przez jednostki uprawnione do
wykonywania prac geodezyjnych.
ZŁOŻA GEODEZYJNO-KARTOGRAFICZNE
Dariusz Jankowski
upr. zn. 8307 nr 8307

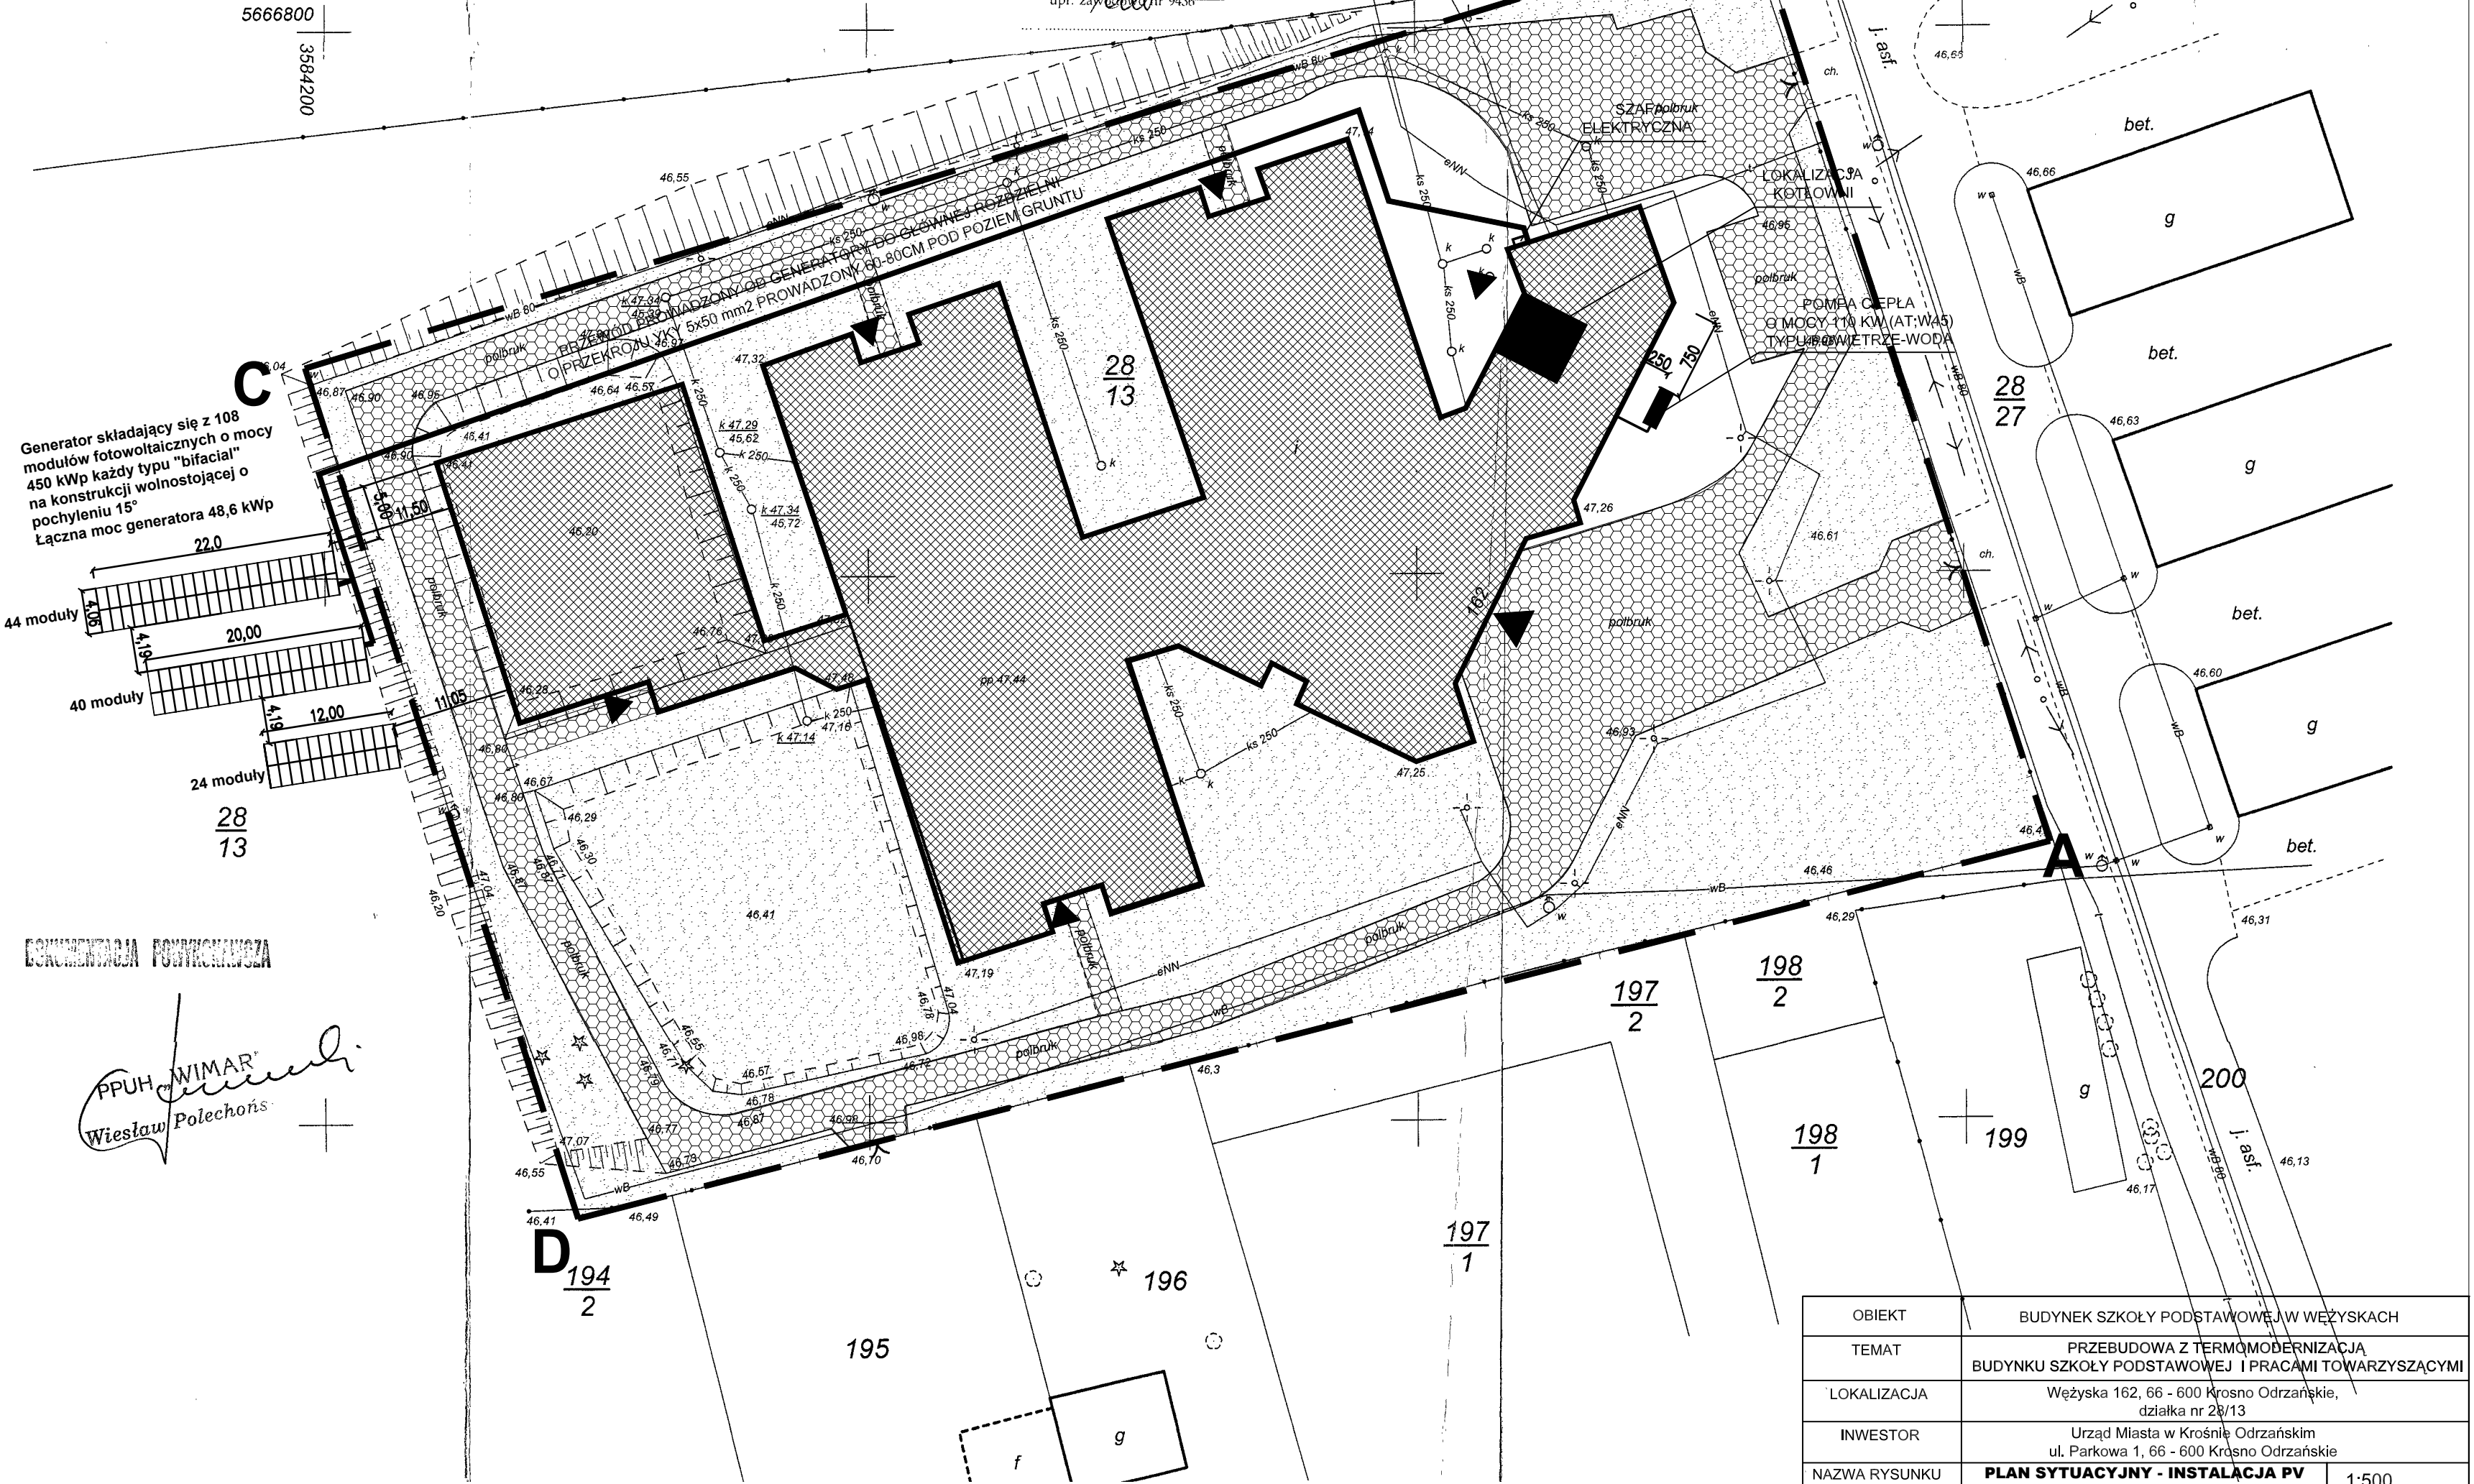

DOKUMENTACJA TECHNICZNA

PPUH WIMAR
Wiesław Polechoń

OBIEKT	BUDYNEK SZKOŁY PODSTAWOWEJ W WĘŻYSKACH		
TEMAT	PRZEBUDOWA Z TERMOMODERNIZACJĄ BUDYNKU SZKOŁY PODSTAWOWEJ I PRACAMI TOWARZYSZĄCYMI		
LOKALIZACJA	Wężyska 162, 66 - 600 Krosno Odrzańskie, działka nr 28/13		
INWESTOR	Urząd Miasta w Krośnie Odrzańskim ul. Parkowa 1, 66 - 600 Krosno Odrzańskie		
NAZWA RYSUNKU / SKALA	PLAN SYTUACYJNY - INSTALACJA PV + LOKALIZACJA POMPY CIEPŁA	1:500	
PROJEKTANT	IMIE I NAZWISKO / NUMER UPRAWNIENI / SPECJALNOŚĆ mgr inż. Jarosław Teślak 7131-7132/166/PW/2002 w specjalności instalacyjnej do projektowania i kierowania rob. bud. bez ograniczeń	PODPIS	
BRANŻA/STADIUM	SANITARNA	PROJEKT TECHNICZNY	
DATA / NR RYSUNKU	LUTY 2022 r		S01