


ZABUDOWA W SZAFIE I296  
SK296 - Buforowa / Sarnia

WYKAZ ZMIAN

DOKUMENTACJA  
POWYKONAWCZA



UWAGI:

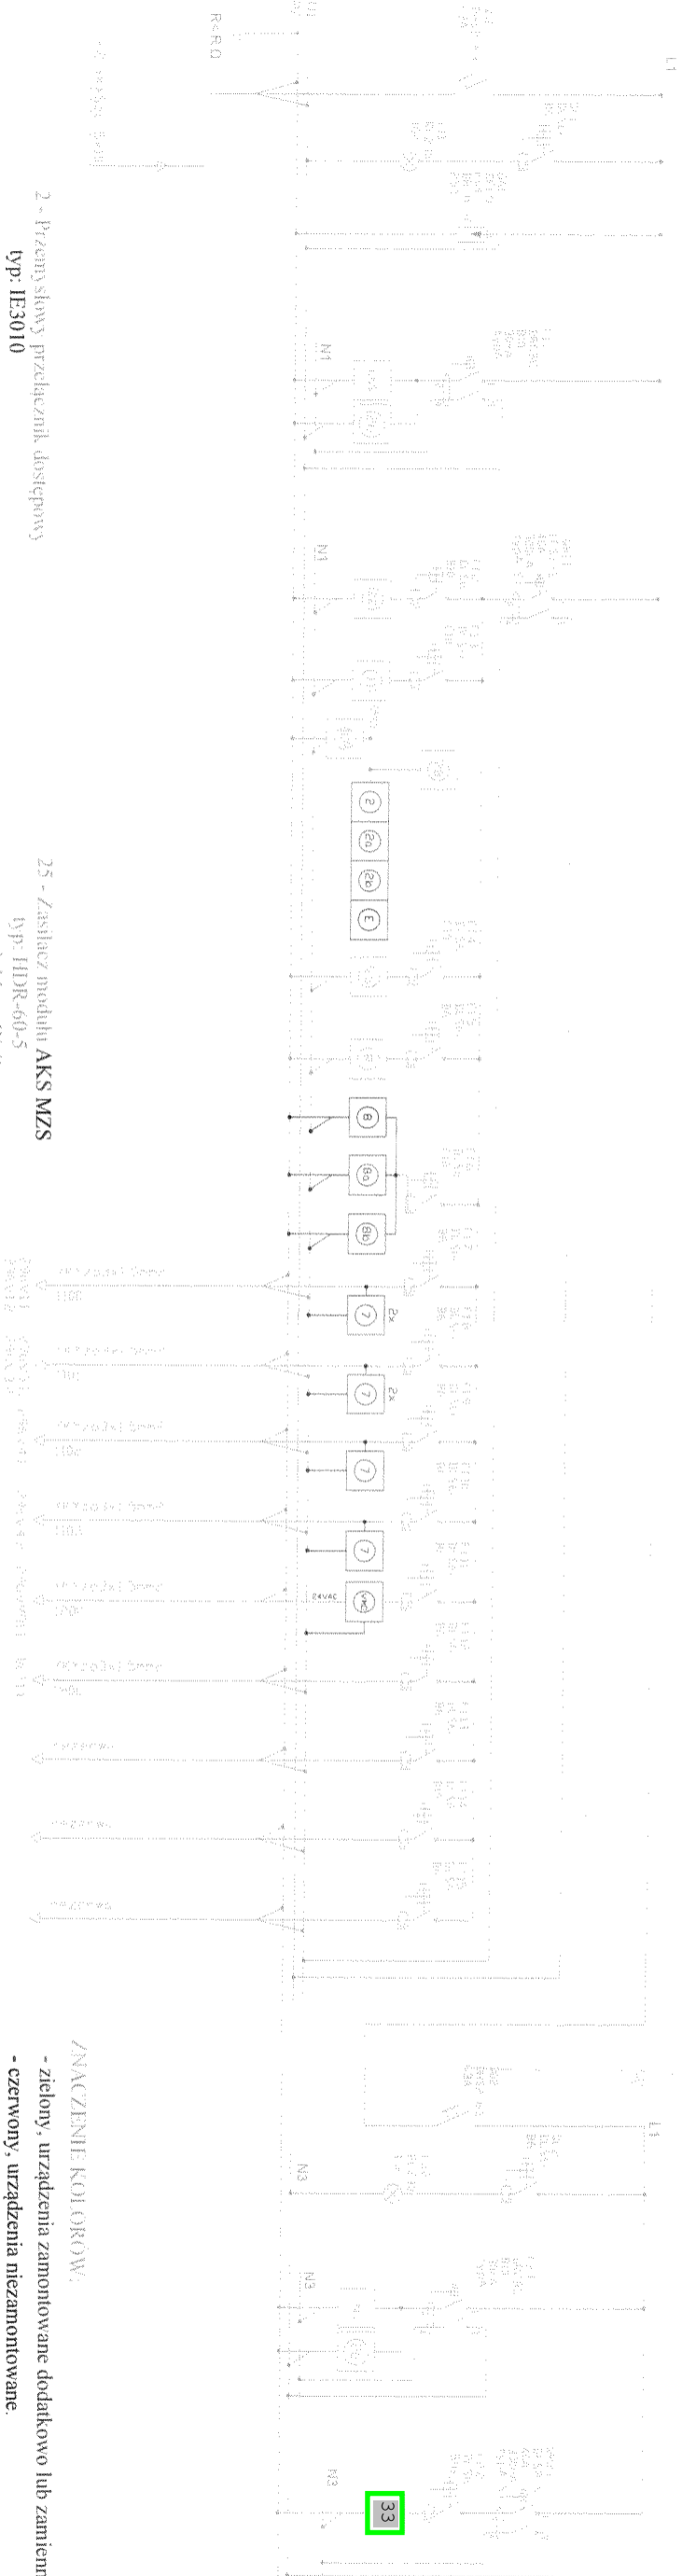- 1) Należy stosować aparaturę modułową o wytrzymałości znamionowej 10kA  
2) Podłączenia wykonane poprzez zaciski typu "zug"  
2) Temperatura otoczenia pracy aparatury modułowej od -20°C do +55°C



KIEROWNIK BUDOWY  
mgr inż. ~~Wacław Polak~~  
Uprawnienia budowlane nr 92/DOS/07  
DO KIEROWNICTWA ROBÓT W BUDOWLANIACH  
BEZ OGRANICZEN W SPECJALNOŚCI DRÓG, MOSTÓW

/ZNACZENIE KOLOROW:  
- zielony, urządzenie zamontowane dodatkowo lub zamiennie;  
- czerwony, urządzenia niezamontowane.

			
tel. 607 215 215, e-mail: ik.projekt@o2.pl		Wrocławskie Inwestycje Sp. z o.o. ul. Ofiar Oświęcimskich 3B, 51-059 Wrocław	
DORADZTWO INŻYNIERSKIE			
62-080 Lubów, ul. Nowiny 12 tel. 603 111 369, e-mail: di.projekt@o2.pl			
Zakład Projektowy			
Obiekt: Przebudowa ul. Buforowej w ciągu drogi wojewódzkiej 395 we Wrocławiu - Etap I			
Rysunek:		NR 202	
Schemat ideowy zintegrowanej szafy sterowniczej I296 – Buforowa / Sarnia		PODPIS	
STANOWISKO	IMIĘ I NAZWISKO	NR UPRAWNIEN	
OPRACOWAŁ	mgr inż. Krystian Jędrzej		
PROJEKTANT	mgr inż. Andrzej Jędrzejewski-Bertroniak	19/18 Wm	
SPRACOWAŁ	mgr inż. Michał Turak	WZ/1040/P02/10	
BRANŻA elektryczna	ROK OPRACOWANIA 2016	NR UMOWY 27/PV/03/10/2015	DATA OPRACOWANIA grudzień 2015
		SKALA	


- 2 - Przemysłowy przełącznik dostępowy  
typ: IE3010  
typ: IE3000-8TC+IEM3000-8TM  
prod. CISCO
- 2a - Router przemysłowy  
typ: CRS125-24G-1S-2Hnd-IN  
typ: CRS125-24G-1S-RM  
prod. MikroTik Cloud Core Router
- 2b - Konwerter TCP/IP-RS  
typ: RS485 TO ETH  
prod. Waveshare  
typ: MESR901  
prod. Vlinx
- 7 - separator wizji  
typ: SV-1  
prod. Image Sensing System Europe Limited sp. z o.o.
- 8 - Kaseia kart przetwarzania obrazu  
typ: Autoscope PN-520  
prod. Image Sensing Systems Europe Limited Sp z o.o.
- 8a - Zasilacz kart przetwarzania obrazu  
typ: SDR-120-24  
prod. Mean Well
- 8b - Zasilacz videoserwerów  
typ: EDR-75-12  
prod. Mean Well
- 22 - grzałki/ventylatory chłodzące wentylatory wewnętrzne

- 25 - Zasilacz modułów AKS MZS  
typ: HDR-60-5  
prod. Mean Well
- 26 - oświetlenie wewnętrzne szafy
- 28 - UPS z baterią  
typ: LDR-1PS-40  
prod. Mean Well
- 30 - Zasilacz do UPS  
typ: SDR-240-24  
prod. Mean Well
- 33 - Mikroprocesorowy sterownik sygnalizacji  
typ: ~~PLM-100-10~~  
prod. ~~Elektronika i Technologia Drogowa~~  
typ: Crossroad-EM  
prod. WASKO
- DLP - urządzenia systemu dynamicznej informacji pasażerskiej
- VMO - zasilacz kamery VMO
- GNS - Gimazdo serwisowe 230V (montaż na szynie DIN)
- E - moduł sterowania i nadzoru  
typ: I2cExpander  
prod. WASKO
- R - rezerwa pod detektor tramwajowy Capsys

WYKAZ ZMIAN

ZABUDOWA W SZAFIE 1296  
SK296 - Buforowa / Samia

- 1 - Przedłużenie swatchbudowa wysyłanie  
typ 19 DAI1A P115 2U 48 s 8C-Simplex  
+ adaptery 12000/APC  
prod BKT Elektronik
- 2 - Przemysłowy przełącznik dostępu  
typ IE3010  
typ IE3000-8TC+IEM3000-8TM  
prod CISCO
- 2a - Router przemysłowy  
typ CRS125-24G-1S-2HnD-IN  
typ CRS125-24G-1S-RM  
prod MikroTik Cloud Core Router
- 2b - konwerter TCP/IP - RS  
typ MESR901  
prod Vilnix  
typ RS485-ETH  
prod Waveshare
- 3 - Patch Panel ekranowany, niewypozycjonowany 24xRJ45  
prod BKT Elektronik
- 4 - Zabezpieczenie przeciwprzepięciowe DIN-patch  
typ DPA M cat 6 RJ45S  
prod DEHN
- 5 - Przetwarzacz przemysłowy  
typ H-1000-0P2-1-M  
prod CISCO
- 7 - Separatory wzp  
typ SV-1  
prod Image Sensing Systems Europe Limited Sp z o o
- 8 - Kasetki kart przetwarzania obrazu  
typ Autoscope PN-52b  
prod Image Sensing Systems Europe Limited Sp z o o
- 10 - Tablica informacyjna - system DTP  
typ tablica dwustronna 144x96  
prod DYSTEN  
prod Zakład Elektroniczny SIMS Sławomir Stusiński
- 11 - Zabezpieczenie przeciwprzepięciowe  
typ BXT ML4 BE-HL-5 w podstawie BXT BAS  
prod DEHN
- 12 - Modem GSM (GPRS+EDGE+HSPA)  
typ telefon RBMAXT  
prod TeleDym
- 13 - Komputer przemysłowy  
typ 973 01  
prod Zakład Elektroniczny SIMS Sławomir Stusiński
- 14 - Konwerter TCP/IP - RS485  
typ 972 00  
prod Zakład Elektroniczny SIMS Sławomir Stusiński
- 20 - Blok IIS dla sterownika sygnalizacji  
20A - Moduł komunikacji MCU-ITS prod. Masako  
20B - moduł komunikacji PSI  
20C - moduł pętli indukcyjnej MPI  
20E - moduł AKS  
prod Elektronika i Tematyka Drogową  
20F - moduł MZS  
20F - moduł 12CExpander
- 21 - Wideserwery (BNC - RJ45)  
typ VS8100-v2  
prod VIVOTEK
- 33 - Moduły sterujące sterownikiem  
typ. Crossroad-EM  
prod. Masako

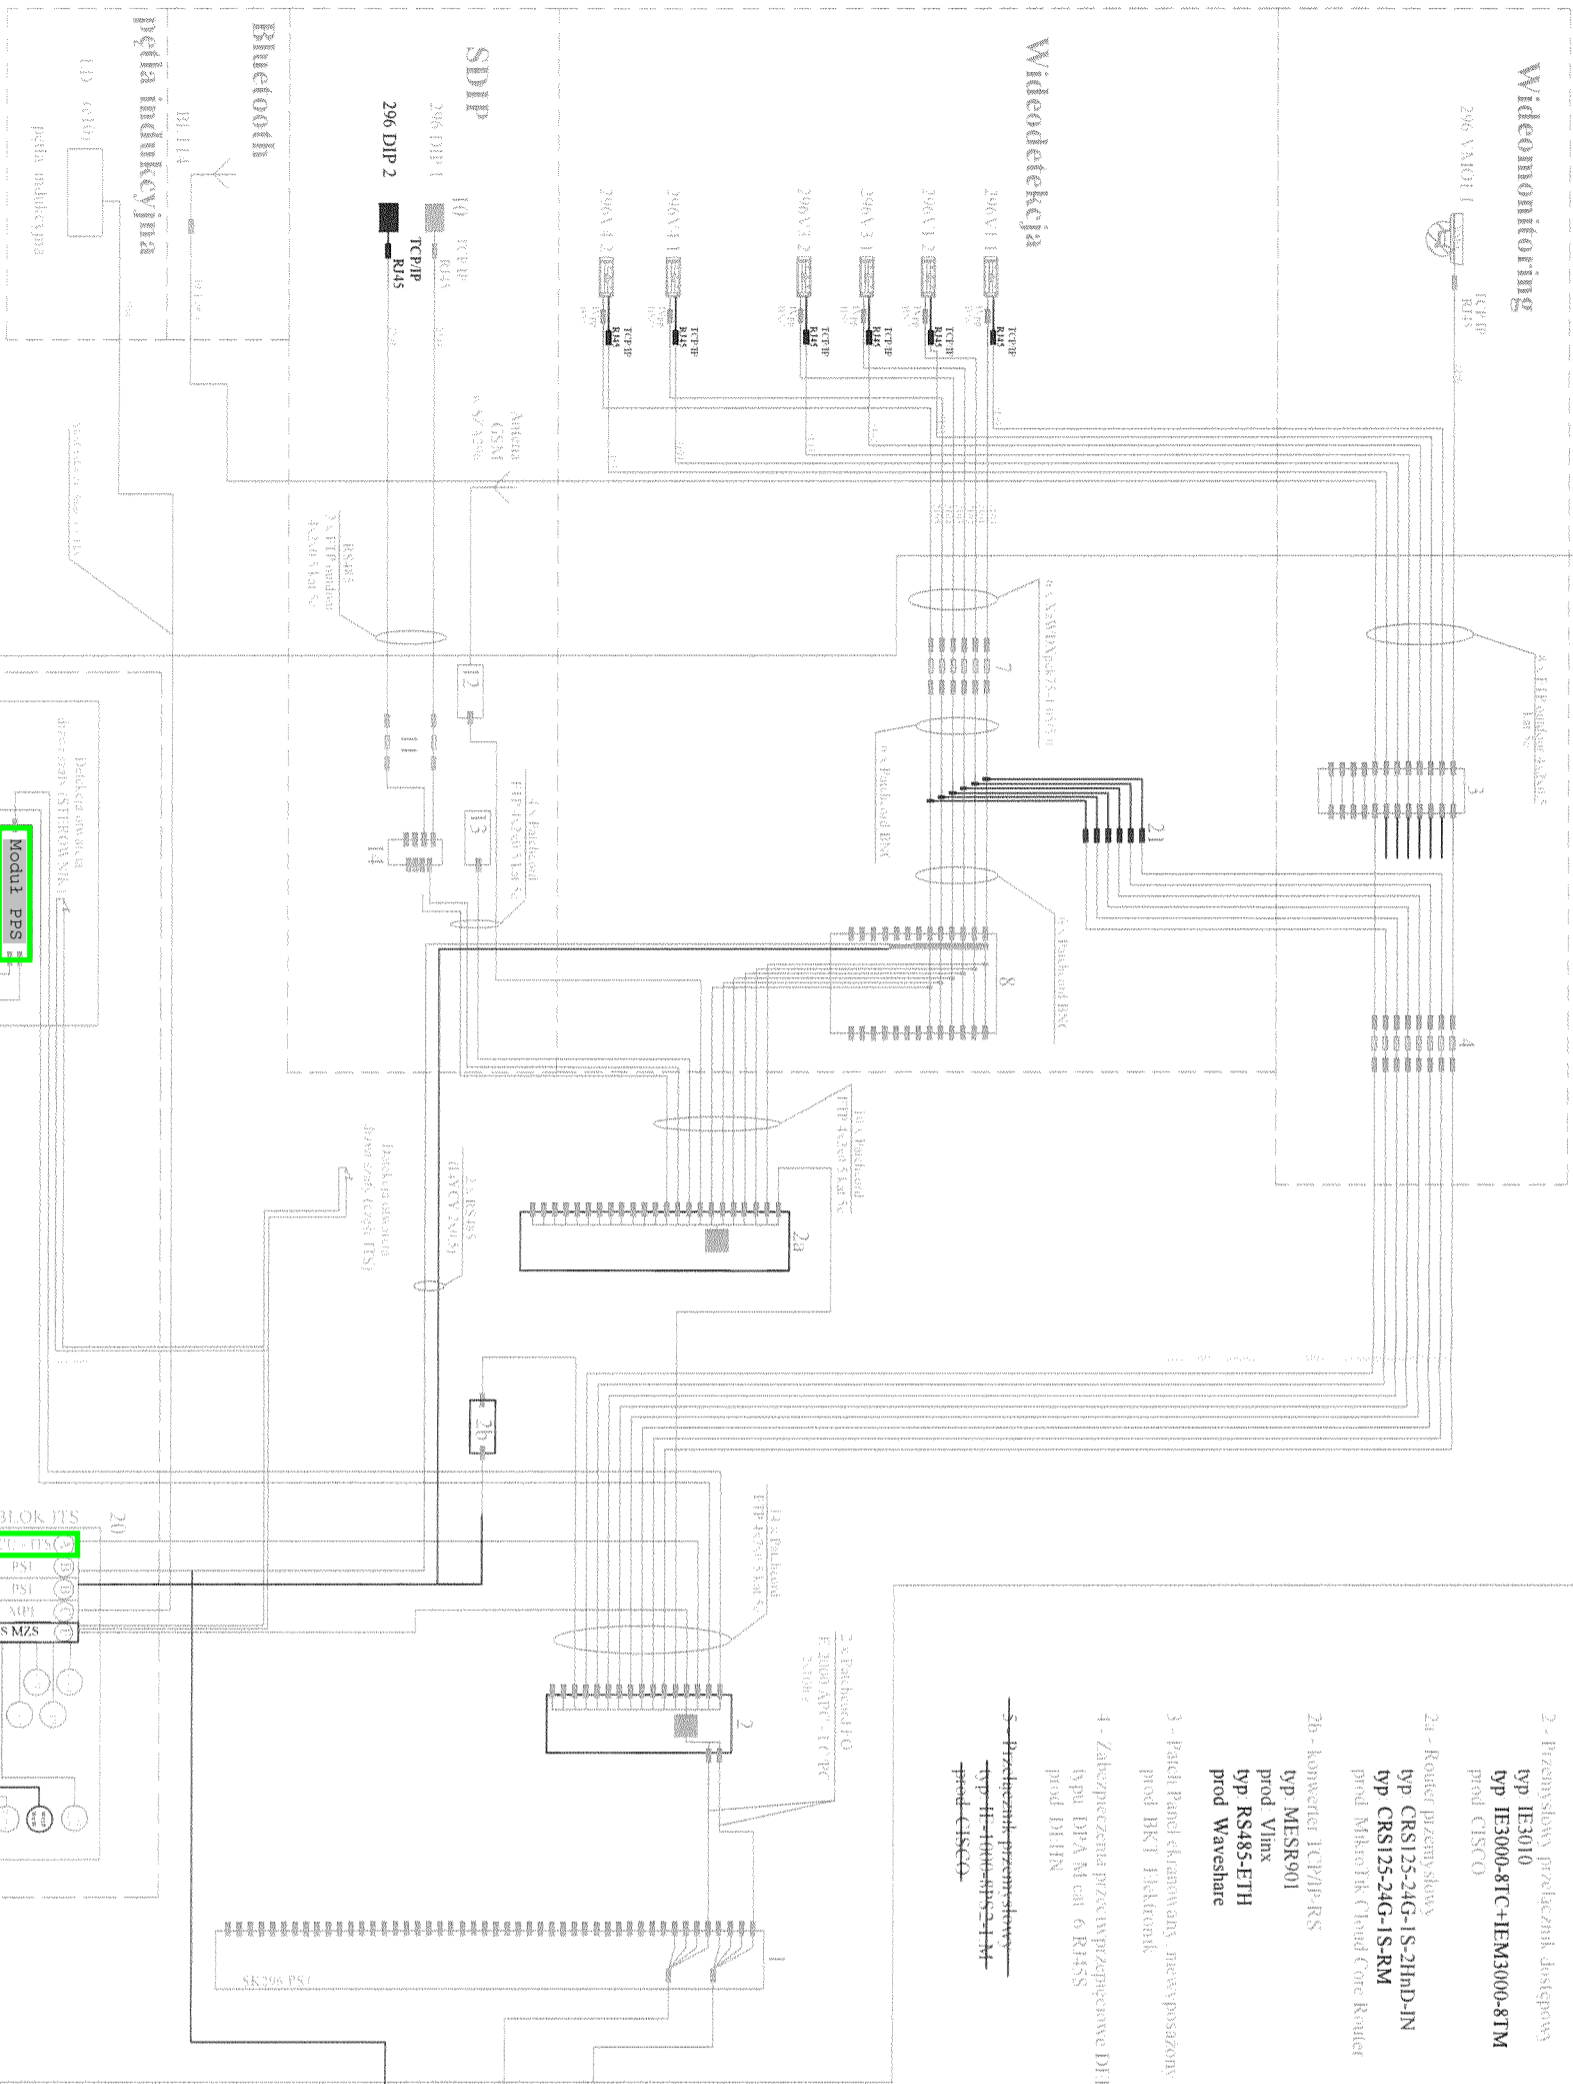

ZNACZENIE KOLORÓW:  
- zielony: urządzenia zamontowane dodatkowo lub zamiennie;  
- czerwony: urządzenia niezamontowane.

**IK PROJEKT**  
Rencia Ryszard - Główny

tel. 607 215 215, e-mail: ik.projekt@o2.pl

DORADZTWO I INŻYNIERIA

62-030 Luboń, ul. Nowiny 12  
tel. 603 111 369, e-mail: di.projekt@o2.pl

**Investor:**

**Włodarskie Inwestycje Sp. z o.o.**  
ul. Olszowa 35, 51-053 Wrocław

**Obiekt:** Przebudowa ul. Buforowej w ciągu drogi wojewódzkiej 395  
we Wrocławiu - Etap I

**Rysunek:** Schemat połączeń logicznych 1296 - Buforowa / Samia


STANOWISKO	IMIE I NAZWISKO	NR UPRAWNIEN	PODPIS
OPRACOWAŁ	mgr inż. Krystian Jędrzyk		
PROJEKTANT	mgr inż. Andrzej Jędrzyk-Borowski	194/79/tem	
SPRAWDZĄCY	mgr inż. Michał Turak	WZ/000/PKC/10	
BRANŻA elektryczna	ROK OPRACOWANIA 2016	NR UCHWY 27/PN/03/03/2015	DATA OPRACOWANIA grudzień 2016

**KIEROWNIK BUDOWY**  
mgr inż. Jarosław Polak  
Uprawnienia budowlane nr 8210/S/07  
DO KIEROWANIA ROBOTAMI BUDOWLANymi  
BEZ OGRANICZENIA W ZAKRESIE 1, 2, 3, 99, 100


SK296-SK297  
(ul. Buforowa / Samia - ul. Buforowa / Krupny)

**UWAGA:**  
Awaria GSM wywołuje blokadę sterownika.  
zabezpieczenie w razie awarii jest w trybie awaryjnym.


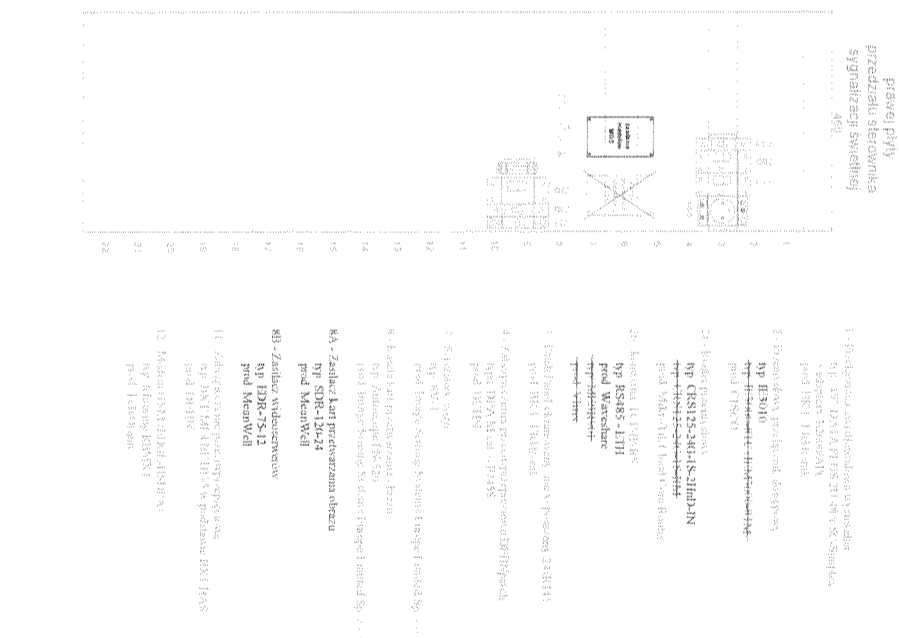



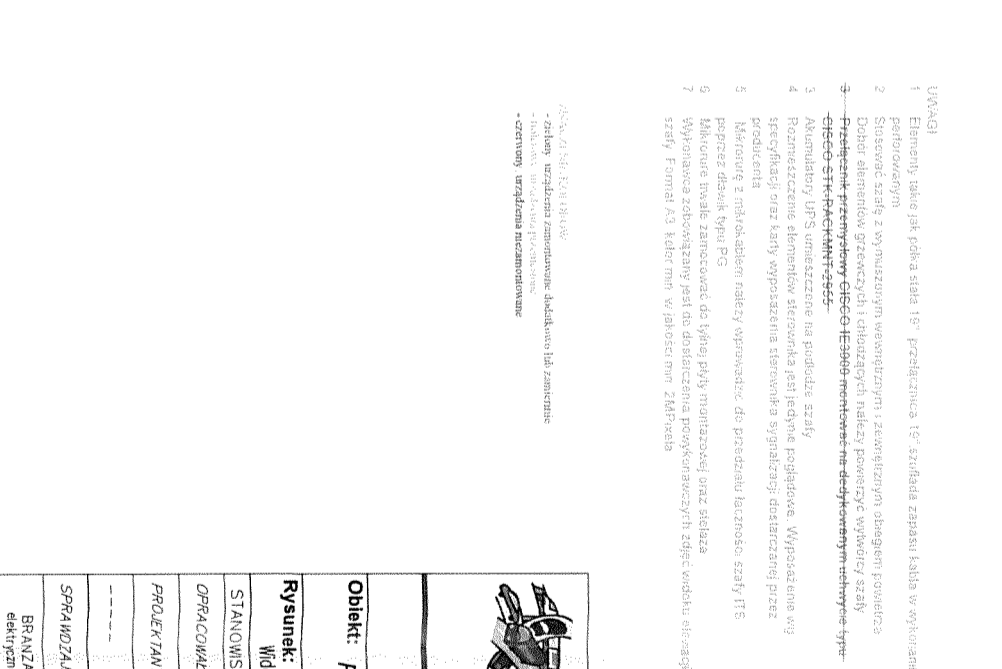


- [illegible]



- KIEROWNIK BUDOWY**  
**mgr inż. Marcin Polak**  
Uprawnienia Budowlane nr 92/DOŚ/07  
DO KIEROWANIA PRACOTAMI BUDOWLANymi

**KIEROWNIK BUDOWY**  
**mgr inż. Marcin Polak**  
Uprawnienia budowlane nr 92.DŚ.01/07  
DO KIEROWANIA PRACAMI BUDOWLANymi  
BEZ OGRANICZEŃ W SPECJALNOŚCI DRÓGOWEJ

 <h1>JK PROJEKT</h1> <p>Renata Ryszał-Gandy</p>		<p><b>Investor:</b></p>  <p><b>Wrocławskie Inwestycje Sp. z o.o.</b> ul. Ofiar Oświęcimskich 30, 50-059 Wrocław</p>	
<p>tel. 607 215 215, e-mail: jk.projekt@o2.pl</p> <p><b>DORADZTWO I INŻYNIERIA</b> <i>Technika - Ekologia - Energetyka</i></p> <p>62-930 Lubon, ul. Nowy 12 tel. 603 131 353, e-mail: di.projekt@o2.pl</p>			
<p><b>Obiekt:</b> <b>Przebudowa ul. Buforowej w ciągu drogi wojewódzkiej 395 we Wrocławiu - Etap I</b></p>			
<p><b>Rysunek:</b></p> <p>Wzrost zintegrowanej szaty sterowniczej – 1296 (Buforowa / Samiło)</p>		<p><b>NR</b> <b>400</b></p>	
STANOWISKO	IMI I NAZWISKO	NR UPRAWNIEN	PDPIS
OPERACJONAL	mgr inż. Krystian Jędrzyk		
PROJEKTANT	mgr inż. Andrzej Jurekowiak-Bartłomiej	194/78/1mm	
SPRAWDZAJĄCY	mgr inż. Michał Turak	194/78/1mm	
BRANŻA	ROK OPERACJONOWANIA	NR UMOWY	DATA OPERACJONOWANIA
elektryczna	2016	ZP/PN/0370/03/2015	grudzień 2016
		SKALA	