


ZABUDOWA W SZAFIE I292
SK292 - Buforowa / Kondutorska

UWAGI

- 1) Należy stosować aparaturę modułową o wyzn. wartości znamionowej 10kVA
2) Podłączenia wykonac poprzecz zaciski typu "zng"
2) Temperatura otoczenia pracy aparatury modułowej od -20°C do +55°C

DOKUMENTACJA
POWYKONAWCZA

WYKAZ ZMIAN

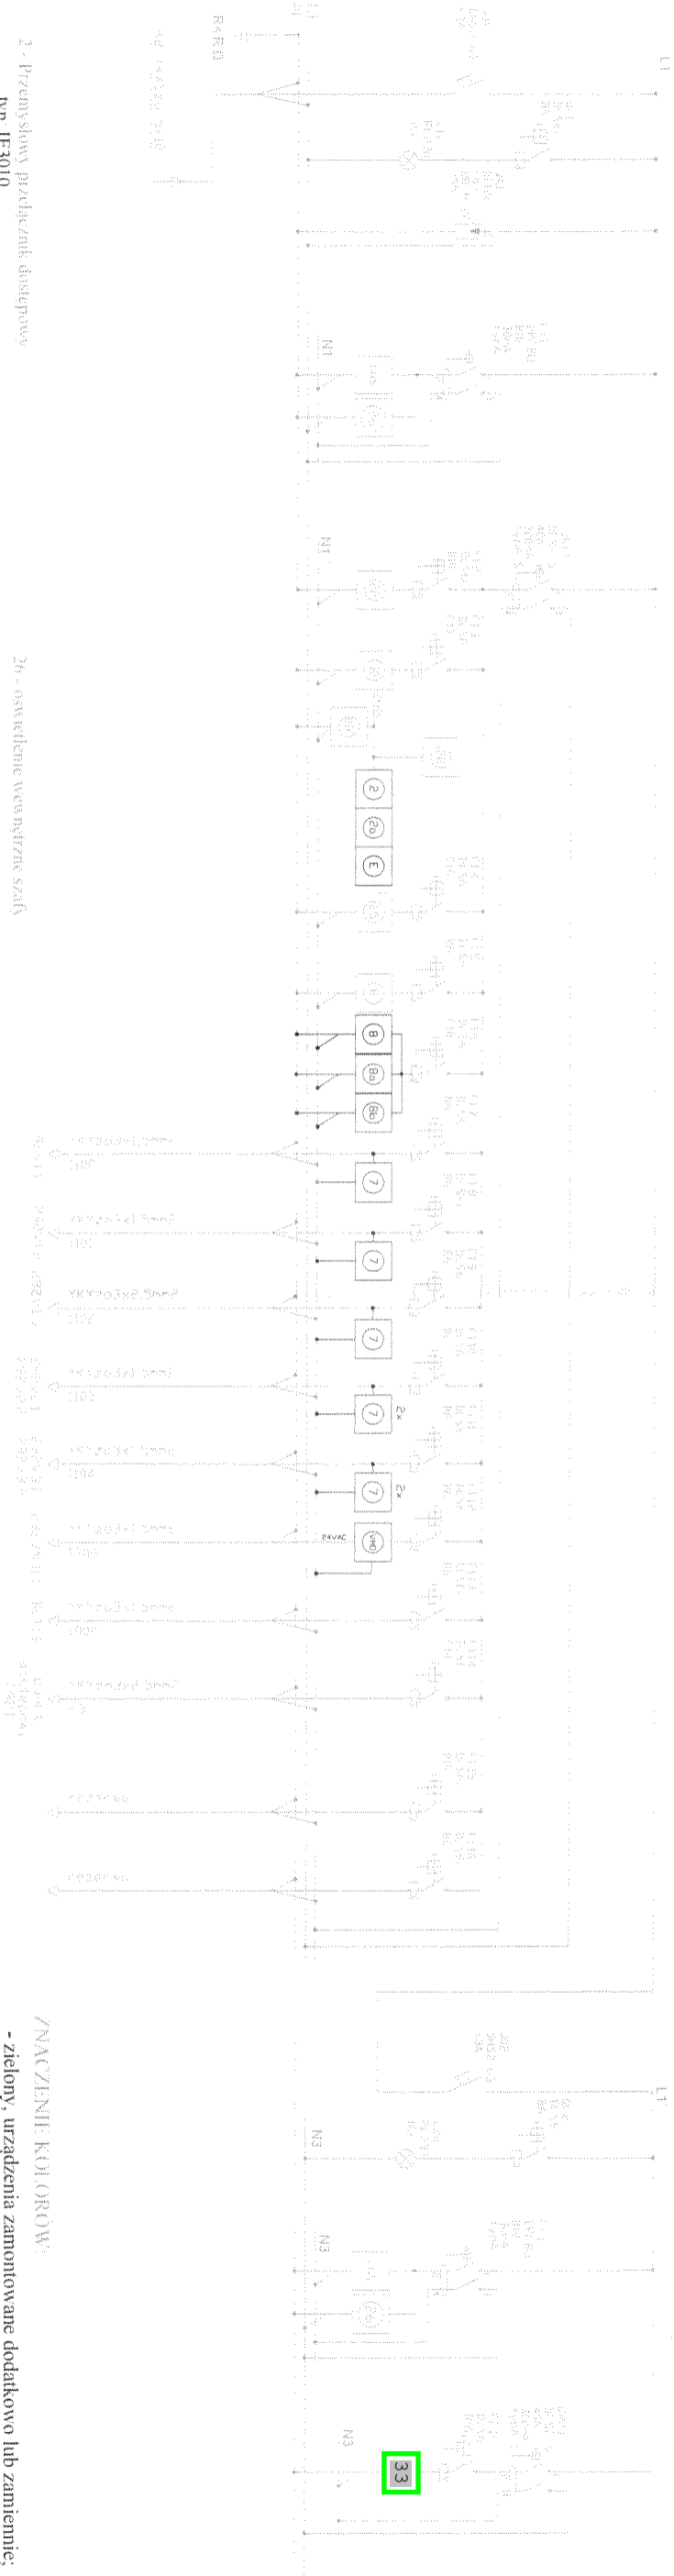

ZNACZENIE KOLORÓW:

- zielony, urządzenie zamontowane dodatkowo lub zamiennie;
- czerwony, urządzenie niezamontowane.

KIEROWNIK BUDOWY

mgr inż. Marcin Polak
Uprawnienia budowlane nr 92205/07
DO KIEROWANIA PRACAMI BUDOWLANymi
BEZ OGRANICZEŃ W SPECJALNOŚCI DROGOWEJ



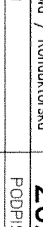


IK PROJEKT
Racibórz, Rynek 10
tel. 607 215 215, e-mail: ik.projekt@o2.pl




DORADZTWO I INŻYNIERIA
62-090 Luboń, ul. Nowy 12
tel. 605 111 369, e-mail: dprojekt@o2.pl
Wrocławskie Inwestycje Sp. z o.o.
ul. Ofiar Oświęcimskich 36, 51-608 Wrocław

Obiekt: Przebudowa ul. Buforowej w ciągu drogi wojewódzkiej 395
we Wrocławiu - Etap I


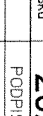
Rysunek:				NR
Schemat ideowy zintegrowanej szczyt sterowniczej I292 – Buforowa / kondutorska				202
STANOWISKO	IMIE I NAZWISKO	NR UPRAWNIEN	PODPIS	
OPRACOWAŁ	mgr inż. Krystian Janczyk			
PROJEKTANT	mgr inż. Andrzej Jurekiewicz-Bitkowski	19/10/2016		
SPRAWDZAJĄCY	mgr inż. Michał Turek	WŁ/10/01/2016		
BRANŻA	ROK OPRACOWANIA	NR UMOWY	DATA OPRACOWANIA	
elektryczna	2016	27/PN/03/10/03/2015	grudzień 2016	
				SKALA

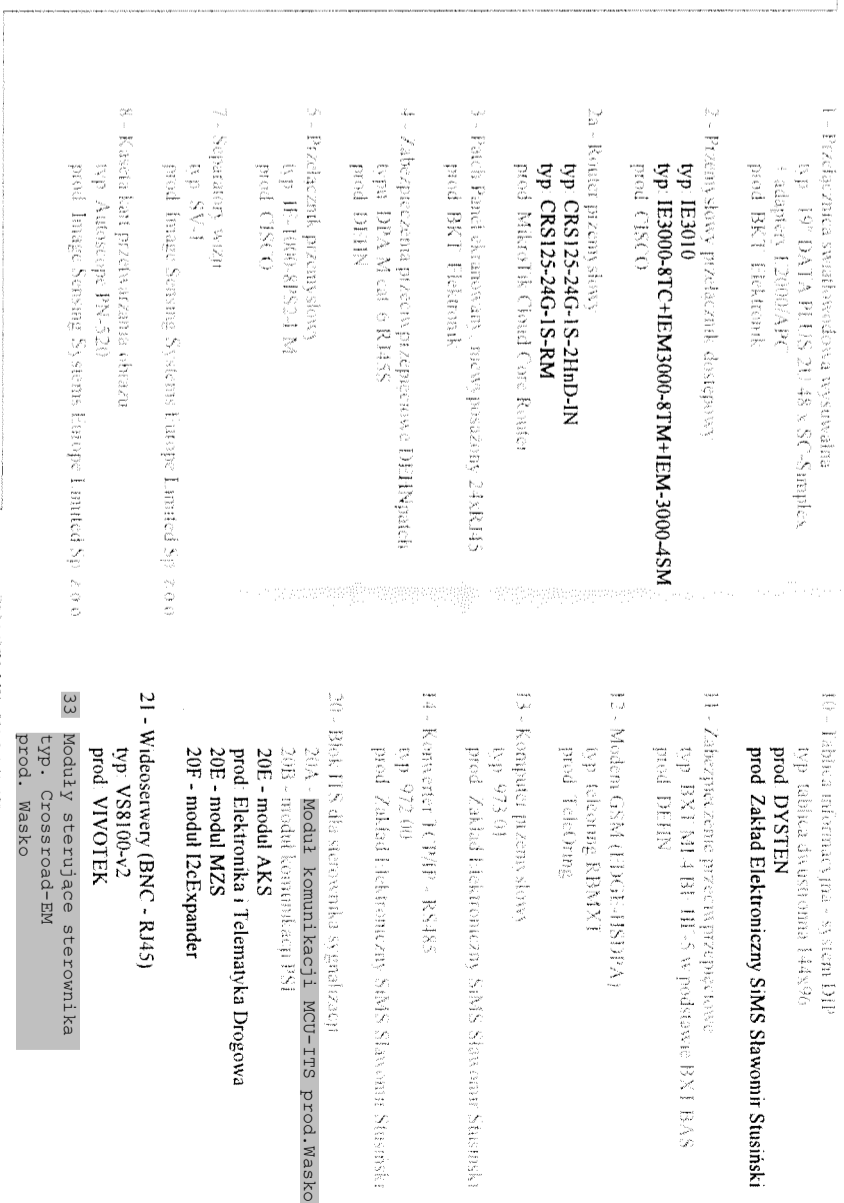
SK292
Buforowa / Konduktorska

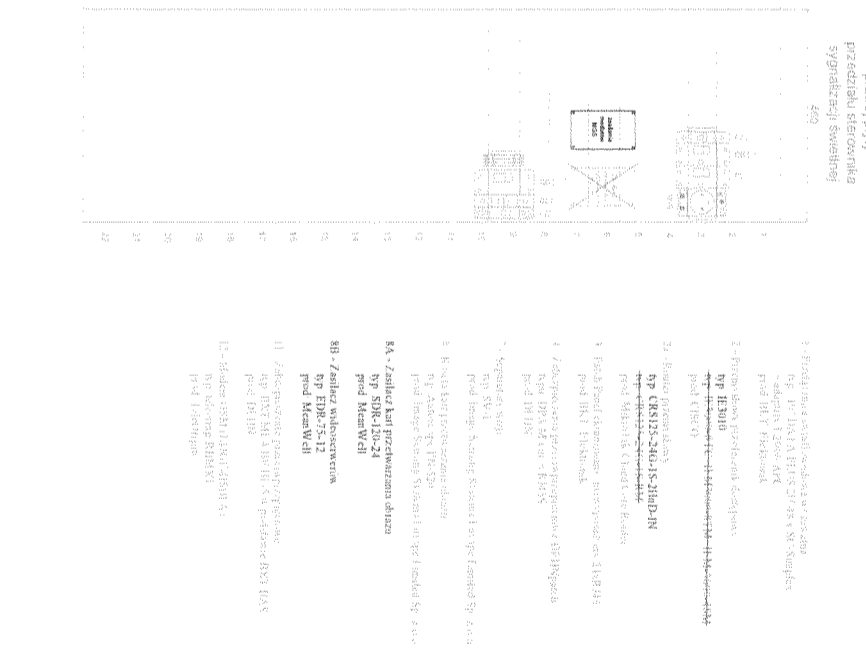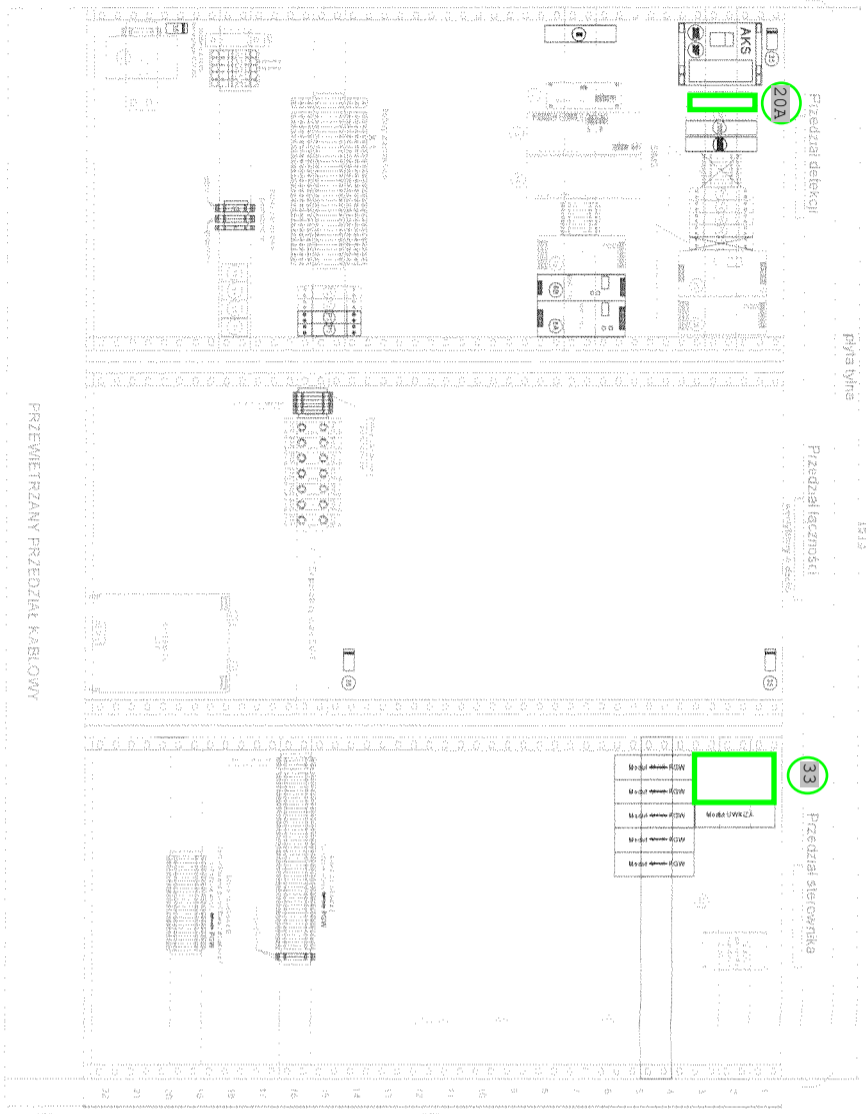

WYKAZ ZMIAN

DOKUMENTACJA
POWYKONAWCZA

- UWAGI

KIEROWNIK BUDOWY
mgr inż. ~~Michał Półak~~
Upewnienia budowlane nr 927/05-07
DO KIEROWNIA ROBÓT BUDOWLANYCH
BEZ OGRANICZEŃ W SPECJALNOŚCI DROGOWEJ

JK PROJEKT
Krzysztof Ryska-Chudy
tel. 607 215 215, e-mail: jk.projekt@o2.pl

DORADCTWO I INŻYNIERIA
ul. Ofiar Oświęcimskich 36, 50-059 Wrocław
tel. 603 111 369, e-mail: d@projekto2.pl

Investor:
Wrocławskie Inwestycje Sp. z o.o.
ul. Ofiar Oświęcimskich 36, 50-059 Wrocław

Objekt: **Przebudowa ul. Buforowej w ciągu drogi wojewódzkiej 395 we Wrocławiu - Etap I**

Rysunek:	Wzrost zintegrowanej szalę sterowniczej – 1292 (Buforowa / Konduktorska)	NR
STANOWISKO	IME I NAZWISKO	NR UPRAWNIENIENI
OPRACOWAŁ	mgr inż. Krystian Jolczyk	PODPIS
PROJEKTOWAŁ	mgr inż. Andrzej Jurekiewicz-Bortowski	194/18/11m
SPRAWDZAJĄCY	mgr inż. Michał Turk	WZ/1004/PW/10
BRANŻA	ROK OPRACOWANIA	DATA OPRACOWANIA
elektryczna	2016	7P/PV/07/07/2016
		grudzień 2016
		SKALA