



ZABUDOWA W SZAFIE I243
SK243 - Bardzka / cmentarz

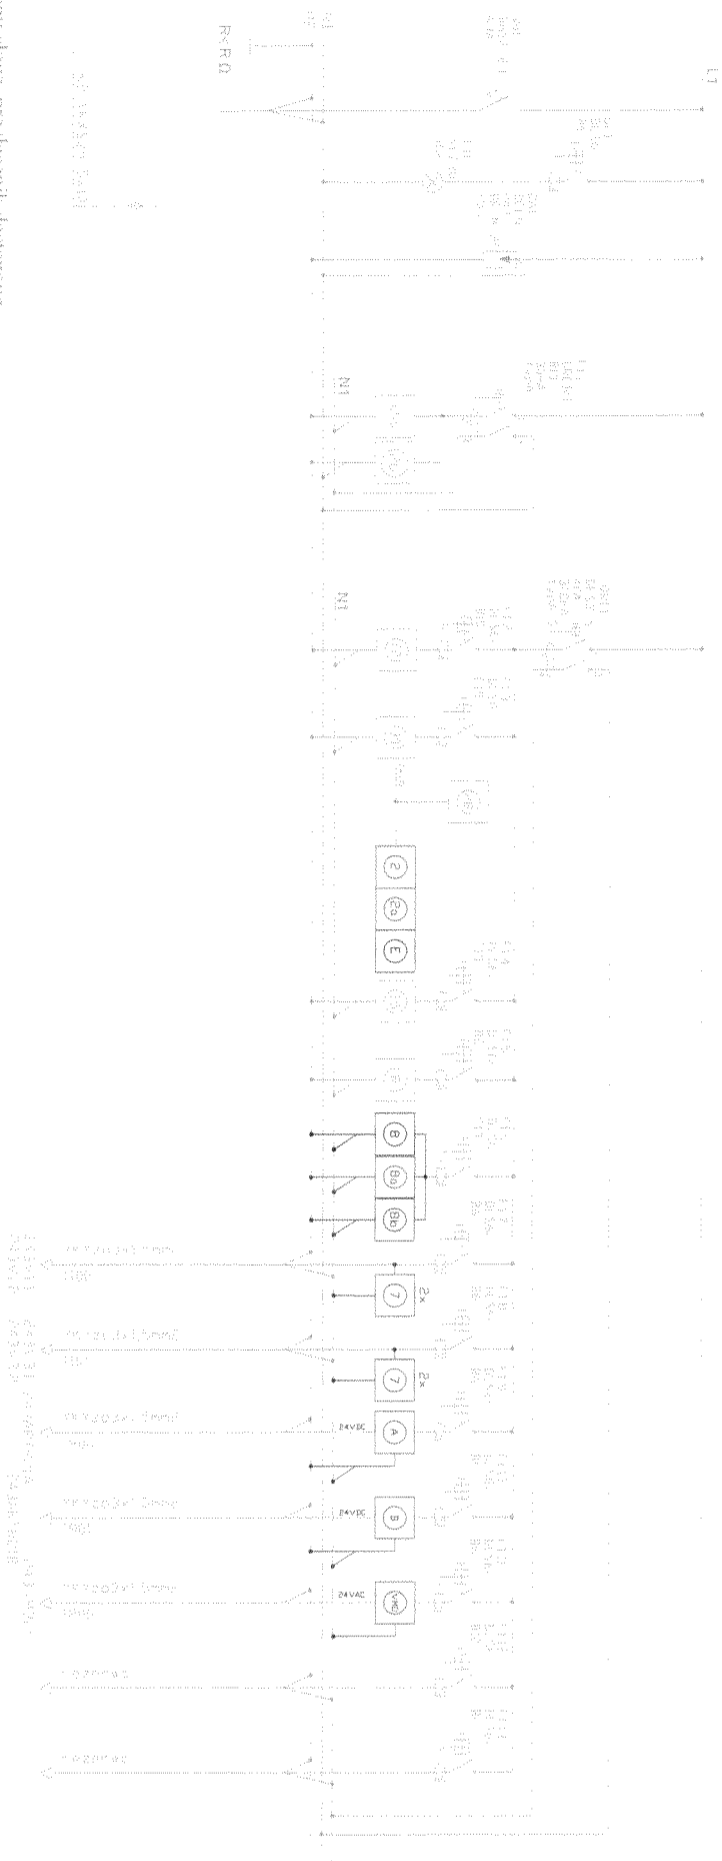

UWAGI:

- 1) Należy stosować aparaturę modułową o wydajności zwarciowej 10kA
- 2) Podłączenia wykonać poprzez zaciski typu "zug"
- 3) Temperatura otoczenia pracy aparatury modułowej od -20°C do +55°C

WYKAZ ZMIAN

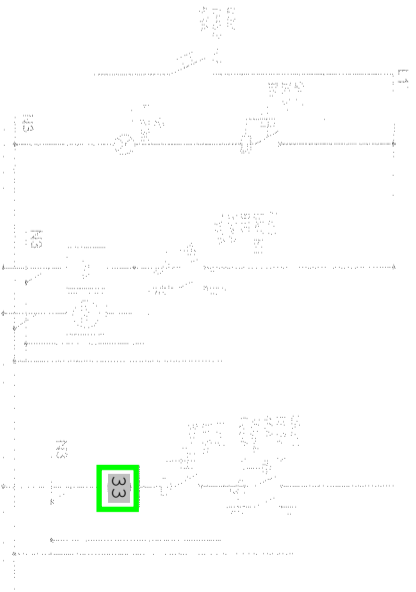

ZNACZENIE KOLORÓW:

- zielony, urządzenia zamontowane dodatkowo lub zamienne;
- czerwony, urządzenia niezamontowane.

KIEROWNIK BUDOWY

mgr inż. Marcin Polak
Wykonanie budowlane nr 92/DOS/07
DO KOSZYSTYCH ROBÓT I ANI BUDOWLANIACH
BEZ OGRANICZEŃ W SPECJALNOŚCI DROGOWEJ



JK PROJEKT
Renata Ryśka-Gindy
tel. 607 215 215, e-mail: jk.projekt@o2.pl



Wroclawskie Inwestycje Sp. z o.o.
ul. Oficjalna 36, 51-059 Wrocław

63-030 Luboń, ul. Nowy Józef 12
tel. 603 111 369, e-mail: g.projekt@o2.pl

Obiekt: Przebudowa ul. Buforowej w ciągu drogi wojewódzkiej 395
we Wrocławiu - Etap I

Rysunek:

Schemat ideowy zintegrowanej szafy sterowniczej I243 - Bardzka / cmentarz

NR 202

STANOWSKO IMIĘ I NAZWISKO NR UPRAWNIENI PODPIS

OPRACOWAŁ mgr inż. Krystian Dziuk


PROJEKTANT mgr inż. Andrzej Jurekiewicz-Bartłomiej 19/1/2016

SPRACOWUJĄCY mgr inż. Maciej Turk WZ/20/04/PWE/10

BRANZA elektryczna ROK OPRACOWANIA 2016 NR UMOWY ZP/PI/0370/03/2015 DATA OPRACOWANIA grudzień 2016 SKALA

WYKAZ ZMIAN

ZABUDOWA W SZAFIE 1243
SK243 - Bardzka / cmentarz

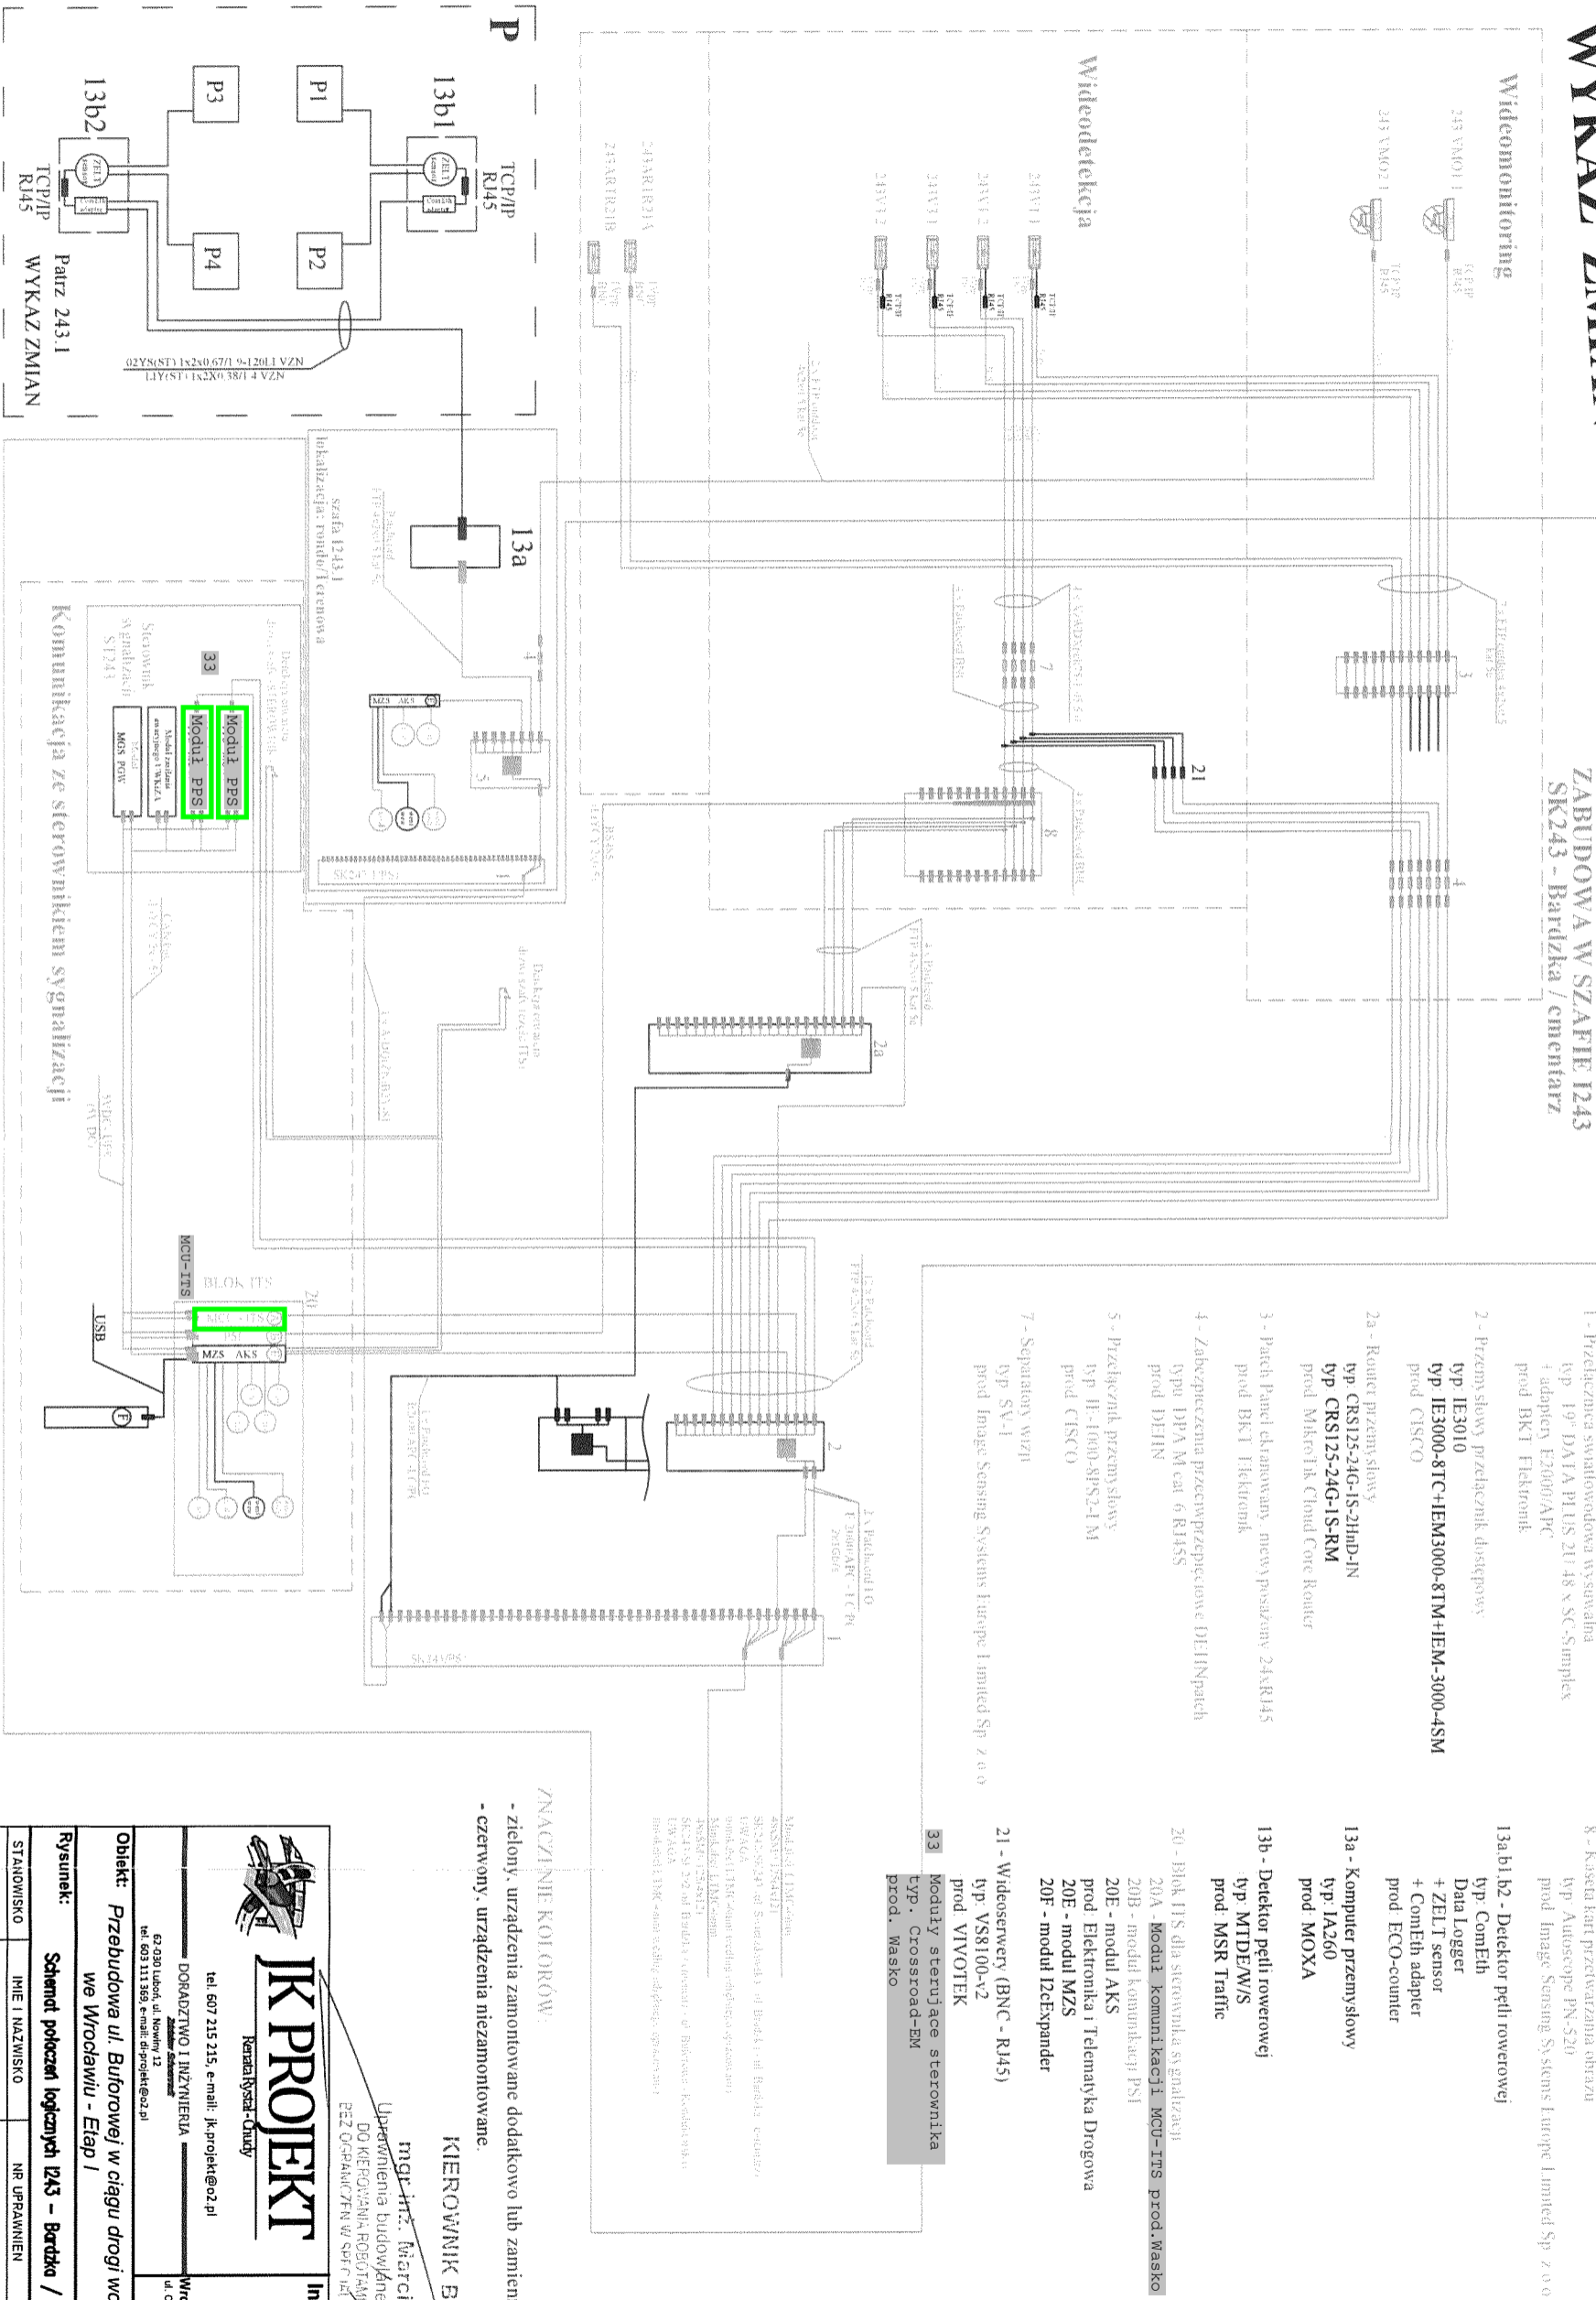

- 1 - Przechwytca światłowodowa wysuwana
typ 19" DATA PL US 2U 48 x SC-Simplex
i adaptery E2000/APC
prod BKT Elektronik
- 2 - Przemysłowy przełącznik dostępowy
typ IE3010
typ IE3000-8TC+IEM3000-8TM+IEM-3000-4SM
prod CISCO
- 2a - Router przemysłowy
typ CRS125-24G-1S-2Hnd-IN
prod MikroTik Cloud Core Router
- 3 - Patch Panel ekranowany nowy posiadany 24xRJ45
prod BKT Elektronik
- 4 - Zabezpieczenia przeciwprzepięciowe DEHNpatch
typ DPA M cat 6 RJ45S
prod DEHN
- 5 - Przełącznik przemysłowy
typ IE-1000-8PS2-1 M
prod CISCO
- 7 - Separatory wozu
typ SV-1
prod Image Sensing Systems Europe Limited Sp z o o

- 8 - Kaseja kart przetwarzania obrazu
typ Autoscope PN-520
prod Image Sensing Systems Europe Limited Sp z o o
- 13a b1, b2 - Detektor pętl rowerowej
typ ComEth
Data Logger
+ ZELI sensor
+ ComEth adapter
prod ECO-counter
- 13a - Komputer przemysłowy
typ IA260
prod MOXA
- 13b - Detektor pętl rowerowej
typ MTDE/W/S
prod MSR Traffic
- 20 - Blok ITS dla sterownika sygnalizacji
20B - moduł komunikacji PSI
20E - moduł AKS
prod Elektronika i Telekomika Drogowa
20F - moduł MZS
20F - moduł I2C-expander
- 21 - Wideoserwy (BNC - RJ45)
typ VS8100-v2
prod VIVOTEK
Moduły sterujące sterownikiem
typ. Crossroad-EM
prod. Wasko

ZNAZIENIE KOLORÓW:
- zielony, urządzenia zamontowane dodatkowo lub zamienne;
- czerwony, urządzenia niezamontowane.

KIEROWNIK BUDOWY

mgr inż. Marcin Polak
Upewnienienia budowlane nr 82/DOŚ/07
DO KIEROWANIA ROBOTAMI BUDOWY ANIM
PEZ OGRANICZEN W SP R DŁKOSTI DROGOWEJ




tel. 607 215 215, e-mail: k.projekt@o2.pl

DOKŁADZIMO I INŻYNIERIA

62-030 Luboń, ul. Nowiny 12

tel. 603 111 369, e-mail: dr-projekt@o2.pl

Obiekt: Przebudowa ul. Buforowej w ciągu drogi wojewódzkiej 395
we Wrocławiu - Etap I

Rysunek: Schemat połączeń logicznych 1243 - Bardzka / cmentarz


NR 203

STANOWISKO	IMIE I NAZWISKO	NR UPRAWNIEN	PODPIS
OPRACOWUJE	mgr inż. Krystian Jędrzyk		
PROJEKTANT	mgr inż. Andrzej Jędrzyk-Borowski	19/7/16m	
SPRAWDZAJĄCY	mgr inż. Michał Turk	WZ/000/PWZ/10	
BRANZA elektryczna	ROK OPRACOWANIA 2016	NR UMOWY ZP/PN/03170/03/2015	DATA OPRACOWANIA grudzień 2015


SK243
Bardzka / cmentarz

WYKAZ ZMIAN

DOKUMENTACJA
POWYKONAWCZA

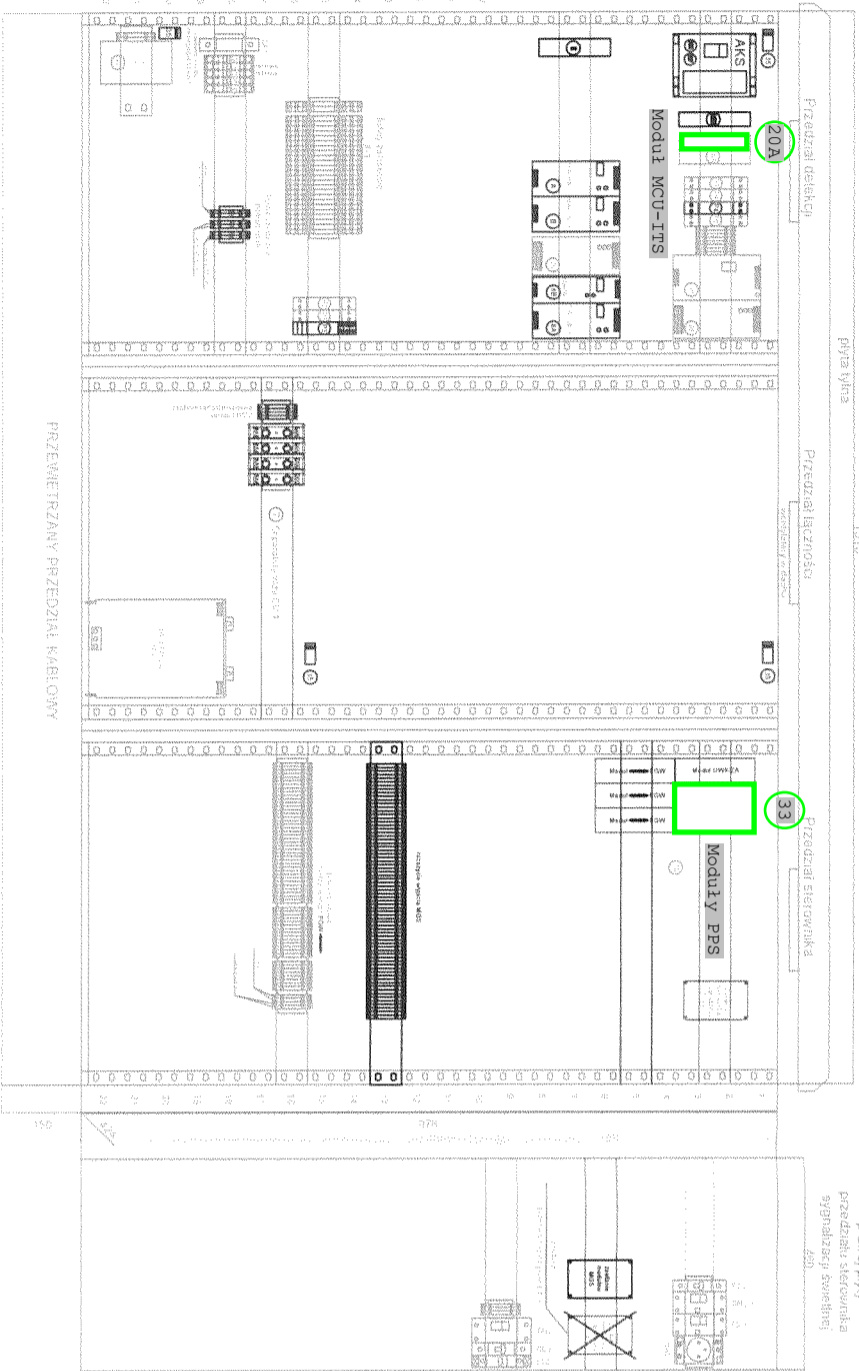

PRZEWIETRZANY PRZEDZIAŁ KABLOWY

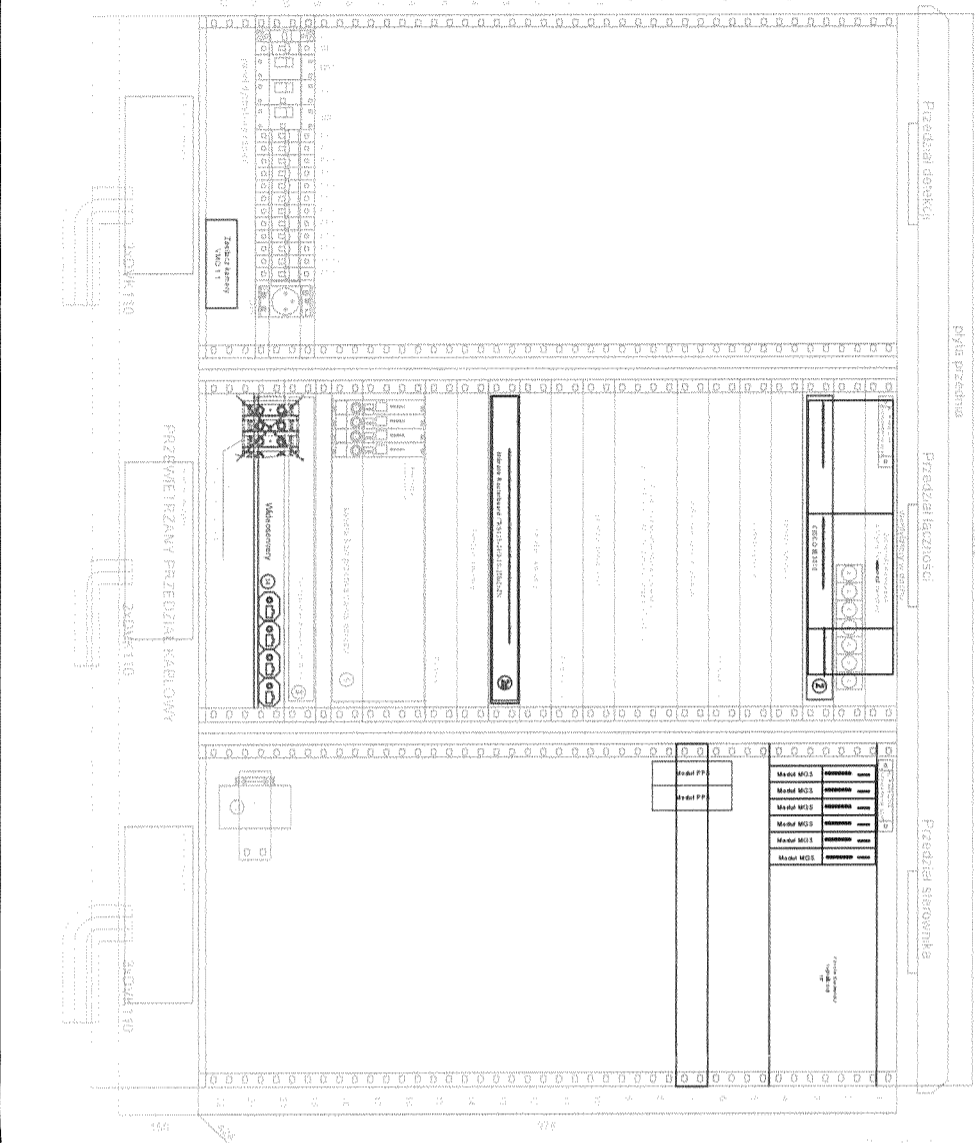

PRZEWIETRZANY PRZEDZIAŁ KABLOWY

- UWAGI
Renata Rysała-Gruź		Wrocławskie Inwestycje Sp. z o.o.	
tel. 607 215 215, e-mail: ik.projekt@o2.pl		ul. Ofiar Oświęcimskich 36, 51-058 Wrocław	
DORADZTWO I INŻYNIERIA		Zakład Inżynierii	
62-030 Lubów, ul. Nowiny 12		tel. 603 111 369, e-mail: dprojekt@o2.pl	
Obiekt: Przebudowa ul. Buforowej w ciągu drogi wojewódzkiej 395 we Wrocławiu - Etap I			
Rysunek: Młok zintegrowanej szafy sterowniczej - 1243 (Bardzka / cmentarz)			
STANOWISKO	IMIĘ I NAZWISKO	NR UPRAWNIEN	PODPIS
OPRACOWAŁ	mgr inż. Krystian Jędrzej		
PROJEKTANT	mgr inż. Andrzej Jędrzej	19/10/2016	
SPRACOWAŁ	mgr inż. Michał Turak	19/10/2016	
BRANŻA elektryczna	ROK OPRACOWANIA 2016	NR UMOWY 27/19/10/10/2016	DATA OPRACOWANIA grudzień 2016

KIEROWNIK BUDOWY
mgr inż. Marcin Polak
Uprawnienia budowlane nr 92/DOŚ/07
DO KIEROWANIA ROBOTAMI BUDOWLANymi
BEZ OGRANICZEŃ W SPECJALNOŚCI DROGI WIELKIEJ