


30.06.2022

5 RE DNIM

dostawca do strumienia

13 WRZ 2021

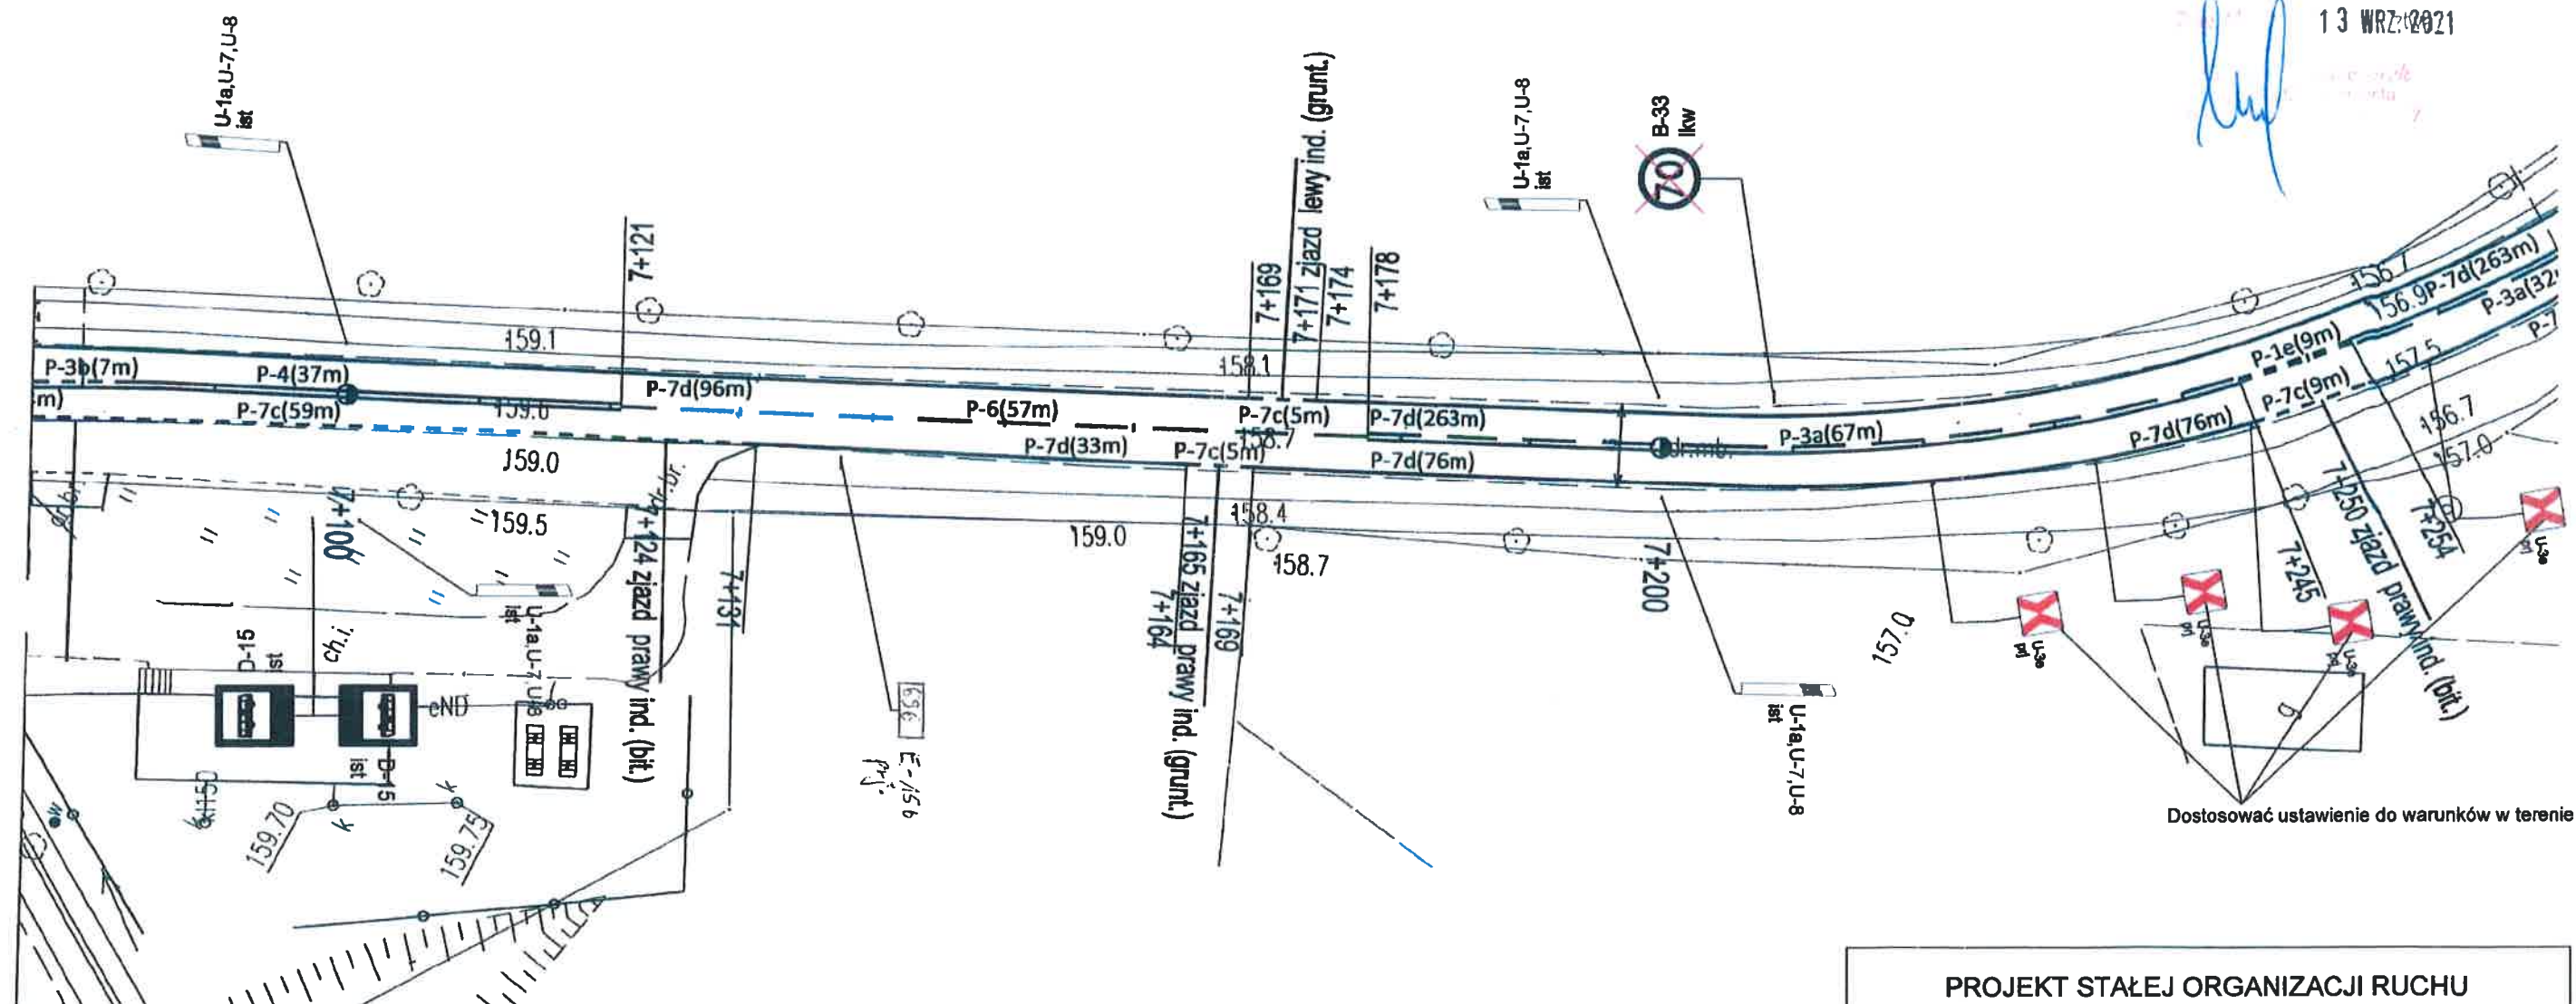

Dostosować ustawienie do warunków w terenie

**DROGA WOJEWÓDZKA NR 802 USTAWIENIE ZNAKÓW B-33 I U-3E W
CIĄGU DROGI WOJEWÓDZKIEJ**

PLAN SYTUACYJNY

Rys. nr 3

SKALA 1 : 500



2 - elementy istniejące

- elementy projektowane



- elementy do likwidacji


Projektował pracownik UMWM w Warszawie Paweł Zalewski:

Pawet Zulegh

8.2.3 2021.0D

30.06 2022

SKEDX117
+
dostosować do planu 400p
13 WRZ. 2021

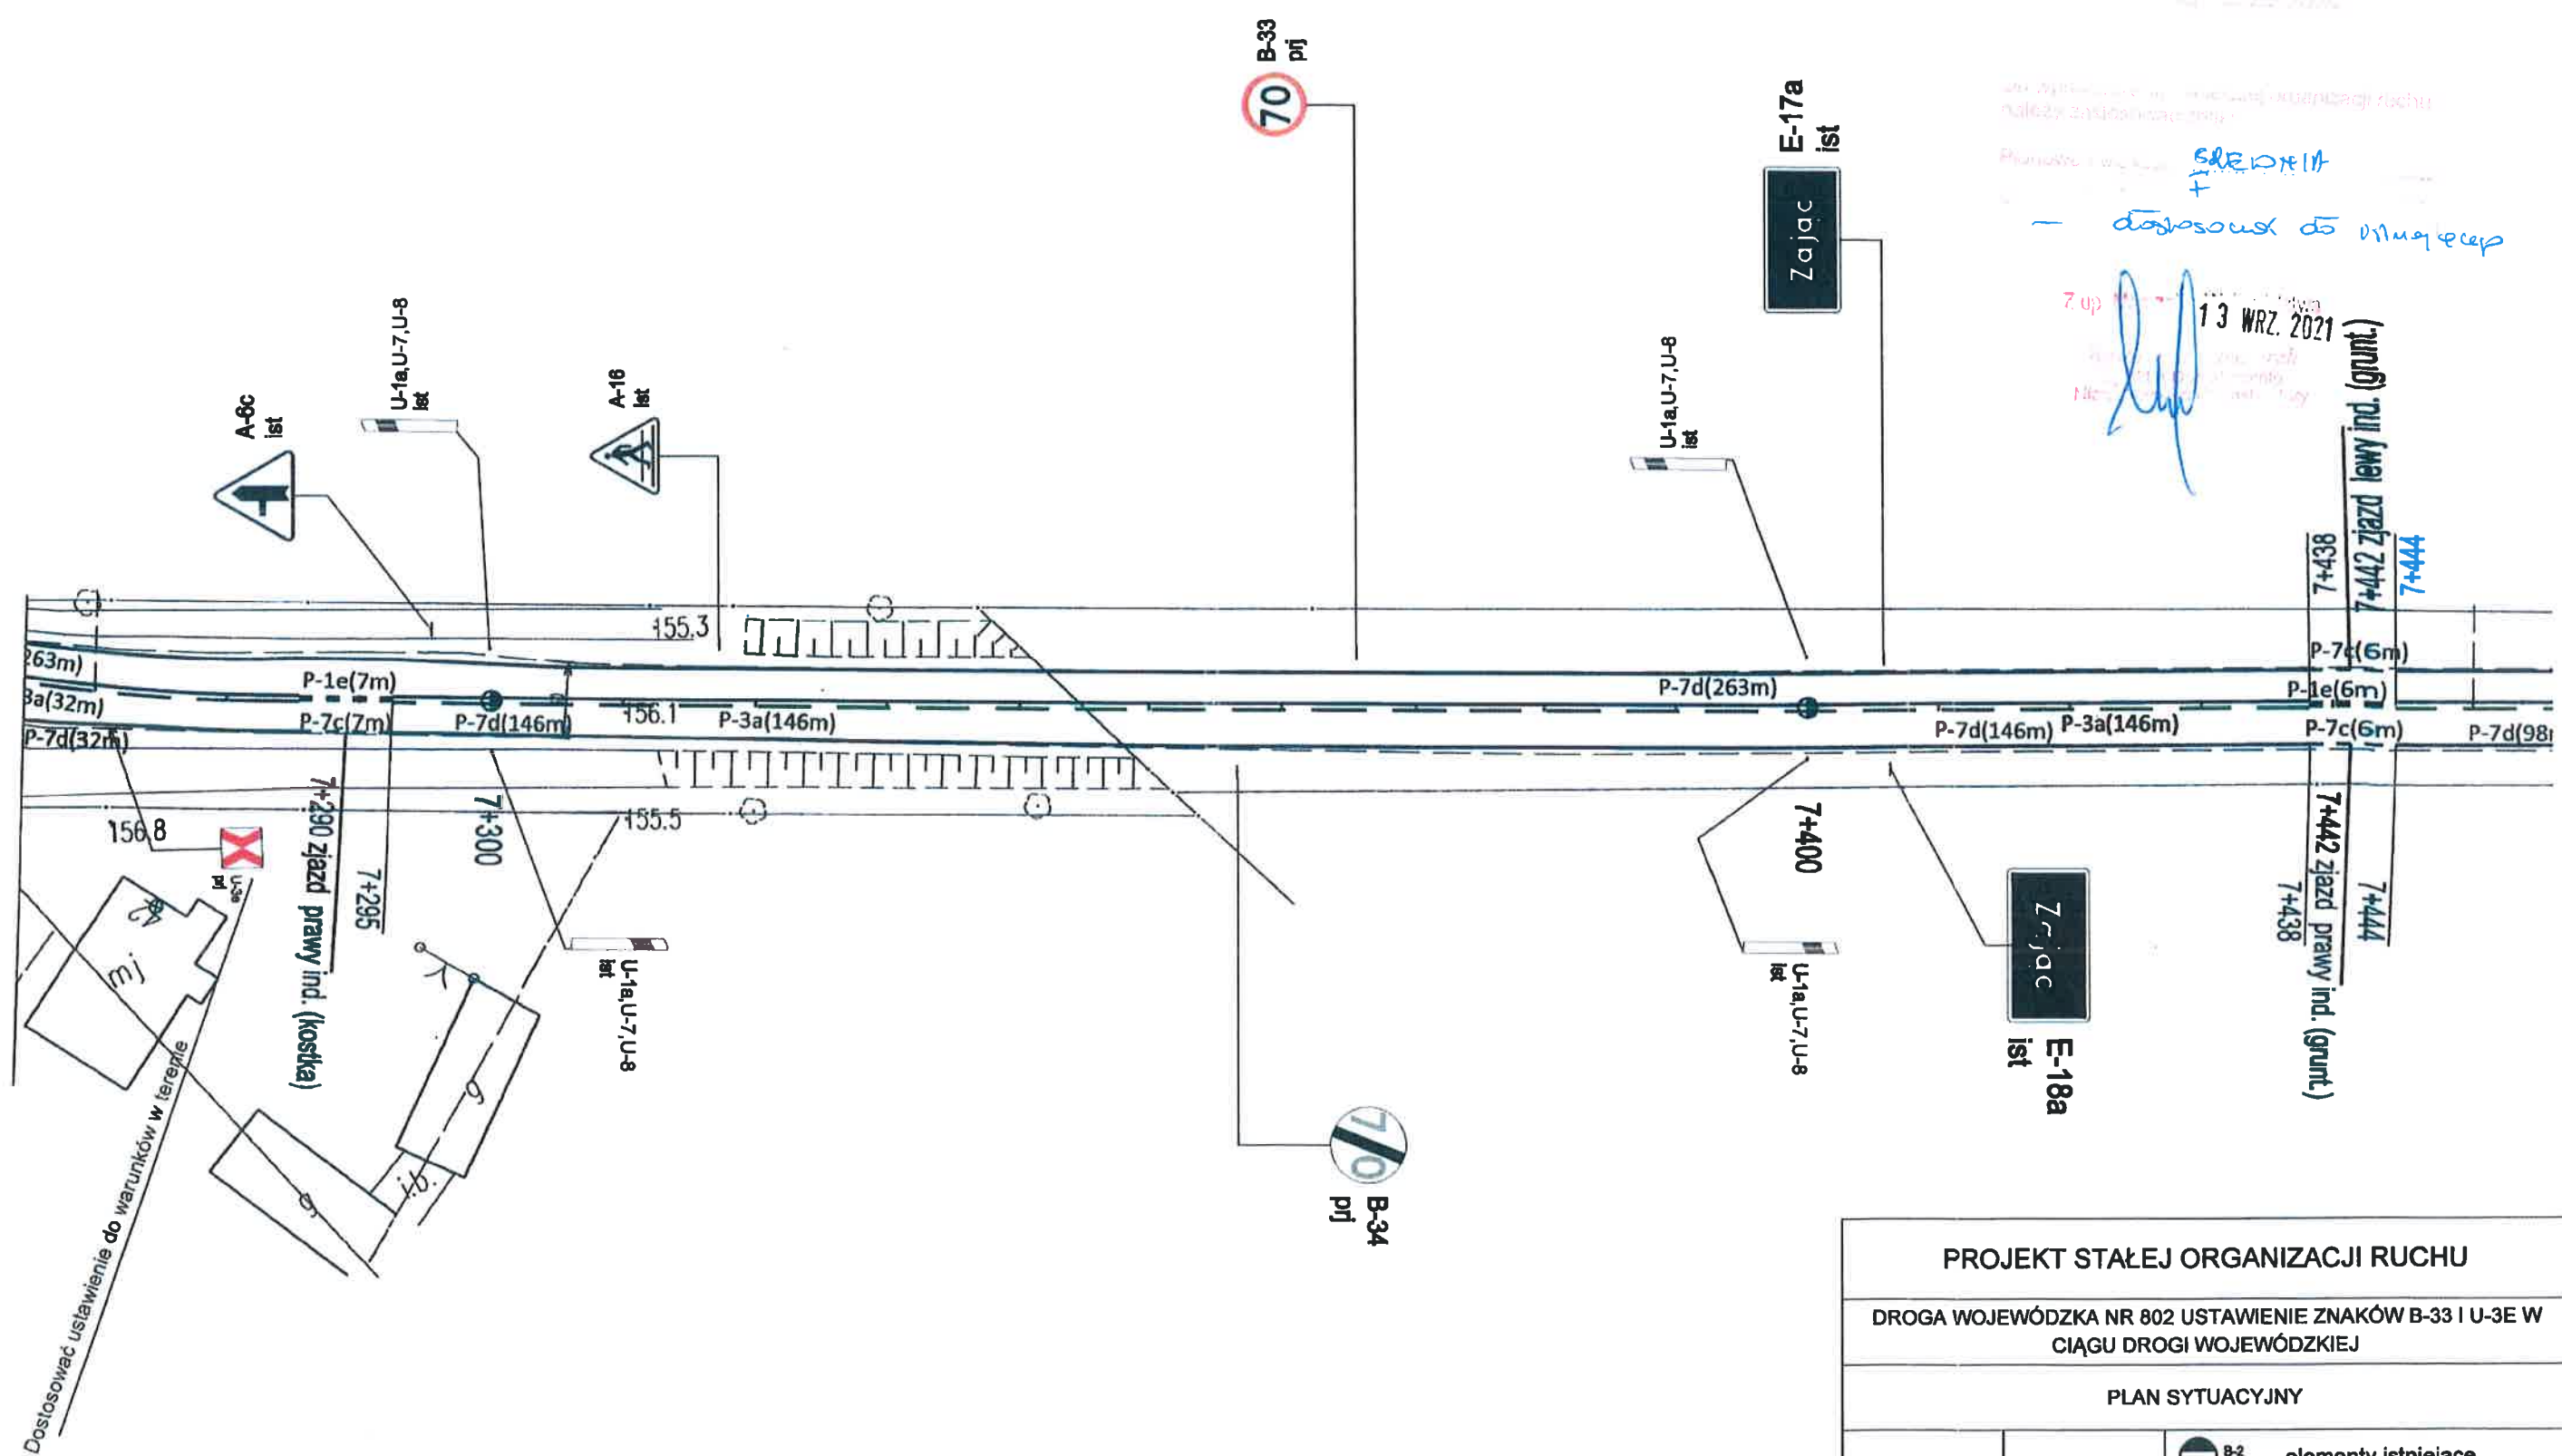

PROJEKT STAŁEJ ORGANIZACJI RUCHU		
DROGA WOJEWÓDZKA NR 802 USTAWIENIE ZNAKÓW B-33 I U-3E W CIĄGU DROGI WOJEWÓDZKIEJ		
PLAN SYTUACYJNY		
Rys. nr 4	SKALA 1 : 500	<div><div> B-2 ist</div><div> D-20a pj</div><div> A-8 ist</div></div> <div><div>- elementy istniejące</div><div>- elementy projektowane</div><div>- elementy do likwidacji</div></div>
Projektował pracownik UMWM w Warszawie Paweł Zaleski: <i>Paweł Zaleski</i>		

Województwo Mazowieckie

ZATWIERDZENIE nr SI-D-2022 z 21.12.2019 r.

Załącznik nr 1 do projektu: Plan sytuacyjny


Do wprowadzenia niniejszej organizacji ruchu należy zastosować znaki:

Pionowe: wielkość: SRE ONIE
typ folii: I, II
Poziome: cienkowarstwowe / grubowarstwowe /

29 KWI. 2019


Złoty Malinowski

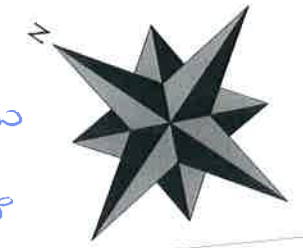


Andrzej Malinowski
Dyrektor Biura Projektów
Mazowiecki Zarząd Dróg Wojewódzkich



łączy arkusz 2.27

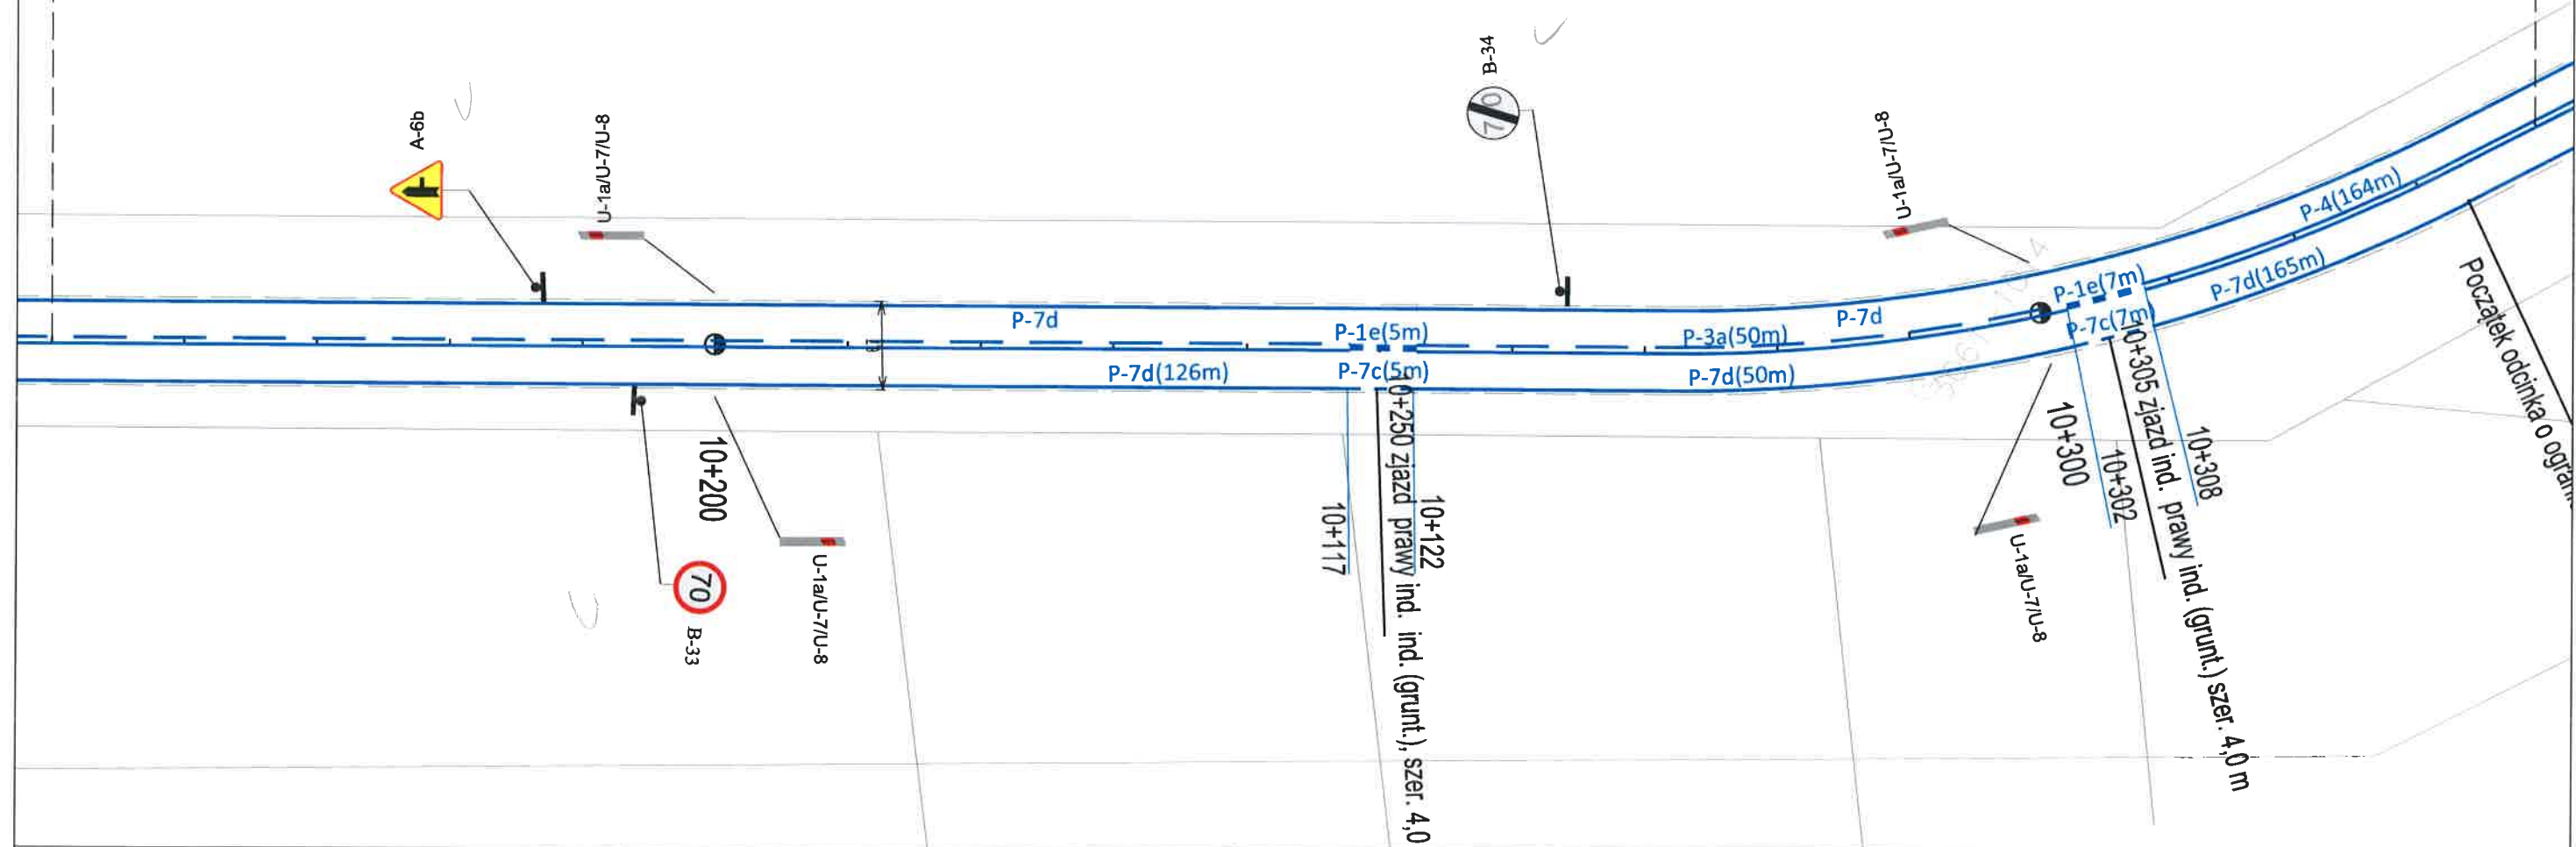łączy arkusz 2.29



<p>ZAMAWIAJĄCY</p>  <p>Mazowiecki Zarząd Dróg Wojewódzkich w Warszawie</p>	<p>BIURO PROJEKTOWE</p> <p>AMDRO Andrzej Malinowski ul. Olecka 23 04-980 Warszawa tel. 601 533 578</p> 	<p>TEMAT</p> <p>Remont drogi wojewódzkiej nr 696 na odc. od km 6+030 do km 10+650 w m. Śnice, długość 4,620 km, pow. Węgorzowski</p>	<p>nazwa rysunku</p> <p>Projekt stałej organizacji ruchu Plan sytuacyjny 10+150 - 10+340</p> <p>opracował</p> <p>inż. Bartłomiej Skoczny</p> <p>podpis</p> 	<p>skala</p> <p>1:500</p> <p>data</p> <p>marzec 2019</p> <p>nr rys.</p> <p>2.28</p>
---	--	--	--	---

ZATWIERDZENIE Nr NI-D-L8022.1. 583.2018 BD

Zatwierdzam do realizacji stałą organizację ruchu
wycieczek ~~w~~ bez zmian / po ~~w~~ wadzeniu zmian.
Niniejszą organizację ruchu należy wprowadzić do dnia 30.06.2019

Termin wprowadzenia organizacji ruchu należy zgłosić co najmniej na 7 dni przed wprowadzeniem organizacji ruchu do:
Departamentu Świechomskiej i Infrastruktury
02-172 Warszawa ul. D. Dłubie 3 fax.022/4979802

Do wprowadzenia niniejszej organizacji ruchu należy zastosować znaki:

Plonowe: wielkość: **ŚREDNIE**
- typ fałd: **I**
Poziome: cienkowarstwowe / grubowarstwowe /

23 PAZ 2018

**Zastępca Dyrektora Departamentu
Nieruchomości i Infrastruktury
@ Transpau Drogowego**

ZNAKI PIONOWE		Łoś III
A. ZNAKI OSTRZEGAWCZE		
B. ZNAKI ZAKAZU		
C. ZNAKI NAKAZU		
D. ZNAKI INFORMACYJNE		
E. ZNAKI KIERUNKU I WIELKOŚCI		
F. ZNAKI UŻYTEKNIACZE		
G. ZNAKI DODATKOWE PRZED PRZEJAZDAMI KOLEJOWYMI		
H. TABLICE DO ZNAKÓW		
I. TABLICE OGRANICZUJĄCE I PROWADZĄCE		
ŁĄCZENIE ZNAKÓW PIONOWYCH		
SŁUPKI DO ZNAKÓW		
KONSTRUKCJE I ASPEKTY DO TABLIC		

Zmiany wprowadzić: Danusz Kowalczyk


ZNAKI POZIOME	Pow. m ²
LINE KRAWĘDZOWE szer. 21 cm	
LINE KRAWĘDZOWE szer. 12 cm	295
LINE SEGREGACYJNE	263
PRZEDZIAŁA DLA PESEYCH	
OBWIEDZINE PORTERZCZYN WYŁĄCZONYCH Z RUCYTU	
INNE ELEMENTY	
ŁĄCZNIE ZNAKI POZIOME	558

URZĄDZENIA BEZPIECZEŃSTWA RUCIU

[illegible]

SKALA 1 2000

STRONA

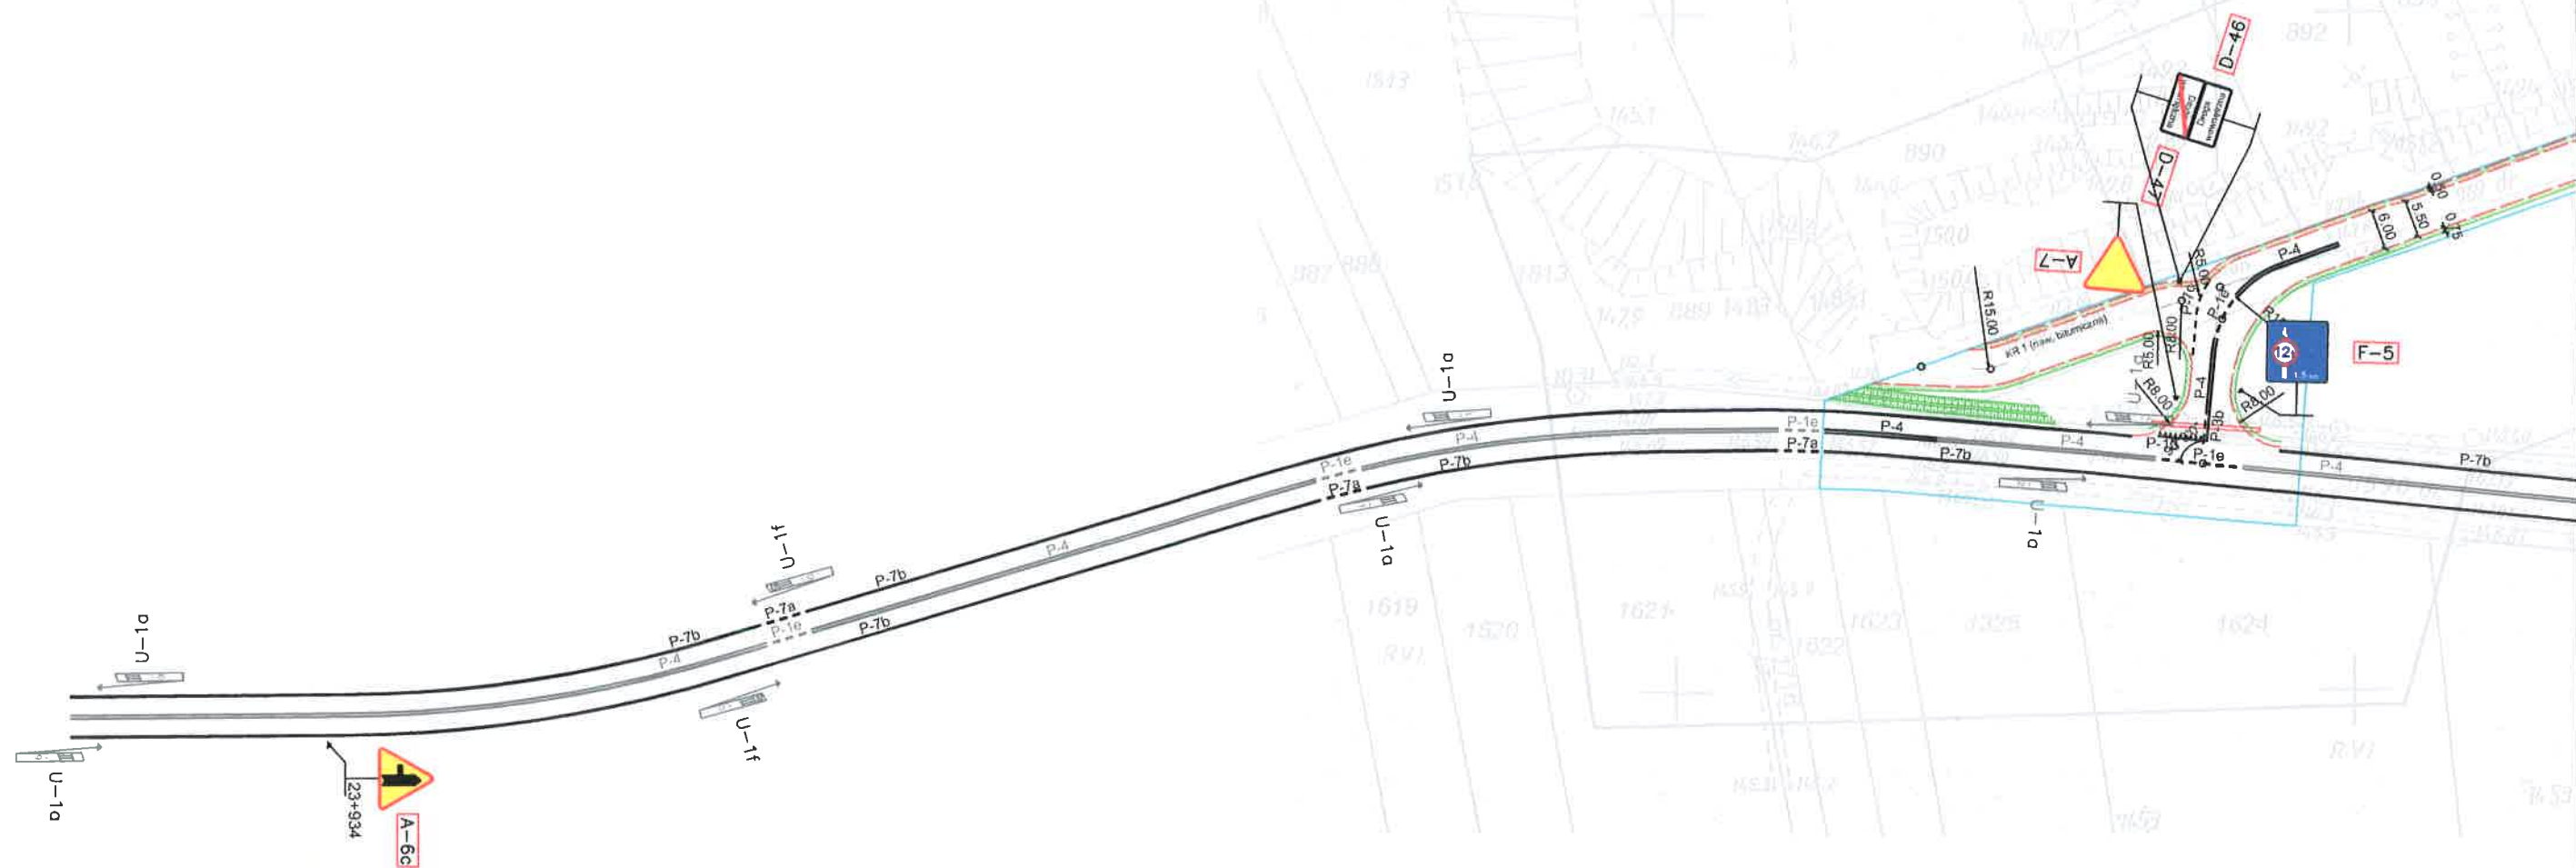

LEGENDA



A-7

- znaki pionowe projektowane



A-15

- znaki pionowe istniejące



P-4

- znak poziomy projektowane



P-4

- znak poziomy istniejące

Tytuł projektu:
Poprawa regionalnego układu komunikacyjnego poprzez budowę drogi gminnej nr 361012W

Tytuł rysunku:
Staća organizacja ruchu - oznakowanie pionowe i poziome

Inwestor:
Gmina Suchożebry
08-125 Suchożebry
ul. A. Ogińskiej 11

Opracował:
mgr inż. Dariusz Zbieć


Rys. 2.1

Skala: 1:1 000

Branża: Inżynieria ruchu

Stadium: SOR

Data: maj 2010 r.

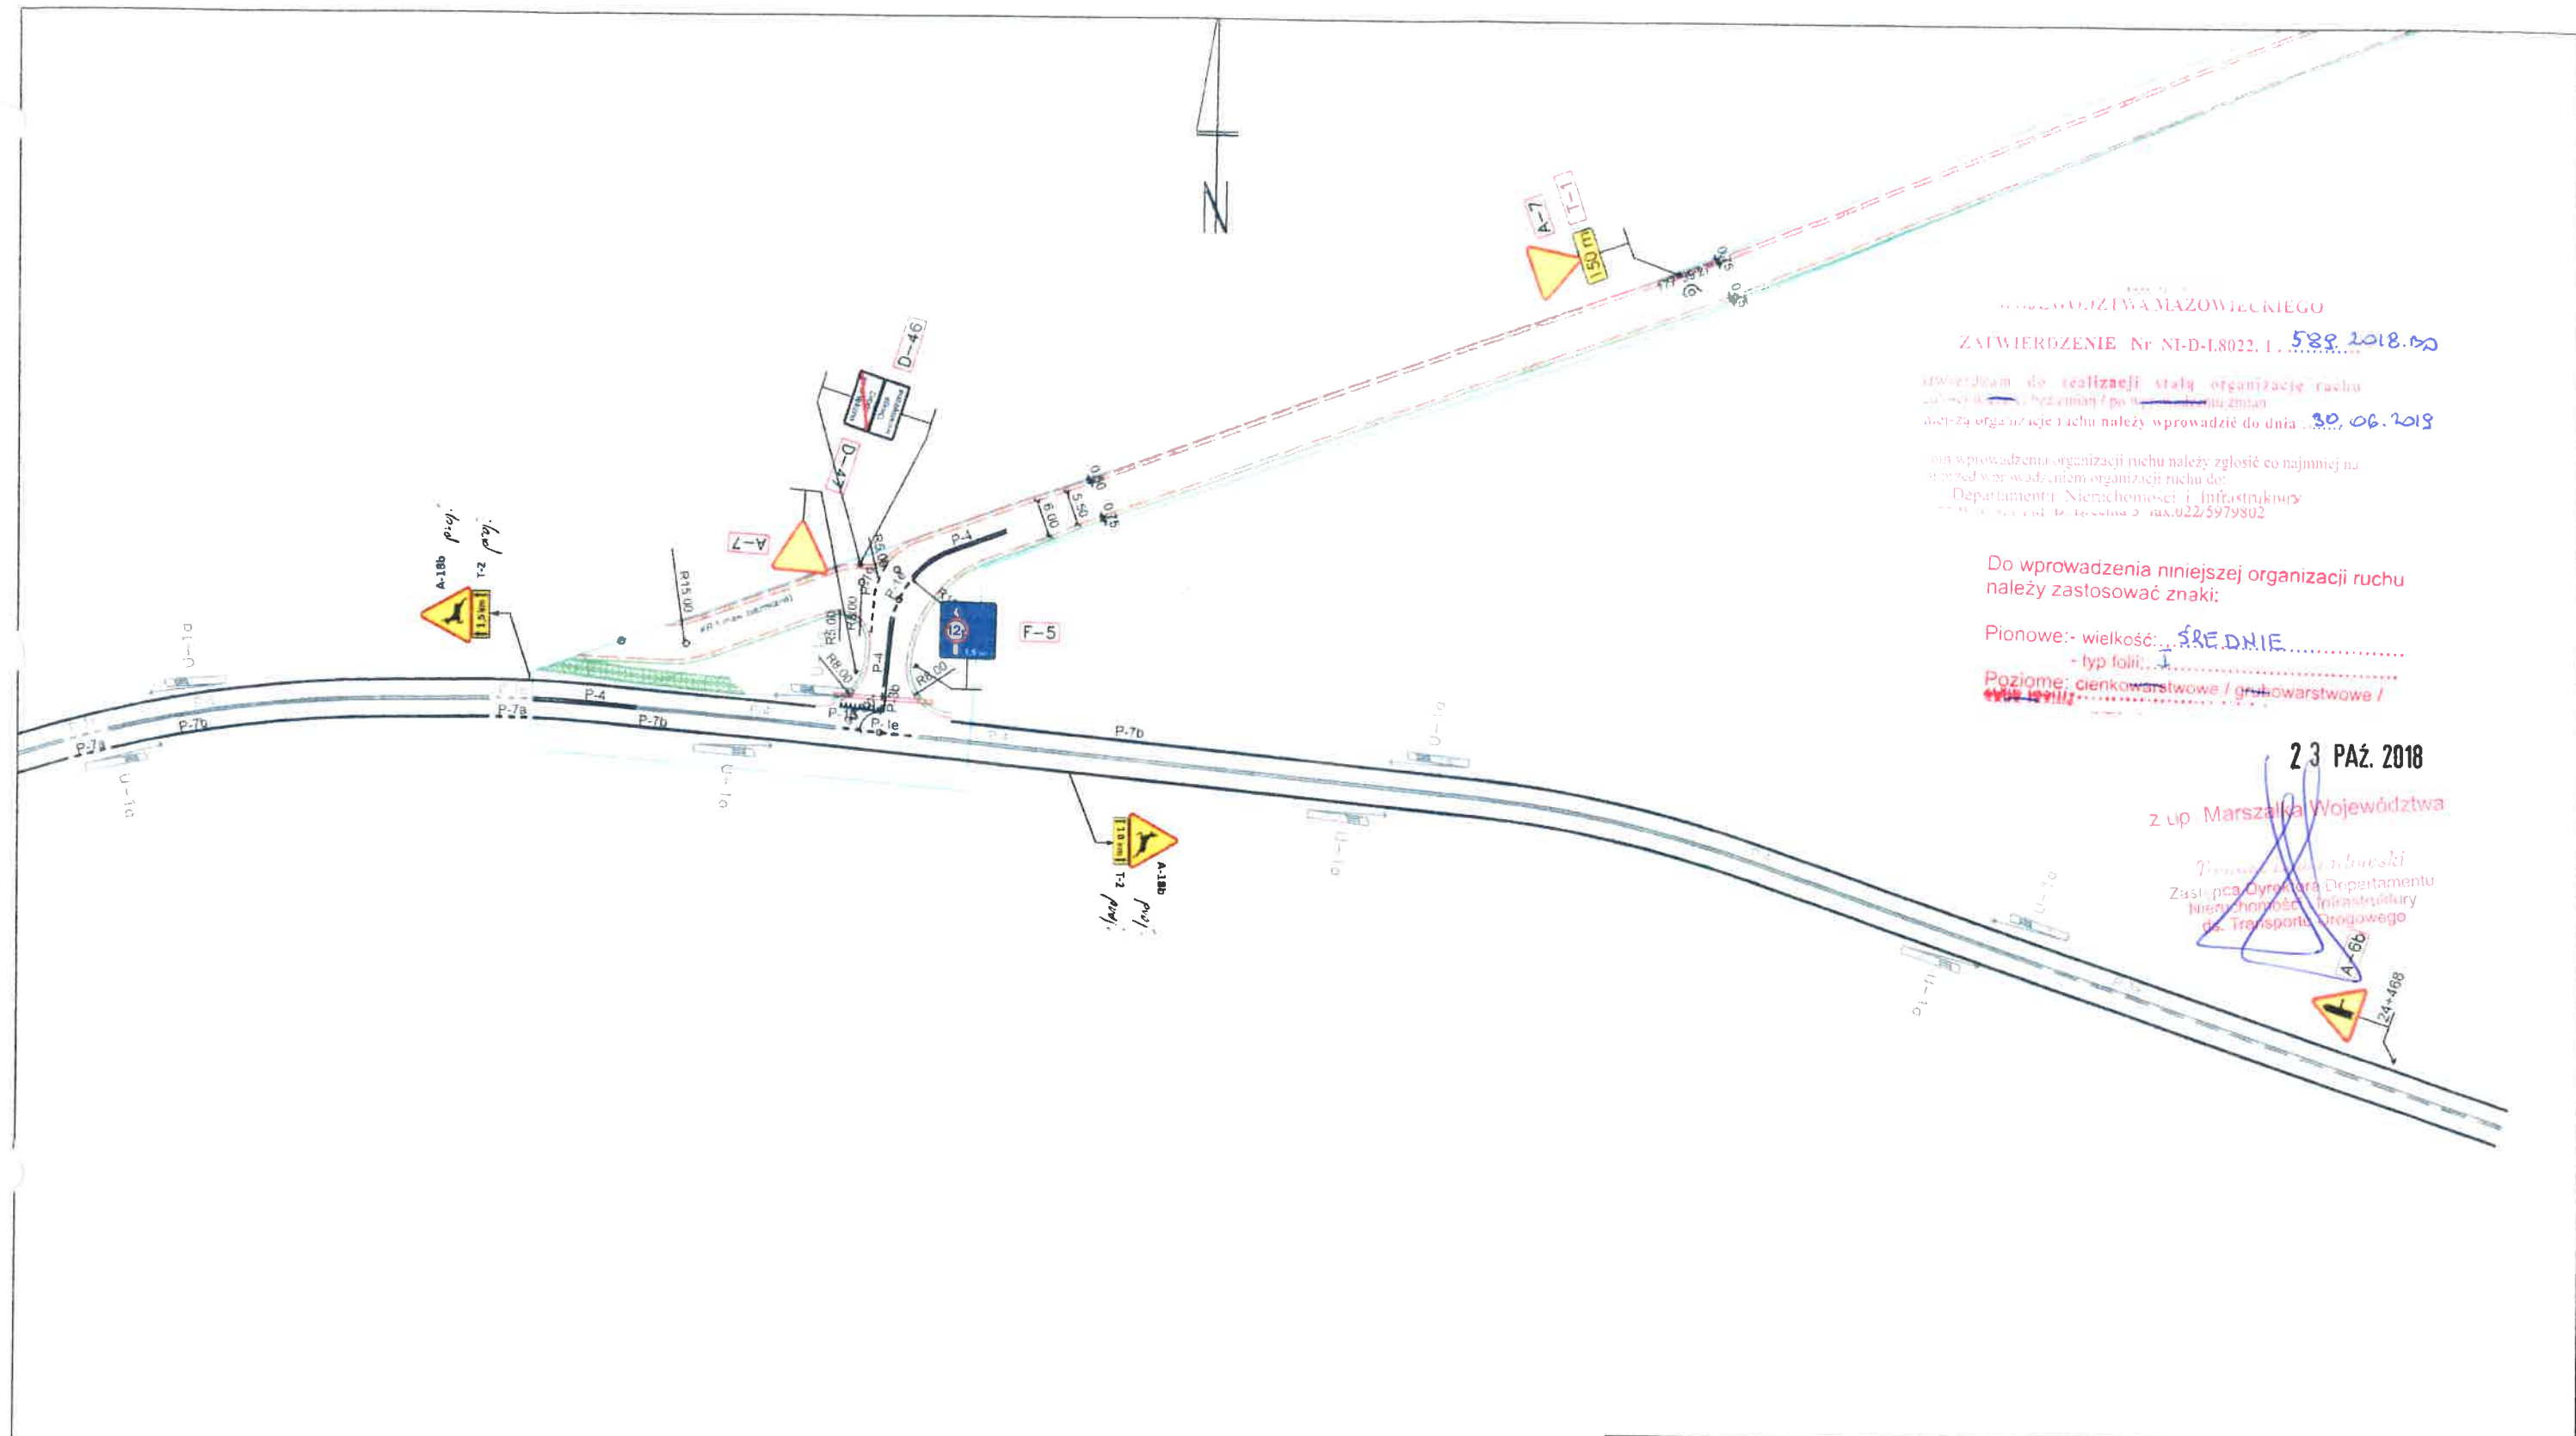

WOJEWÓDZTWA MAZOWIECKIEGO
ZATWIERDZENIE Nr NI-D-L8022.1. 588 2018.00

zwierdzam do realizacji stałą organizację ruchu
z uwzględnieniem zmian i po uwzględnieniu zmian
należy organizację ruchu należy wprowadzić do dnia 30.06.2019

Wprowadzenie organizacji ruchu należy zgłosić co najmniej na
7 dni przed wprowadzeniem organizacji ruchu do:
Departamentu Nieruchomości i Infrastruktury

Do wprowadzenia niniejszej organizacji ruchu
należy zastosować znaki:





Pionowe: - wielkość: ŚREDNIE
- typ folii: I
Poziome: cienkowarstwowe / grubowarstwowe /

23 PAŹ. 2018

z up. Marszałka Województwa

Przemysław Jędrzejowski
Zastępca Dyrektora Departamentu
Nieruchomości i Infrastruktury
ds. Transportu Drogowego


<h1>LEGENDA</h1>		Tytuł projektu: Poprawa regionalnego układu komunikacyjnego poprzez budowę drogi gminnej nr 361012W	
 A-7 - znaki pionowe projektowane		Tytuł rysunku: Stała organizacja ruchu - oznakowanie pionowe i poziome	
 A-15 - znak pionowy istniejący		Inwestor: Gmina Suchożebry 08-125 Suchożebry ul. A. Ogińskiej 11	
 P-4 - znaki poziome projektowane		Rys. 2.2	
 P-4 - znaki poziome istniejące			
Opracował: mgr Inż. Dariusz Zbieć			
		Skala: 1:1 000	
		Branża: Inżynieria ruchu	
		Stadium: SOR	
		Data: maj 2018 r.	