
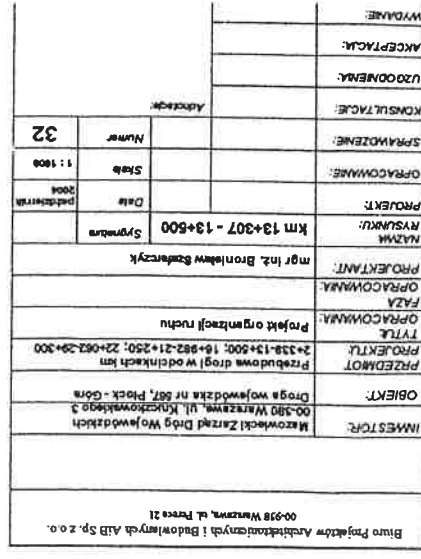


NI.III.5418 - 8
2015
Zawieram do realizacji projekt - szkoleń organizacji ruchu
Termin wprowadzenia niniejszymi wnioskami na projekcie
niezły złożyć do Instytucji organizacji ruchu

[Signature]
p. Małyszka Wojewódzwa
mgr inż. Michał Łosiński
Kierownik Biura Inżynierii Ruchu

~~km-43+307~~

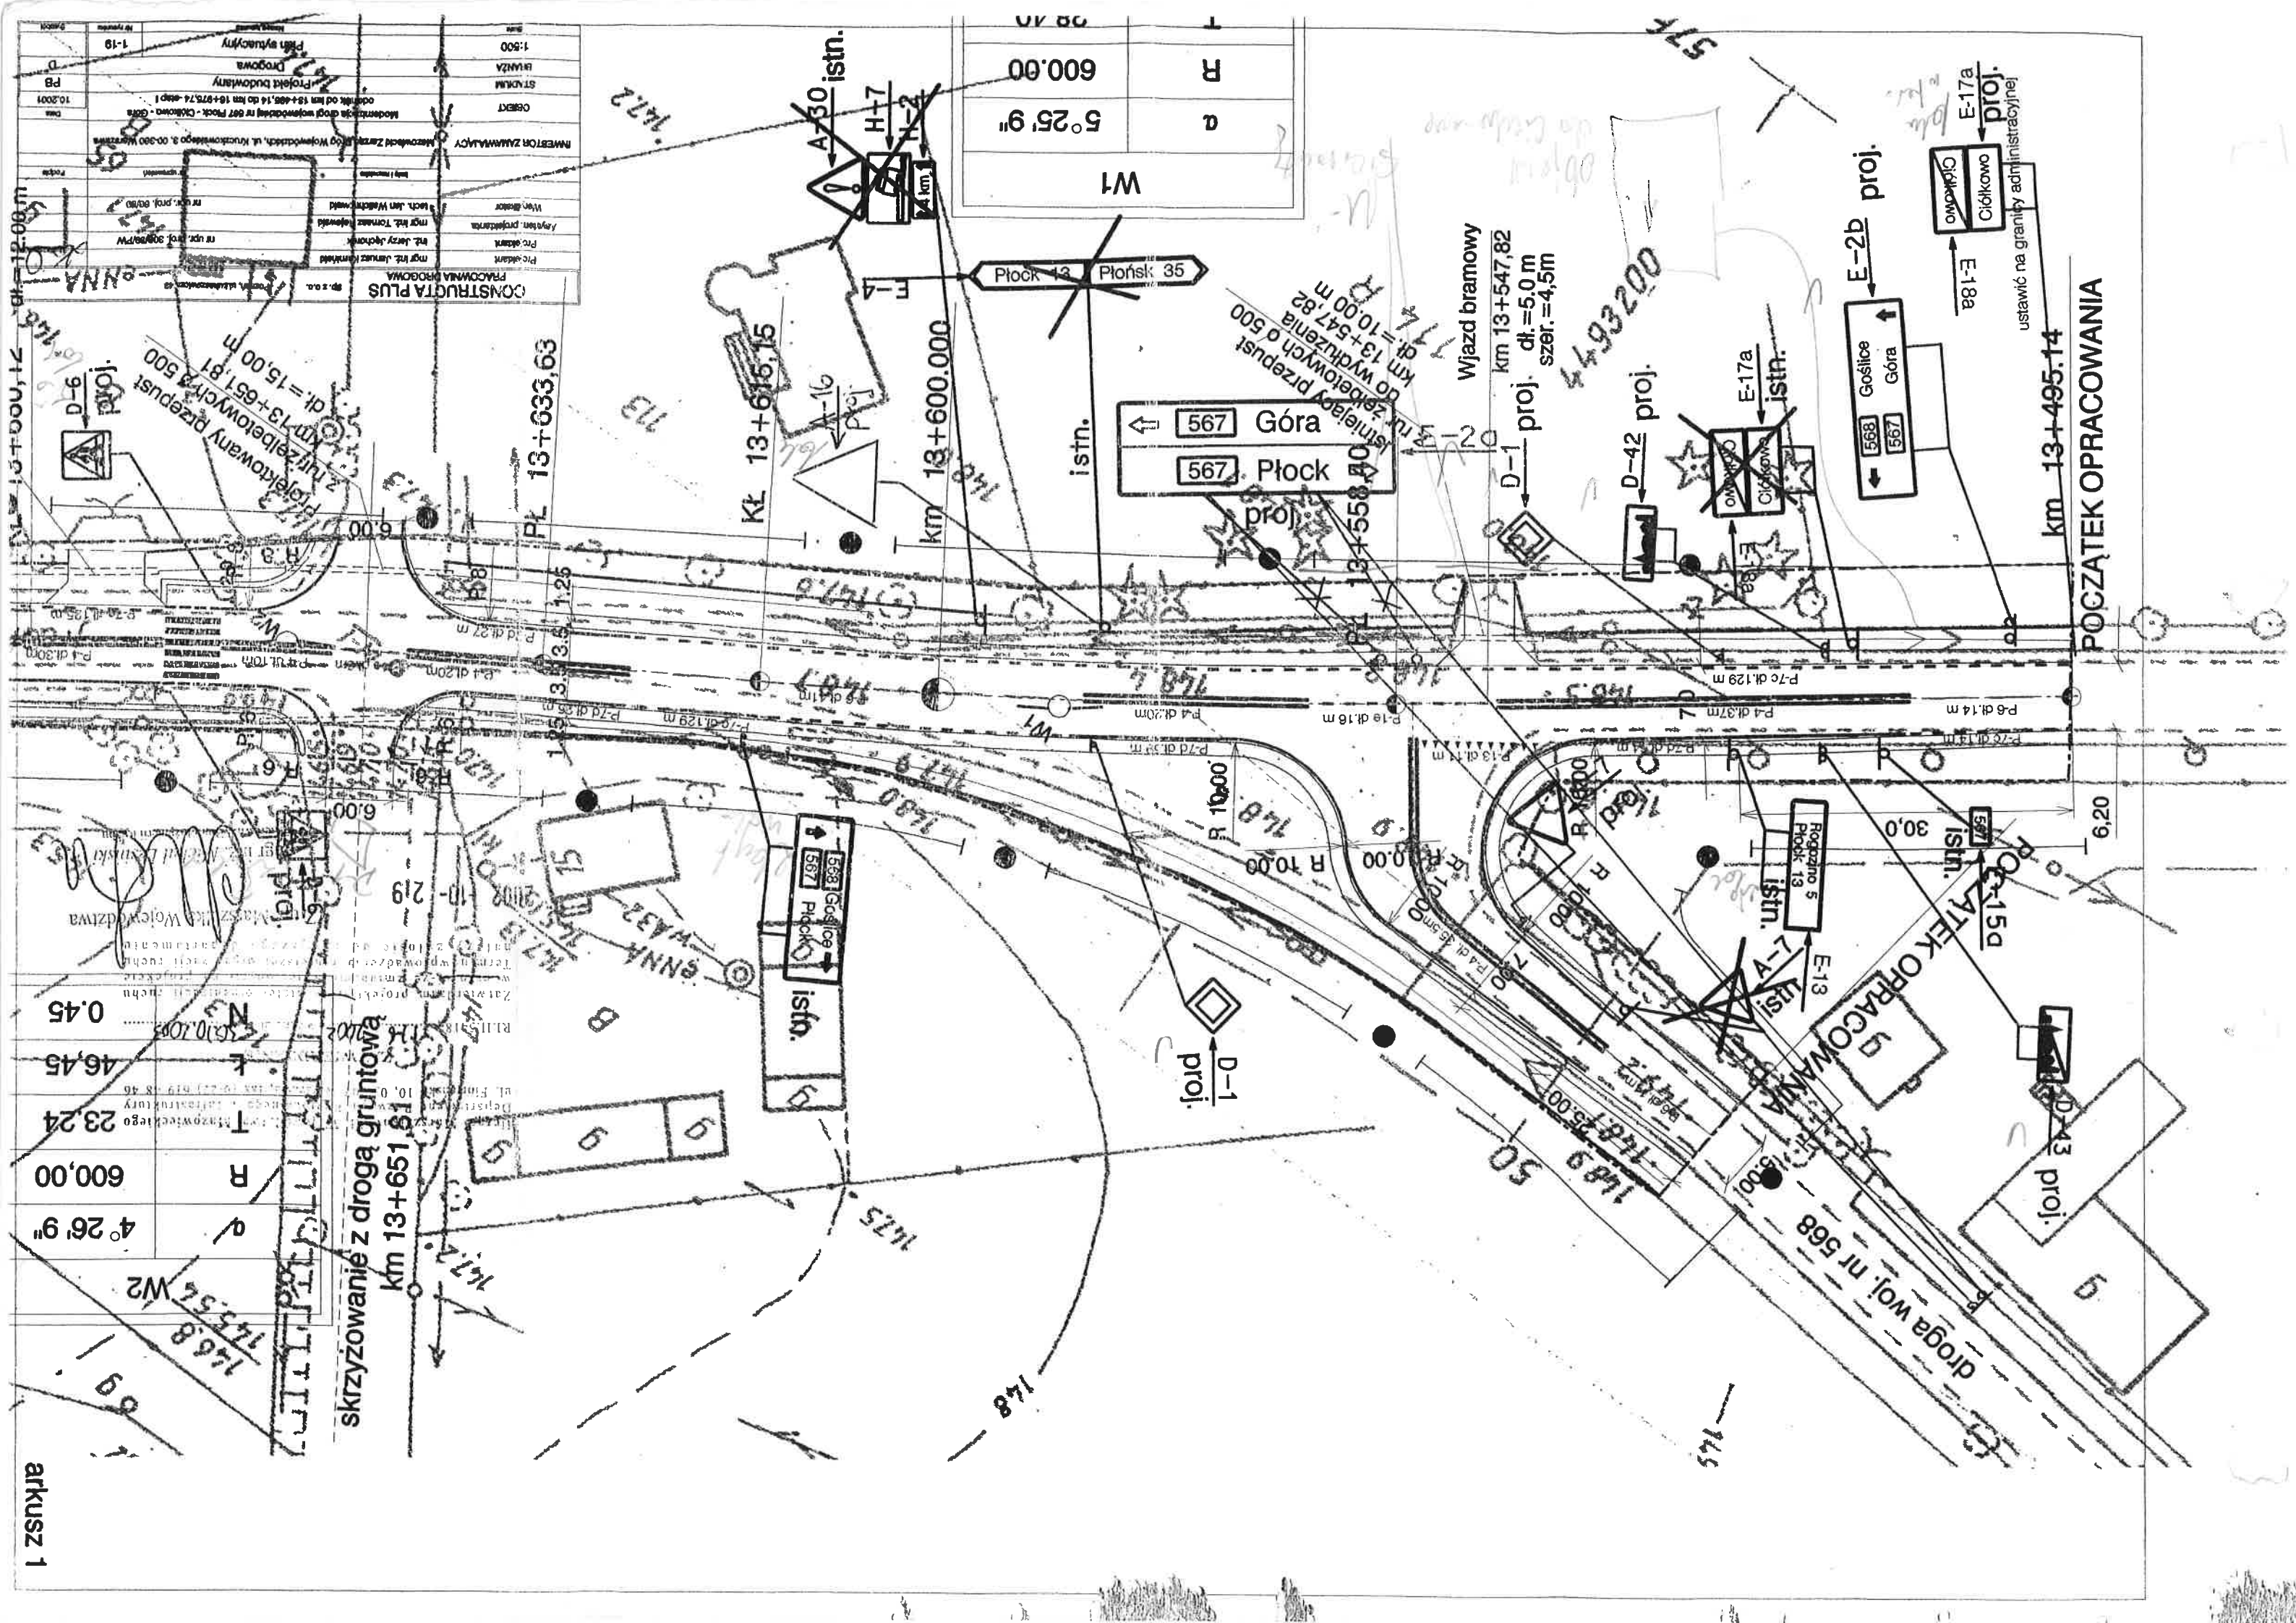


| | | | | | |
|----|-----------|--------|-------|-------|------|
| N2 | 4° 26' 9" | 600,00 | 23,24 | 46,45 | 0.45 |
|----|-----------|--------|-------|-------|------|

grunty wsi Ciolkówko

grunty wsi Ciolkówko

Przed Marszałkowskiej Województwa Mazowieckiego
 Departament Rozwoju Regionalnego i Infrastruktury
 ul. Floriańska 10, 05-707 Warszawa, fax (0-22) 619 48 46
 R.11.5418-17.5/2002
 30.10.2003
 Zatwierdzam projekt: [signature]
 w całości ze zmianami w projekcie
 i całości ze zmianami w projekcie
 należy zgłosić do [signature]
 Z up. [signature] M. Włodzka

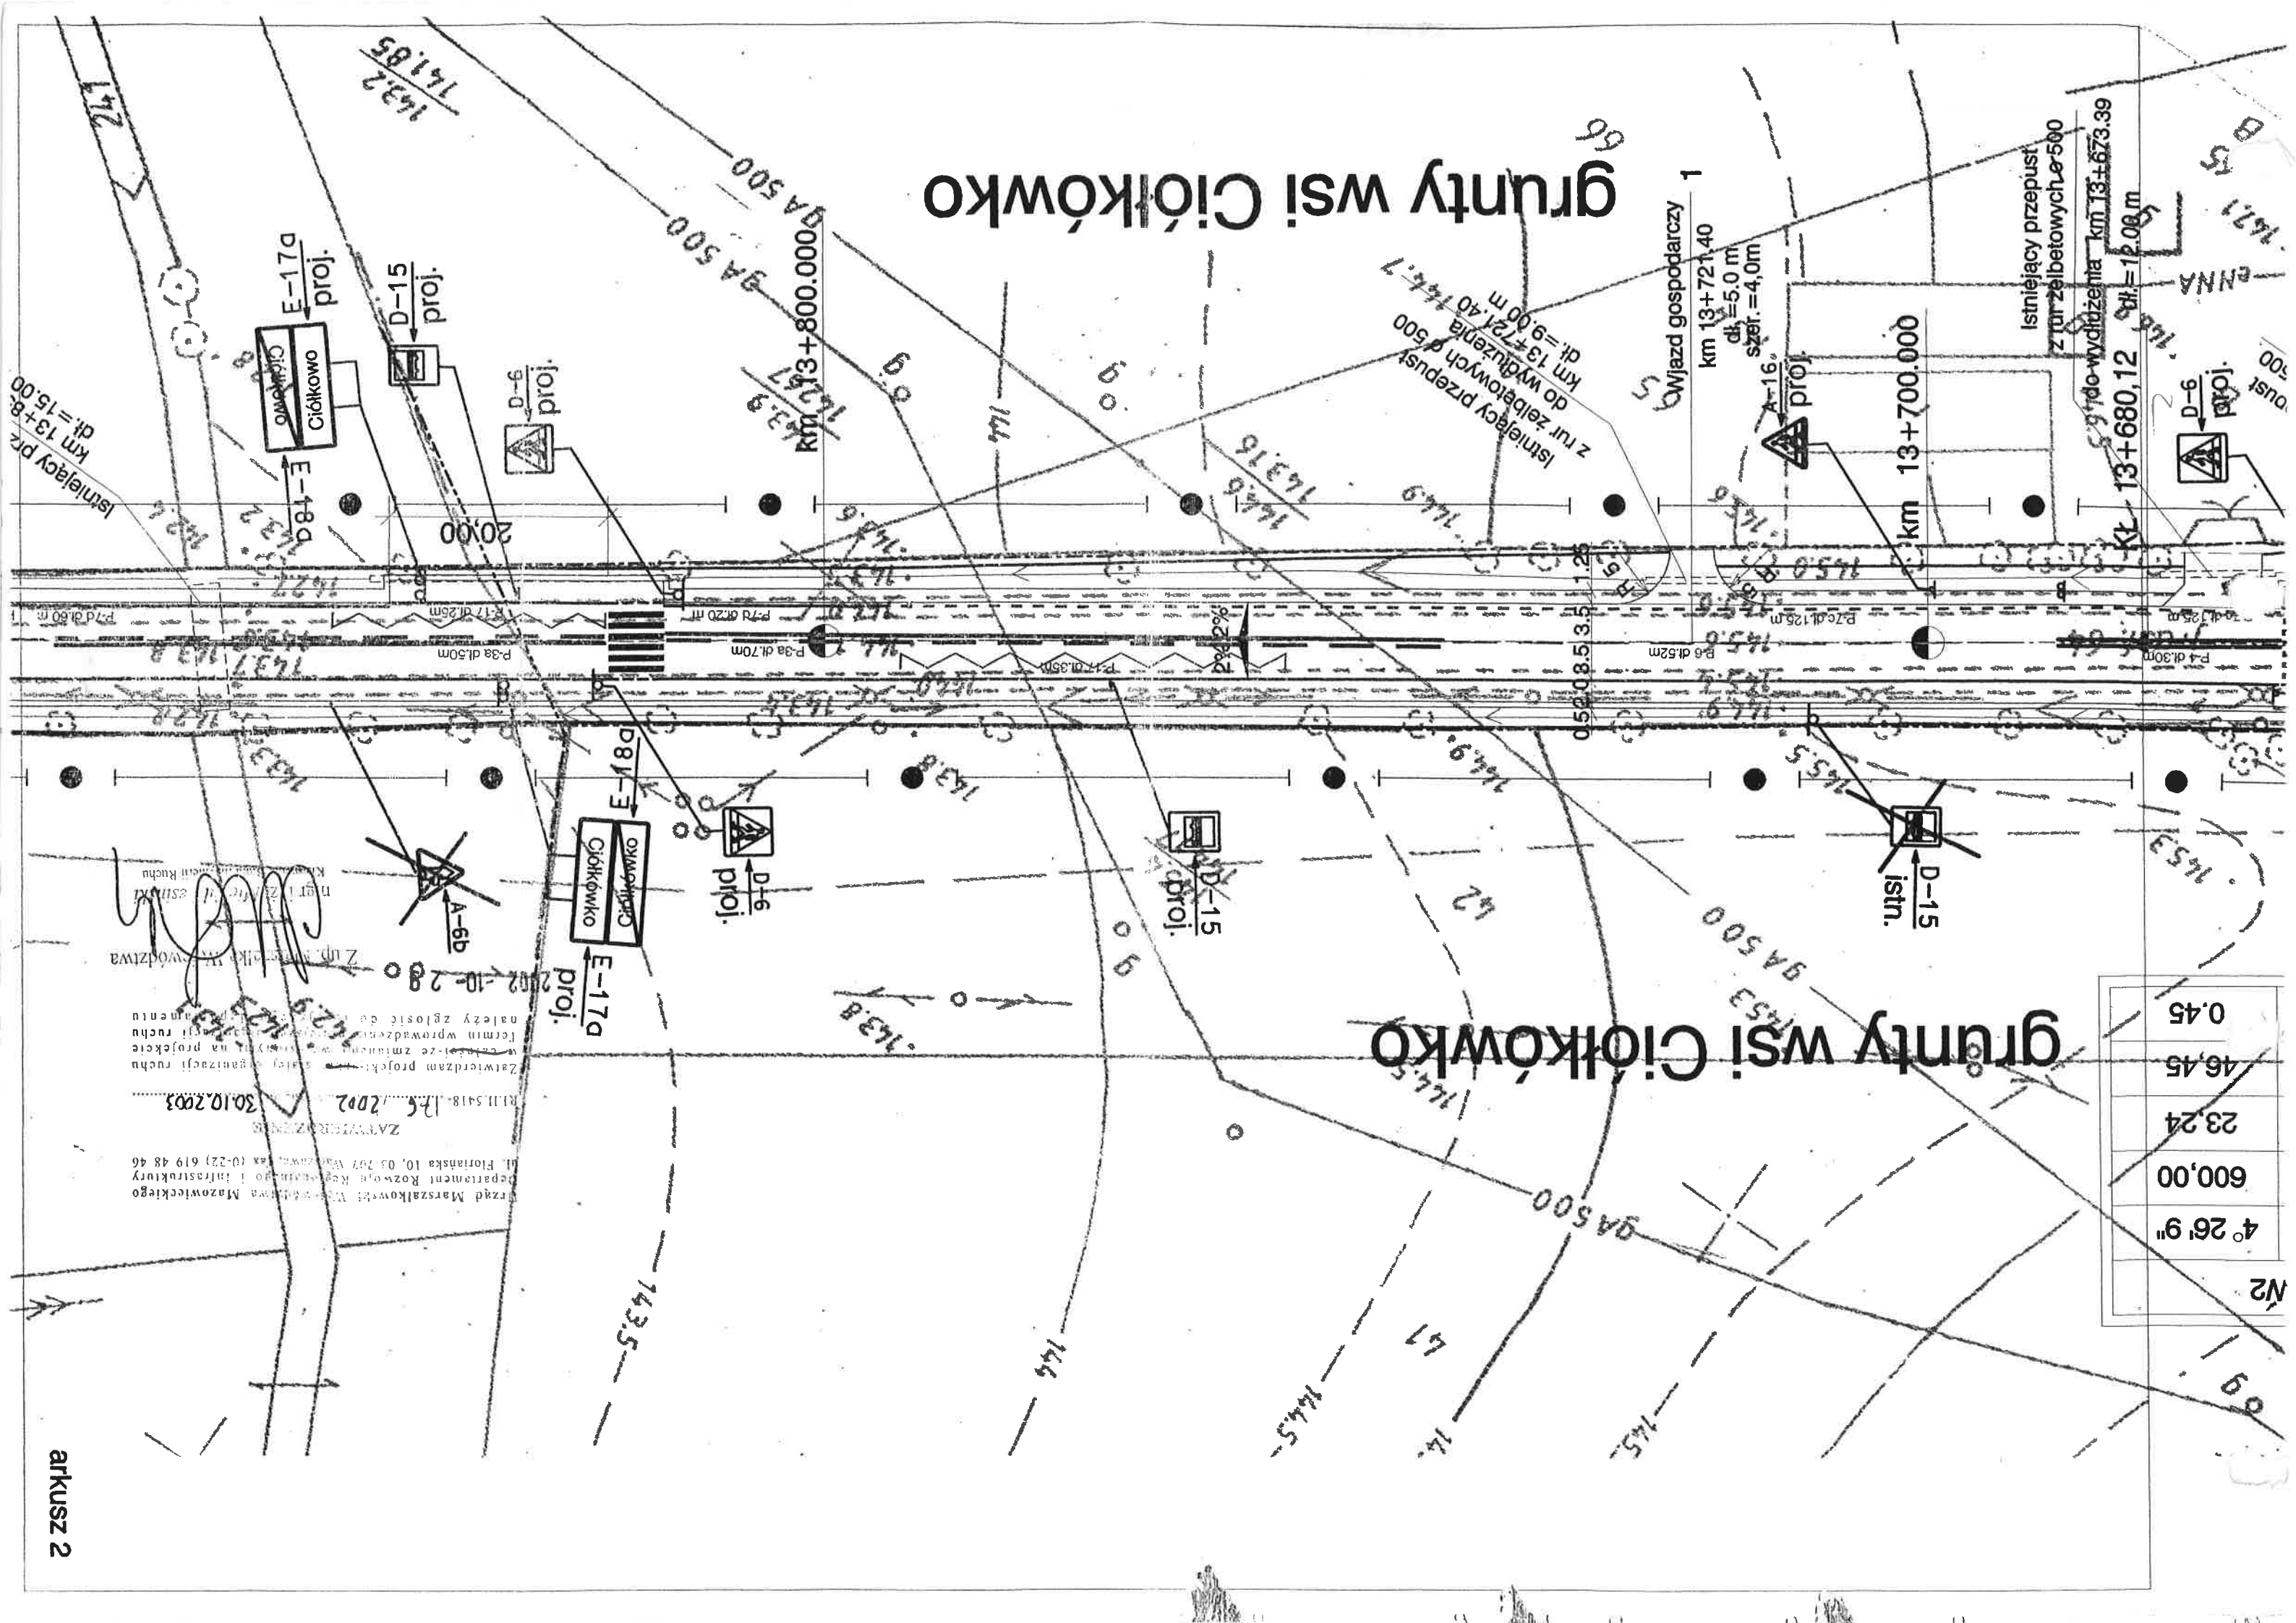

od km 13+895 do km14+105

A, B, C - oznakowanie istniejące

Mazowiecki Zarząd
Drogi Wojewódzkich
w Warszawie


PROJEKT STAŁEJ ORGANIZACJI RUCHU


T


SKALA 1:500

MARZEC 2021

D.W.NR.567

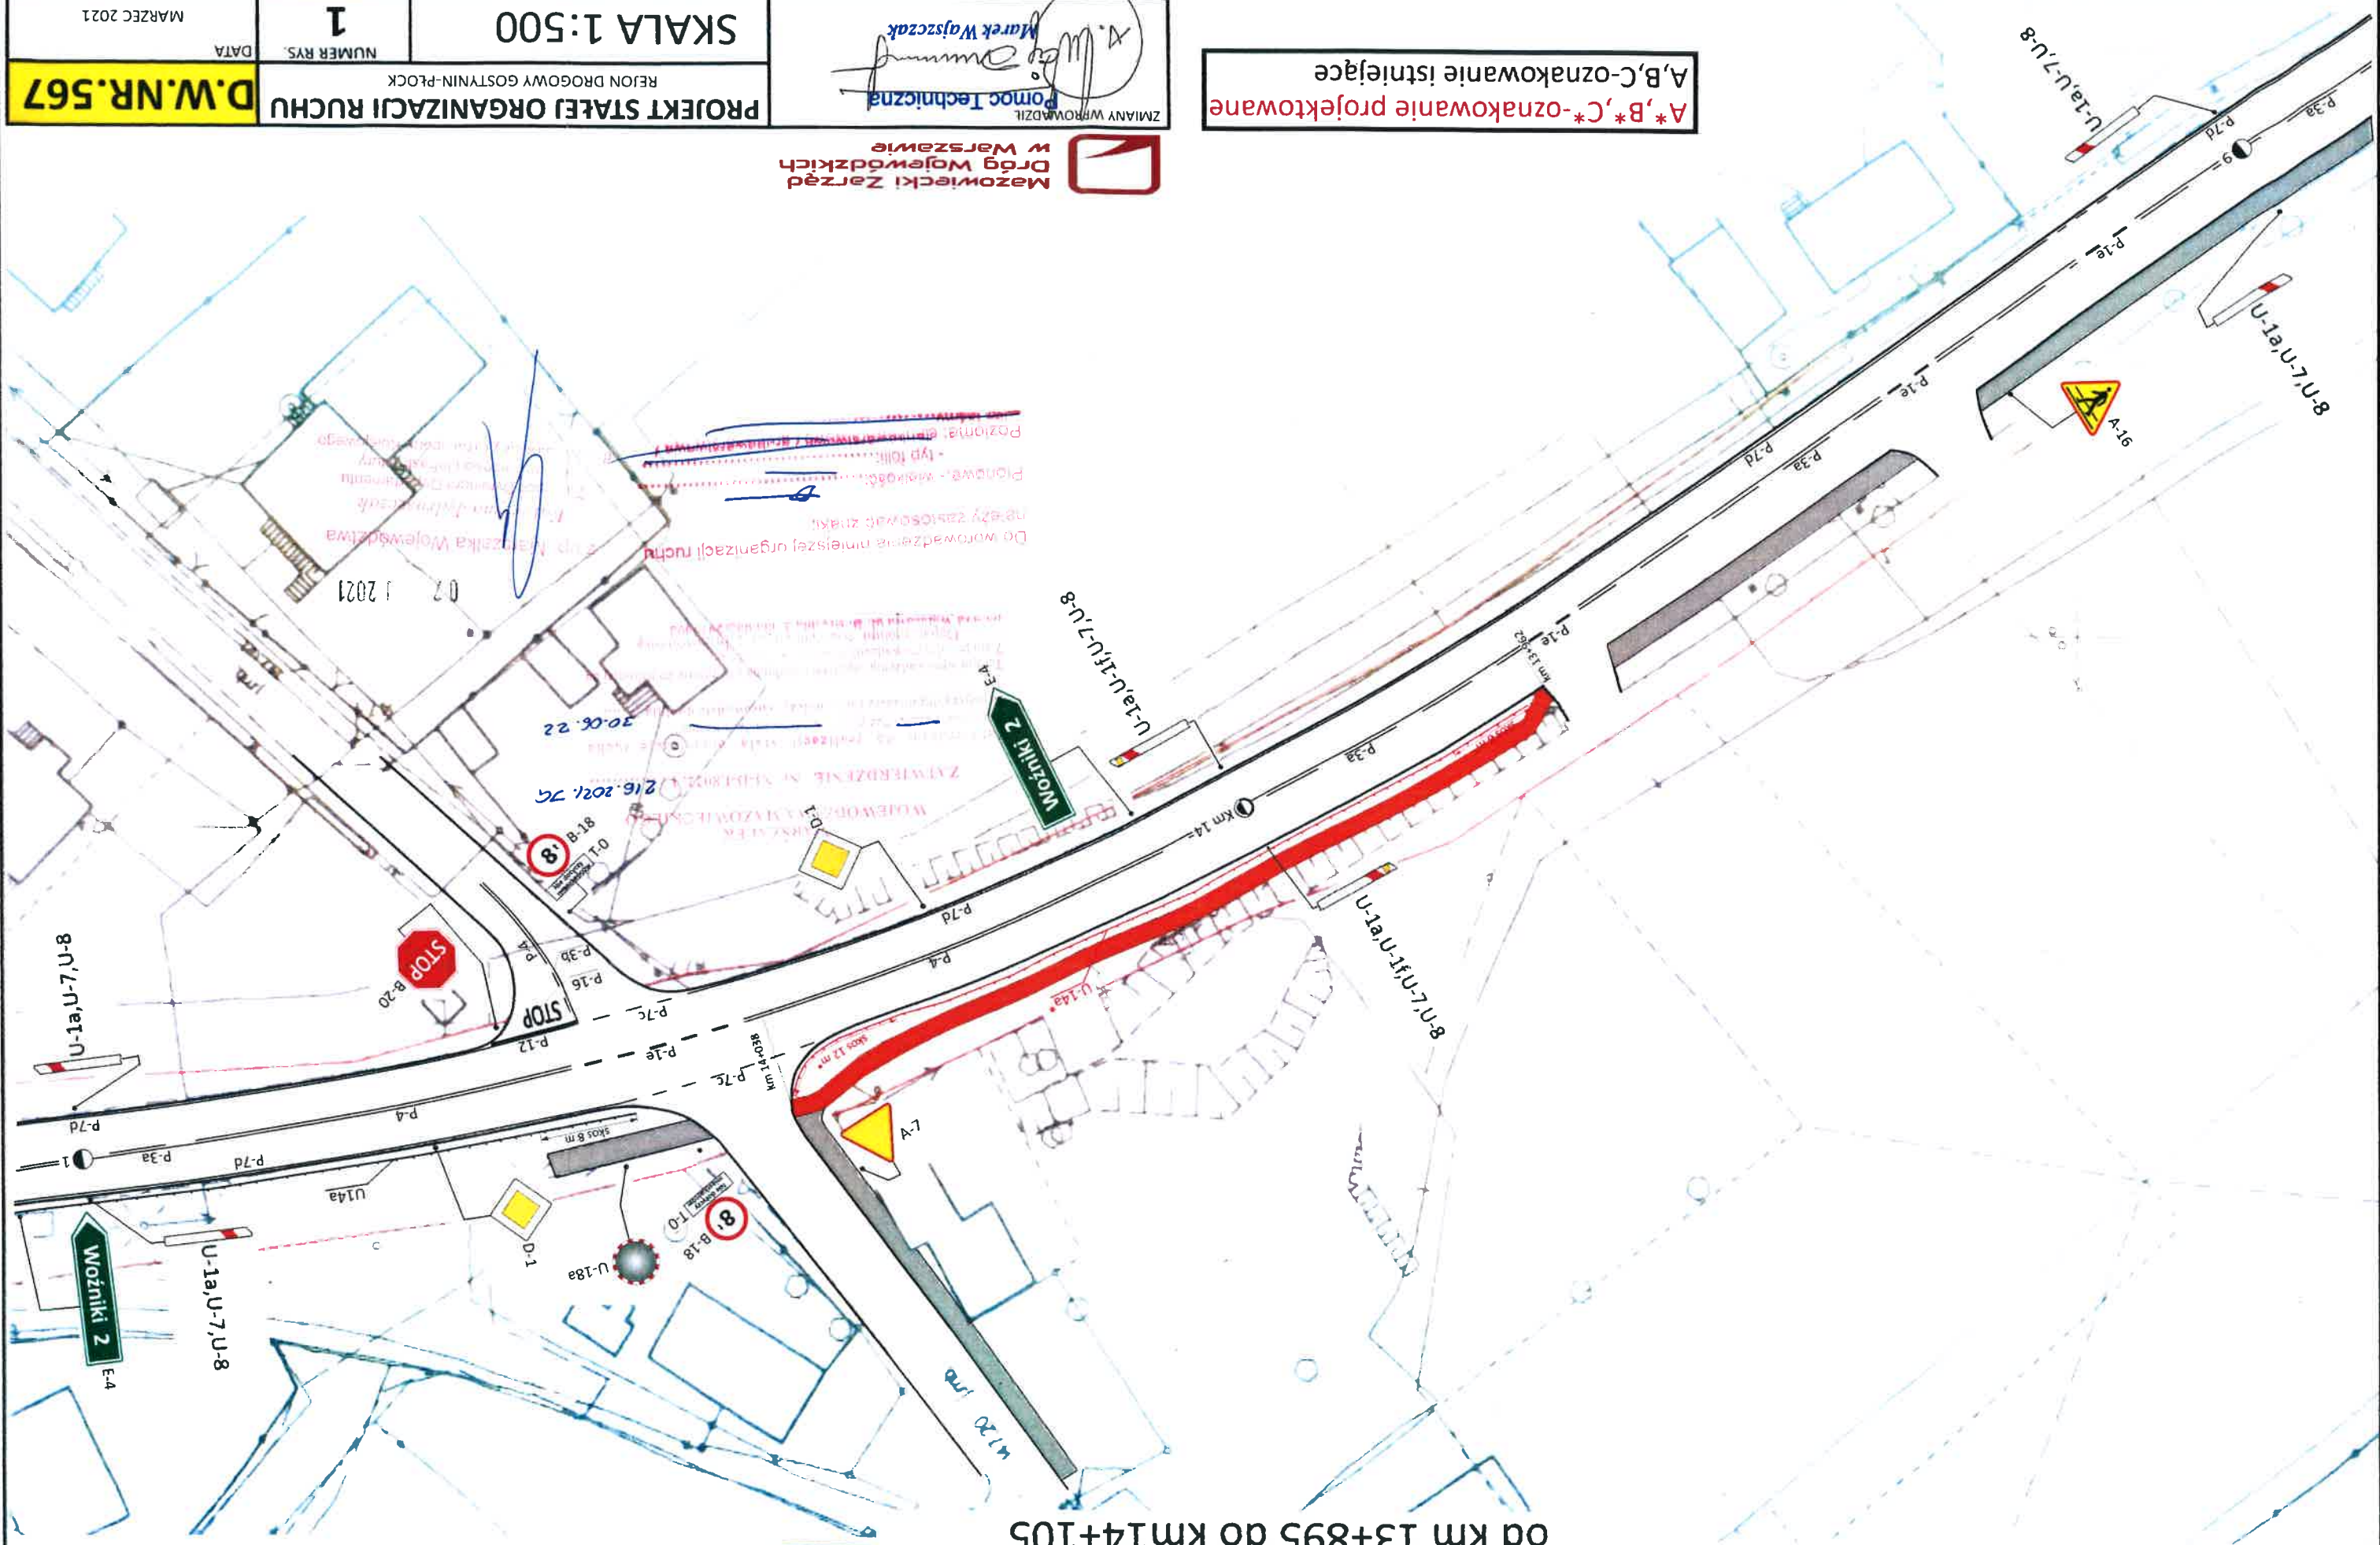

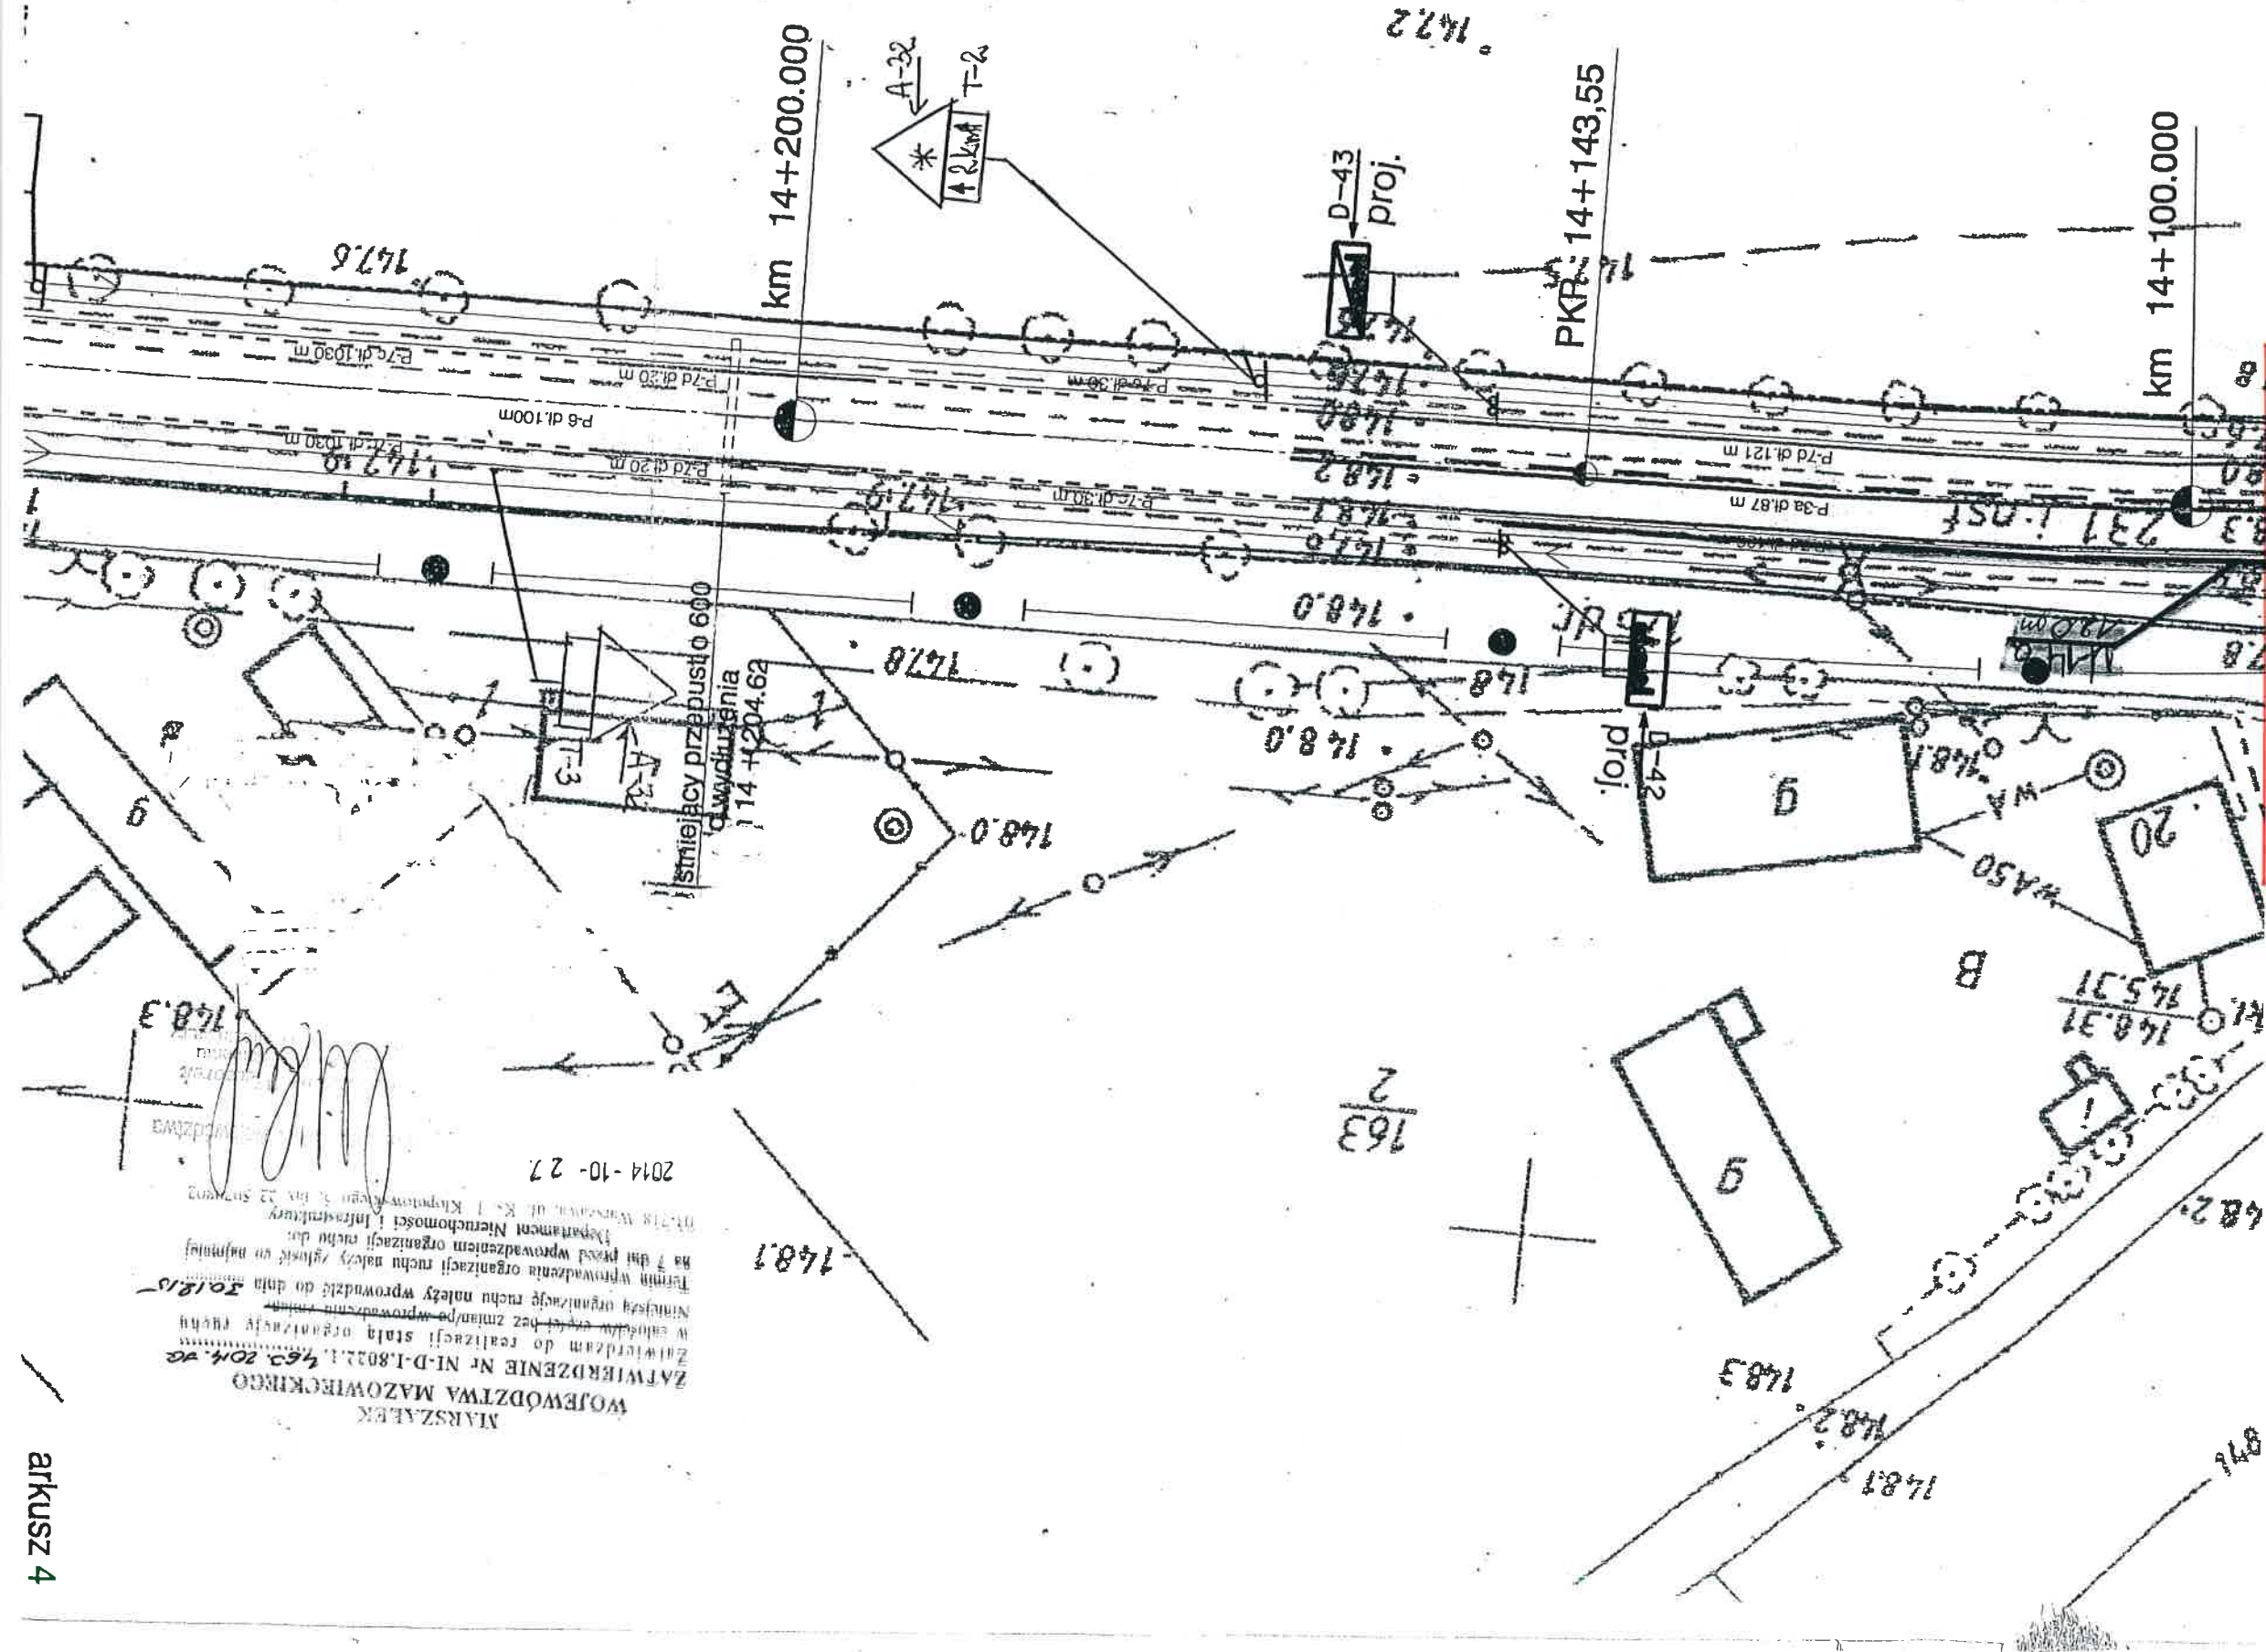

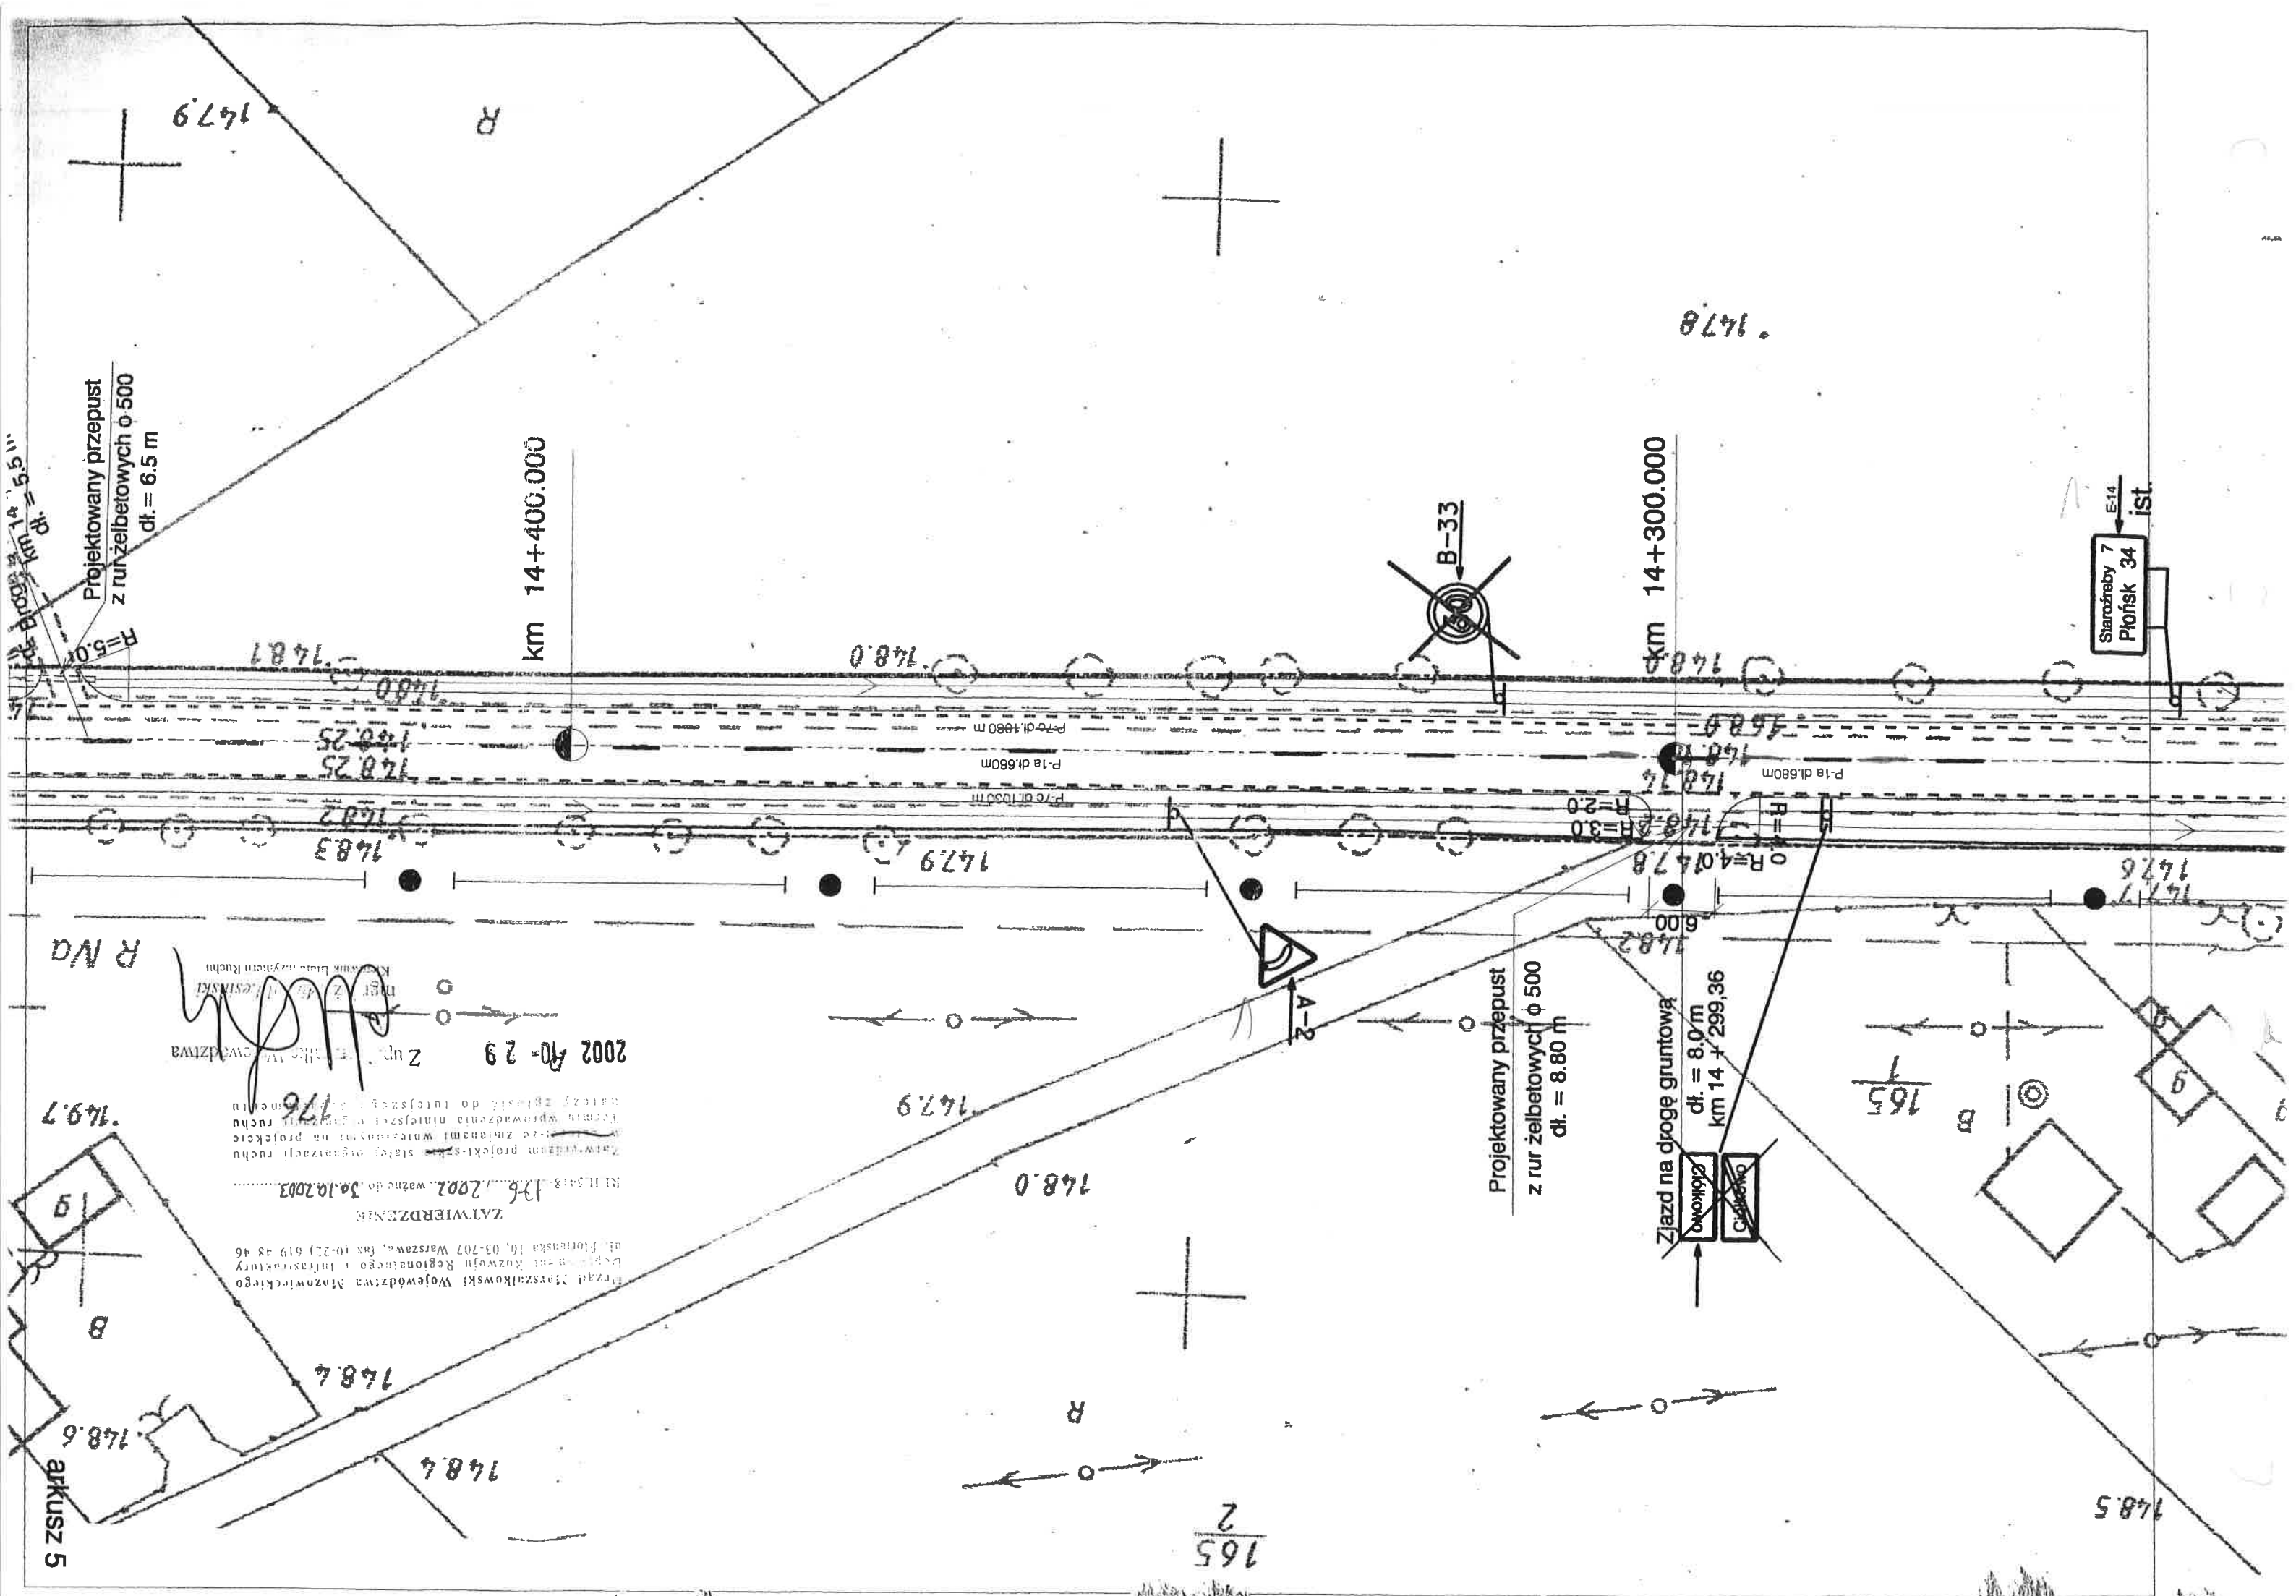

Urząd Marszałkowski Województwa Mazowieckiego
ul. Florjńska 10, 03-707 Warszawa, tel. 619 48 46
fax 619 48 46
ZATWIERDZENIE
RII.5418.12.1.2002.30.10.2003
Z up. Marszałka


mgr inż.
Krzysztof

Projektowany przepust
z rur żelbetonowych $\phi 500$
dł. = 6.0 m

Wjazd gospodarczy
6 km 14 + 616,10
dł. = 12.0 m


km 14+600.000

km 14+500.000

Wjazd gospodarczy
5 km 14 + 482,25
dł. = 3.0 m
szer. = 3.0 m

Projektowany przepust
z rur żelbetonowych $\phi 500$
dł. = 7.5 m

Projektowany przepust
z rur żelbetonowych $\phi 500$
dł. = 6.5 m

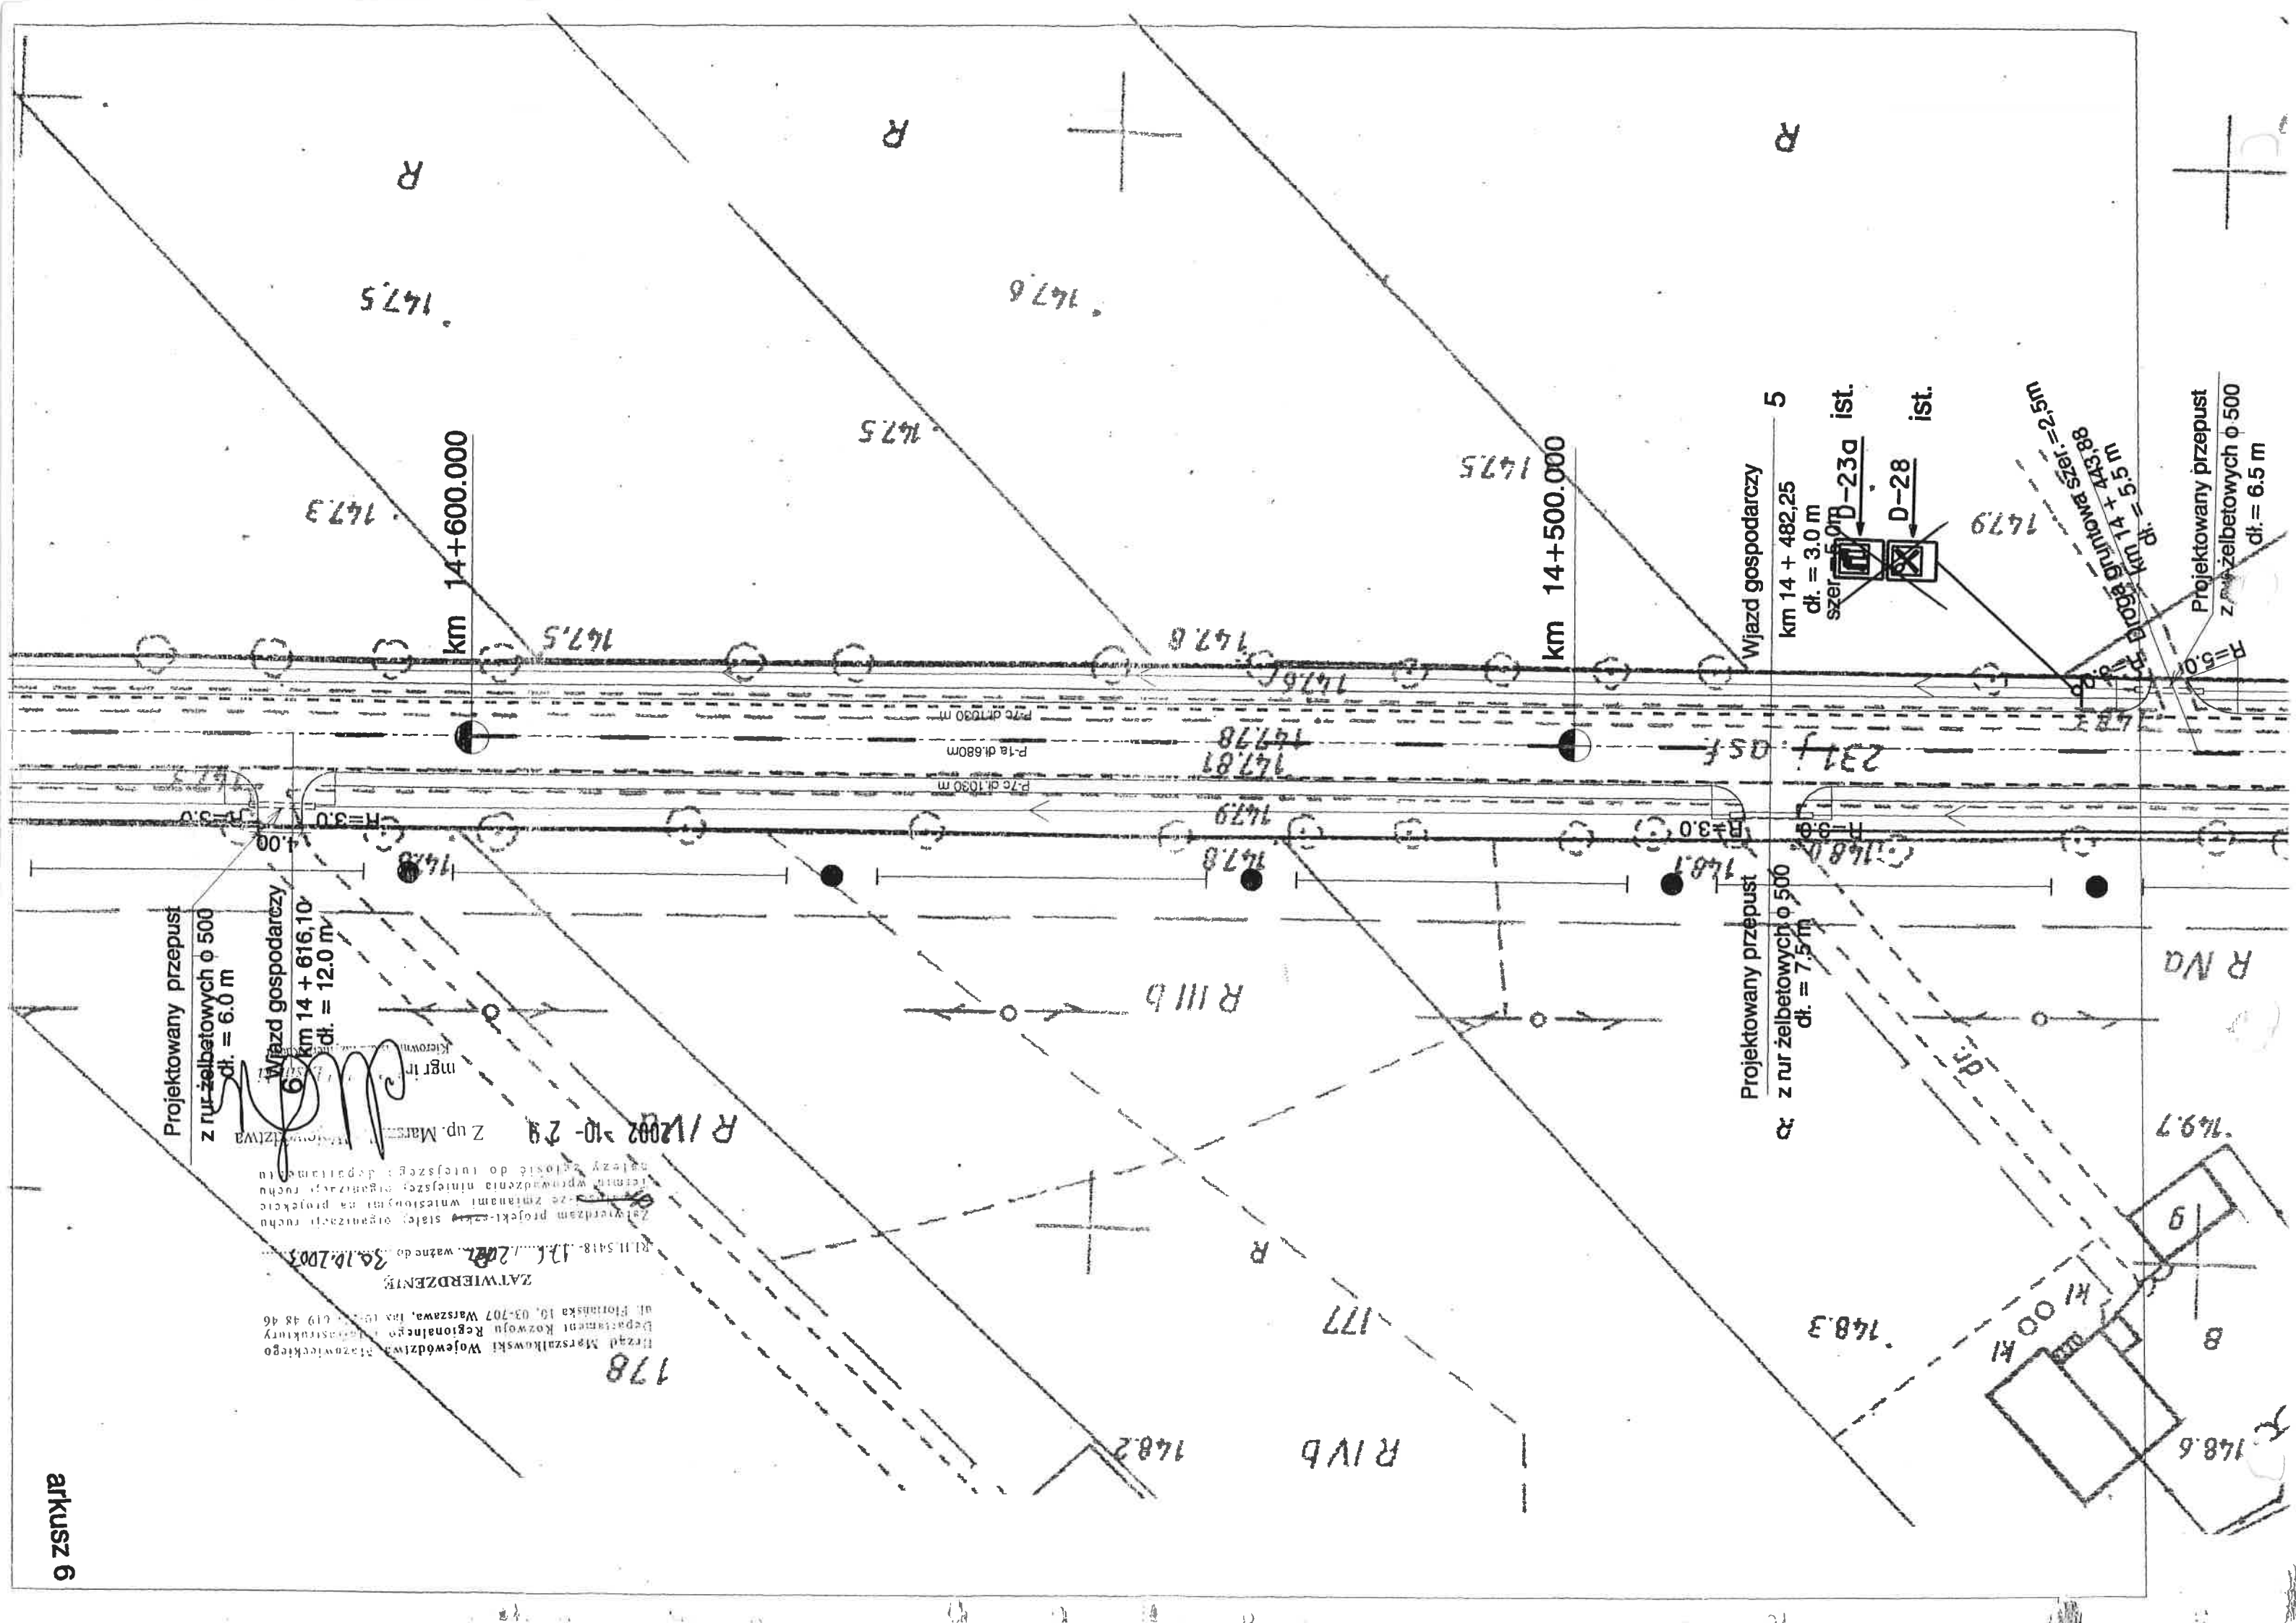


ZATWIERDZENIE

RJ.11.5418-116/2002, ważne do 30.10.2003

Zatwierdzam projekt i plany sytuacyjne na projekcie
wzrostu ze zmianami wniesionymi na projekcie
w terminie wprowadzenia niniejszego rozporządzenia
należy zgłosić do właściwego organu


Z up.

2002-10-29

mgr

Kiełbaso

[Signature]
181
R

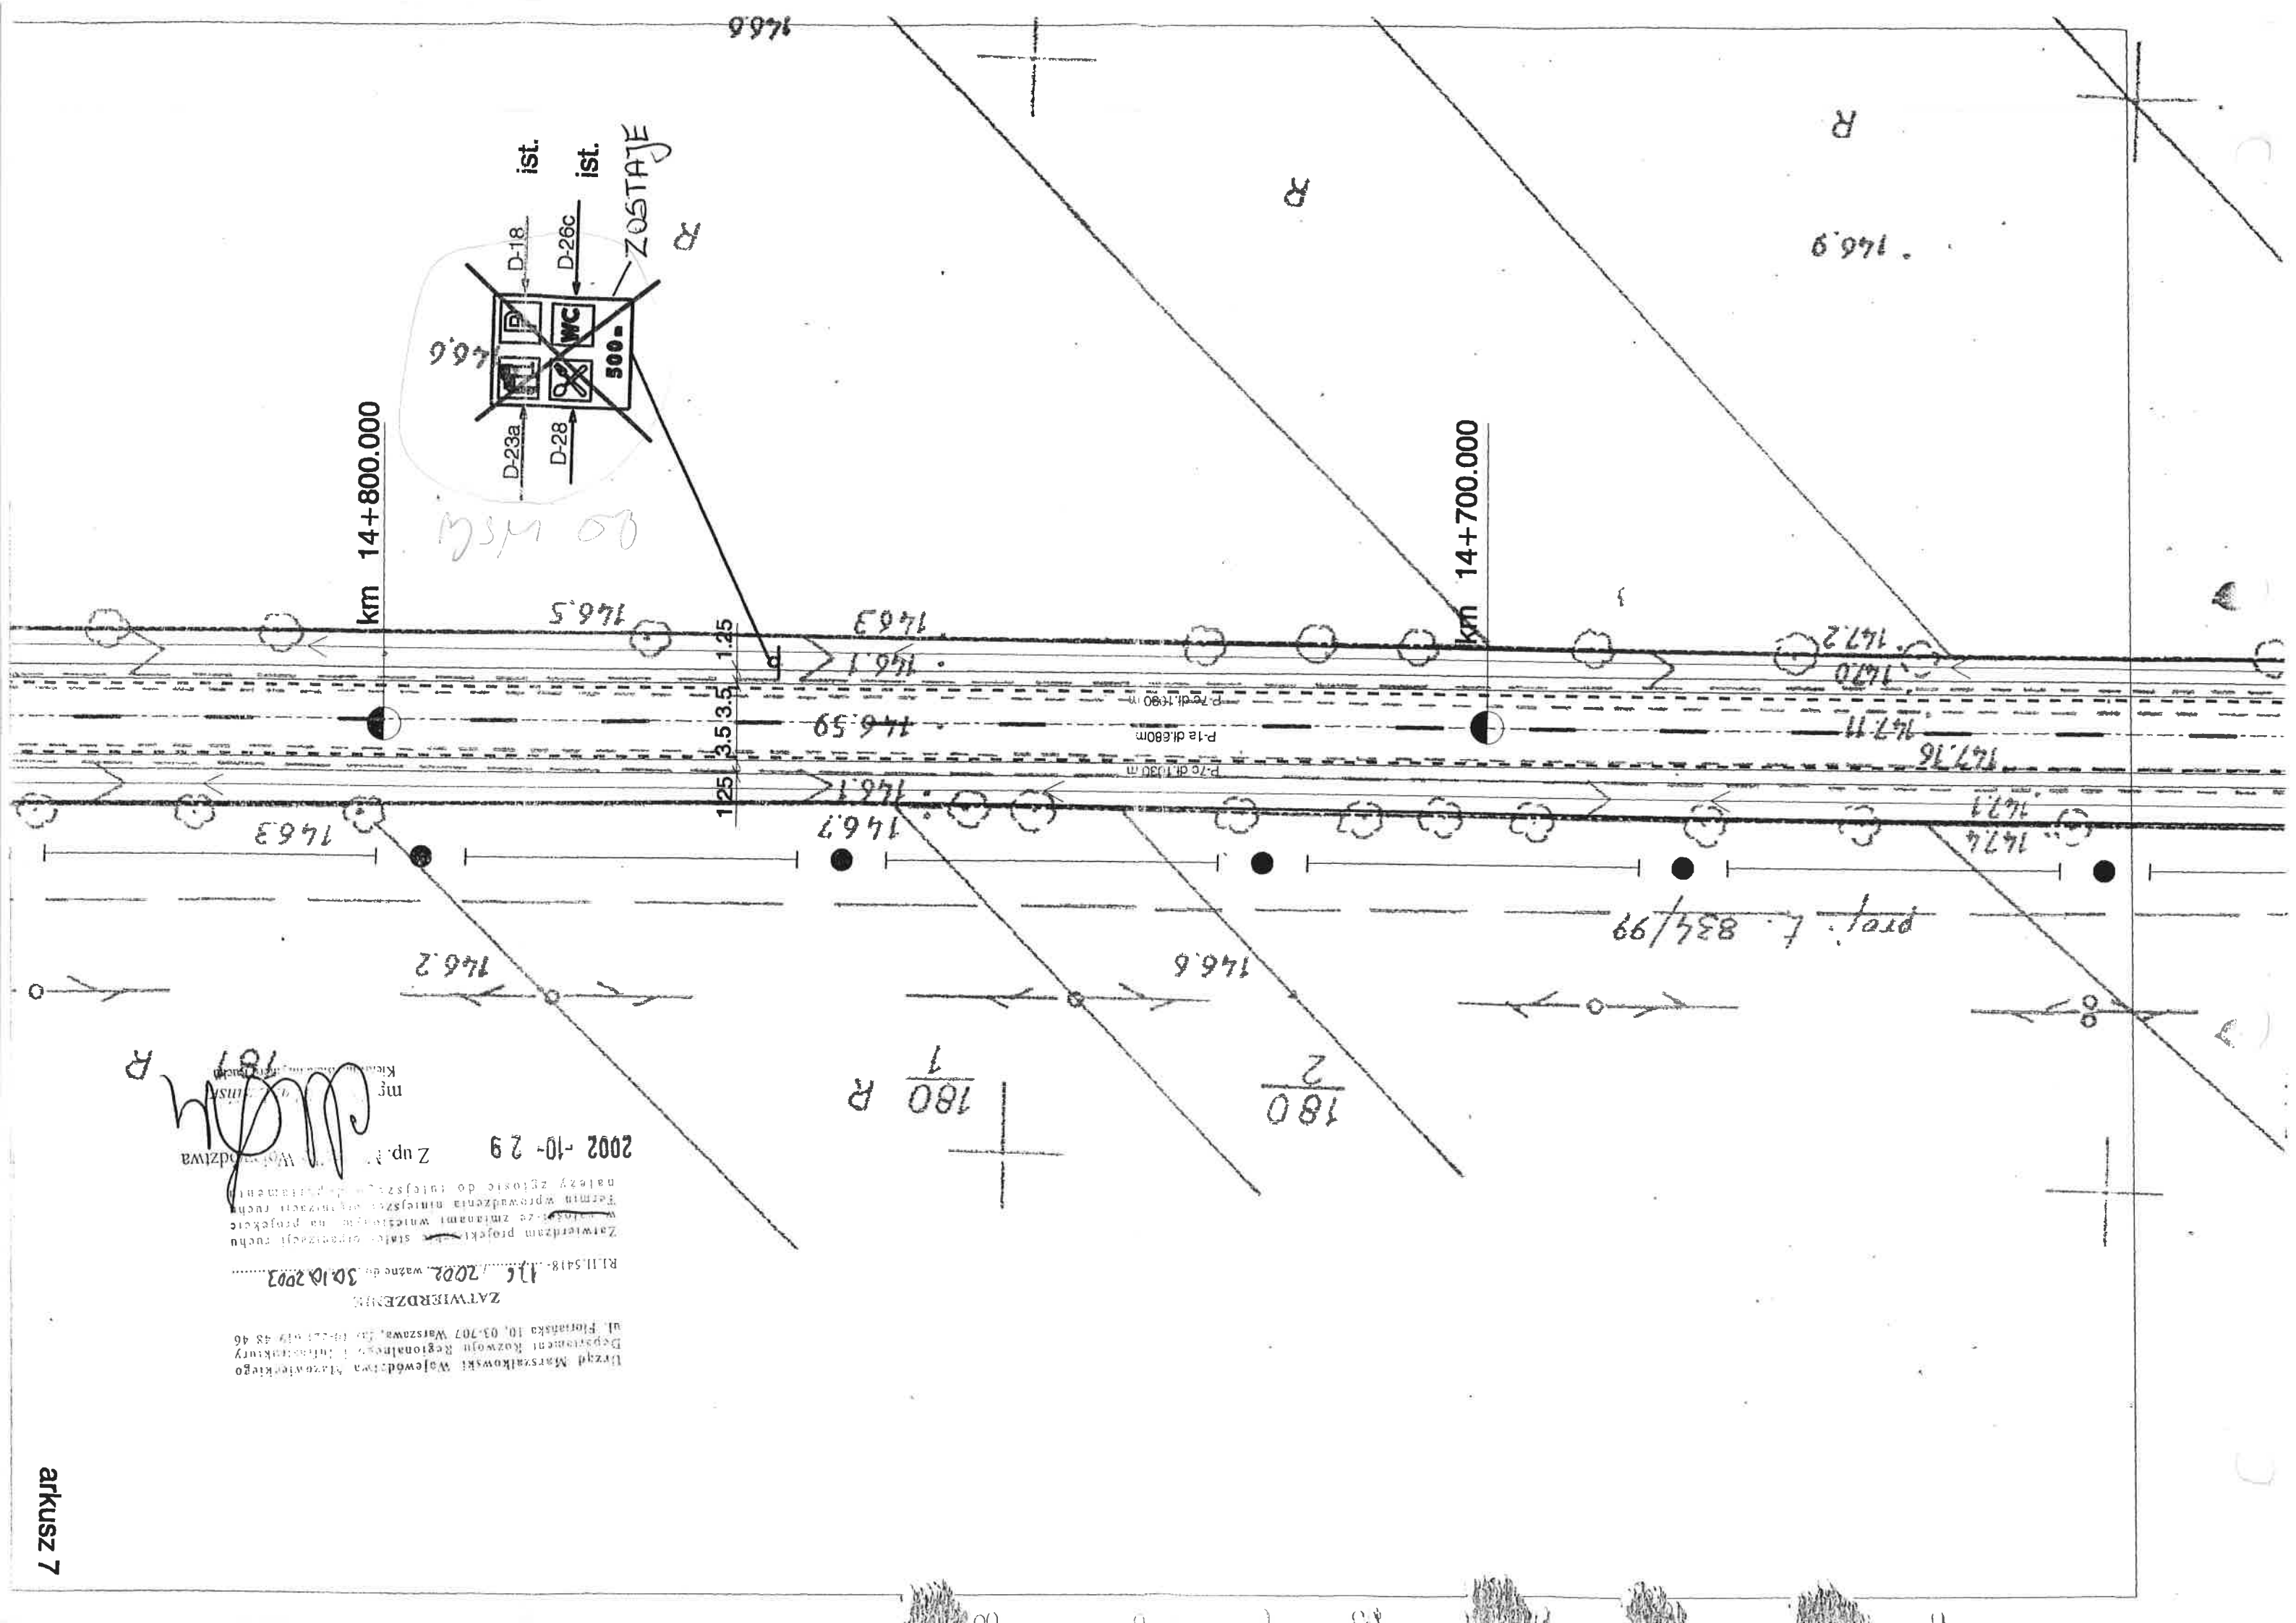

Załączam projekt - ~~z~~ stały organizację, według
w której - z zianami wniesionymi na posiedze-
niach wprowadzenia niniejszej organizacji i tym
należy zgłosić do instancji dep. i m. i. n.

200-200

1181 112

$$df. = 7.5 \text{ m}$$
$$d\lambda = 5.0 \text{ nm}$$

km 15+100.000


B-27
ist.

107 P

98

grunt

Urząd Marszałkowski Województwa Mazowieckiego
Departament Rozwoju Regionalnego i Infrastruktury
ul. Floriańska 10, 03-707 Warszawa, fax (0-22) 644 40 10
RI.II.5418-126.2002, ważne do 30.09.2003
ZATWIERDZENIE
1451
198
Zatwierdzam projektację i stację organizację ruchu
w całości ze zmianami w projekcie
w celu zrealizacji na projekcie
Termu wprowadzenia zmian w projekcie
należy zgłosić do JWSZ, Departamentu

Projektowany przepust
Rur żelbetonowych o 800
dł. = 11.80 m
km 15 + 368,12

Zjazd ze stacji paliw
km 15+320,76 km 15+317,13

Wjazd na stację paliw o
km 15+270,90

Istniejące przepusty o 600
do uniecyfrowienia

miejsce pomiaru
natężenia ruchu
punkt A

D-23/18/28/26c


km 15+400.000

km 15+300.000

146.9
145.46

146.8
145.50

146.8
145.50

193

145.4

R

Urząd Marszałkowski Województwa Mazowieckiego
Departament Rozwoju Regionalnego i Infrastruktury
ul. Floriańska 10, 03-707 Warszawa, fax (0-22) 619 45 30

ZATWIERDZENIE
RI.11.5418-11C, 2002, ważność 30.10.2013

Zatwierdzam projekt...
Termin wprowadzenia niniejszej organizacji...
należy zgłosić do właściwego departamentu

Z p. Marszałka


2002 -10- 29

grunty wsi Woźniki

grunty wsi Ciółkowo

grunty wsi Ciółkowo

grunty wsi Woźniki

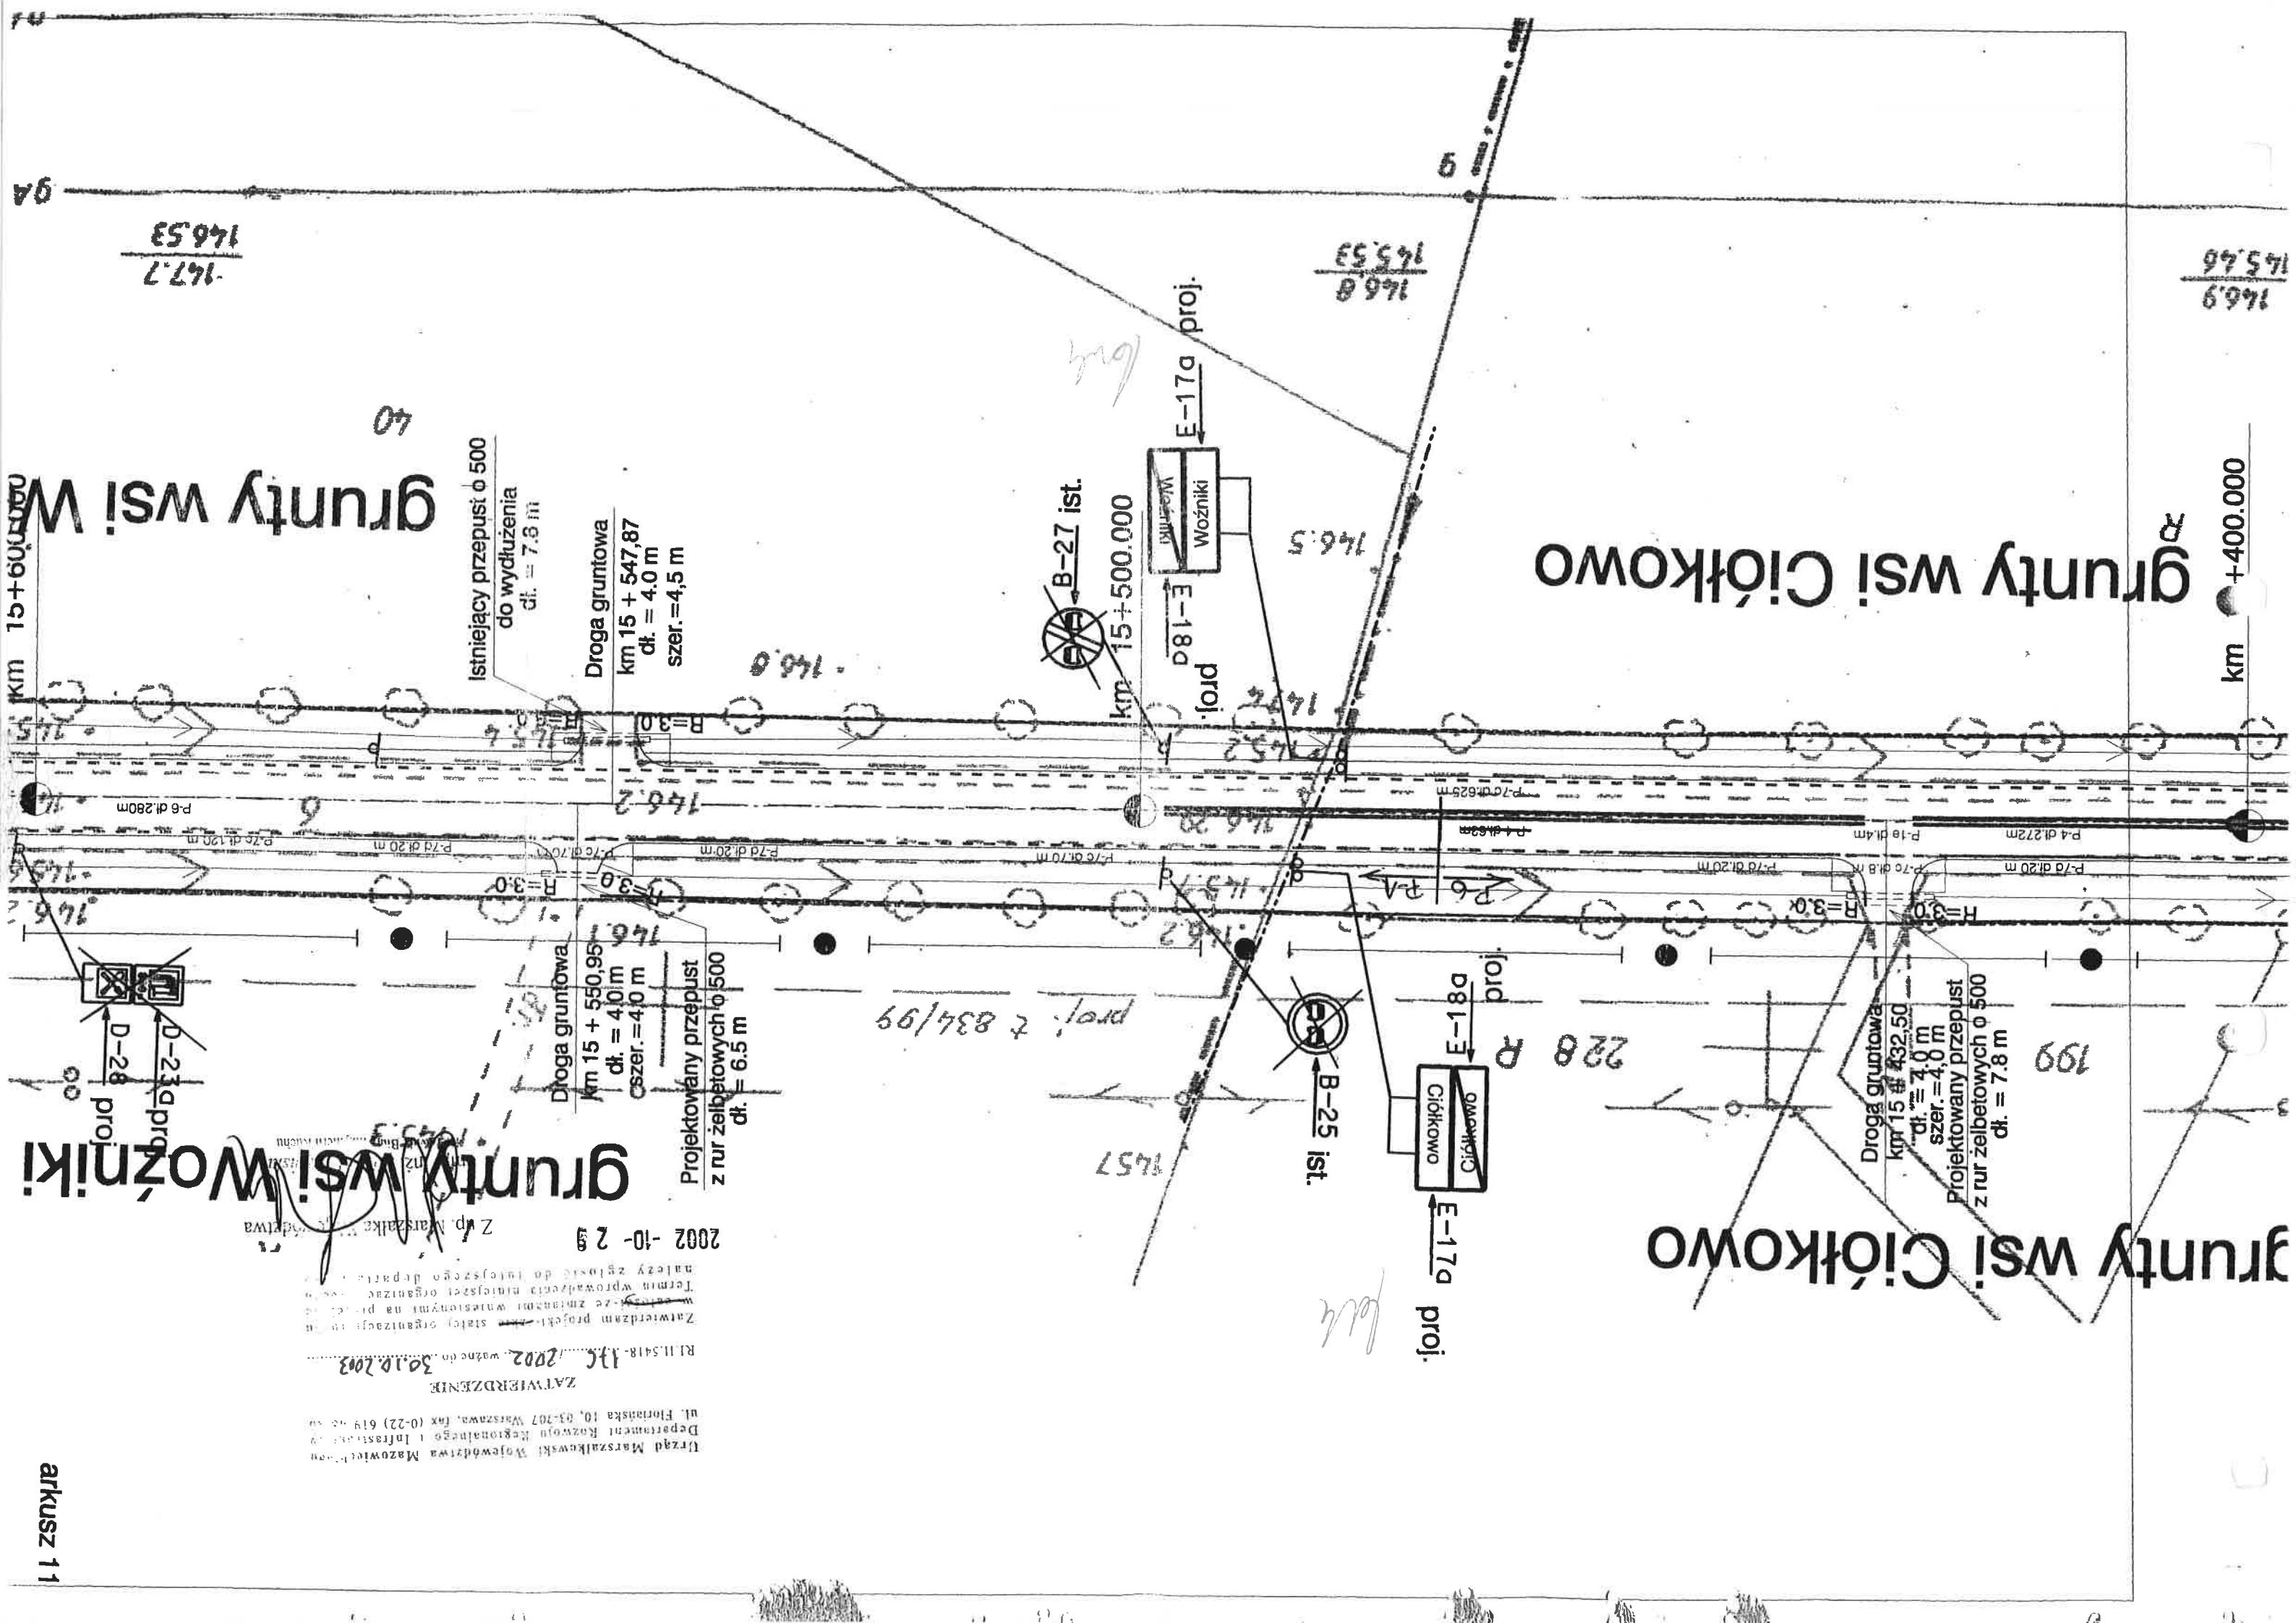

Urząd Marszałkowski Województwa Mazowieckiego
Departament Rozwoju Regionalnego i Infrastruktury
ul. Florjanska 10, 01-707 Warszawa, fax (0-22) 617 48 46

ZATWIERDZENIE

RI.II.5418-171, 2002, ważne do 30.10.2003

Zatwierdzam projekt ~~z~~ stałej organizacji ruchu
w ~~związku~~ ze zmianami wniesionymi na projekcie
termin wprowadzenia niniejszej organizacji ruchu
należy zgłaszać do właściwego departamentu

Z up. Marszałka Województwa

[Signature]
mgr inż. *[Signature]*
Kierownik Wydziału Inżynierii Ruchu

2002-10-29

Projektowany przebieg
z rur żelbetonowych Ø 500
dł. = 7,5 m

Droga gruntowa
km 15 + 720,67
dł. = 4,0 m
szer. = 5,0 m

24 R

D-239 ist.
D-28 ist.

144,4

R=3,0

R=3,0

P-70 dł. 20 m

P-70 dł. 20 m

P-70 dł. 20 m

P-70 dł. 20 m

P-70 dł. 625 m

P-70 dł. 465 m

P-70 dł. 39 m

km 15+700.000

km 15+600.000

SI WOZNIKI

żniki

-28

proj.

A-2
proj.

A-4
ist.

146.48

146.2

145.9

144.2

144.3

144.8

145.6

145.2

145.5

147.3

40

9


GA 500

GA 500

145.30

9 500

| W4 | |
|----|-------------|
| a | 45° 47' 13" |
| R | 240.00 |
| a | 138,56 |
| t | 111,79 |
| L | 80.00 |
| t | 9° 32' 57" |
| X | 79,78 |
| y | 4,44 |
| H | 1,11 |
| N | 6,66 |
| Td | 58.41 |
| Tk | 26.74 |

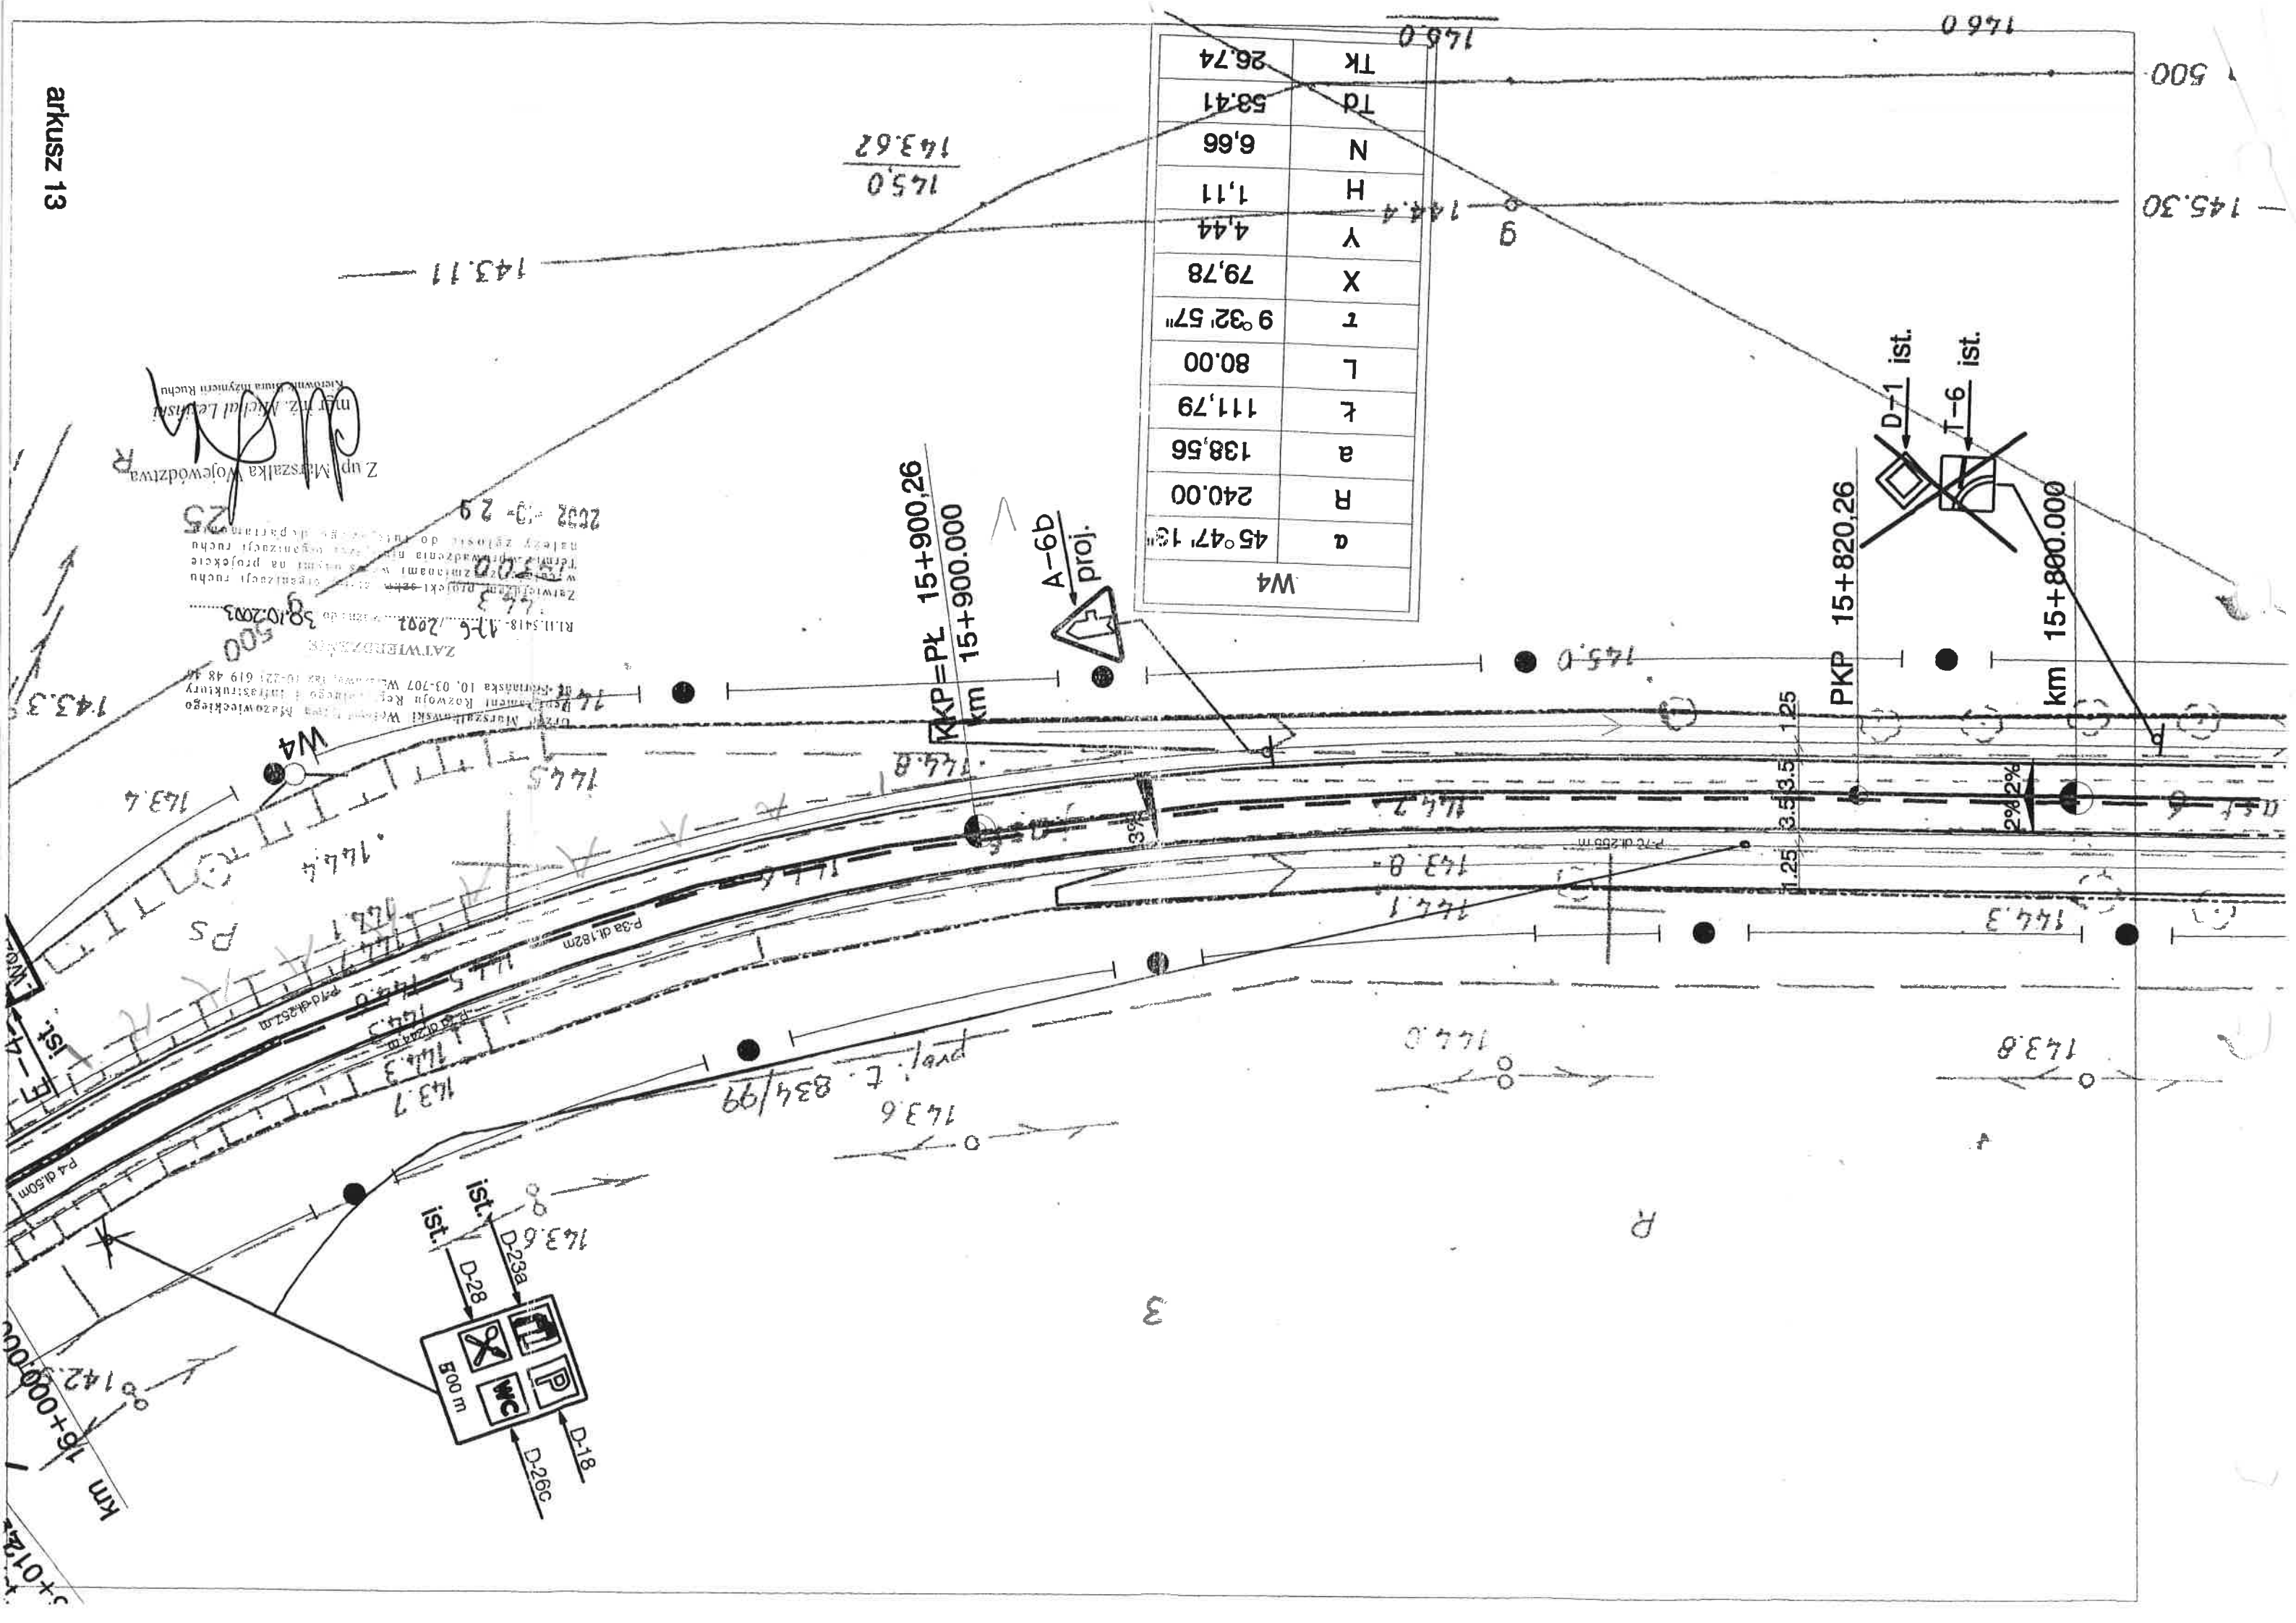

12

km 16+158,21
dt.=6.0 m

Wład gospodarczy

km 16+158,21
szer. = 5.0 m.

66/10

142.8

5-7-79

km 16+088.69

| proj. | L | T | X | Y | H | N | Td | TK |
|-------|-------|----------|-------|------|------|------|-------|-------|
| 19 | 80.00 | 9°32'57" | 79.78 | 4.44 | 1.11 | 6.66 | 53.41 | 26.74 |


km 16+035.4
Szer: 4.0 m

Skrzyżowanie

1st. km 16+022,26

KKP=KŁ 16+01295g

km $16+000.000$

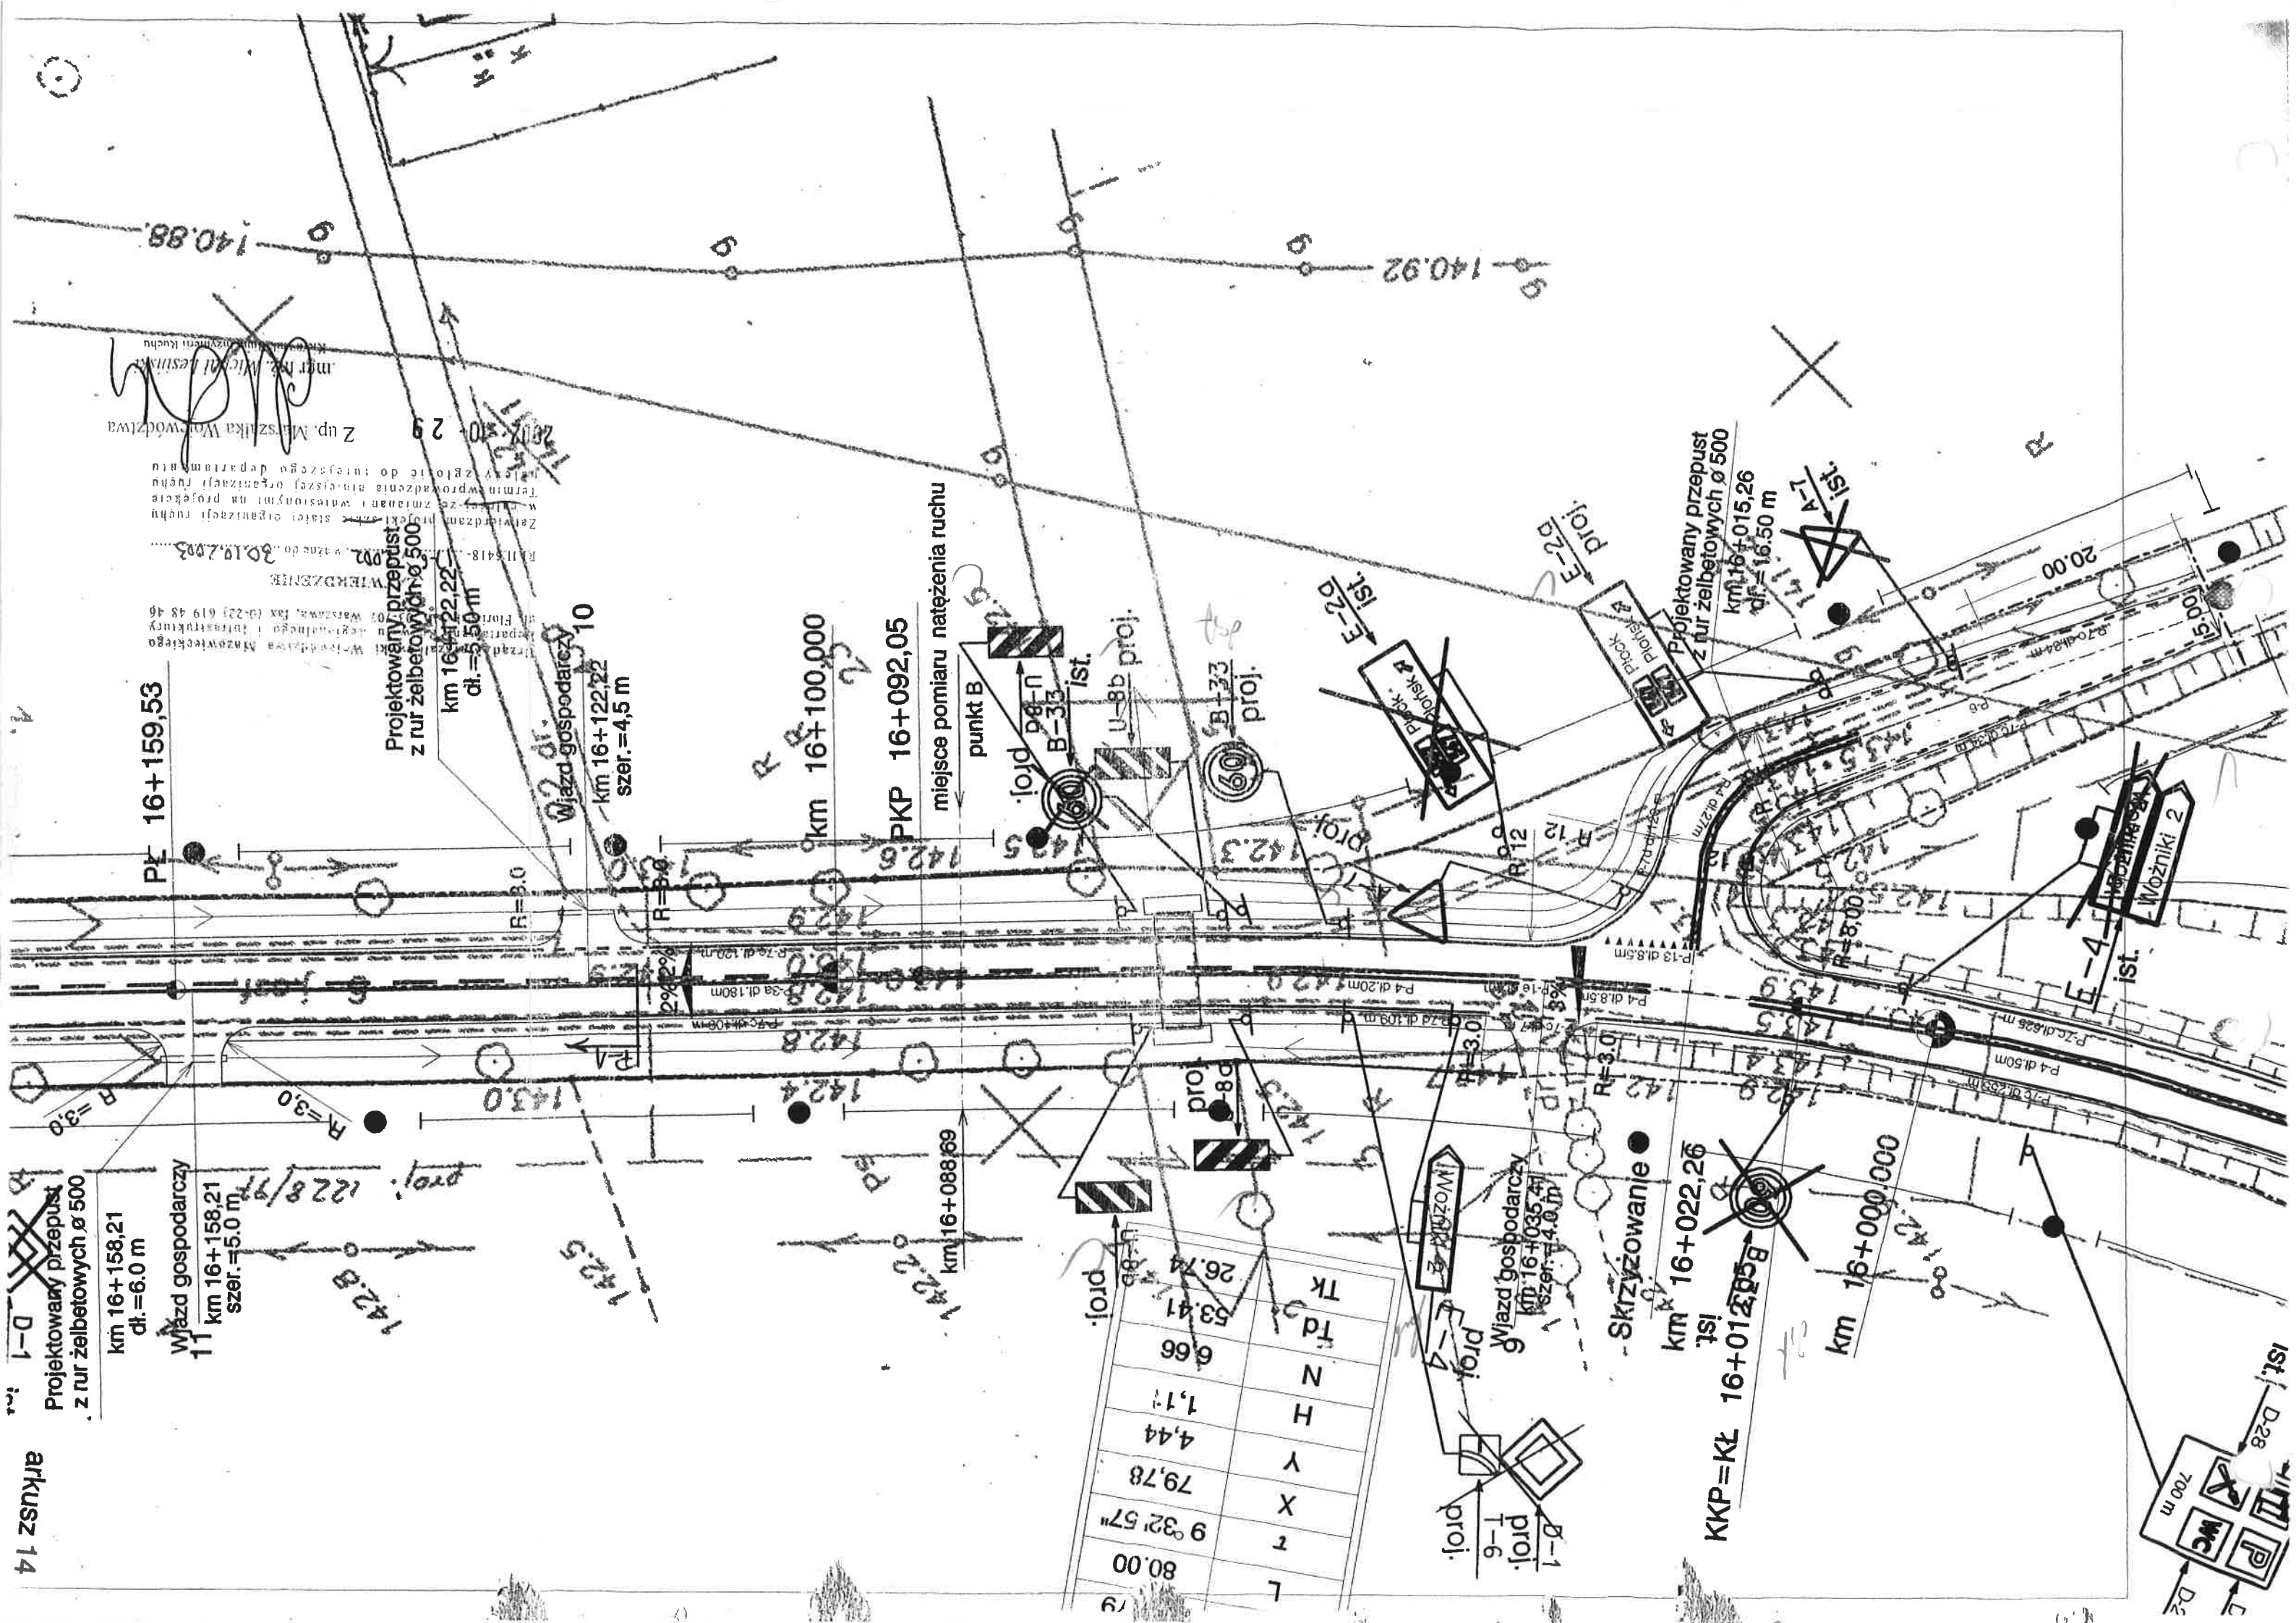

Z upr. Marszałka Województwa

2002 - 10 - 29

 ZATWIERDZENIE
 PŁ. 135 2002, wzm. do 30.10.2003

| | |
|---------|------------|
| W5 | |
| a | R |
| T | 7 |
| 156.23 | 78.25 |
| 1100.00 | 8° 08' 16" |
| 278 | 278 |

Istniejący przepust
z rur żelbetowych 500
do wyczerzenia
km 16+263.56
dł. = 14.50 m

Projektowany przepust
z rur żelbetowych $\varnothing 500$
km 16+158,21
dł.=6.0 m


ZATWERZENIE


81.11.5418-176/2002. Winding 30.10.2003

dzierżam projektów, starych organizacji, ruchu
w ~~starych~~ ze zmianami, wprowadzani na projekcie
termin wprowadzenia zmian, organizacji ruchu
dla zgłoszeń do komisji, dla departamentu

Z up. Marszałka Wojskództwa


2002-10-29

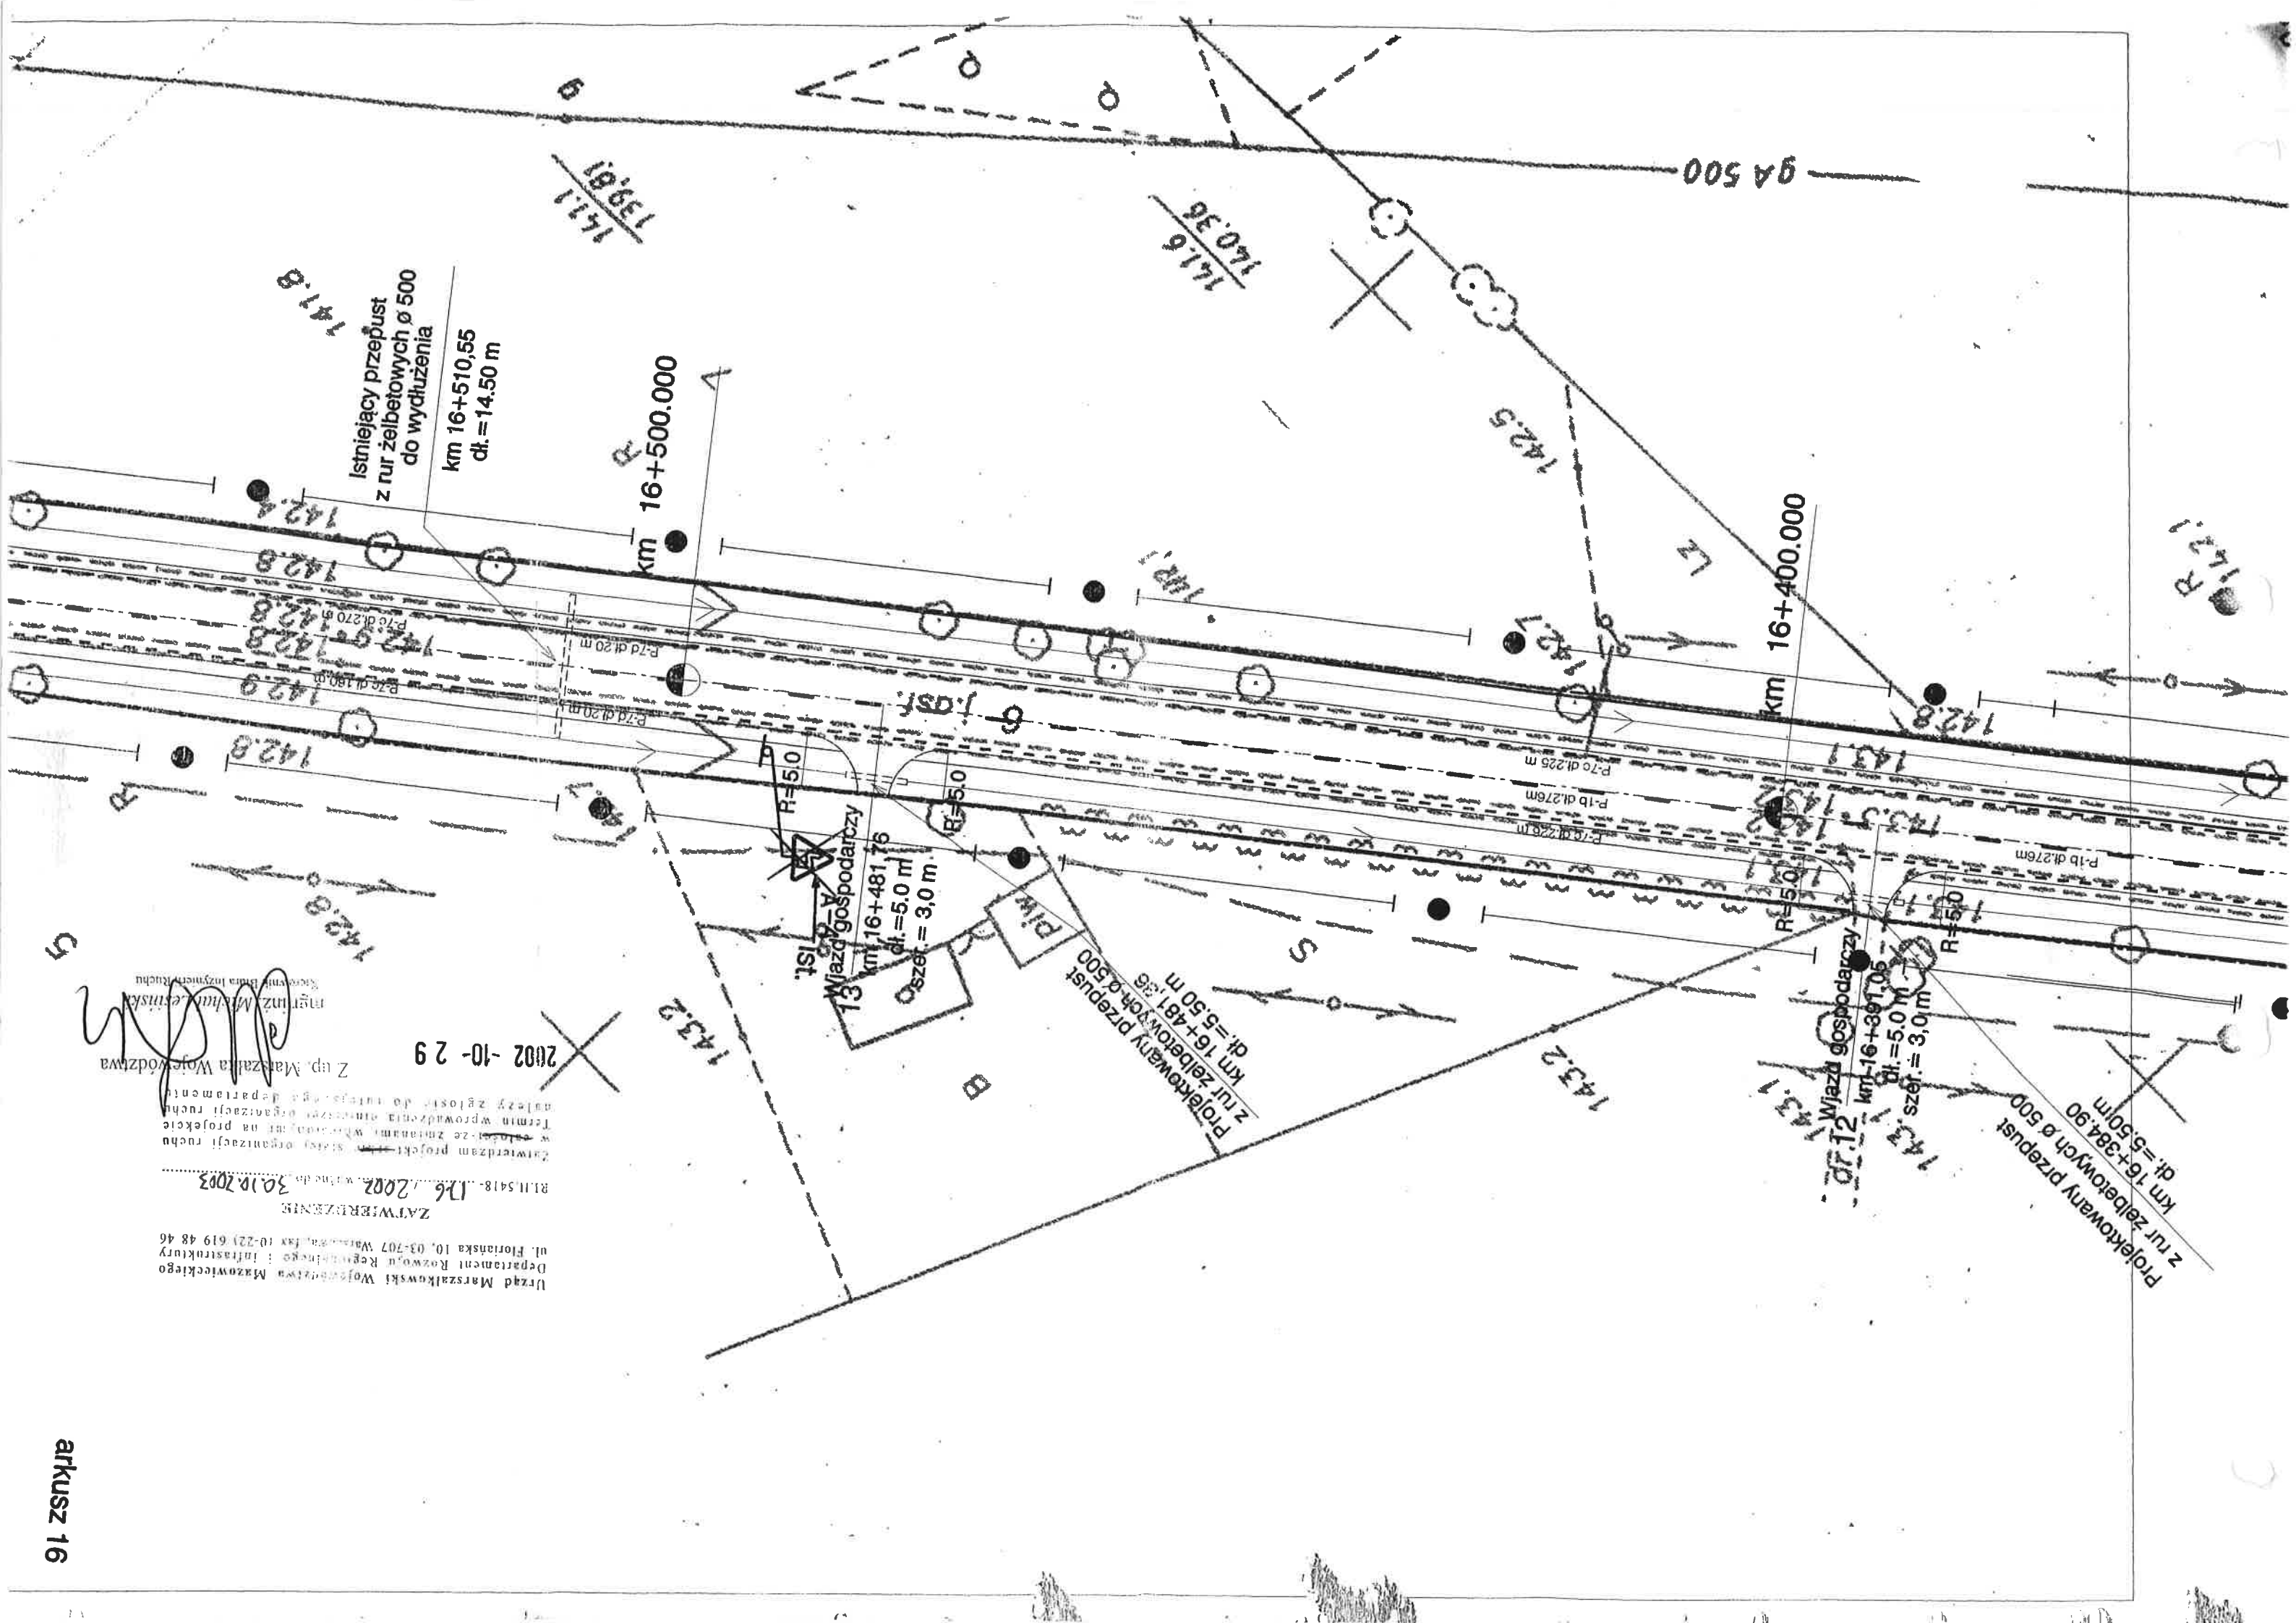

SPECJALISTA
inż. Przemysław Zydomo

prof. znak pionowy


| | |
|--|--|
| Zamównik: Aktywizacja oznakowania w rejonach szkół i placówek oświatowych zlokalizowanych przy drogach wojewódzkich województwa mazowieckiego | |
| Wskazanie projektanta: | |
| Projekt: PROJEKT STAJEN ORGANIZACJI RUCHU droga wojewódzka nr 567 miejscowość Smardzewo, powiat plocki. | |
| Rysunek: PLAN SYTUACYJNY od km 16+620 do km 16+930 | |
| Projektant: Podpis: Mazowiecki Zarząd Dróg Wojewódzkich ul. Mazowiecka 14, 00-000 Warszawa Data: Skala: 1:500 Str. 01 z 01 | |

Projektowane oznakowanie poziome należy wykonać w technologii grubowarstwowej.

PROJEKT - SZKIC
organizacji ruchu opinuje
pozytywnie - negatywne
z następnymi znakami

2016-11-04

REFERENT
Zespół Inżynierski
Wydział Inżynierii
Kierunek Inżynieria
sterż. szt. Sylwester Burdon

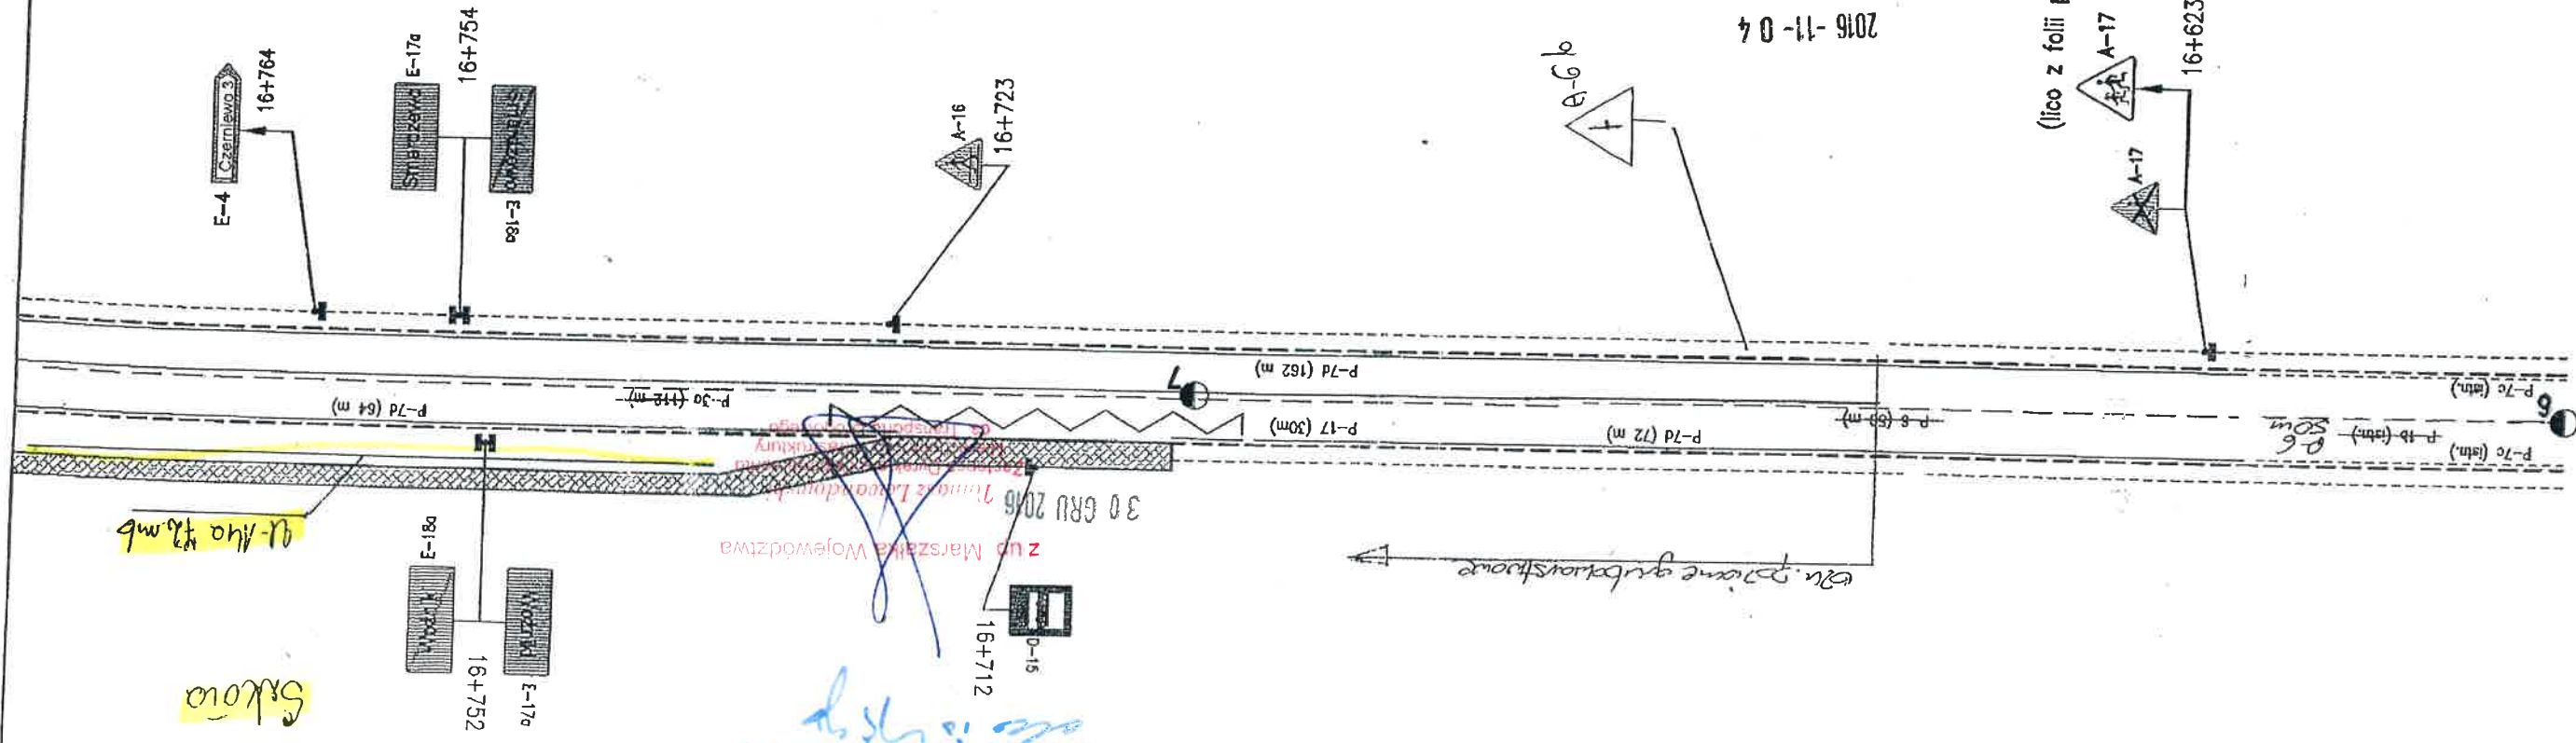

MARSZAŁEK
WOJEWÓDZTWA MAZOWIECKIEGO
ZATWIERDZENIE Nr 11-01-00221
30/06/2016

664 PŁOCK
T-20 *


PROJEKT - SKKIC
organizacji ruchu opiniuje
pozytywnie - negatywne
z następnymi
Zespołu ds. Organizacji Ruchu
Kierownik: Sylwester Burdon
Inż. Przemysław Zydomo

SPECJALISTA
Inż. Przemysław Zydomo

prof. znak planowy

| | | | |
|---|--|--|--|
| Zamównik | | Zakres przedsięwzięcia | |
| Marszałek Województwa Mazowieckiego | | Aktualizacja oznakowania w rejonach szkół i placówek oświatowych zlokalizowanych przy drogach wojewódzkich Mazowieckiego | |
| Projektant | | Projekt | |
| PLAN SYTUACYJNY | | - PROJEKT STALEJ ORGANIZACJI RUCHU | |
| Rozbudowa drogi wojewódzkiej nr 567 miejscowość Smardzewo, powiat płocki. | | Rozbudowa | |
| od km 16+620 do km 16+930 | | Podział | |
| Mazowiecki Zarząd Dróg Wojewódzkich | | Skala | |
| ul. Mazowiecka 14, 00-044 Warszawa | | 1:500 | |
| Inżynier | | Data | |
| Inż. Przemysław Zydomo | | 16.06.2018 | |

Projektowane oznakowanie powinno być wykonane w technologii grubowarstwowej.

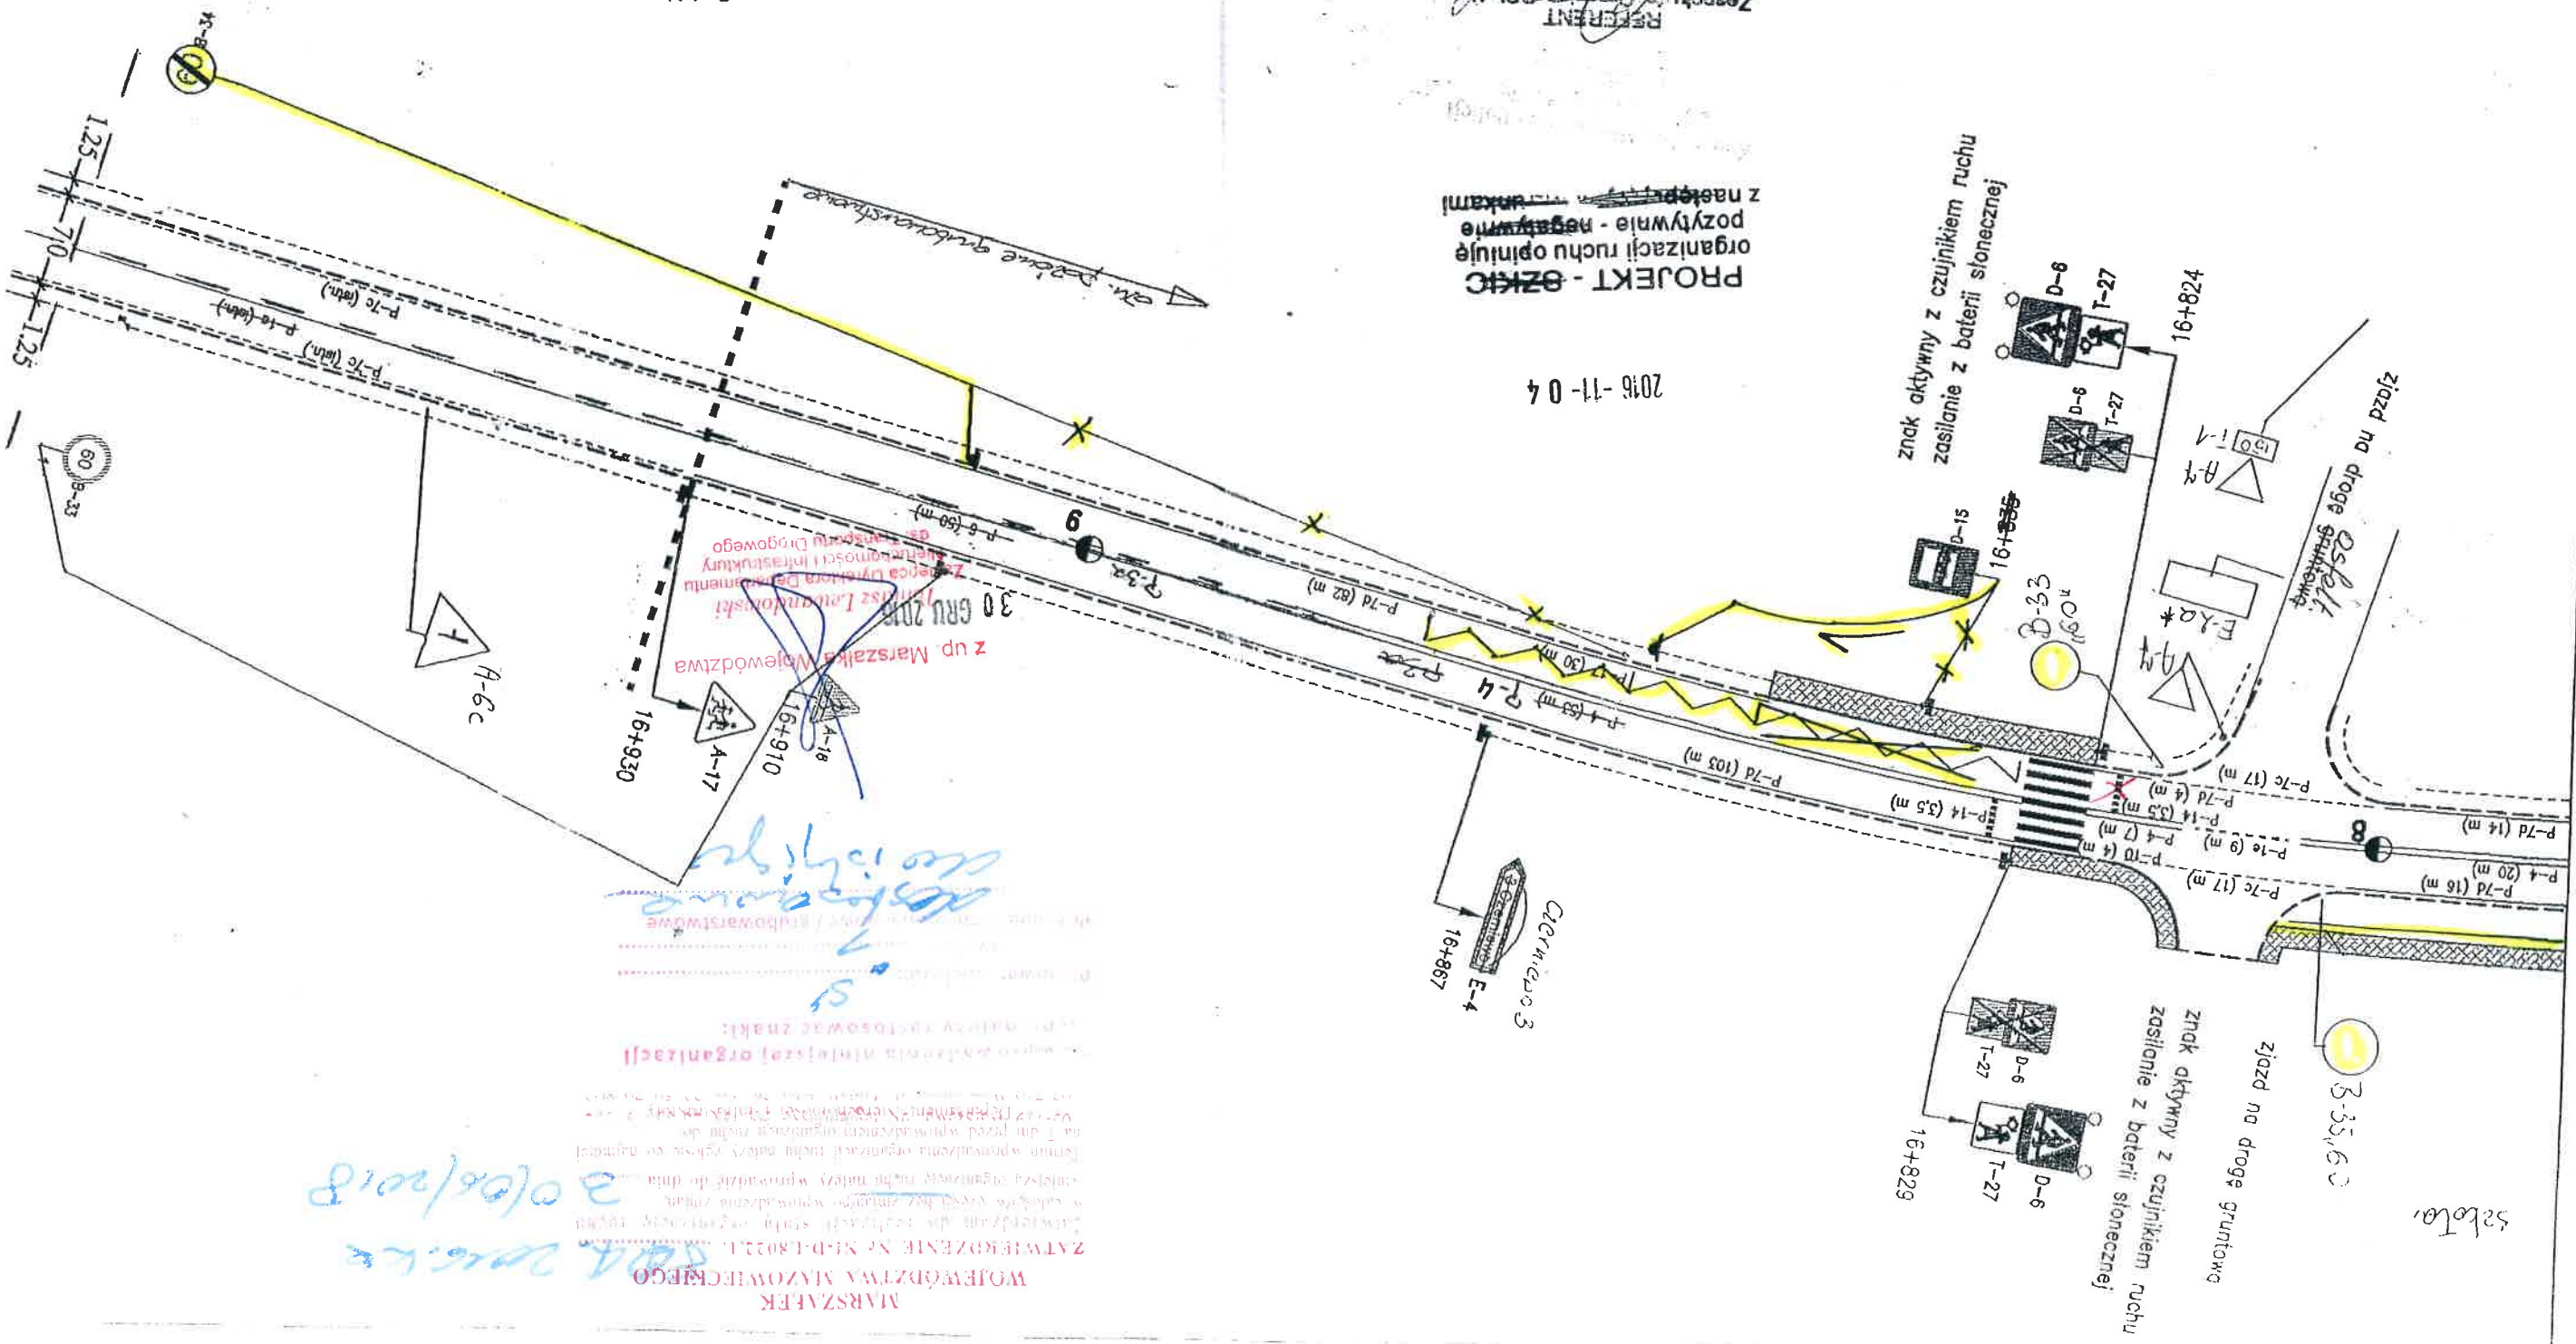

Urząd Marszałkowski Województwa Mazowieckiego
Departament Nieruchomości i Infrastruktury
Zatwierdzam do realizacji projekt - zlecenie organizacji ruchu
w całości - ze zmianami wniesionymi na projekcie
Termin wprowadzenia niniejszej organizacji ruchu
należy zgłosić do tutejszego departamentu

Z up. Marszałka Województwa

