Część obiektu z projektowaną przebudową

Przebudowa części budynku dawnej Spółdzielni Usług Wielobranżowych w Skołyszynie na cele Gminnego Punktu Selektywnej Zbiórki Odpadów Komunalnych

# Rzut gł. - PARTER skala 1 : 50

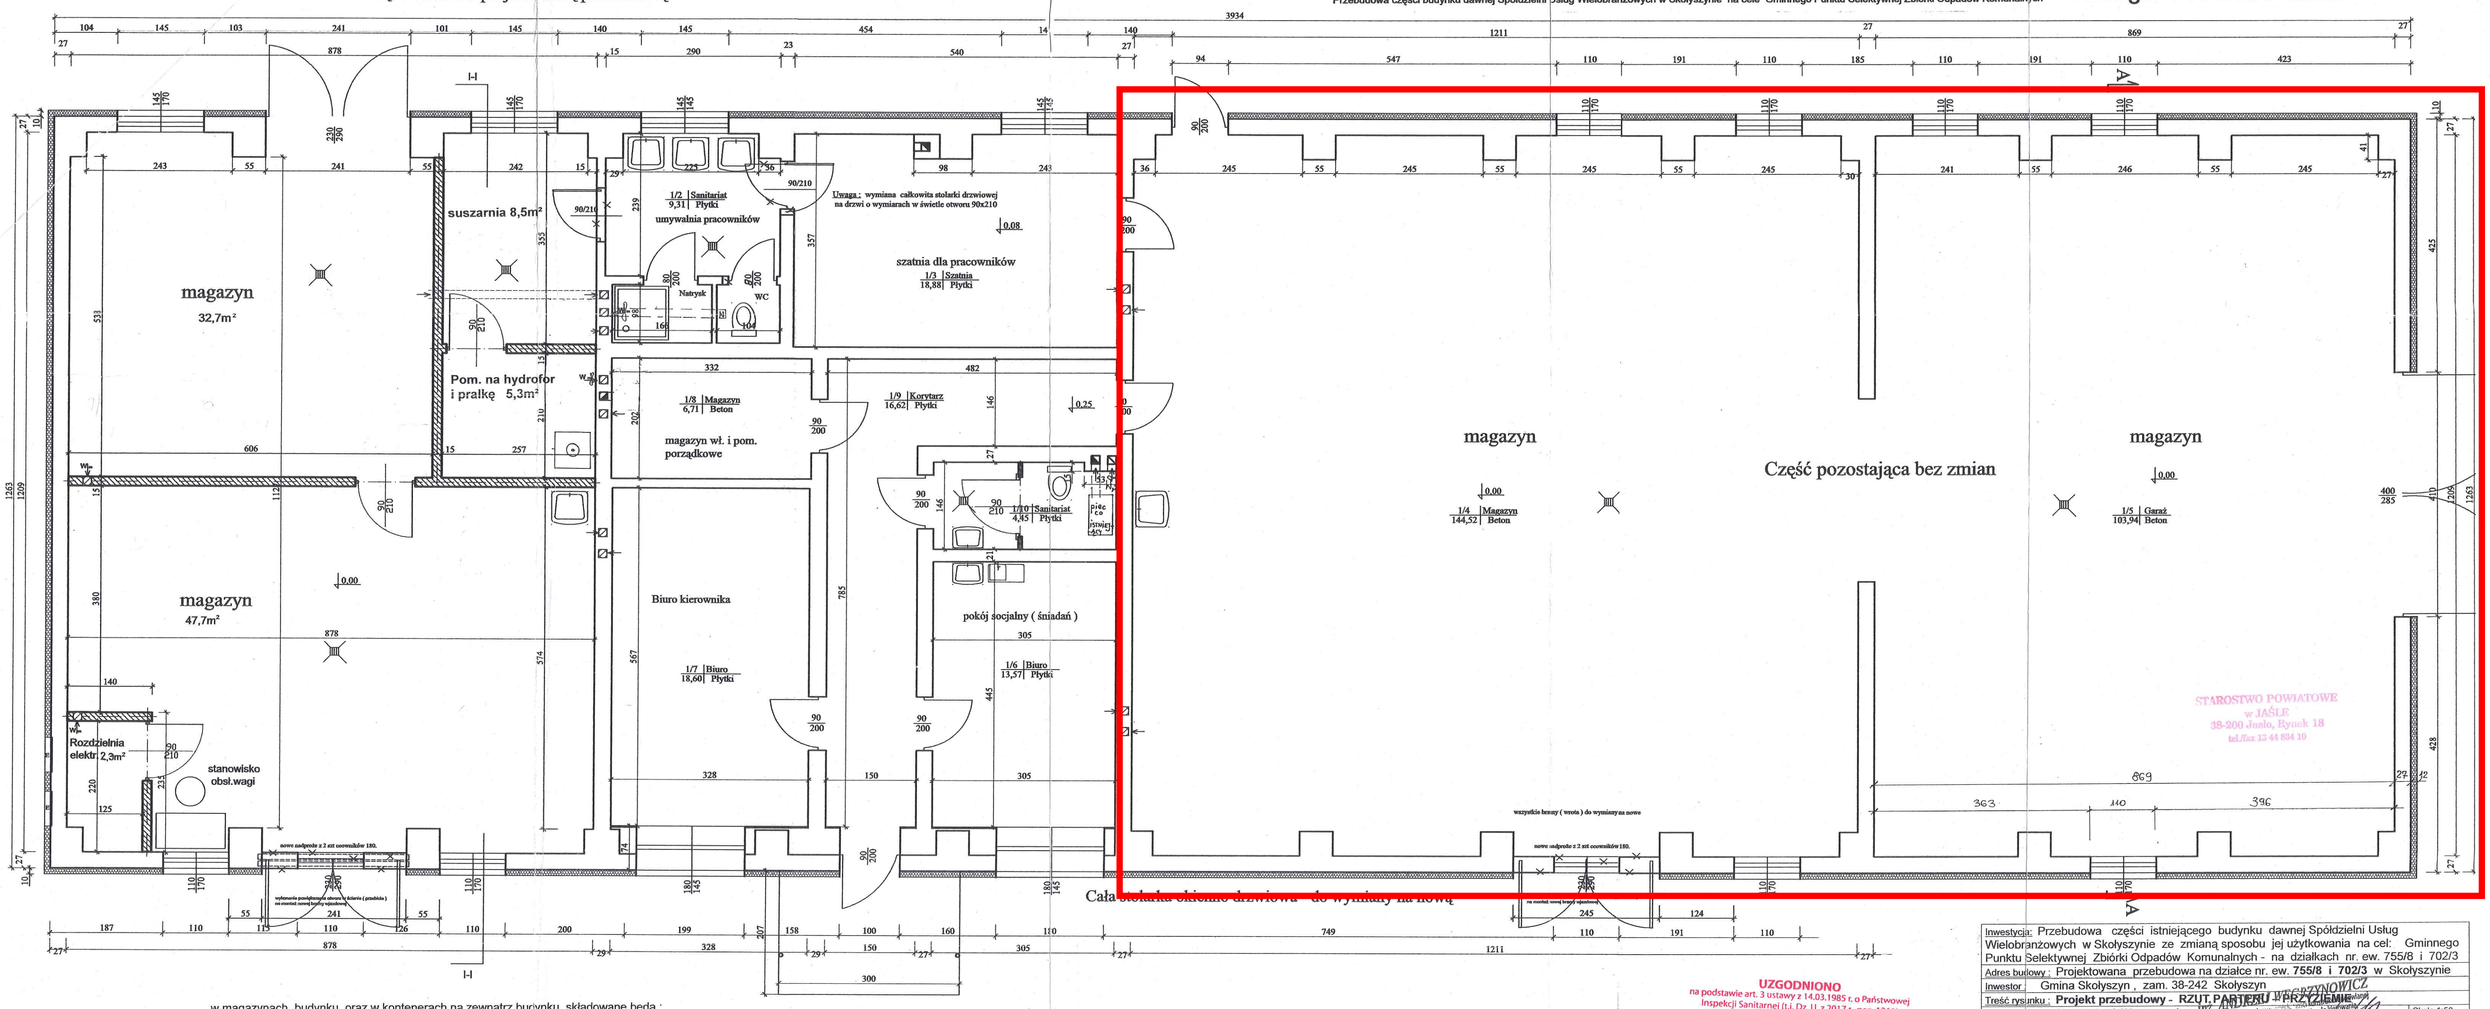


w magazynach budynku, oraz w kontenerach na zewnątrz budynku składowane będą : tworzywa sztuczne , opakowania wielkowymiarowe, papier, szkło, tekstylia , zużyte oleje silnikowe, chemikalia, zużyte baterie, akumulatory, zużyty sprzęt elektryczny i elektroniczny, meble, oraz inne odpady wielkogabarytowe, odpady zielone ( kontener na zewnątrz ), zużyte opony, odpady budowlane i rozbiórkowe, wytwarzane w ramach remontów prowadzonych we własnym zakresie ( odpady tylko z drobnych remontów)

**Zakres prac objętych zamówieniem**

UZGODNIONO
na podstawie art. 3 ustawy z 14.03.1985 r. o Państwowej Inspekcji Sanitarnej (t.j. Dz. U. z 2017 r. poz. 1261)
~~pod warunkiem uwzględnienia zastrzeżeń~~
~~lub uwag zamieszczonych w opinii~~
z dnia 12.09.2017 r. znak PZNS. 451.19.2017.Z
PAŃSTWOWY POWIATOWY INSPEKTOR SANITARNY
w Jaśle
Jasło, dnia 12.09.2017 podpis Państwowego Powiatowego Inspektora Sanitarnego w Jaśle

STAROSTWO POWIATOWE
w JAŚLE
38-200 Jasło, Rynek 18
tel./fax 13 44 834 10

| | |
|---|---|
| Inwestycja: Przebudowa części istniejącego budynku dawnej Spółdzielni Usług Wielobranżowych w Skołyszynie ze zmianą sposobu jej użytkowania na cel: Gminnego Punktu Selektywnej Zbiórki Odpadów Komunalnych - na działkach nr. ew. 755/8 i 702/3 | |
| Adres budowy : Projektowana przebudowa na działce nr. ew. **755/8 i 702/3** w Skołyszynie | |
| Inwestor: Gmina Skołyszyn , zam. 38-242 Skołyszyn | |
| Gł. projektant: inż. Andrzej Węgrzynowicz Upr. nr. UAN-2-8346-67/86 i GP-I-UA-7342/52/93 izba. nr. ew. PDK/BO/0705/01 | Skala 1:50 |
| oraz: mgr inż. arch. Ewelina Węgrzynowicz - Upr. nr. Rz/A-17/08, Izba .nr. ew. PK-0266 | Data : 17-08-2017 |
| Projektant: - Branża elektryczna: mgr inż Jerzy Ras. Upr. nr. UAN-2-8346-24/88 Izba. nr. ew. PDK/BT/0346/05 | Rys. nr. 6 |
| Projektant: - Branża sanitarna: mgr inż. Paweł Zawada Upr. nr. PDK/0179/POOS/11 Izba nr. PDK / IS /1207/ 01 | |
| Sprawdzający: Bud. Zygmunt Malarz Upr. nr. 1957/58 izba nr. ew. PDK/B0/0386/01 | |

Projektowana budowla spełnia wymagania podstawowe określone w art. 5 ust. 1 Ustawy z dnia 7 lipca 1994 r. Prawo budowlane (Dz. U. z 2016 r. poz. 290 z późn. zm.) oraz decyzja nr 100/2016 z dnia 30.12.2016 r. udzielona przez Starostwo Powiatowe w Jaśle
mgr inż. arch. Ewelina Węgrzynowicz
upr. nr. Rz/A-17/08 Izba Architektów RP
38-200 Jasło, ul. Skalna 52

STAROSTA JASIELSKI
38-200 JASŁO, Rynek 18
ZATWIERDZONO DECYZJĄ
Znak: AB.6740.4.94.2017
z dnia 01.02.2018 r.
Z up. Starosty
mgr inż. Andrzej Babiarz
Naczelnik Wydziału
Architektury i Budownictwa

– ORIENTACYJNY ZAKRES WBUDOWANIA KOSTKI BRUKOWEJ

Poświadcza się, że niniejszy dokument został opracowany w wyniku prac geodezyjnych i kartograficznych, których rezultaty zgodnie z operatem technicznym wpisany do ewidencji materiałów państwowego zasobu geodezyjnego i kartograficznego

| | |
|---|---|
| Organ prowadzący państwowy zasób geodezyjny i kartograficzny | STAROSTA JASIELSKI |
| Identyfikator ewidencyjny materiału zasobu operatu technicznego | 18.6.5.2017.4209 |
| Data wpisania operatu technicznego do ewidencji materiałów zasobu | 26.09.2017 |
| Imię, nazwisko i podpis osoby reprezentującej organ | |

MAPA DO CELÓW PROJEKTOWYCH
SKALA 1:500

Układ współrzędnych XY: "2000"
Układ wysokościowy: Kronsztadt 86

Godło: 7.118.23.15.4.4
Obiekt: Skołyszyn [00012]
Gmina: Skołyszyn [180509_2]
Zakres aktualizacji:
Data opracowania mapy: 21-06-2017
L.ks.r.: 17338/62/2017
Nr zgłoszenia: GN-II.6640.162.2017

Mapa wykonano zostało bez ustalenia obciążeń służebnościami gruntowymi ujawnionymi w księgach wieczystych

Nie wyklucza się istnienia w terenie innych nie wykazanych na niniejszej mapie urządzeń podziemnych, które nie były zgłoszone do inwentaryzacji lub o których brak jest informacji w instytucjach branżowych

imię i nazwisko, numer świadectwa nadania uprawnień geodety, który sporządził mapę, oraz jego podpis

Geodeta uprawniony
mgr inż. Jacek Hap
Upr. nr 17338,

imię i nazwisko lub nazwa podmiotu, który wykonał mapę oraz podpis osoby reprezentującej ten podmiot

Geodeta uprawniony
mgr inż. Jacek Hap
Upr. Zawodowe nr 17338 w zakr. 1, 2, 4
tel. 606812439, Jasło, ul. Graniczna 50B
NIP 685-108-00-19 REGON 371167497

UZGODNIONO
na podstawie art. 3 ustawy z 14.03.1985 r. o Państwowej Inspekcji Sanitarnej (t.j. Dz. U. z 2017 r. poz. 1261)
~~pod warunkiem uwzględnienia zastrzeżeń~~
~~lub uwag zamieszczonych w opinii~~
z dnia 12.09.2017 r. znak PZNS.451.19.2017.2
PAŃSTWOWY POWIATOWY INSPEKTOR SANITARNY
w Jaśle
Jasło, dnia 12.09.2017 r. podpis Państwowy Powiatowy Inspektor Sanitarny w Jaśle
mgr inż. Zbigniew Hajto

Za zgodność z oryginałem
podpis
inż. ANDRZEJ WIG