DOKUMENTACJA POWYKONAWCZA

FRONT VIEW (–Z) WIDOK PRZODU (–Z)

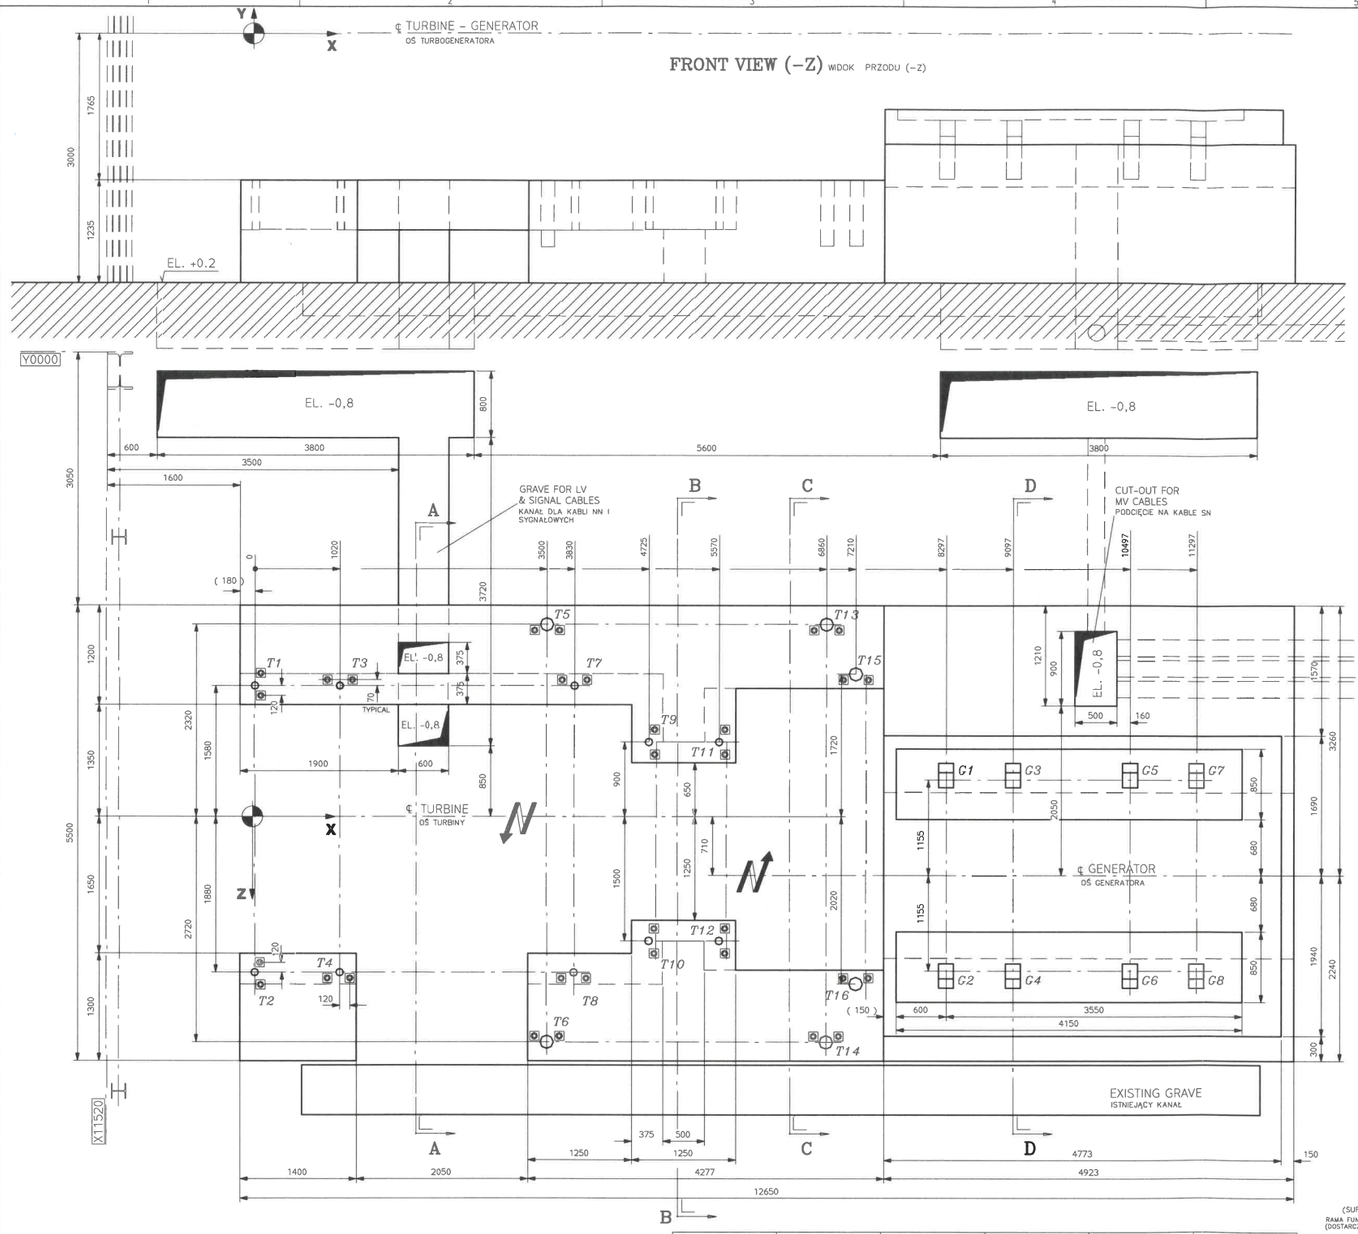

SECTION D–D PRZEKRÓJ D–D

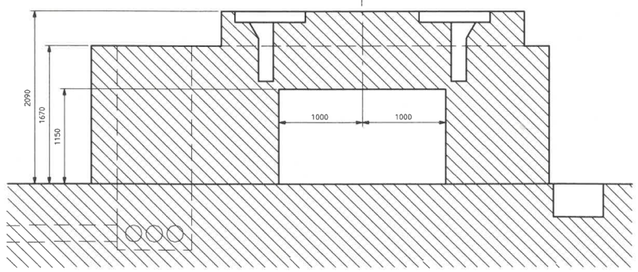

FOUNDATION DETAIL FOR ANCHOR BOLTS T1–T4, T7–T12.

SZCZEGÓŁ FUNDAMENTU DLA ŚRUB FUNDAMENTOWYCH T1–T4 (SKALA 1:10)

(SCALE 1:10)

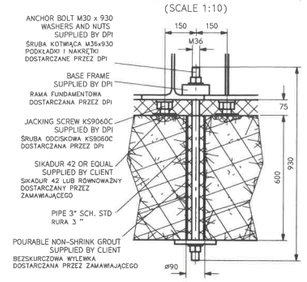

FOUNDATION DETAIL FOR ANCHOR BOLTS T5–T6, 13–14.

SZCZEGÓŁ FUNDAMENTU DLA ŚRUB FUNDAMENTOWYCH T5–T6, 13–14 (SKALA 1:10)

(SCALE 1:10)

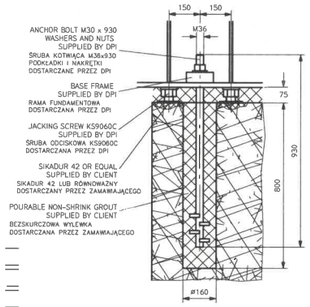

FOUNDATION DETAIL FOR ANCHOR BOLTS T15–T16.

SZCZEGÓŁ FUNDAMENTU DLA ŚRUB FUNDAMENTOWYCH T15–T16 (SKALA 1:10)

(SCALE 1:10)

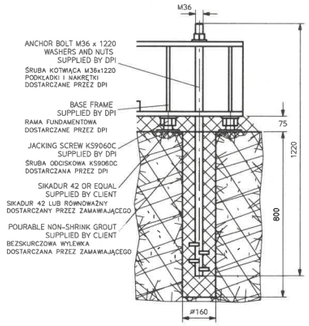

FOUNDATION DETAIL FOR ANCHOR BOLTS G1–G8.

SZCZEGÓŁ FUNDAMENTU DLA ŚRUB FUNDAMENTOWYCH G1–G8 (SKALA 1:10)

(SCALE 1:10)

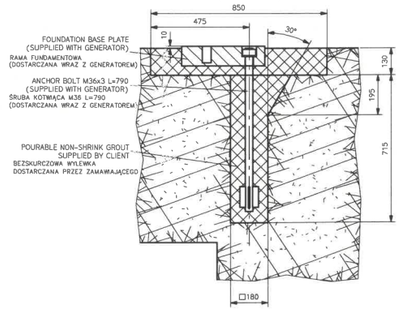

SIDE VIEW (X) WIDOK Z BOKU (X)

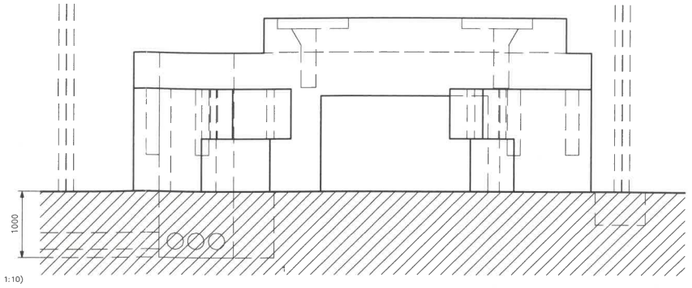

SECTION A–A PRZEKRÓJ A–A

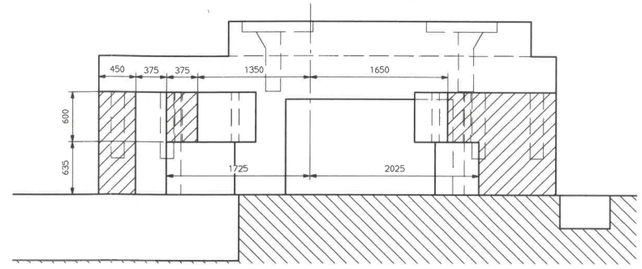

SECTION B–B PRZEKRÓJ B–B

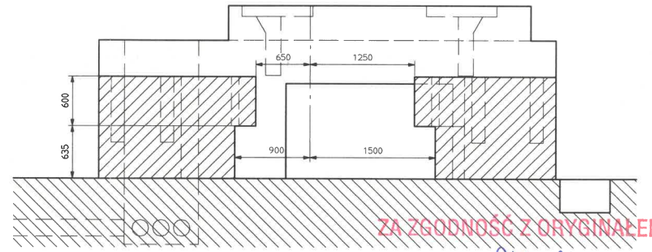

ZA ZGODNOŚĆ Z ORYGINAŁEM
2015 -02- 28

SECTION C–C PRZEKRÓJ C–C

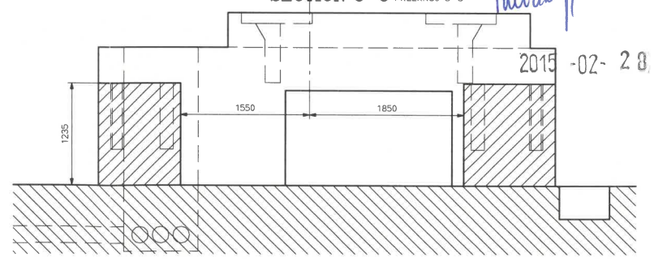

ANCHOR BOLT ŚRUBA KOTWIĄCA	STATIC LOADS (kN) OBCIĄŻENIA STATYCZNE (kN)	OPERATING LOADS (kN) OBCIĄŻENIA ROBOCZE (kN)	TOT STAT.+ OPER. (kN) RAZEM STAT+ROB (kN)	SHORT CIRCUIT INCLUDING STATIC LOADS OBC. ZWARCIOWE WRAZ Z OBC. STATYCZNYMI	UNBALANCE LOAD FACTOR K ACCORDING TO DIN4024 WSPÓŁCZYNNIK NIEWYWAGI OBCIĄŻENIA WG DIN4024
	DIRECTION Y KIERUNEK Y	DIRECTION Y KIERUNEK Y	DIRECTION Y KIERUNEK Y	DIRECTION Y KIERUNEK Y	DIRECTION Z–Y KIERUNEK Z–Y
T1	-68.7	-1.9	-70.6		±17.7
T2	-74.6	1.9	-72.7		±17.7
T3	-60.7	-1.9	-62.6		±17.7
T4	-66.6	1.9	-64.7		±17.7
T5	-58.9		-58.9		
T6	-58.9		-58.9		
T7	-8.9	-1.9	-10.8		±17.7
T8	-8.9	1.9	-7		±17.7
T9	-33.4	25.3	-8.1	49.9/-116.7	±5.7 / ±2.1
T10	-33.4	-25.3	-58.7	49.9/-116.7	±5.7 / ±2.1
T11	-57.9	25.3	-32.6	25.4/-141.2	±5.7 / ±2.1
T12	-65.9	-25.3	-91.2	17.4/-149.2	±5.7 / ±2.1
T13	-16.9		-16.9		
T14	-8.9		-8.9		
T15	-33.4		-33.4		
T16	-48.4		-48.4		
G1	-43	-11.2	-54.2	115.8/-201.8	±7.4
G2	-43	11.2	-31.8	115.8/-201.8	±7.4
G3	-43	-11.2	-54.2	115.8/-201.8	±7.4
G4	-43	11.2	-31.8	115.8/-201.8	±7.4
G5	-43	-11.2	-54.2	115.8/-201.8	±7.4
G6	-43	11.2	-31.8	115.8/-201.8	±7.4
G7	-43	-11.2	-54.2	115.8/-201.8	±7.4
G8	-43	11.2	-31.8	115.8/-201.8	±7.4

REFERENCE DOCUMENTS:

DOKUMENTY ZWIĄZANE:

- GENERAL ARRANGEMENT 10168 EDMD070 20000002507
- DYSPOZYCJA OGÓLNA

Drawing Revision	Index	Changed	Date	Checked	Date	Change No	Change Description
	02	DALLA VECCHIA D.	16.04.2014	RAMPON G.	16.04.2014		
	01	DALLA VECCHIA D.	06.03.2014	JURSIC I.	06.03.2014		
		Designed	Date	Checked	Date	Released	Date

Weight:
Original Scale 1:25
Description: FOUNDATION PLAN
Size A0 Lang. EN
Similar Drawing
Substitute for
Doc. Type DRW | Document No. 20000002506 | Doc. Part 001 | Rev. 02 | Sheet 001 of 001

CAD: PDMS
PROJ: SAP
DRWG: 20000002506
SHEE: 8001
USER: 100572

De Pretto Industrie
Via A.Pacinotti 5,36015 Schio,Italy
BYDGOSZCZ 2014
H.8100004.81

DOKUMENT DOSTAWCY - DO ZATWIERDZENIA
Supplier's Document - Approval Status

ZATWIERDZONY
Approved

ZATWIERDZONY JAK SKOPIOWANO
Approved as corrected

NIE ZATWIERDZONY
Not Approved

NIE WYMAGA ZATWIERDZENIA
Approval not required

ZATWIERDZENIE PRZEZ TWÓJ NIE ZWALNIA DOSTAWCY Z OBOWIĄZKU WYPEŁNIENIA ZOBOWIĄZAŃ KONTRAKTOWYCH I Z OBOWIĄZKÓW Z NIEGO WYNIKAJĄCYCH.
THAT, assent or does not warrant the supplier from observing the contract all obligations and from the consequent responsibilities.

INFRASTRUKTURA I ŚRODOWISKO
UNIA EUROPEJSKA FUNDUSZ SPÓJNOŚCI

REW. REV.	DATA WYDANIA ISSUE DATE	KOD WYDAWANIA ISSUE CODE	OPIS REWIZJI REVISION DESCRIPTION	SPRAWDZONY PRZEZ CHECKED BY	ZATWIERDZONO PRZEZ APPROVED BY
02	16.04.2014			DALLA VECCHIA	RAMPON
01	21.03.2014	P	-	DALLA VECCHIA	JURSIC
00	10.03.2014	P	PIERWSZE WYDANIE FIRST ISSUE	DALLA VECCHIA	JURSIC

AUTORYZACJA WYDANIA / APPROVAL ISSUE

SOFER

ZASTĘPUJE DOKUMENT NR / SUBSTITUTES DOC. NO.
ELEMENT NR / ADR NO. 10168
WYDANY PRZEZ / ISSUED BY DE PRETTO INDUSTRIE

NAZWA OBIEKTU BUDOWLANEGO / OBJECT'S NAME AND ADDRESS: ZAKŁAD TERMICZNEGO PRZEKSZTAŁCANIA ODPADÓW KOMUNALNYCH BYDGOSZCZ UL. Ernsta Petersona 22, DZ. NR 2/101, 2/108 OBRĘB 0113

INWESTOR / INVESTOR

Pronatura
Międzygminny Kompleks Unieszkodliwiania Odpadów
ProNatura Sp. z o. o.
Budowa Zakładu Termicznego Przekształcania Odpadów Komunalnych dla Bydgosko-Toruńskiego Obszaru Metropolitalnego

PROJEKT WYKONAWCZY
TYTUŁ / TITLE
FOUNDATION PLAN
TURBOGENERATOR
PLAN FUNDAMENTÓW TURBOZESPOŁU

PODSTAWA / BASED ON -

KLASYFIKACJA CLASSIFICATION	KOMPLEX PLANT	SYSTEM	NUM. EUM	TYP DOK. DOC. TYPE	FORMAT / SIZE	SKALA / SCALE
	SIF	N3|1	010	IICW	A0	1:25

DOKUMENT NR / DOCUMENT NO. 10168EDMD071 | STRONA / SHEET 001 | Z / OF 001

PROJEKTANT PROWADZĄCY: SPECJALNOŚĆ: NR UPRAWNIEŃ:

PROJEKTANT: STEFANO CALVANI
SPECJALNOŚĆ: TECHNOLOG PS, PROCESU
NR UPRAWNIEŃ:
SPRAWDZAJĄCY:

INFORMACJE ZASTRZEŻONE – NIE UŻYWAĆ W CELACH INNYCH NIŻ TE DLA KTÓRYCH ZOSTAŁY DOSTARCZONE
CONFIDENTIAL PROPERTY – NOT TO BE USED FOR ANY PURPOSE OTHER THAN THAT FOR WHICH IT IS SUPPLIED

NAZWA PLIKU / FILE IDENTIFICATION 10168DOC070DRW01-000A001-A0