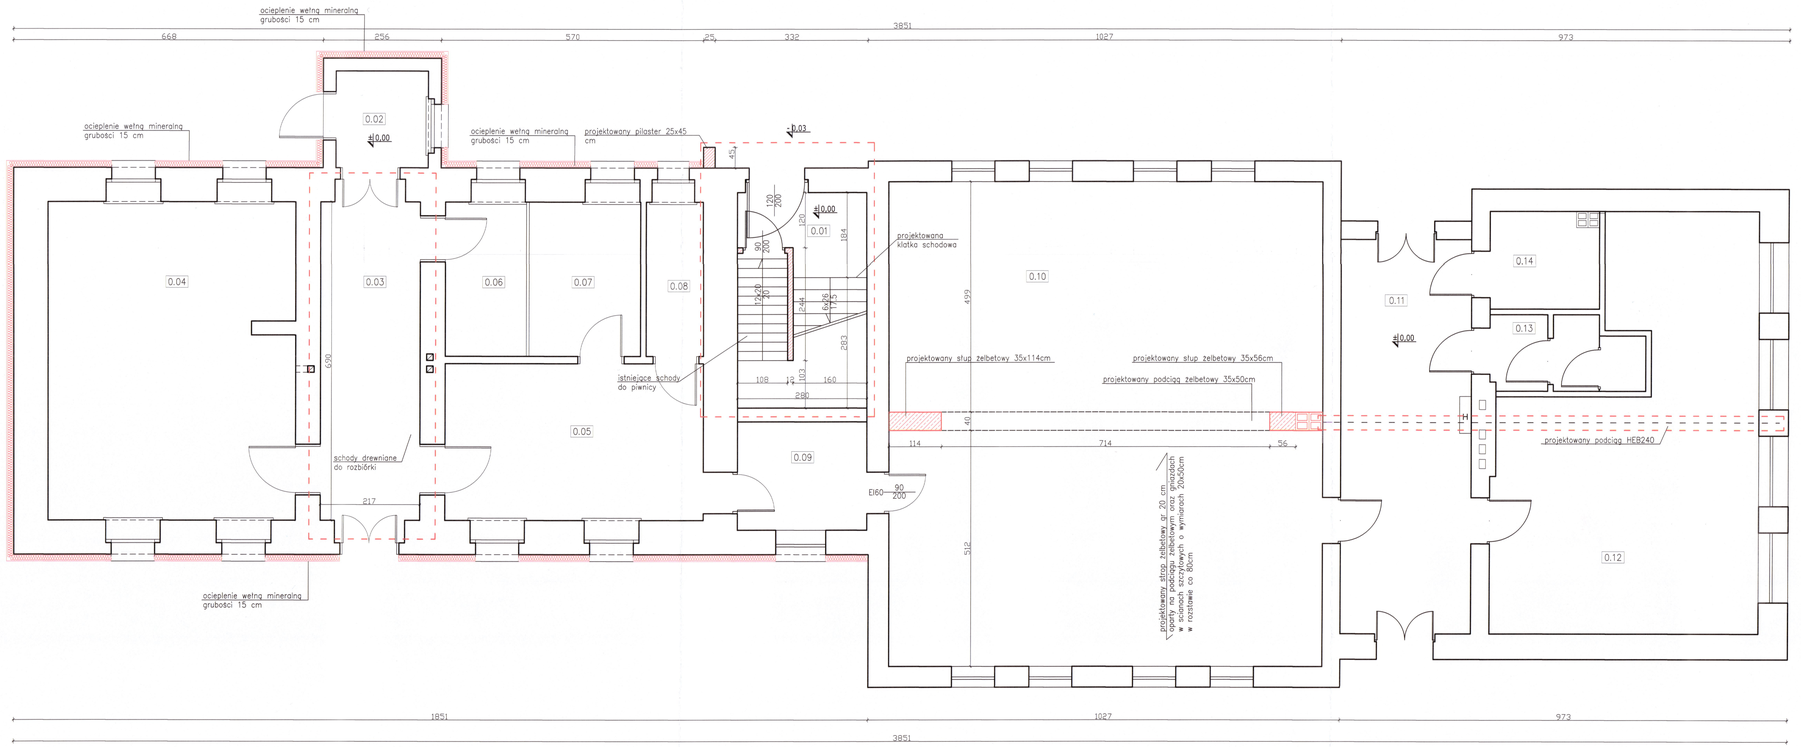

0.01	klatka schodowa	płytki ceramiczne	7,20
	Przedszkole		
0.02	ganek	płytki ceramiczne	4,20
0.03	komunikacja 1	płytki ceramiczne	14,97
0.04	sala zajęć	wykładzina PVC	36,63
0.05	jadalnia	wykładzina PVC	19.04
0.06	szatnia	wykładzina PVC	5.87
0.07	zaplecze	wykładzina PVC	8.05
0.08	łazienka dzieci	płytki ceramiczne	4.18
0.09	biuro	wykładzina PVC	6.58
	Powierzchnia przedszkola		99,52
	ŚWIETLICA		
0.10	świetlica 1	wykładzina PVC	~~98,1~~ 92,32
0.11	komunikacja 2	płytki ceramiczne	24,27
0.12	świetlica 2	wykładzina PVC	42,16
0.13	wc mężczyzn	płytki ceramiczne	4,94
0.14	wc kobiet i niepełnospr.	płytki ceramiczne	4,60
	Powierzchnia świetlicy		~~174,07~~ 168,29
	Suma Powierzchni		~~280,79~~ 275,01

Obszary objete inwestycją w poziomie parteru

ściany istniejące

elementy do wyburzenia

elementy projektowane

docieplenie mineralną płytą izolacyjną grubości 14 cm

docieplenie wełną mineralną grubości 15 cm w technologii bezspoinowego systemu dociepleń

BIURO PROJEKTOWE RUDNER

RUDNER Henryk Rudner
41-100 Siemianowice Śląskie ul. Kościelna 35
tel. (+48) 660 182 307
henryk.rudner@rudner.pl
www.rudner.pl

NR PROJEKTU

BRANŻA: Architektura

FORMAT ARKUSZA: 420 x 1120

NAZWA OBIEKTU: Przebudowa budynku mieszkalnego wielorodzinnego
Łaziska ul. Strzelecka 37, działka nr 334

PROJEKTANT	mgr inż. arch. Ewa Berthold - Majewska upr. bud. nr 210/92/Op	DATA: 10.10.2021
SPRAWDZAJĄCY		DATA:
OPRACOWAŁ	mgr inż. Henryk Rudner upr. bud. nr 7/93/OP	DATA: 10.10.2021

TYTUŁ ARKUSZA: Rzut parteru - zmiany

SKALA: 1:50

NR ARKUSZA: 1