ZINTEGROWANY DWORZEC AUTOBUSOWY NA OSIEDLU JANA III SOBIESKIEGO.

ZBIORNIK NA WODĘ DESZCZOWĄ.

Pow. lustra wody - 335,10m²
Wys. czynna zbiornika - 2,60m
Poj. czynna zbiornika - 756.13m³

PRZEKÓJ a-a - schemat SKALA 1:100

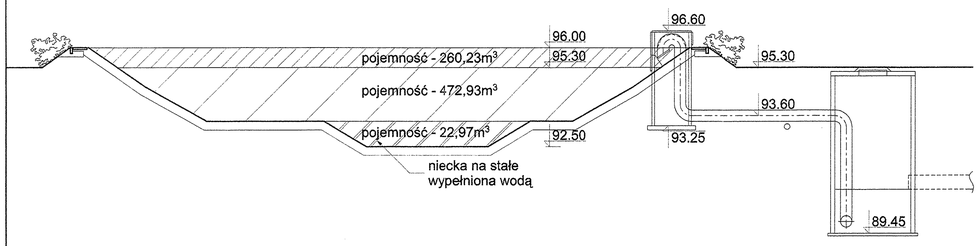

RZUT. SKALA 1:100

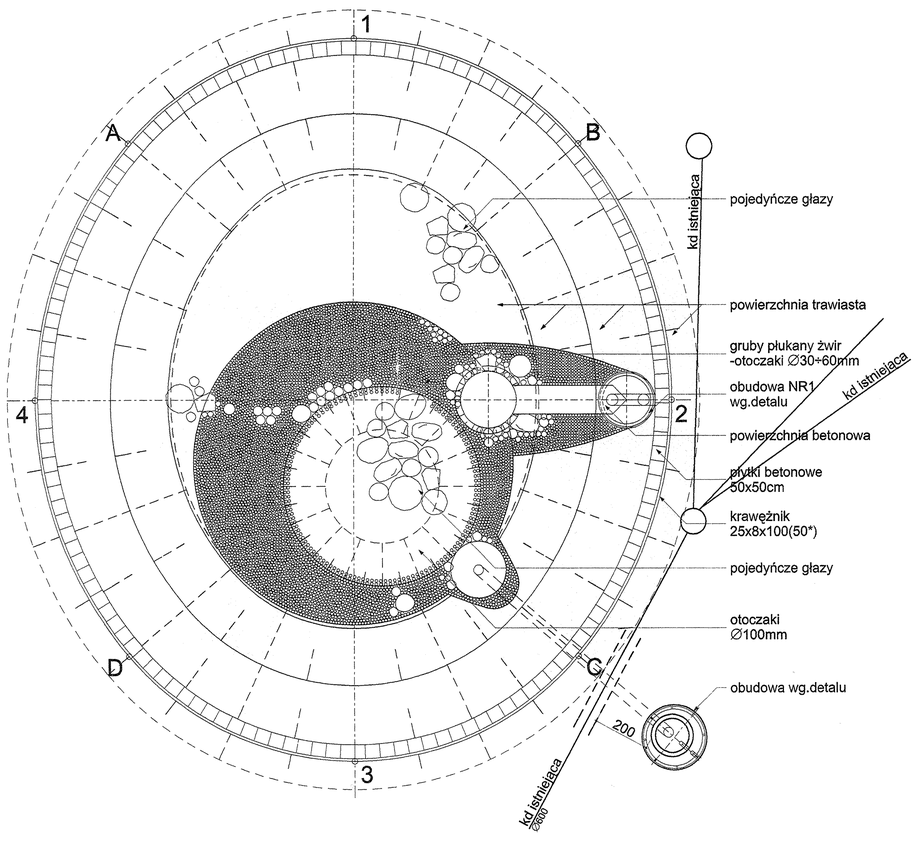

RZUT. SKALA 1:100

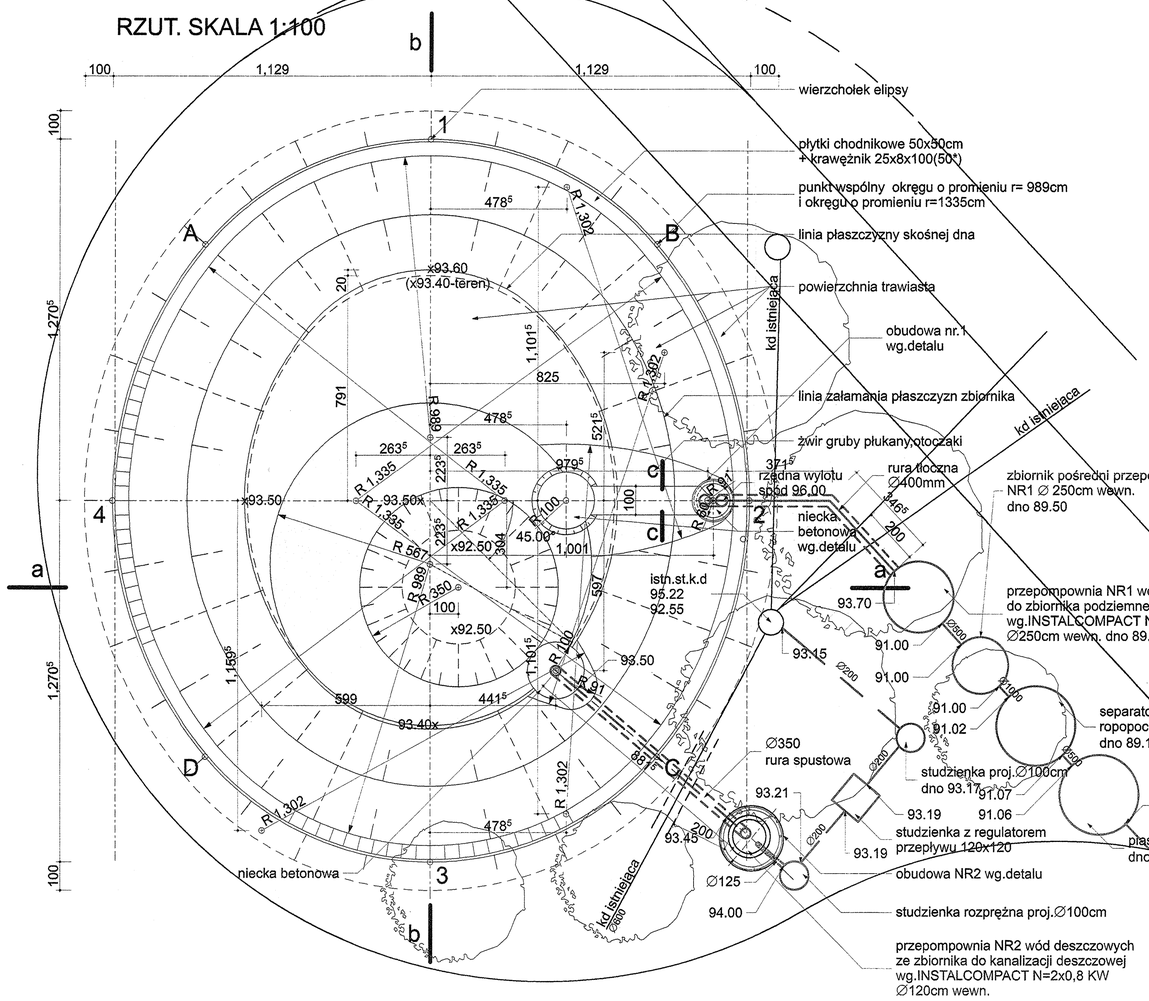

PRZEKÓJ b-b SKALA 1:100

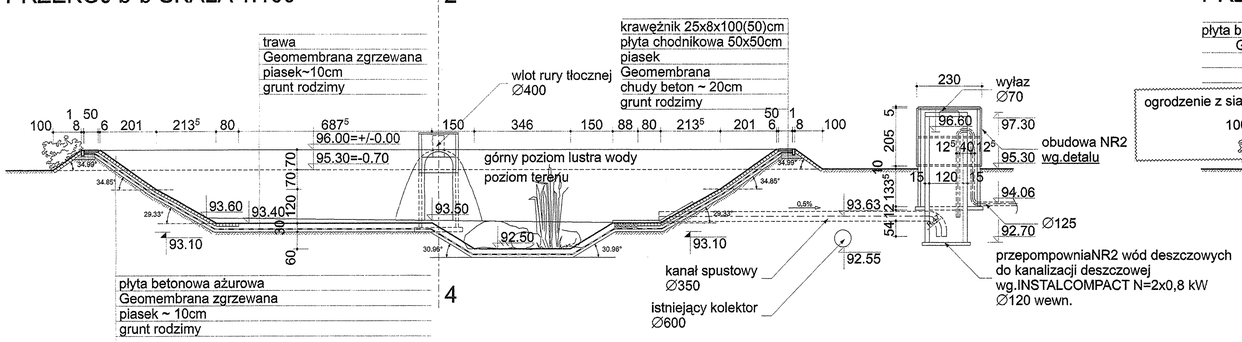

PRZEKÓJ a-a SKALA 1:100

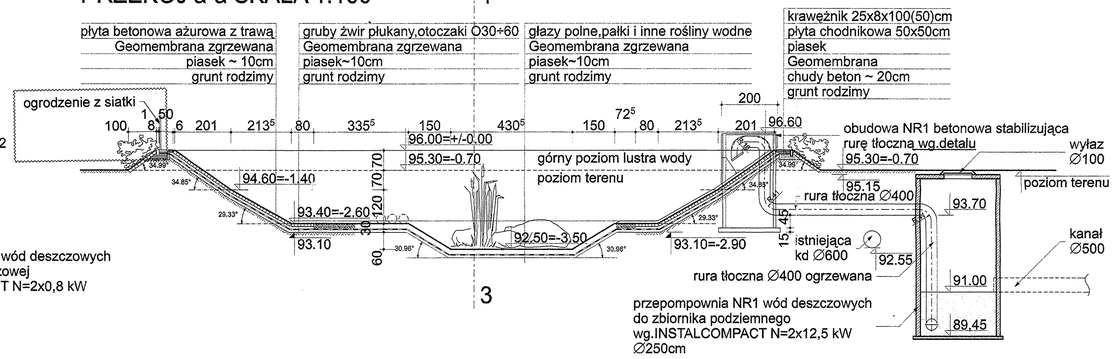

PRZEKÓJ a-a SKALA 1:20

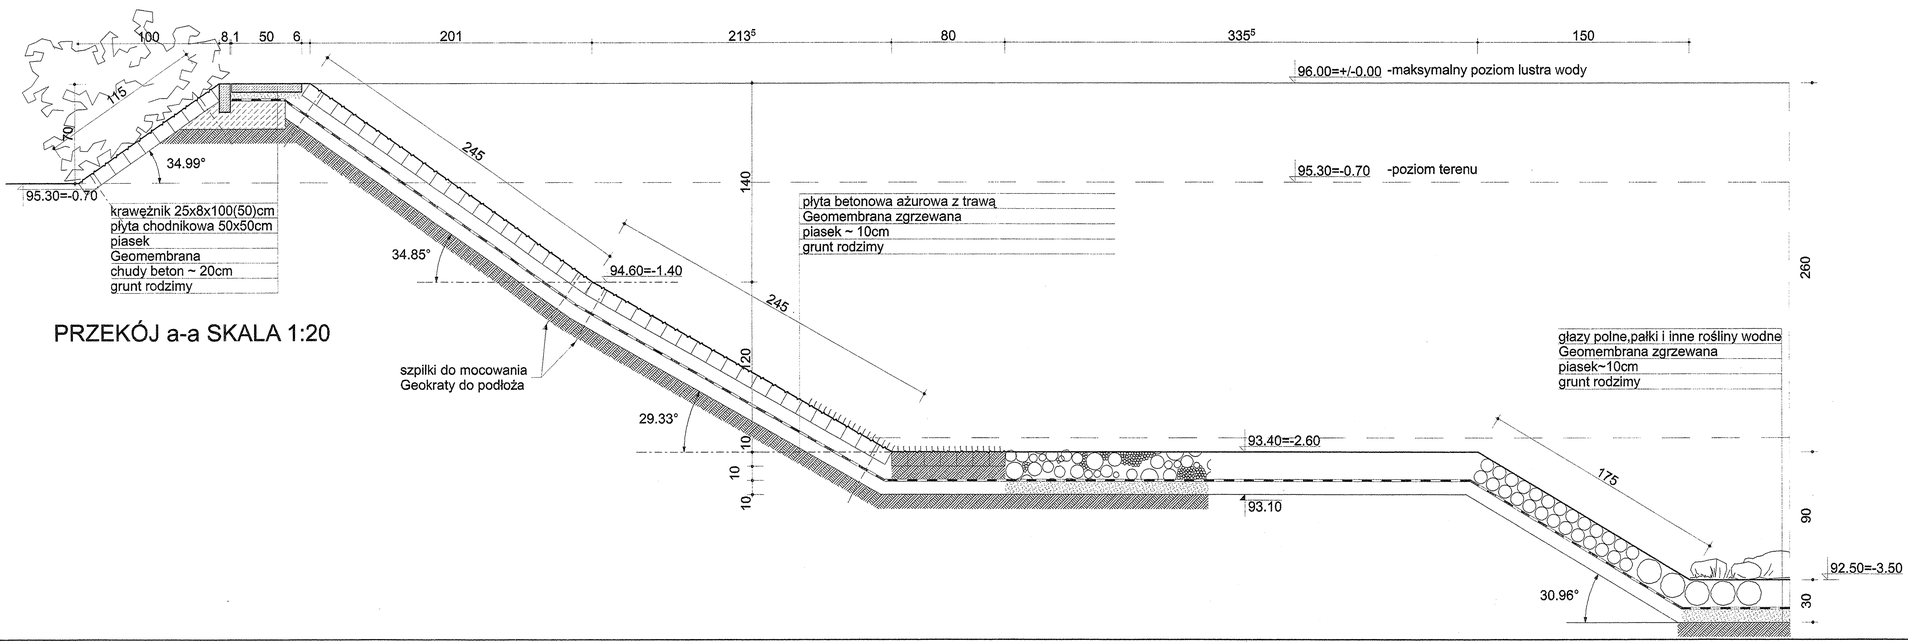

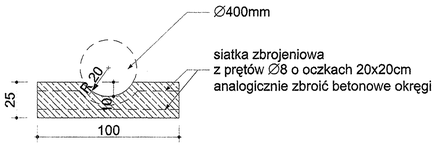

PRZEKÓJ c-c SKALA 1:20

spółka z o.o. 61-623 Poznań, ul. Wilczak 16A
tel./fax (0-61) 820-85-93

PROJEKT POWYKONAWCZY	ARCH	52/05	
STADIUM DOKUMENTACJI	BRANŻA	UMOWA NR	POZ. UMOWY

INWESTOR:	MIEJSKIE PRZEDSIĘBIORSTWO KOMUNIKACYJNE W POZNANIU SPÓŁKA Z O.O. UL. GŁOGOWSKA131/133, 60-244 POZNAŃ
ZAMAWIAJĄCY:	POSBAU S.A. BUDOWNICTWO UPRZEMYSŁOWIONE UL. ŻMIGRODZKA 41/49, 60-171 POZNAŃ
OBIEKT:	ZINTEGROWANY DWORZEC AUTOBUSOWY NA OSIEDLU JANA III SOBIESKIEGO W POZNANIU
TEMAT:	ZBIORNIK NA WODĘ DESZCZOWĄ — RYS NR: 10 — DATA: 08.2007
PROJEKTOWAŁ:	dr inż. arch. EUGENIUSZ SKRZYPCZAK 244/84/PW; techn.KATARZYNA RENZ
GŁ. PROJEKTANT:	dr inż. arch. EUGENIUSZ SKRZYPCZAK 244/84/PW
	IMIĘ I NAZWISKO - UPRAWNIENIA NR — PODPIS

PROJEKT JEST CHRONIONY PRAWEM AUTORSKIM
(Ustawa z dnia 4 lutego 1994 o prawie autorskim i prawach pokrewnych (Dz.U. z 1994 Nr 24 poz. 83 z późniejszymi zmianami)