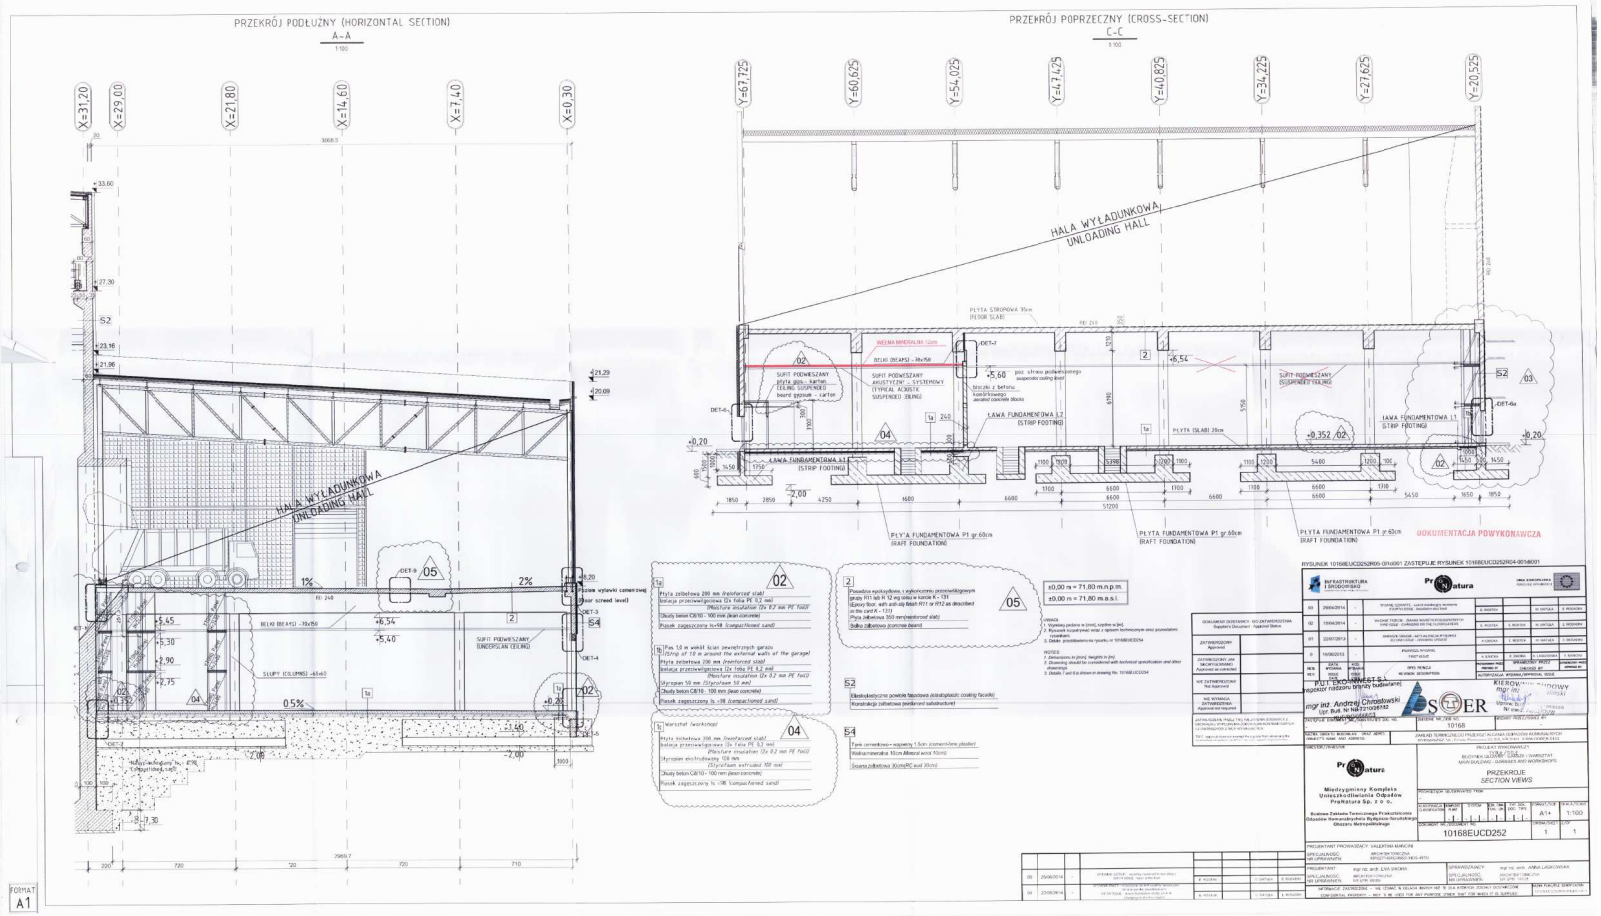
PRZEKRÓJ PODŁUŻNY (HORIZONTAL SECTION)
A–A
1:100
PRZEKRÓJ POPRZECZNY (CROSS-SECTION)
C–C
1:100
X=31,20
X=29,00
X=21,80
X=14,60
X=7,40
X=0,30
Y=67,725
Y=60,625
Y=54,025
Y=47,475
Y=40,825
Y=34,225
Y=27,625
Y=20,525
HALA WYŁADUNKOWA
UNLOADING HALL
SUFIT PODWIESZANY
SUSPENDED CEILING
ŁAWA FUNDAMENTOWA
STRIP FOOTING
PŁYTA FUNDAMENTOWA P1 gr 60cm
RAFT FOUNDATION
DOKUMENTACJA POWYKONAWCZA
FORMAT
A1