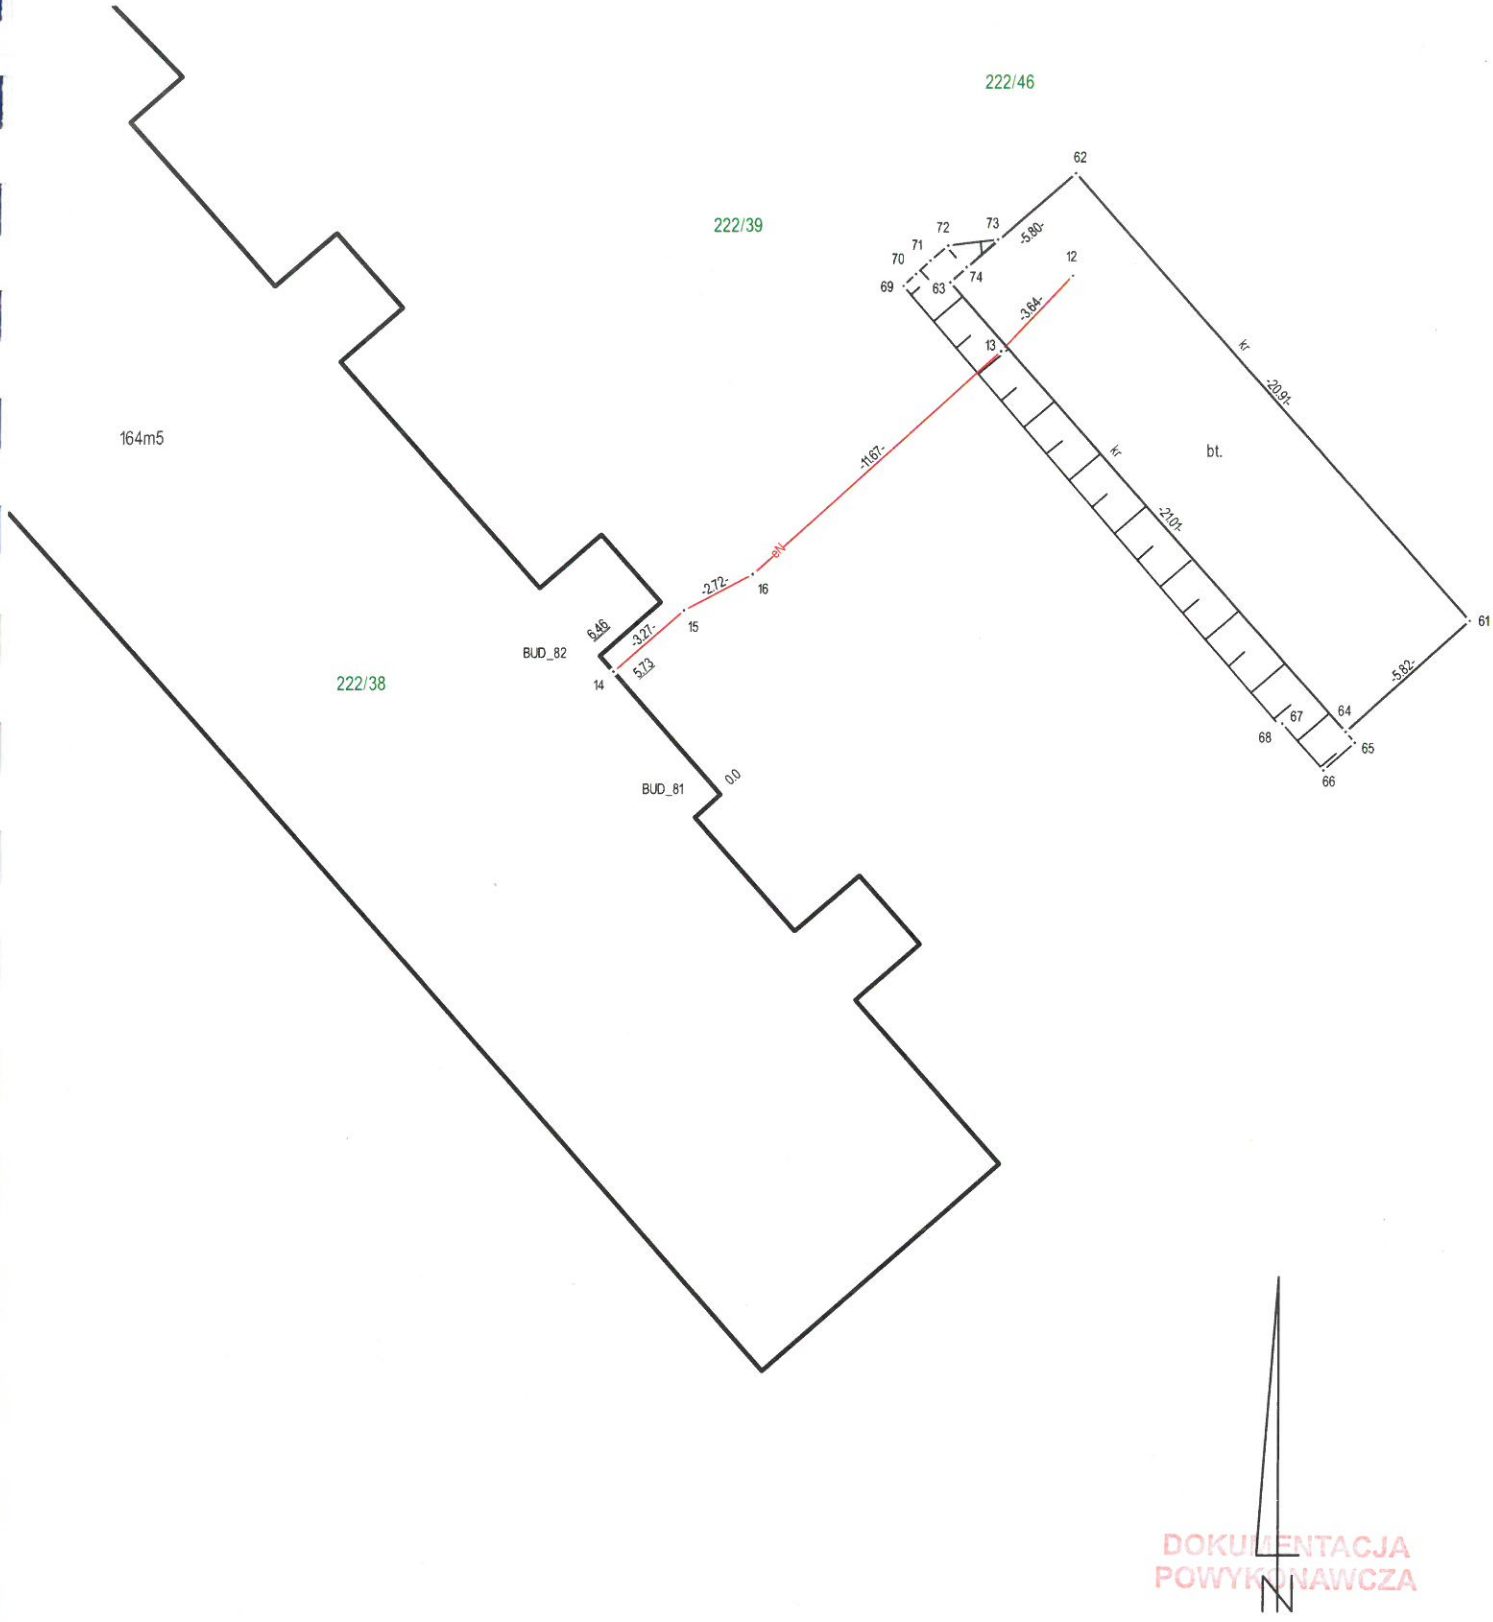


DOKUMENTACJA POWYKONAWCZA

| Adres obiektu objętego pomiarem: Świebodzin dz. 222/39, 222/38, 222/46 | | | | Cel pracy: Geodezyjna inwentaryzacja obiektów budowlanych |
|---|---|---|---|---|
| Szkic polowy nr: 5(6) | Data | Imię i nazwisko wykonawcy | Woj. lubuskie | USŁUGI GEODEZYJNE RENOMA<br>Paweł Rynkal<br>Nowa Wioska 62c, 66-218 Lubrza<br>Regon 362826834, NIP 9271857378<br>e-mail: renoma@autograf.pl |
| Pomierzył | 12.10.2023 | Karolina Okowińska | Powiat Świebodziński | |
| | | | Gmina Świebodzin-miasto | |
| | | | Obręb 0001 Świebodzin | |
| Sprawdził | 13.10.2023 | Franciszek Rynkal | Nr działki: 222/39, 222/38, 222/46 | GK.V.6640.464.2023 |

GEODETA UPRAWNIONY
Zaświadczenie MGPiB nr 3197
inż. Franciszek Rynkal
ul. Piłsudskiego 16B, 66-200 Świebodzin