

Właściele:  
Sławomir Niemiec  
ul. Wczasowa 3  
58-573 Piechowice


## OŚWIADCZENIE WŁAŚCICIELI GRUNTÓW

Jako właściele nieruchomości gruntowej położonej przy ul. Wczasowej 3 w Piechowicach, na terenie działki nr 96/2 AM-2 obręb 0008, oświadczamy, że udzielamy bezterminowej i bezpłatnej zgody na budowę i przebieg projektowanej sieci kanalizacji sanitarnej wraz z przyłączem zgodnie z poniższym planem sytuacyjnym.

Inwestor tj. Gmina Piechowice zobowiązuje się do:

- Powiadomienia Właściciela działki o terminie rozpoczęcia prac niezwłocznie po przekazaniu placu budowy Wykonawcy Robót.
- Przywrócenia terenu działki do stanu pierwotnego po zakończeniu prac budowlanych.
- Pokrycia kosztów budowy przyłącza.
- Pokrycia kosztów ewentualnych szkód, które mogą powstać podczas prowadzenia robót budowlanych.
- Pokrycia kosztów ewentualnych szkód, które mogą powstać w trakcie eksploatacji lub awarii.

Plan sytuacyjny w skali 1:500.

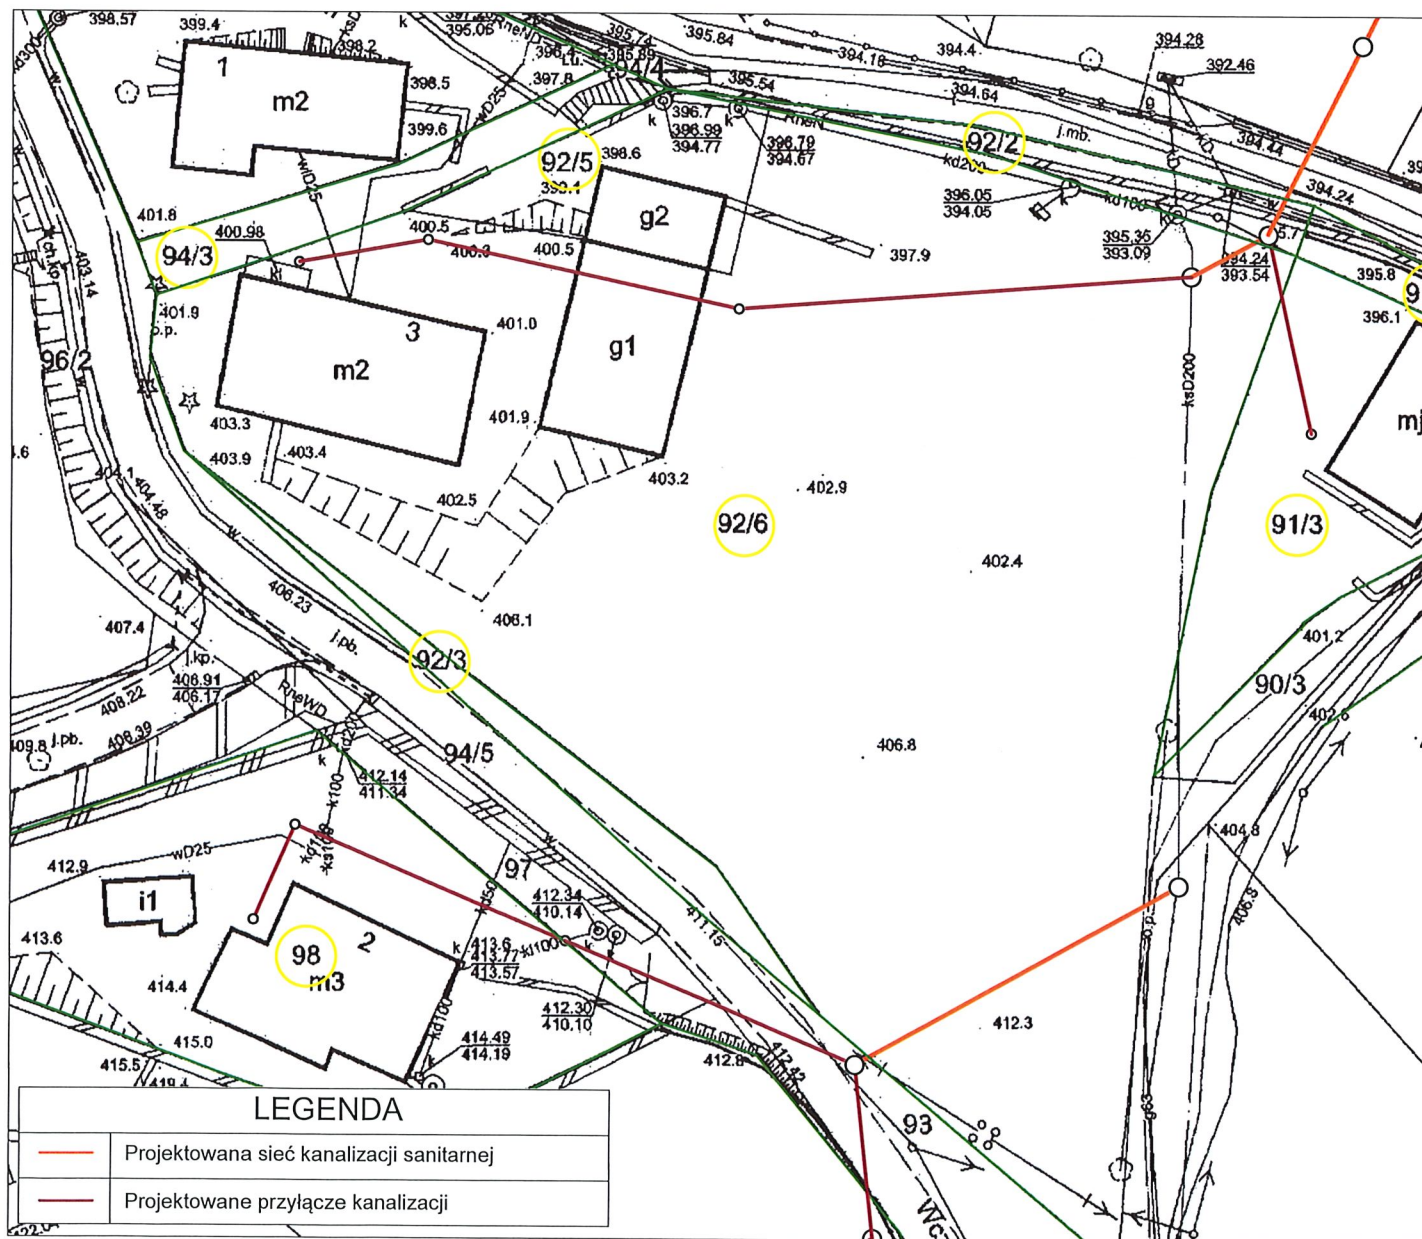

22.11.22 Nowa  
Data i podpis

Właściele:

Zbigniew Borowy PESEL: 49120901213

ul. Wiejska 3

Piotr Borowy PESEL: 74051005215

ul. Nadrzeczna 27

58-573 Piechowice


## OŚWIADCZENIE WŁAŚCICIELI GRUNTÓW

Jako właściciele nieruchomości gruntowej położonej przy ul. **Nadrzecznej 27** w Piechowicach, na terenie działki nr **101** i **96/4** AM-2 obręb 0008, oświadczamy, że udzielamy bezterminowej i bezpłatnej zgody na budowę i przebieg projektowanego przyłącza kanalizacji sanitarnej zgodnie z poniższym planem sytuacyjnym.

Inwestor tj. Gmina Piechowice zobowiązuje się do:

- Powiadomienia Właściciela działki o terminie rozpoczęcia prac niezwłocznie po przekazaniu placu budowy Wykonawcy Robót.
- Przywrócenia terenu działki do stanu pierwotnego po zakończeniu prac budowlanych.
- Pokrycia kosztów budowy przyłącza.
- Pokrycia kosztów ewentualnych szkód, które mogą powstać podczas prowadzenia robót budowlanych.
- Pokrycia kosztów ewentualnych szkód, które mogą powstać w trakcie eksploatacji lub awarii.

Plan sytuacyjny w skali 1:500.

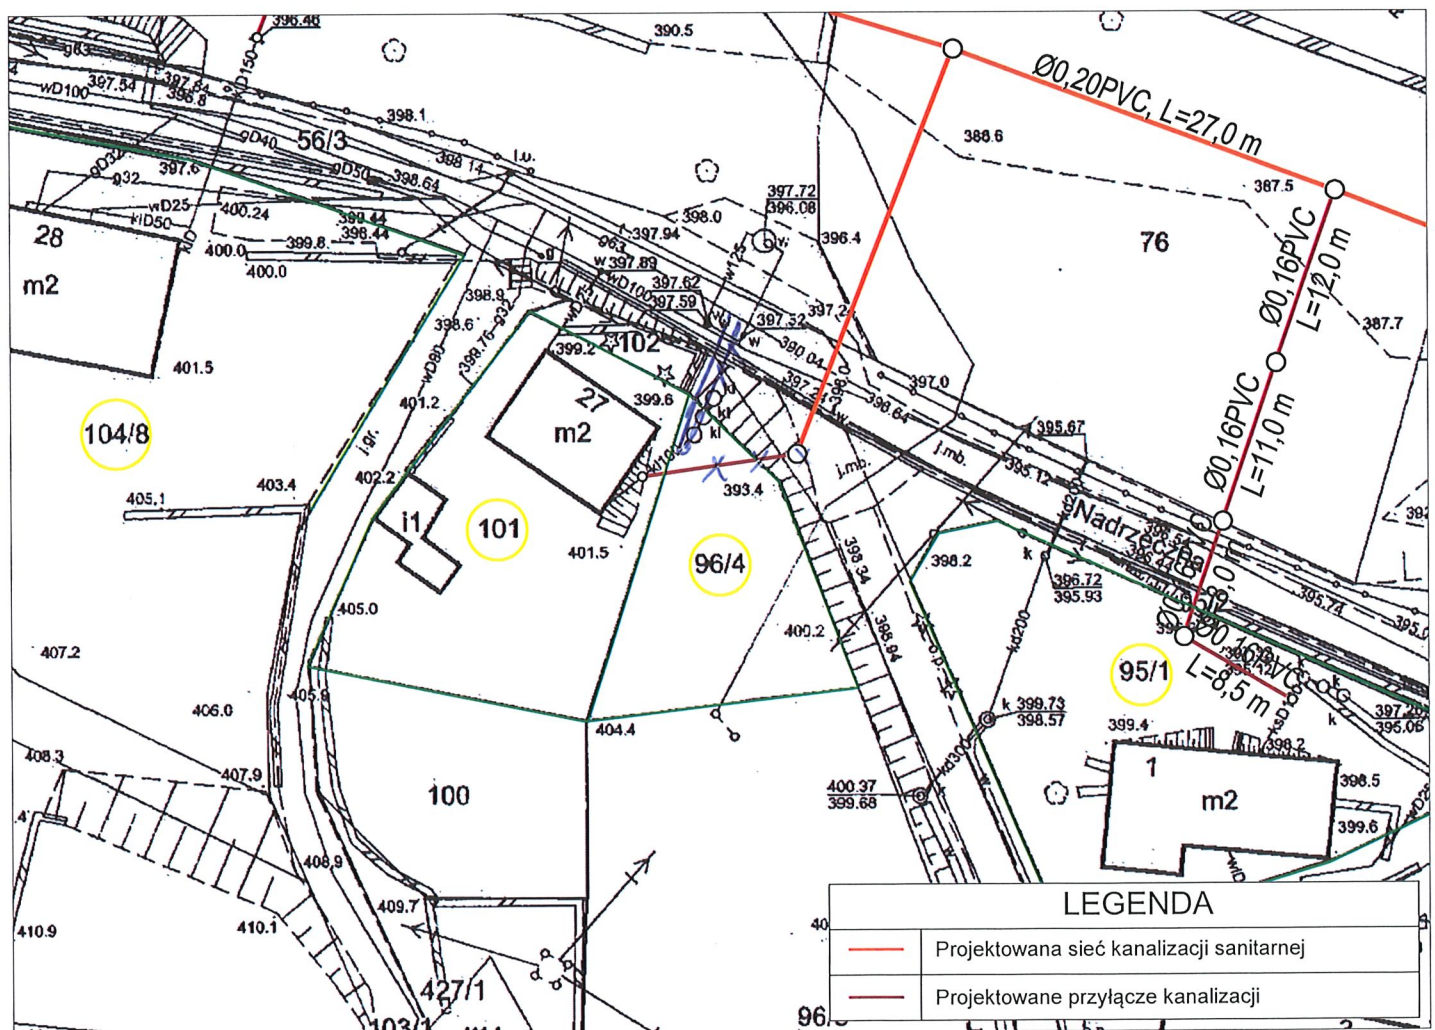

05.10.2022

Piotr Borowy

Data i podpis



**Właściciele:**

Janina Żwirko PESEL: 52121109344

Zygmunt Żwirko PESEL: 5011274475

ul. Nadrzeczna 29

58-573 Piechowice


## OŚWIADCZENIE WŁAŚCICIELI GRUNTÓW

Jako właściciele nieruchomości gruntowej położonej przy ul. **Nadrzecznej 29** w Piechowicach, na terenie działki nr 72 AM-2 obręb 0008, oświadczamy, że udzielamy bezterminowej i bezpłatnej zgody na budowę i przebieg projektowanego przyłącza i sieci kanalizacji sanitarnej zgodnie z poniższym planem sytuacyjnym.

Inwestor tj. Gmina Piechowice zobowiązuje się do:

- Powiadomienia Właściciela działki o terminie rozpoczęcia prac niezwłocznie po przekazaniu placu budowy Wykonawcy Robót.
- Przywrócenia terenu działki do stanu pierwotnego po zakończeniu prac budowlanych.
- Pokrycia kosztów budowy przyłącza.
- Pokrycia kosztów ewentualnych szkód, które mogą powstać podczas prowadzenia robót budowlanych.
- Pokrycia kosztów ewentualnych szkód, które mogą powstać w trakcie eksploatacji lub awarii.

Plan sytuacyjny w skali 1:500.

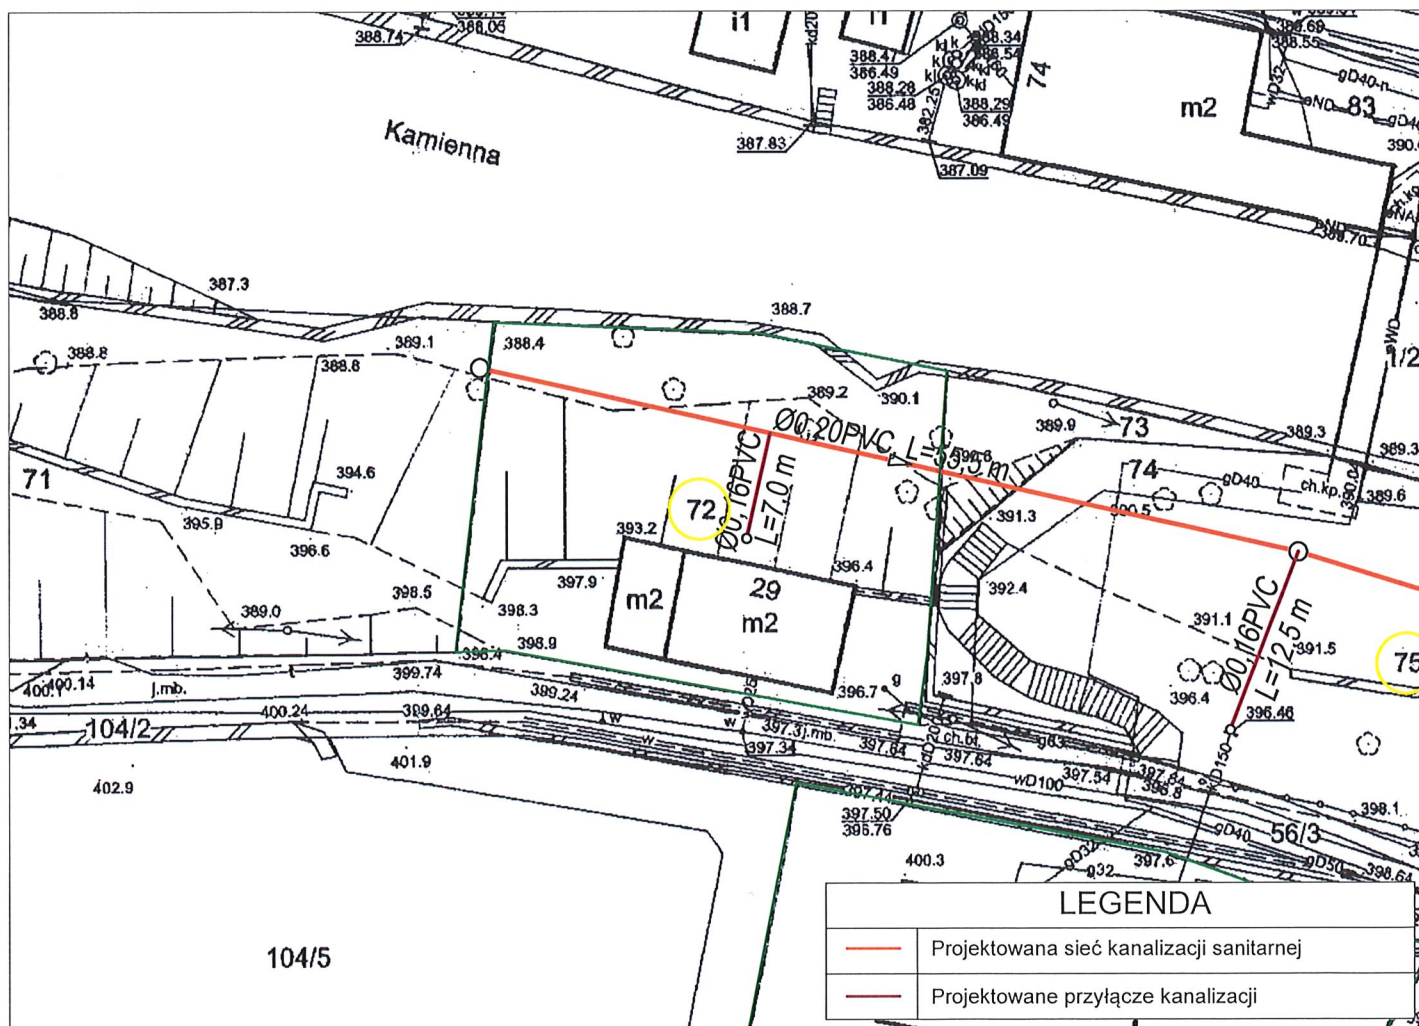

05.10.2022.

Data i podpis

Właściele:  
Rozalina Niemiec PESEL: 48020601748  
ul. Wczasowa 1  
58-573 Piechowice


## OŚWIADCZENIE WŁAŚCICIELI GRUNTÓW

Jako właściele nieruchomości gruntowej położonej przy ul. **Wczasowej 1** w Piechowicach, na terenie działki nr **95/1** AM-2 obręb 0008, oświadczamy, że udzielamy bezterminowej i bezpłatnej zgody na budowę i przebieg projektowanego przyłącza kanalizacji sanitarnej zgodnie z poniższym planem sytuacyjnym.

Inwestor tj. Gmina Piechowice zobowiązuje się do:

- Powiadomienia Właściciela działki o terminie rozpoczęcia prac niezwłocznie po przekazaniu placu budowy Wykonawcy Robót.
- Przywrócenia terenu działki do stanu pierwotnego po zakończeniu prac budowlanych.
- Pokrycia kosztów budowy przyłącza.
- Pokrycia kosztów ewentualnych szkód, które mogą powstać podczas prowadzenia robót budowlanych.
- Pokrycia kosztów ewentualnych szkód, które mogą powstać w trakcie eksploatacji lub awarii.

Plan sytuacyjny w skali 1:500.

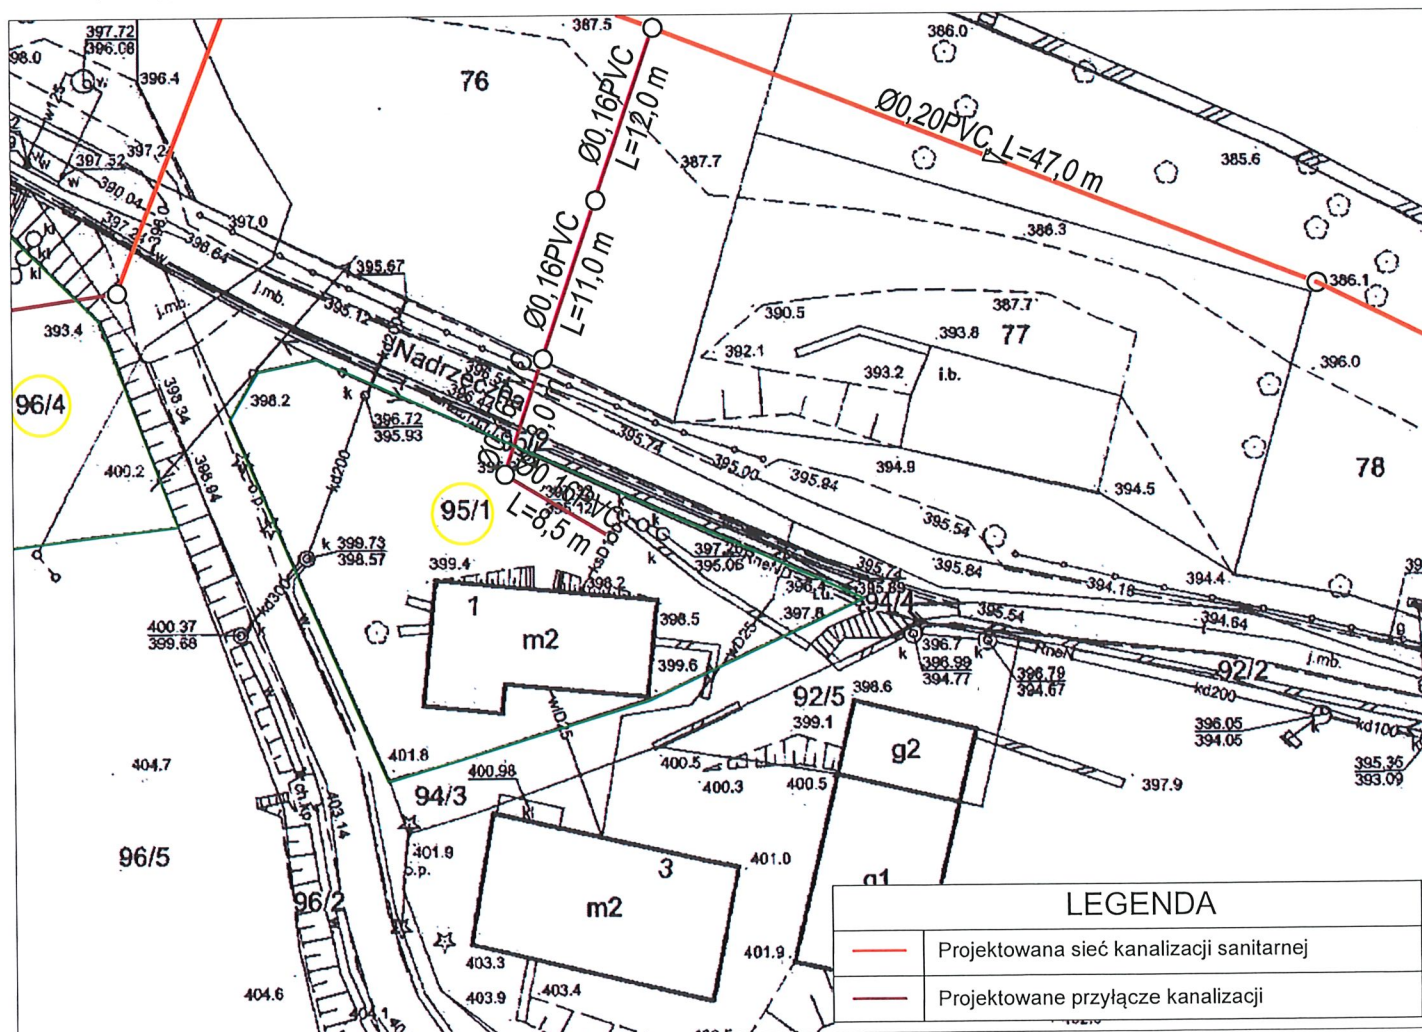

13.09.22  
*Rozalina Niemiec*  
Data i podpis



Właściciele:

Grzegorz Uwijała PESEL: 60080400291

ul. Wczasowa 2

58-573 Piechowice


## OŚWIADCZENIE WŁAŚCICIELI GRUNTÓW

Jako właściciele nieruchomości gruntowej położonej przy ul. **Wczasowej 2** w Piechowicach, na terenie działki nr **98 AM-2** obręb 0008, oświadczamy, że udzielamy bezterminowej i bezpłatnej zgody na budowę i przebieg projektowanego przyłącza kanalizacji sanitarnej zgodnie z poniższym planem sytuacyjnym.

Inwestor tj. Gmina Piechowice zobowiązuje się do:

- Powiadomienia Właściciela działki o terminie rozpoczęcia prac niezwłocznie po przekazaniu placu budowy Wykonawcy Robót.
- Przywrócenia terenu działki do stanu pierwotnego po zakończeniu prac budowlanych.
- Pokrycia kosztów budowy przyłącza.
- Pokrycia kosztów ewentualnych szkód, które mogą powstać podczas prowadzenia robót budowlanych.
- Pokrycia kosztów ewentualnych szkód, które mogą powstać w trakcie eksploatacji lub awarii.

Plan sytuacyjny w skali 1:500.

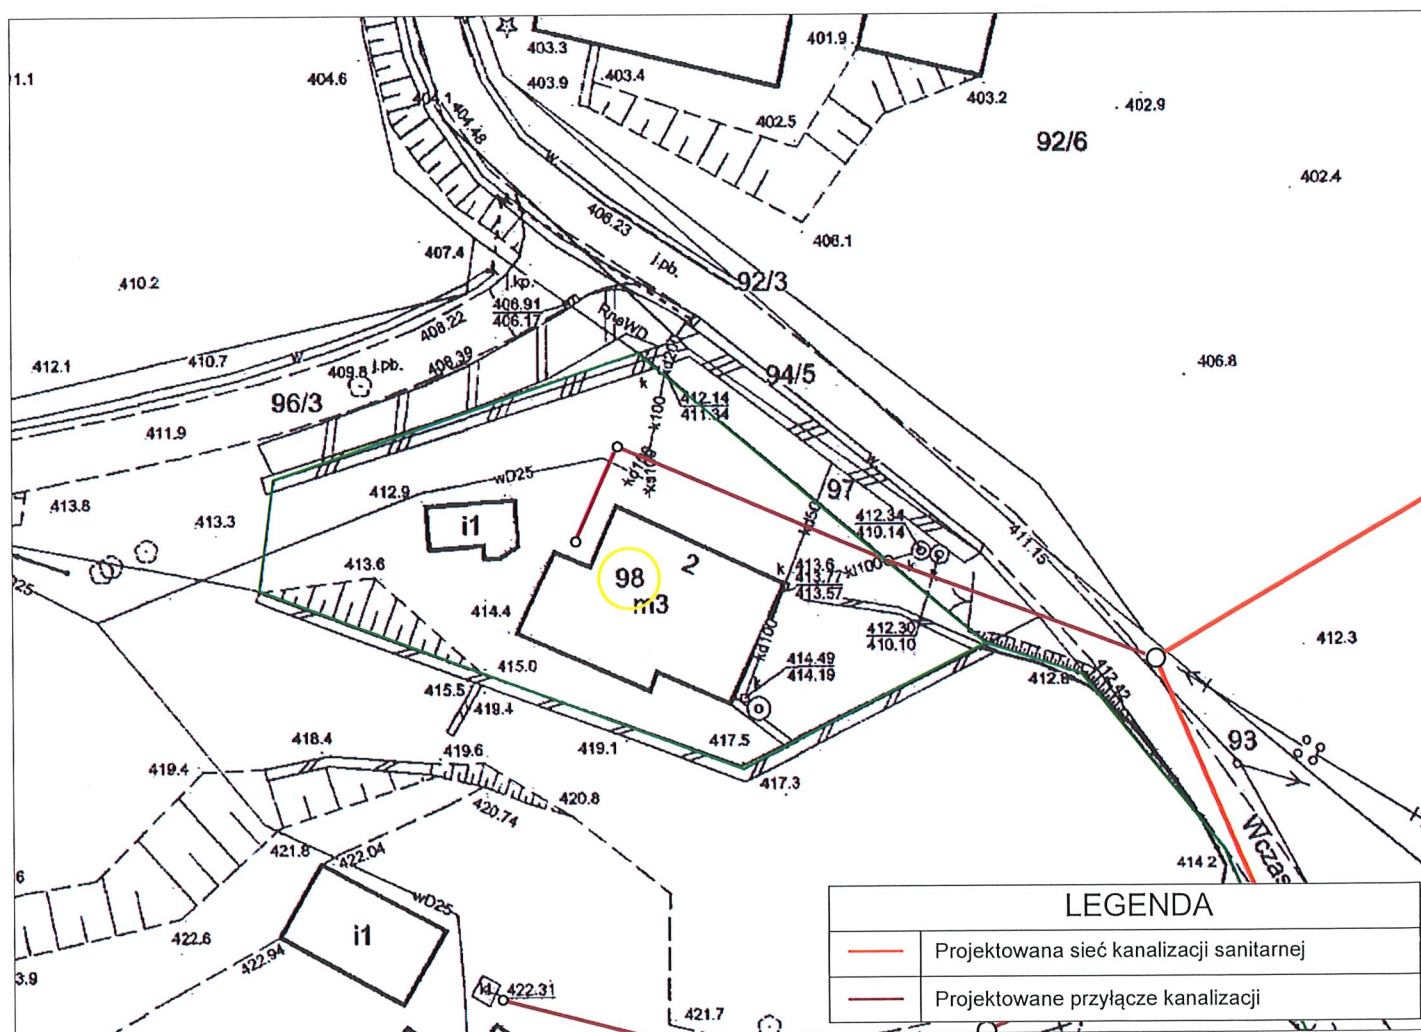

23.09.22r.

Grzegorz Uwijała

Data i podpis

Właściciele:  
Sylvia Szachnowska-Kułaczk PESEL: 76051508965  
ul. Wczasowa 4  
58-573 Piechowice


## OŚWIADCZENIE WŁAŚCICIELI GRUNTÓW

Jako właściciele nieruchomości gruntowej położonej przy ul. **Wczasowej 4** w Piechowicach, na terenie działki nr **99** AM-2 obręb 0008, oświadczamy, że udzielamy bezterminowej i bezpłatnej zgody na budowę i przebieg projektowanego przyłącza kanalizacji sanitarnej zgodnie z poniższym planem sytuacyjnym.

Inwestor tj. Gmina Piechowice zobowiązuje się do:

- Powiadomienia Właściciela działki o terminie rozpoczęcia prac niezwłocznie po przekazaniu placu budowy Wykonawcy Robót.
- Przywrócenia terenu działki do stanu pierwotnego po zakończeniu prac budowlanych.
- Pokrycia kosztów budowy przyłącza.
- Pokrycia kosztów ewentualnych szkód, które mogą powstać podczas prowadzenia robót budowlanych.
- Pokrycia kosztów ewentualnych szkód, które mogą powstać w trakcie eksploatacji lub awarii.

Plan sytuacyjny w skali 1:500.

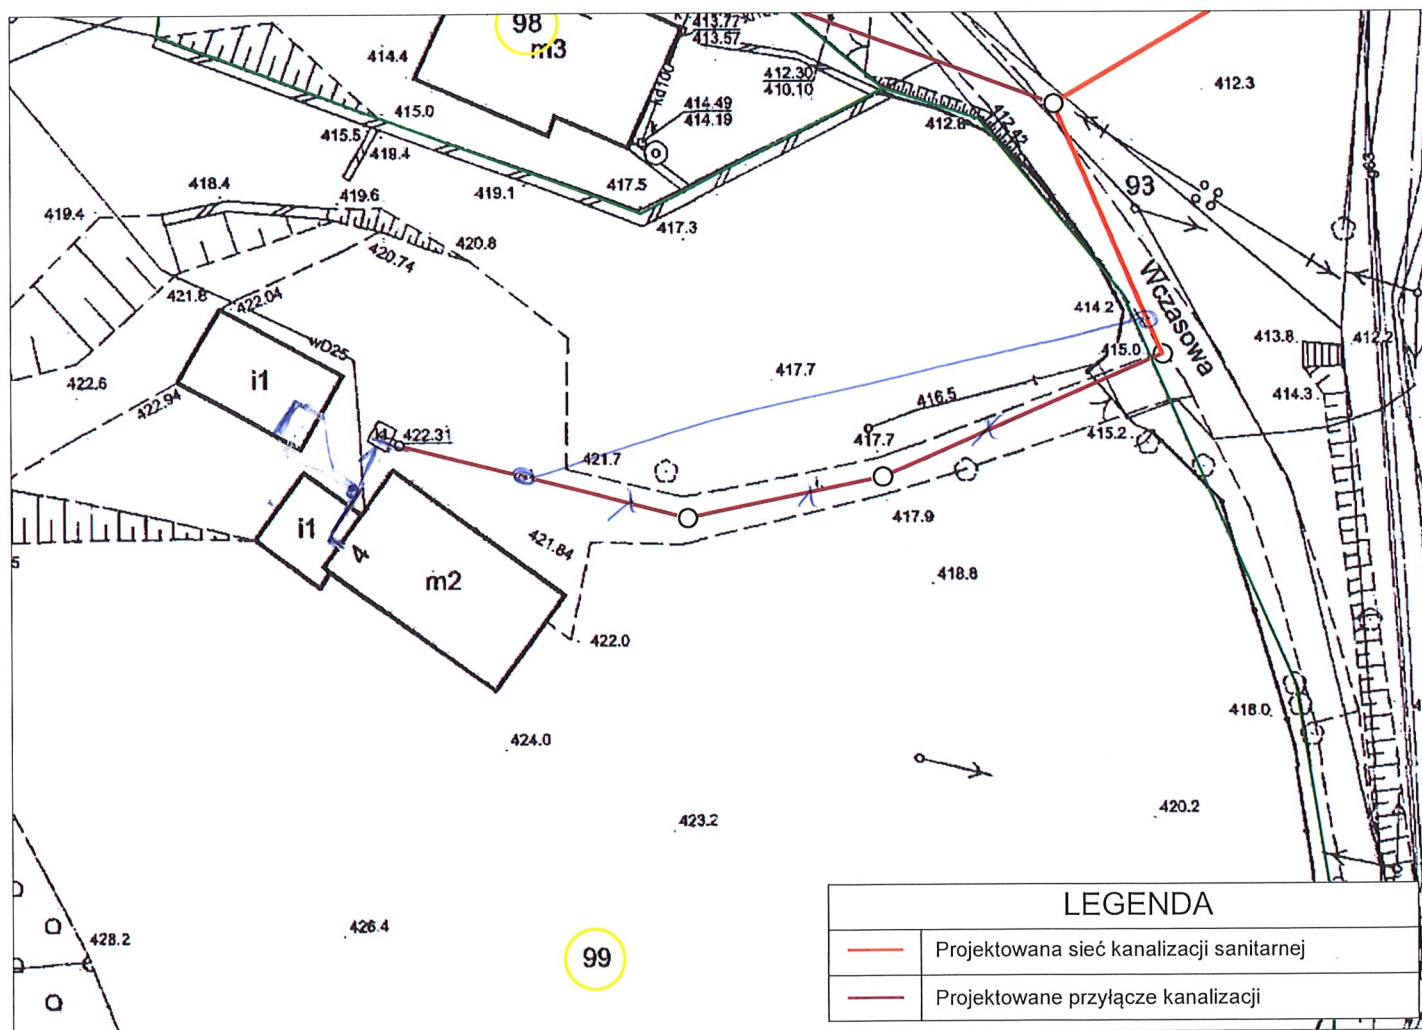

23.09.22 Szachnowska-Kułaczk - Sylwia  
Data i podpis



58-573 Piechowice

Jako właściciele nieruchomości gruntowej położonej przy ul. **Wczasowej 4** w Piechowicach, na terenie działki nr **99 AM-2** obręb 0008, oświadczamy, że udzielamy bezterminowej i bezpłatnej zgody na budowę i przebieg projektowanego przyłącza kanalizacji sanitarnej zgodnie z poniższym planem sytuacyjnym.

- Powiadomienia Właściciela działki o terminie rozpoczęcia prac niezwłocznie po przekazaniu placu budowy Wykonawcy Robót.
- Przywrócenia terenu działki do stanu pierwotnego po zakończeniu prac budowlanych.
- Pokrycia kosztów budowy przyłącza.
- Pokrycia kosztów ewentualnych szkód, które mogą powstać podczas prowadzenia robót budowlanych.
- Pokrycia kosztów ewentualnych szkód, które mogą powstać w trakcie eksploatacji lub awarii.


LEGENDA	
<span style="color: red;">—</span>	Projektowana sieć kanalizacji sanitarnej


.....

Data i podpis