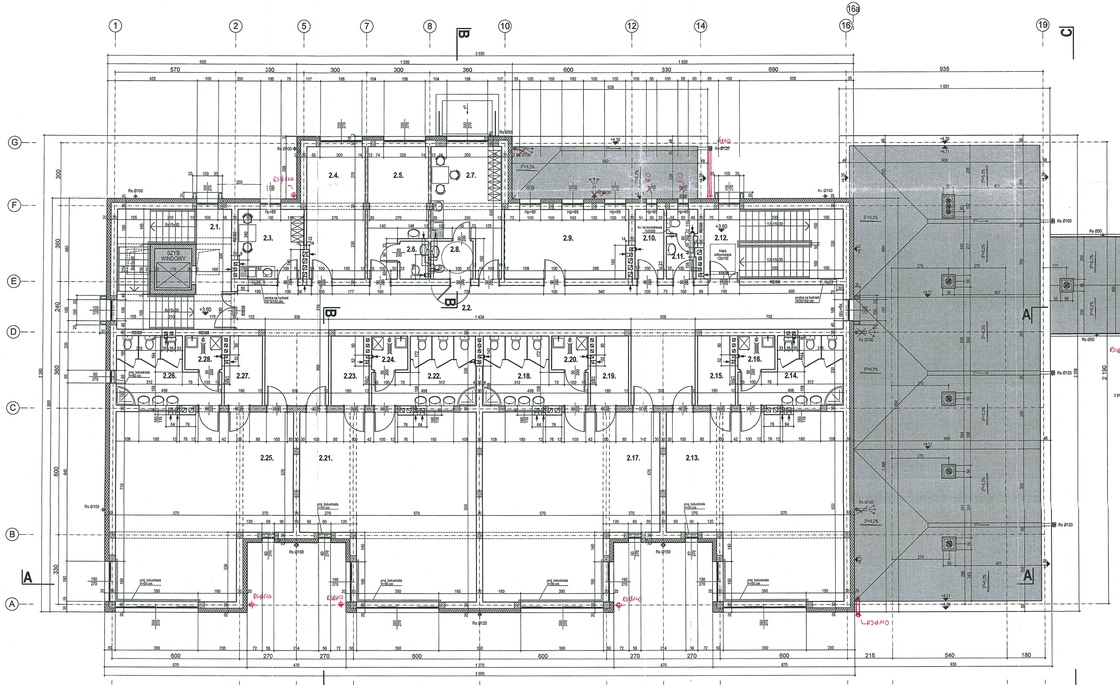

RZUT I PIĘTRA 1:100

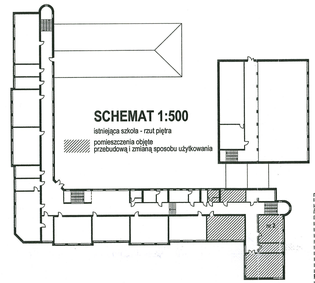

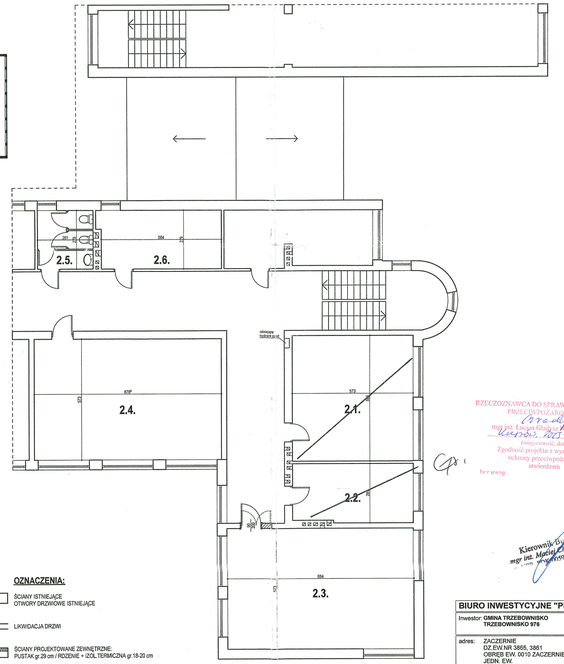

BUDYNEK ISTNIEJĄCEJ SZKOŁY

ROZBUDOWA - PRZEDSZKOLE:

2.1.	KLATKA SCHODOWA NR 1 (bez windy)	PŁYTKI CERAMICZNE	12,91 m²
2.2.	KOMUNIKACJA	PŁYTKI CERAMICZNE	82,51 m²
2.3.	POKÓJ SOCJALNY PERSONELU GOSPODARCZEGO	WYKŁADZINA PVC	10,17 m²
2.4.	POMIESZCZENIE TECHNICZNE	PŁYTKI CERAMICZNE	17,35 m²
2.5.	POKÓJ LEKARZA	WYKŁADZINA PVC	15,25 m²
2.6.	WC	PŁYTKI CERAMICZNE	2,45 m²
2.7.	POKÓJ SOCJALNY PERSONELU PRZEDSZKOLNEGO	WYKŁADZINA DYWANOWA	17,22 m²
2.8.	WC NPS	PŁYTKI CERAMICZNE	3,64 m²
2.9.	POKÓJ ADMINISTRACYJNY	WYKŁADZINA DYWANOWA	19,22 m²
2.10.	POMIESZCZENIE GOSPODARCZE	PŁYTKI CERAMICZNE	4,55 m²
2.11.	WC OGÓLNE	PŁYTKI CERAMICZNE	4,64 m²
2.12.	KLATKA SCHODOWA NR 2	PŁYTKI CERAMICZNE	10,89 m²
2.13.	SALA PRZEDSZKOLNA NR 8	PARKIET DREWNIANY	66,58 m²
2.14.	ŁAZIENKA NR 8	PŁYTKI CERAMICZNE	13,20 m²
2.15.	MAGAZYN NR 8	PŁYTKI CERAMICZNE	5,71 m²
2.16.	POMIESZCZENIE PORZĄDKOWE NR 8	PŁYTKI CERAMICZNE	2,78 m²
2.17.	SALA PRZEDSZKOLNA NR 7	PARKIET DREWNIANY	66,58 m²
2.18.	ŁAZIENKA NR 7	PŁYTKI CERAMICZNE	13,25 m²
2.19.	MAGAZYN NR 7	PŁYTKI CERAMICZNE	5,71 m²
2.20.	POMIESZCZENIE PORZĄDKOWE NR 7	PŁYTKI CERAMICZNE	2,72 m²
2.21.	SALA PRZEDSZKOLNA NR 6	PARKIET DREWNIANY	66,58 m²
2.22.	ŁAZIENKA NR 6	PŁYTKI CERAMICZNE	13,25 m²
2.23.	MAGAZYN NR 6	PŁYTKI CERAMICZNE	5,71 m²
2.24.	POMIESZCZENIE PORZĄDKOWE NR6	PŁYTKI CERAMICZNE	2,72 m²
2.25.	SALA PRZEDSZKOLNA NR 5	PARKIET DREWNIANY	66,58 m²
2.26.	ŁAZIENKA NR 5	PŁYTKI CERAMICZNE	13,20 m²
2.27.	MAGAZYN NR 5	PŁYTKI CERAMICZNE	5,71 m²
2.28.	POMIESZCZENIE PORZĄDKOWE NR 5	PŁYTKI CERAMICZNE	2,78 m²
	RAZEM		553,86 m²

OZNACZENIA:

- ŚCIANY ISTNIEJĄCE OTWORY DRZWIOWE ISTNIEJĄCE
- LIKWIDACJA DRZWI
- ŚCIANY PROJEKTOWANE ZEWNĘTRZNE: PUSTAK gr.29 cm / ROZDZIELNIK + OZIL-TERMICZNA gr.18-20 cm
- ŚCIANY PROJEKTOWANE WEWNĘTRZNE NOŚNE: PUSTAK gr.29 cm
- ŚCIANY PROJEKTOWANE DZIAŁOWE: CEGŁA DZIURAWKA gr. 12 cm DRZWI PROJEKTOWANE: np. 90/200
- ZAMUROWANIA
- WENTYLACJA GRAWITACYJNA WSPOMAGANA MECHANICZNIE

PRZEBUDOWA | ZMIANA SPOSOBU UŻYTKOWANIA nr 2.:

POMIESZCZENIA DANE DO PRZEDSZKOLA PROJEKTOWANE DLA FUNKCJI SZKOLNEJ

2.1.	POMIESZCZENIE SZKOLNE	PARKIET DREWNIANY	34,10 m²
2.2.	POMIESZCZENIE SZKOLNE	PARKIET DREWNIANY	45,00 m²
2.3.	POMIESZCZENIE SZKOLNE	PARKIET DREWNIANY	50,80 m²
2.4.	POMIESZCZENIA SZKOLNE	PARKIET DREWNIANY	50,30 m²
2.5.	POMIESZCZENIE SZKOLNE - WC	PŁYTKI CERAMICZNE	7,00 m²
2.6.	POMIESZCZENIE SZKOLNE	WYKŁADZINA PVC	16,00 m²
	RAZEM		~~175,00 m²~~ 123,90 m²

DOKUMENTACJA POWYKONAWCZA



BIURO INWESTYCYJNE "PRO - INVEST"

Inwestor: GMINA TRZEBOWNISKO TRZEBOWNISKO 976

adres: ZACZERNIE DZ.EW.NR 3805, 3861 OBRĘB EW. 0010 ZACZERNIE JEDN. EW. 181613_2 TRZEBOWNISKO

stadium: PB

branża: Architektura

obiekt: ROZBUDOWA BUDYNKU SZKOŁY I SZKOŁY W ZACZERNIU WRAZ ZE ZMIANĄ SPOSOBU UŻYTKOWANIA I PRZEBUDOWĄ CZĘŚCI POMIESZCZEŃ W ISTNIEJĄCYM BUDYNKU, INSTALACJE WODY KANALIZACJA SANITARNEJ, CENTRALNEGO OGRZEWANIA, GAZOWA, ELEKTRYCZNE, TELEFONICZNE, TELEWIZJI KOMPUTEROWEJ, SYGNALIZACJI WŁAMANIOWEJ, FOTOWOLTAICZNE, CHŁODZENIA, BUDOWA DROGI WEWNĘTRZNEJ, PLACÓW, MIEJSC POSTOJOWYCH, CHODNIKÓW, PRZYŁĄCZY WODOCIĄGOWEGO, KANALIZACJI SANITARNEJ, GAZOWEGO, ELEKTRYCZNEGO, NAPOWIETRZNEJ LINII ELEKTROENERGETYCZNEJ, NA DZ. NR 3805 I 3861 W ZACZERNIU GM. TRZEBOWNISKO.

RZUT I PIĘTRA

projektant: mgr inż.arch.Wiesław Gorczak upr. nr A-246/88

skala: 1:100

sprawdził(a): mgr inż.arch.Sławomir Kiek upr. nr /A-13/UG

marzec 2021

nr rys. A3

28.06.2021r.


mgr inż. arch. WIESŁAW GORCZAK ARCHITEKT nr upr. A-246/88

RZUT I PIĘTRA 1:100

UWAGA: WYKONAĆ NALEŻY ROZPATRYWAĆ RYSUNKI BRANŻOWE.
UWAGA: REALIZACJĘ NALEŻY PROWADZIĆ W OPARCIU O PROJEKT WYKONAWCZY.

WPROWADZONE ZMIANY NIEISTOTNE NIE WPŁYWAJĄ NA ODSTĘPSTWA W PROJEKCIE BUDYNKU WZGLĘDEM ISTNIEJĄCYCH SPEŁNIENIE WARUNKÓW HIGIENICZNYCH I ZDROWOTNYCH.

KOLEJNYM ETAPOWANIEM NALEŻAŁO ZMIANY WPROWADZAJĄCE W SPOSÓB ISTOTNY OD OBOWIĄZUJĄCEGO DROG. BUDOWLANEGO. ZMIANY KWALIFIKUJĄCE SIĘ JAKO NIEISTOTNE. art. 36a ust. 6 pkt. 6 DOPUSZCZAM: PRAWO BUDOWLANE

mgr inż. WIESŁAW GORCZAK ARCHITEKT nr upr. A-246/88

UWAGA: WYKONAĆ NALEŻY ROZPATRYWAĆ RYSUNKI BRANŻOWE.
UWAGA: REALIZACJĘ NALEŻY PROWADZIĆ W OPARCIU O PROJEKT WYKONAWCZY.

60