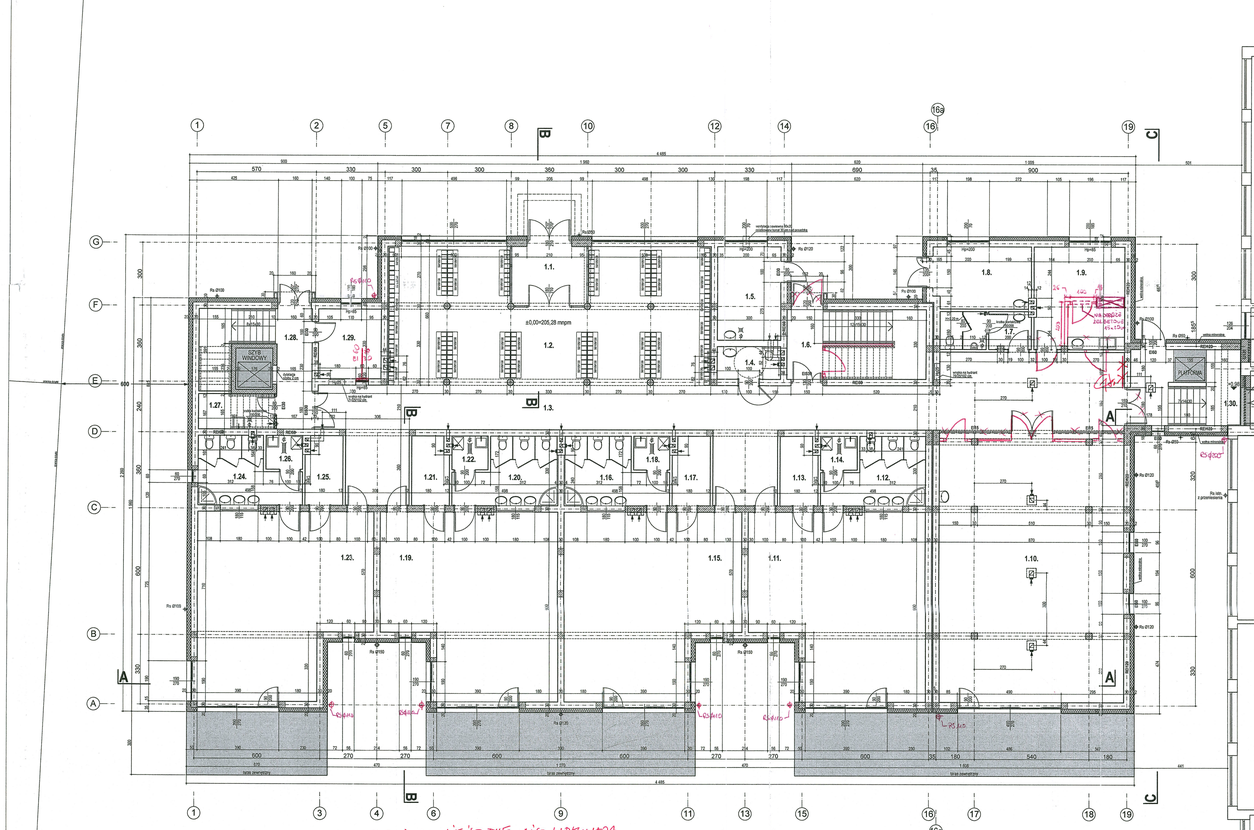

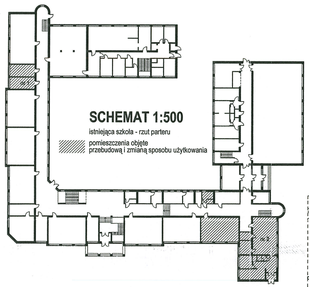

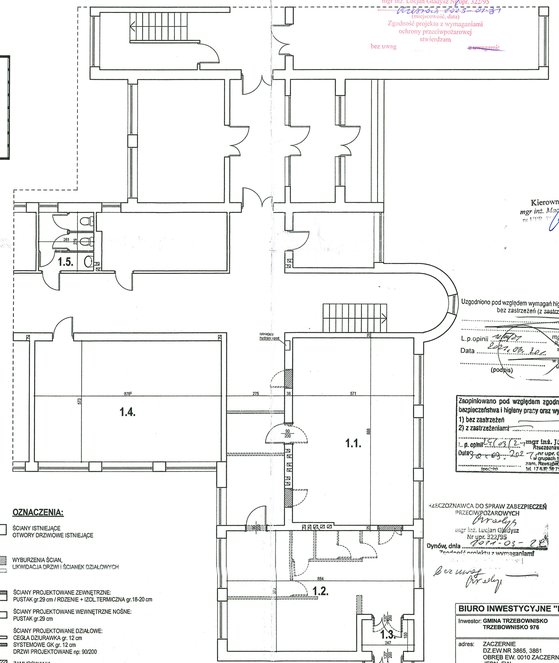

RZECZOZNAWCA DO SPRAW ZABEZPIECZEŃ PRZECIWPOŻAROWYCH
mgr inż. Lucjan Gałązka upr. 322/95
Zgodność projektu z wymaganiami ochrony przeciwpożarowej weryfikuję
bez uwag

Kierownik Budowy
mgr inż. Magdalena Łosek
upr. 0-1/11

Uzgodniono pod względem wymagań higienicznych i zdrowotnych
bez zastrzeżeń (z zastrzeżeniami)

L.p.opinii
Data
(podpis)

mgr inż. Andrzej Łosek
specjalność: do spraw
sanitarno-higienicznych
nr uprawnień 27/1993
Powiatowa Stacja Sanitarno-Epidemiologiczna
ul. Piotrkowska 104
35-013 Rzeszów
tel. (0-17) 851 60 27

Zaopiniowano pod względem zgodności z przepisami bezpieczeństwa i higieny pracy oraz wymogami ergonomii:
1) bez zastrzeżeń
2) z zastrzeżeniami

L.p.opinii
Data

mgr inż. Jerzy Gałązka
Rzeszów ul. Langiewicza 28
upr. uprawnienia budowlane do projektowania bez ograniczeń
Nr upr. 322/95
Podkarpacka Izba Inżynierów Budownictwa
nr członkowski 2379
tel. 17 635 10 71, tel. kom. 0501 [illegible]

RZECZOZNAWCA DO SPRAW ZABEZPIECZEŃ PRZECIWPOŻAROWYCH
mgr inż. Lucjan Gałązka
Nr upr. 322/95

Dywilów, dnia

Zgodność projektu z wymaganiami ochrony przeciwpożarowej weryfikuję
bez uwag

RZECZOZNAWCA DO SPRAW ZABEZPIECZEŃ PRZECIWPOŻAROWYCH
mgr inż. Lucjan Gałązka
Nr upr. 322/95

Zgodność projektu z wymaganiami ochrony przeciwpożarowej weryfikuję
bez uwag

28.05.2021r.

ROZBUDOWA - PRZEDSZKOLE:

1.1.	WIATROŁAP	PŁYTKI CERAMICZNE	9,88 m²
1.2.	SZATNIA	PŁYTKI CERAMICZNE	88,84 m²
1.3.	KOMUNIKACJA	PŁYTKI CERAMICZNE	116,41 m²
1.4.	WC OGÓLNE / WPS	PŁYTKI CERAMICZNE	4,65 m²
1.5.	KOTŁOWNIA	PŁYTKI CERAMICZNE	13,35 m²
1.6.	KLATKA SCHODOWA NR 2	PŁYTKI CERAMICZNE	10,89 m²
1.7.	WC MĘSKI	PŁYTKI CERAMICZNE	7,39 m²
1.8.	MAGAZYN ZEWNĘTRZNY	POWŁOKA BETONOWA	13,47 m²
1.9.	POKÓJ ADMINISTRACYJNY	WYKŁADZINA PVC	20,77 m²
1.10.	SALA WIELOFUNKCYJNA	PARKIET DREWNIANY	110,65 m²
1.11.	SALA PRZEDSZKOLNA NR 1	PARKIET DREWNIANY	66,69 m²
1.12.	ŁAZIENKA NR 1	PŁYTKI CERAMICZNE	13,20 m²
1.13.	MAGAZYN LEŻAKÓW NR 1	PŁYTKI CERAMICZNE	5,71 m²
1.14.	POMIESZCZENIE PORZĄDKOWE NR 1	PŁYTKI CERAMICZNE	2,78 m²
1.15.	SALA PRZEDSZKOLNA NR 2	PARKIET DREWNIANY	66,69 m²
1.16.	ŁAZIENKA NR 2	PŁYTKI CERAMICZNE	13,27 m²
1.17.	MAGAZYN LEŻAKÓW NR 2	PŁYTKI CERAMICZNE	5,71 m²
1.18.	POMIESZCZENIE PORZĄDKOWE NR 2	PŁYTKI CERAMICZNE	2,72 m²
1.19.	SALA PRZEDSZKOLNA NR 3	PARKIET DREWNIANY	66,69 m²
1.20.	ŁAZIENKA NR 3	PŁYTKI CERAMICZNE	13,27 m²
1.21.	MAGAZYN LEŻAKÓW NR 3	PŁYTKI CERAMICZNE	5,71 m²
1.22.	POMIESZCZENIE PORZĄDKOWE NR 3	PŁYTKI CERAMICZNE	2,72 m²
1.23.	SALA PRZEDSZKOLNA NR 4	PARKIET DREWNIANY	66,69 m²
1.24.	ŁAZIENKA NR 4	PŁYTKI CERAMICZNE	13,20 m²
1.25.	MAGAZYN LEŻAKÓW NR 4	PŁYTKI CERAMICZNE	5,71 m²
1.26.	POMIESZCZENIE PORZĄDKOWE NR 4	PŁYTKI CERAMICZNE	2,78 m²
1.27.	POMIESZCZENIE GOSPODARCZE	PŁYTKI CERAMICZNE	5,99 m²
1.28.	KLATKA SCHODOWA NR 1	PŁYTKI CERAMICZNE	9,73 m²
1.29.	POKÓJ BIUROWY	WYKŁADZINA PVC	9,90 m²
1.30.	ŁĄCZNIK	PŁYTKI CERAMICZNE	16,35 m²
	RAZEM		792,81 m2

(bez windy)
(bez windy)

PRZEBUDOWA I ZMIANA SPOSOBU UŻYTKOWANIA nr 1:

1.31.	KOMUNIKACJA	PŁYTKI CERAMICZNE	15,24 m2
1.32.	ZAPLECZE PRACOWNI PLASTYCZNEJ	PARKIET DREWNIANY	15,85 m2
	RAZEM		31,09 m2
	ŁĄCZNIE		823,90 m2

OZNACZENIA:

- ŚCIANY ISTNIEJĄCE
- OTWORY DRZWIOWE ISTNIEJĄCE
- WYBURZENIA ŚCIAN, LIKWIDACJA DRZWI I ŚCIANEK DZIAŁOWYCH
- ŚCIANY PROJEKTOWANE ZEWNĘTRZNE: PUSTAK gr.29 cm / RDZENIE + IZOLTERMICZNA gr.18-20 cm
- ŚCIANY PROJEKTOWANE WEWNĘTRZNE NOŚNE: PUSTAK gr.29 cm
- ŚCIANY PROJEKTOWANE DZIAŁOWE: CEGŁA DZIURAWKA gr. 12 cm; SYSTEMOWE GK gr. 12 cm
- DRZWI PROJEKTOWANE np: 90/200
- ZAMUROWANIA
- WENTYLACJA GRAWITACYJNA WSPOMAGANA MECHANICZNIE

UWAGA:
±0,00 = 205,28* POZIOM PROJEKTOWANEJ ROZBUDOWY
W MIEJSCU STYKU Z ISTNIEJĄCYM BUDYNKIEM SZKOŁY PRZYJ. POZIOM +0,98=206,26
NALEŻY DOSTOSOWAĆ DO POZIOMU PRZYLEGŁEGO POMIESZCZENIA.

PRZEBUDOWA i ZMIANA SPOSOBU UŻYTKOWANIA nr 2 :

POMIESZCZENIA DARMIEGO PRZEDSZKOLA PROJEKTOWANE DLA CELÓW SZKOLNYCH

1.1.	POMIESZCZENIE SZKOLNE	PARKIET DREWNIANY	66,69 m2
1.2.	POMIESZCZENIE SZKOLNE	PARKIET DREWNIANY	45,89 m2
1.3.	WIATROŁAP	PŁYTKI GRESOWE	3,71 m2
1.4.	POMIESZCZENIA SZKOLNE	PARKIET DREWNIANY	50,30 m2
1.5.	POMIESZCZENIE SZKOLNE - WC	PŁYTKI CERAMICZNE	7,00 m2
	RAZEM		157,26 m2

Kierownik Budowy
mgr inż. Magdalena Łosek
upr. 0-1/11

Zbigniew Nowak
upr. bez ograniczeń
nr ewid. POMDP/0000/OR/12

DOKUMENTACJA POWYKONAWCZA

UWAGA:
RYSUNEK NALEŻY RCZYTAĆ ŁĄCZNIE Z RYSUNKAMI BRANŻOWYMI.
UWAGA:
REALIZACJĘ NALEŻY PROWADZIĆ W OPARCIU O PROJEKT WYKONAWCZY.

WPROWADZONE ZMIANY MIEJSCOWE NIE WPŁYWAJĄ NA OKREŚLONE W PROJEKCIE BUDYNKU WYMOGI NADELNIAJĄCE SPEŁNIENIE WARUNKÓW HIGIENICZNYCH I ZDROWOTNYCH.

WOJCIECH GORCZAK ARCHITEKT upr. ds. 2/2/90

RZUT PARTERU 1:100

KOLODZIEJ CZERWONYM NANIESIONO ZMIANY NIEOBEJMUJĄCE W JAKIŚ SPOSÓB ZMIANY, OD ZATWIERDZONEGO PROJ. BUDOWLANEGO. ZMIANY KWALIFIKUJĄ SIĘ JAKO MIEJSCOWE, wg. art. 56 PRAWO BUDOWLANE ADM. 36 a/pkt. 6.

WOJCIECH GORCZAK ARCHITEKT upr. ds. 2/2/90

BIURO INWESTYCYJNE "PRO - INVEST"

Inwestor: GMINA TRZEBOWNISKO
TRZEBOWNISKO 976

adres: ZACZERNIE
DZ.EW.NR 3865, 3861
OBRĘB EW. 0010 ZACZERNIE
JEDN. EW. 181613_2 TRZEBOWNISKO

stadium: PB
branża: Architektura

OBIEKT: PRZEBUDOWA BUDYNKU SZKOŁY W ZACZERNIU O PRZEZNACZENIU NA PRZEDSZKOLE WRAZ ZE ZMIANĄ SPOSOBU UŻYTKOWANIA I PRZEBUDOWĄ CZĘŚCI POMIESZCZEŃ W ISTNIEJĄCYM BUDYNKU.
INSTALACJE: WOD-KAN, CO, WENTYLACJA SANITARNEJ, CENTRALNEGO OGRZEWANIA GAZOWA, ELEKTRYCZNE, TELETECHNICZNE, ZAGOSPODAROWANIE TERENU, MONTAŻ WINDY, FOTOWOLTAICZNA, OŚLEPIANIA, BUDOWA DRÓG WEWNĘTRZNEJ, PLACÓW, MIEJSC POSTOJOWYCH, CHODNIKÓW.
PRZYŁĄCZY WODOCIĄGOWEGO, KANALIZACJI SANITARNEJ, KANALIZACJI DESZCZOWEJ, PRZYŁĄCZENIA DO NISKOPRĘŻNEJ, NA DZ. NR 3865 I 3861 W ZACZERNIU GM. TRZEBOWNISKO.

RZUT PARTERU

projektant: mgr inż.arch.Wiesław Gorczak upr. A-249/90

sprawdzający: mgr inż.arch.Sławomir Kołt upr. A-13/190

skala: 1:100

marzec 2021

nr rys. A2