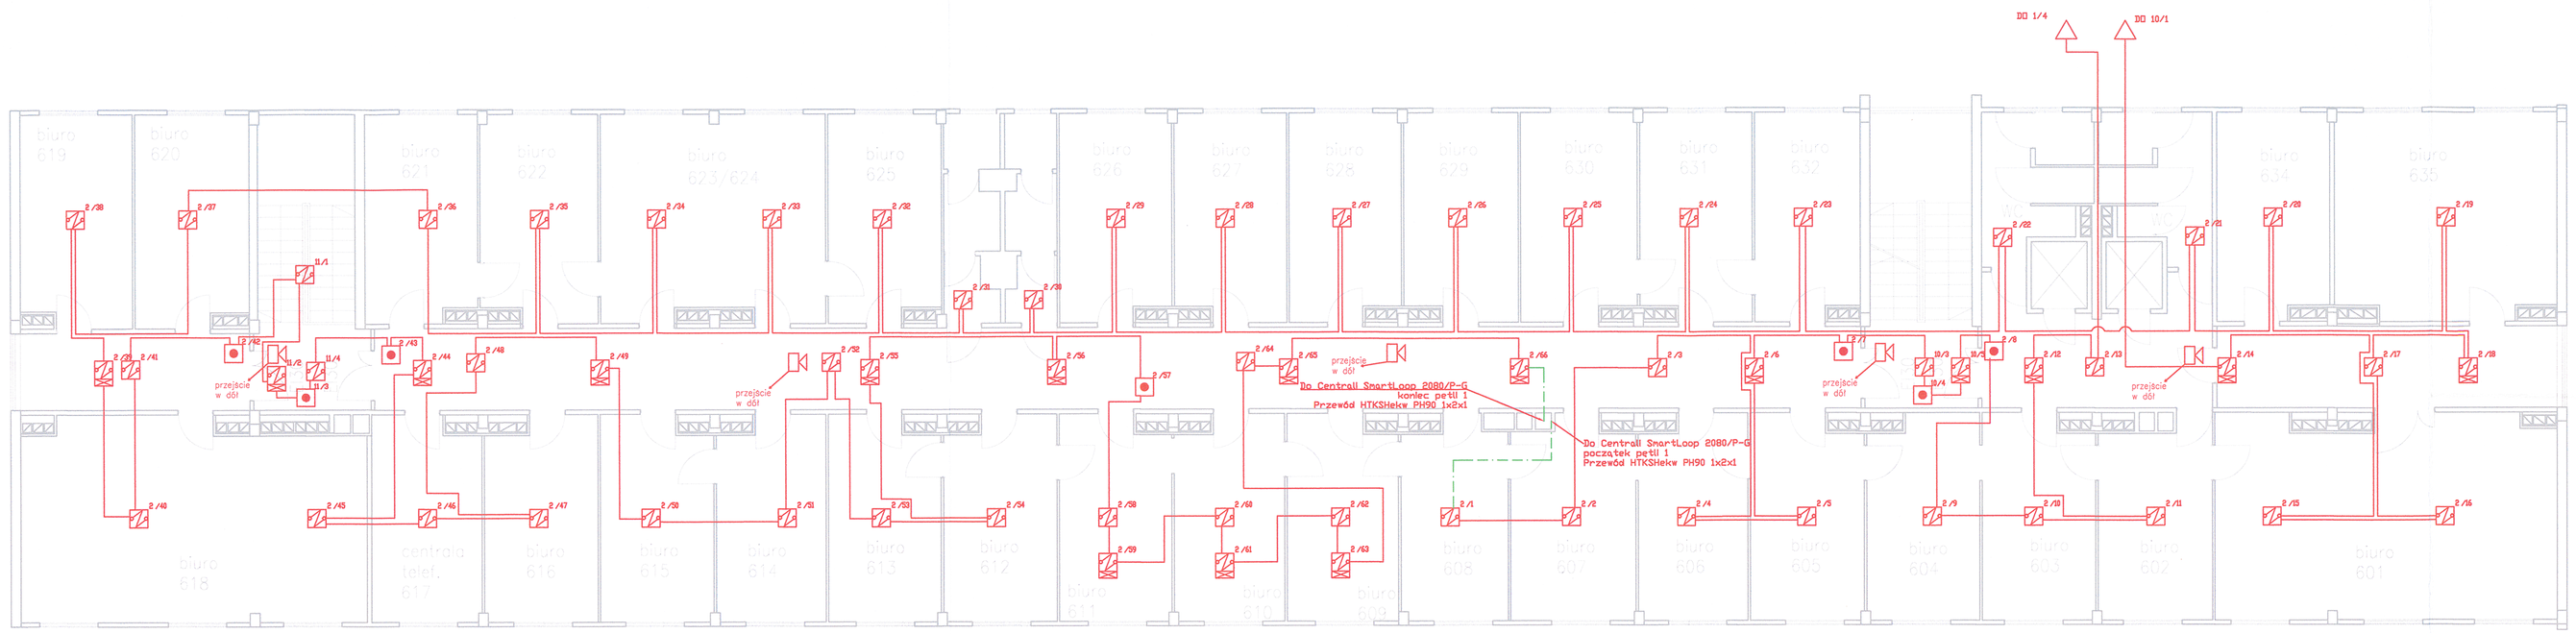

LEGENDA

- 1/3 Czujka optyczna ED100 opis elementu 1/3 -> Strefa 1 Element 3
- 1/4 Czujka optyczna ED100 wraz ze wskaźnikiem zadziałania opis elementu 1/4 -> Strefa 1 Element 4
- 1/5 Ręczny ostrzegacz pożarowy RDP EC0010 opis elementu 1/5 -> Strefa 1 Element 5
- Sygnalizator akustyczny ROLP/SV/R/D
- MW 5/6 Moduł wejść wyjść EM01RR opis elementu 5/6 -> Strefa 5 Element 6
- CSP Centrala sygnalizacji pożaru SmartLoop 2080/P-G
- Przewod YnTKSYekw 1x2x1
- Przewod HTKSHekw PH90 1x2x1
- NHXH E90 FE180 3x2,5 mm2

PLAN POWYKONAWCZY

mgr inż. Piotr Krynicki
Uprawnienia budowlane do projektowania, nadzorowania i kierowania robotami budowlanymi w zakresie oddziaływań w specjalności instalacyjnej w zakresie sieci, instalacji i urządzeń elektrycznych i elektroenergetycznych nr upr. 171/DOŚ/13

S-NOVA Sp. z o. o.	
59-220 Legnica ul. Płk. Karola Myrka 6	
tel.76 862 15 46 tel. kom 607 270 018	
INWESTOR:	Starostwo Powiatowe w Legnicy 59-220 LEGNICA ,Plac Słowiański 1
ADRES INWESTYCJI:	59-220 LEGNICA , Plac Słowiański 1
Budynek A - rzut VI piętra Dokumentacja Powykonawcza	BRANŻA P.POŻ; MARZEC 2016
Projektował: Kamil Sznajder	1:100
Opracował: Robert Marciniak	
	NR RYSUNKU 8/15