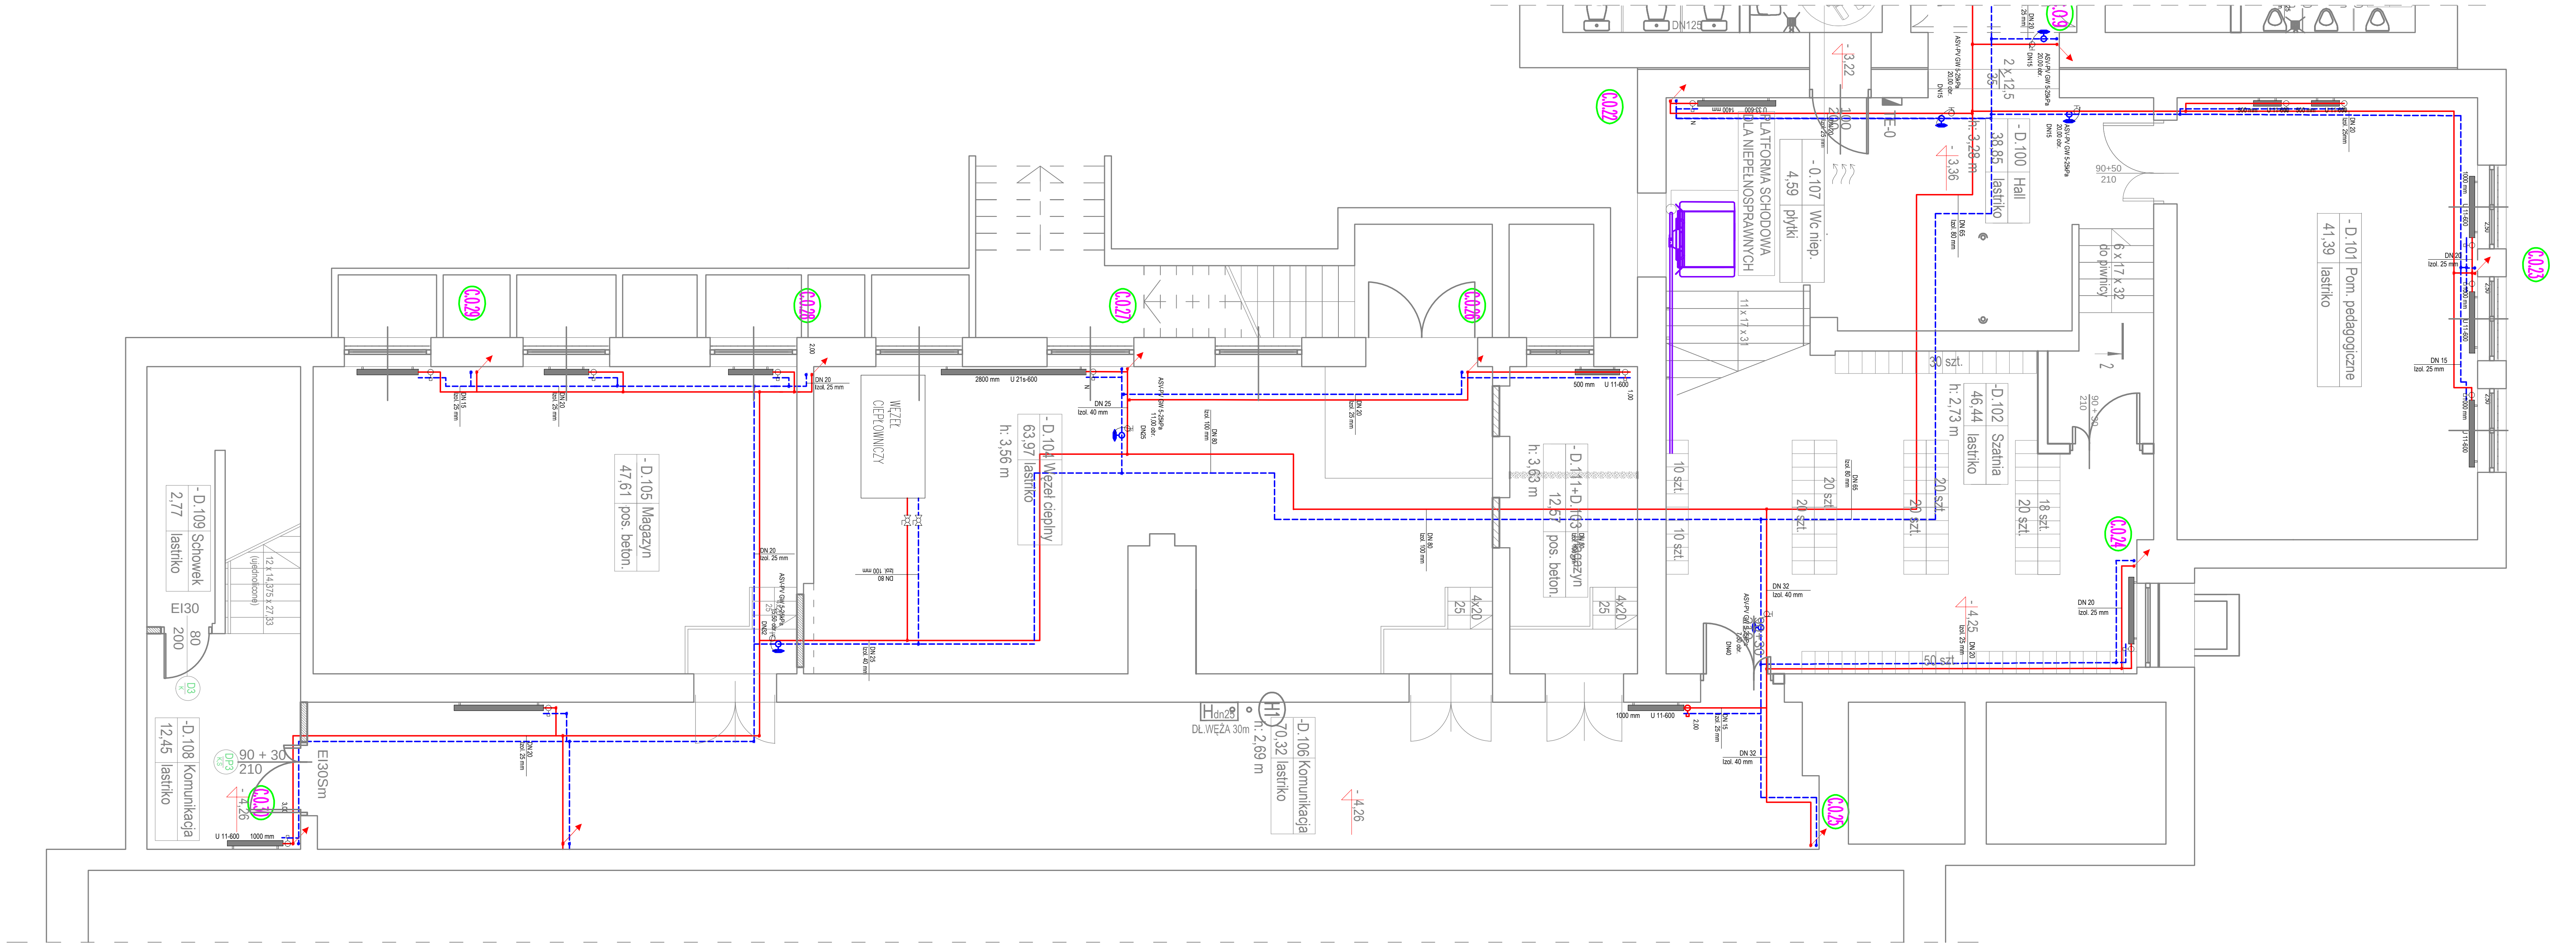

LEGENDA:

- INSTALACJA C.O. ZASILANIE/POWRÓT
- GRZEJNIK PŁYTOWY
- ZAWÓR NA GAŁĄZCE ZASILAJĄCEJ (TERMOSTATYCZNY PROSTY)
- DN 15 Izol. 20 mm – ŚREDNICA PRZEWODU Z GRUBOŚCIĄ IZOLACJI
- C.0.1 – PION INSTALACJI C.O.
- ZAWORY PODPIONOWE RÓWNOWAŻĄCE

NR POMIESZCZENIA — TEMPERATURA W POMIESZCZENIU — ZAPOTRZEBOWANIE CIEPŁA

D.002 Hall +20 °C
Φwym: 2215 W

UWAGA: KOLOREM FIOLETOWYM OZNACZONO ELEMENTY NIEWYKONANE, A KTÓRYCH REALIZACJA JEST NIEZBĘDNA DO ZAKOŃCZENIA BUDOWY.

UWAGA:
Całość opracowania stanowi część opisowa oraz rysunkowa projektu. Informacje zawarte na rysunkach należy odczytywać w powiązaniu z informacjami zawartymi w części tekstowej.
Wszelkie ewentualne nieścisłości należy niezwłocznie zgłosić projektantowi.
Otworów instalacyjnych w ścianach działowych nie zaznaczono.
Wykonawca stolarki okiennej i drzwiowej, przed przystąpieniem do wykonania zlecenia zobowiązany jest do sprawdzenia wymiarów otworów w naturze.Wysokośc montażu nadproży jest wys. sugerowaną, należy dopasować wysokośc otworu do wytycznych wybranego producenta.

ECOTEK HOME
DOMY EKOLOGICZNE
ul. Sportowa 4/I-1 66-400 Gorzów Wlkp. biuro@ecotekhome.pl
biuro projektów: 513057543 biuro wykonawcze: 601728276

Nazwa inwestycji	PROJEKT BUDOWLANY ZAMIENNY PRZEBUDOWA I REMONT BUDYNKU SZKOŁY PODSTAWOWEJ NR 1 WRAZ Z ZAGOSPODAROWANIEM TERENU ZAKRES ZMIAN **- WPROWADZENIE ROZWIĄZAŃ ZWIĄZANYCH Z DOSTOSOWANIEM OBIEKTU DO WYMOGÓW BEZPIECZEŃSTWA PRZECIWPOŻAROWEGO, ZMIANA POŁOŻENIA , ILOŚCI I FORMY ARCHITEKTONICZNEJ LUKARN DACHOWYCH, ZMIANA KONSTRUKCJI SZYBU DŹWIGU OSOBOWEGO ORAZ ROZBUDOWA INSTALACJI WENTYLACJI BUDYNKU.**
Adres inwestycji	DZIAŁKA NR 931, OBRĘB EWID. 5-ŚRÓDMIEŚCIE, JEDN. EWID. M. GORZÓW WLKP. UL. DĄBROWSKIEGO 23, 66-400 GORZÓW WLKP.
Inwestor	**Miasto Gorzów Wlkp.** ul. Sikorskiego 4 66-400 Gorzów Wlkp.
Tytuł rysunku	RZUT -I PIĘTRA - BUD. SALI GIMNASTYCZNEJ - INSTALACJI C.O.
Skala 1:100	Nr rys. S-12 · Data 18.12.2023 r. · Podpis
ARCHITEKTURA	Rewizja nr: ---------
Projektant	mgr inż. Marek Kubcaki *nr uprawnień: 15/2002/Gw*
Opracował	mgr inż. Tomasz Łukowski
STADIUM	INWENTARYZACJA POWYKONAWCZA