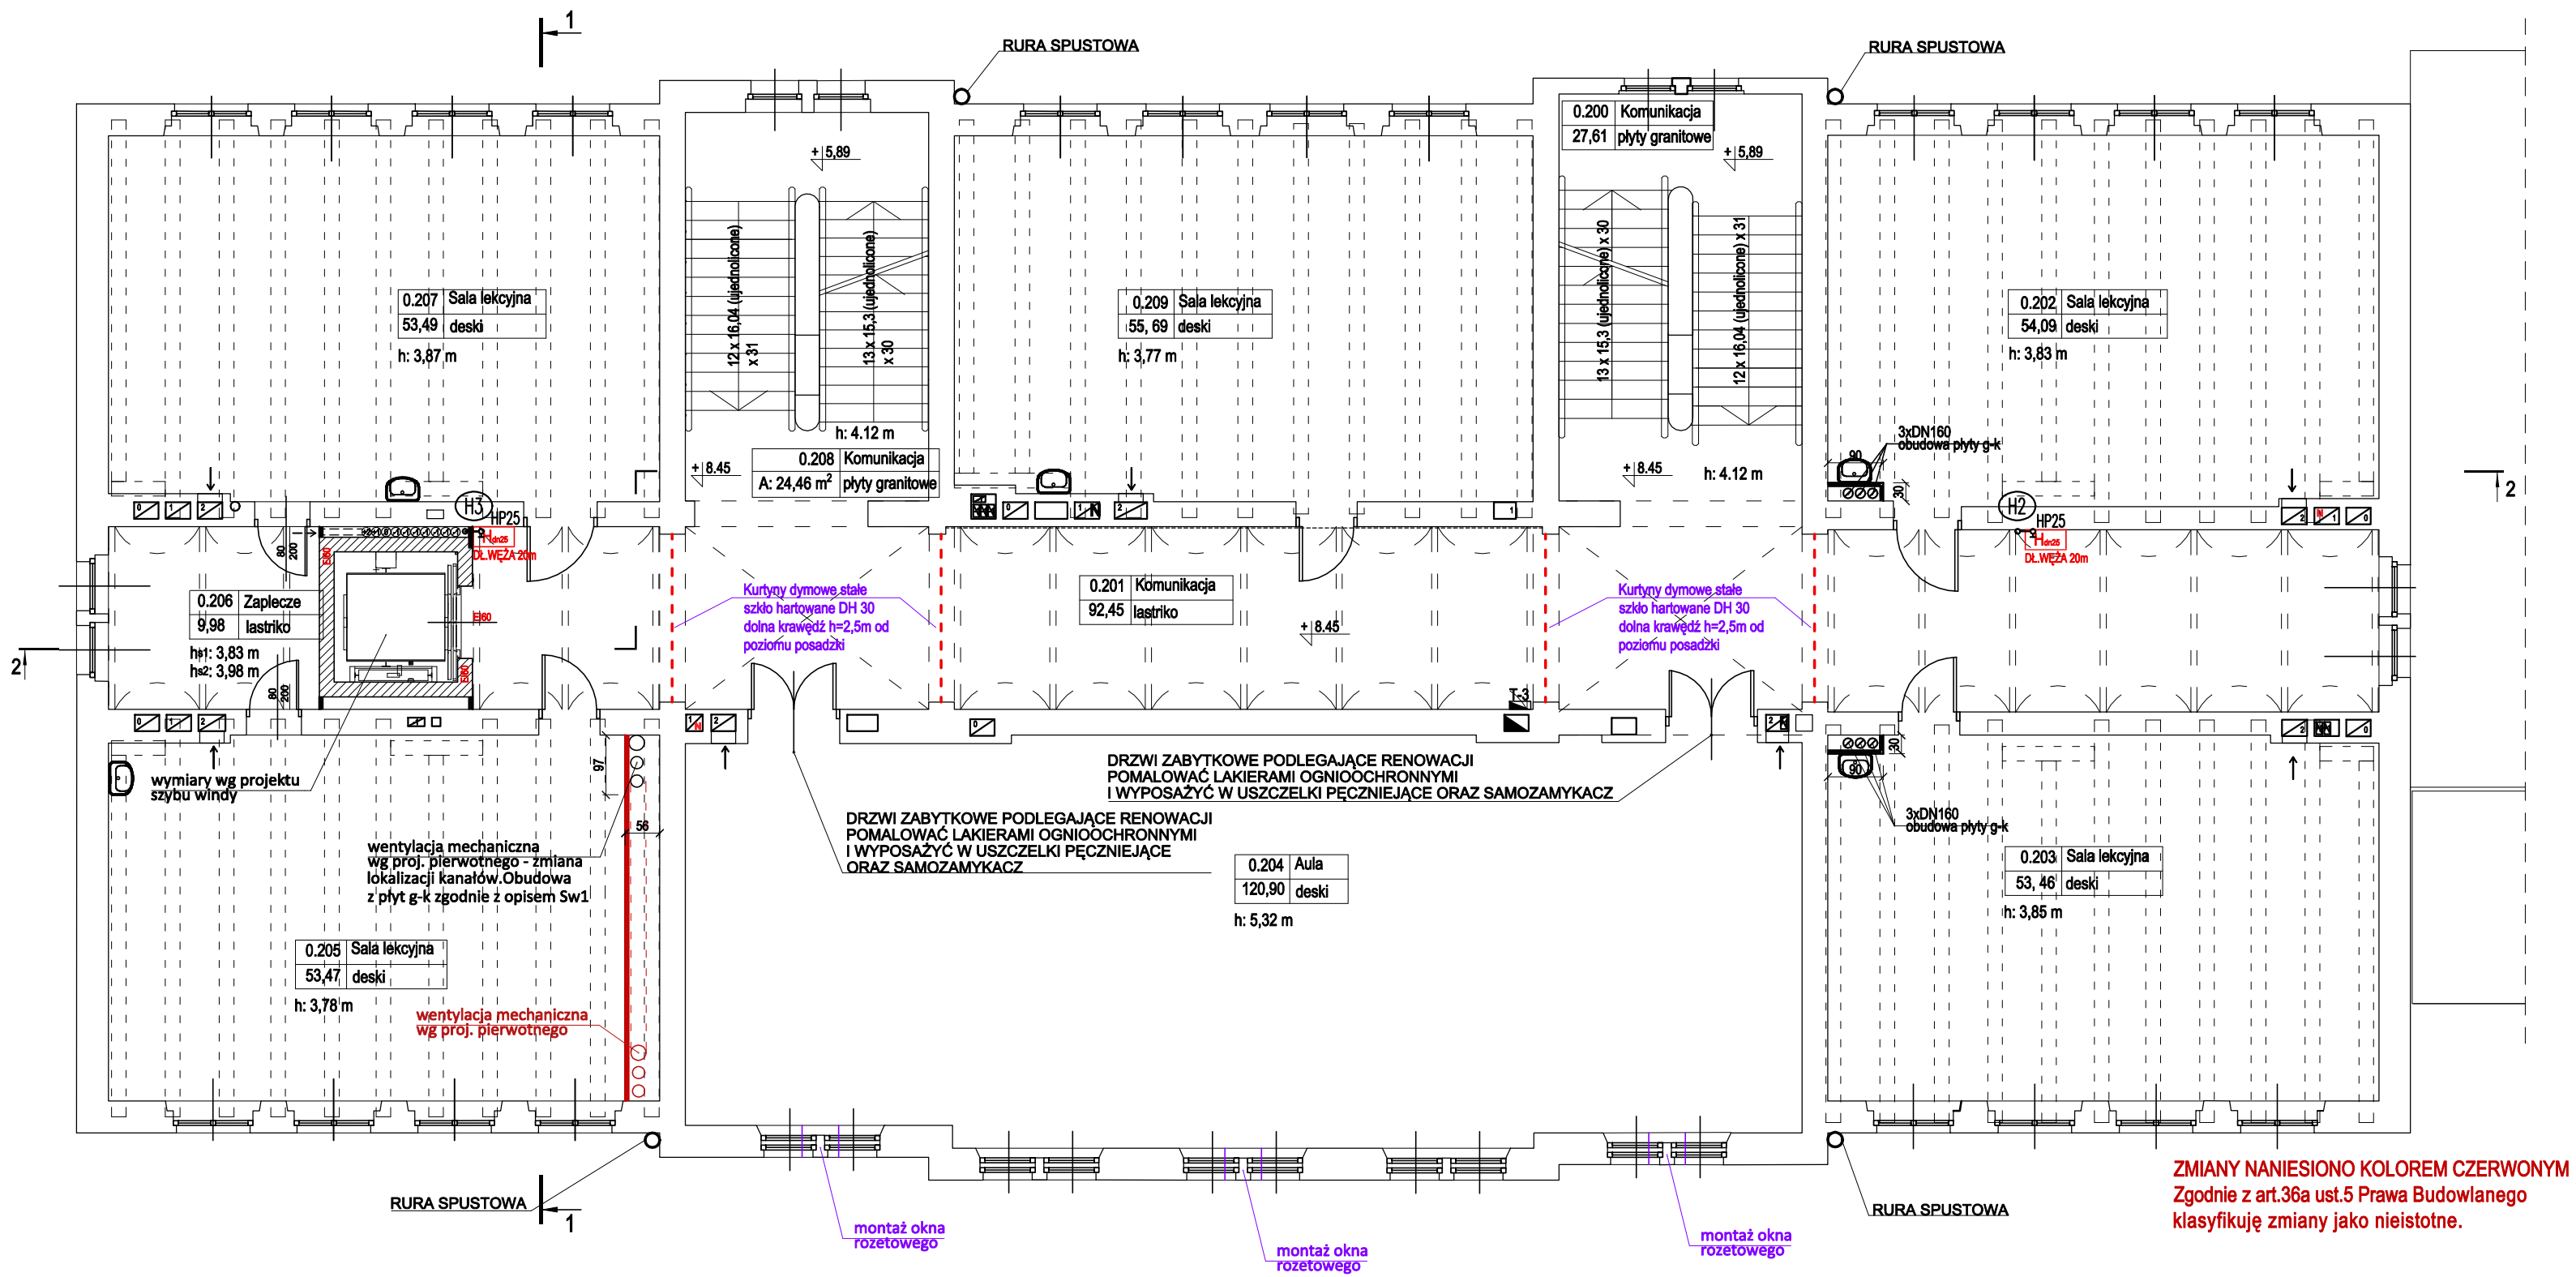

ZMIANY NANIESIONO KOLOREM CZERWONYM
Zgodnie z art.36a ust.5 Prawa Budowlanego klasyfikuję zmiany jako nieistotne.

LEGENDA:

- ŚCIANY ISTNIEJĄCE
- ELEMENTY DO WYBURZENIA
- ELEMENTY DO ZAMUROWANIA
- UKŁAD FUNKCJI WG PROJEKTU "PRO-BUD" NIE PODLEGAJĄCY ZMIANOM
- H_{dn25} - HYDRANT WEWNĘTRZNY DN25, DŁ. WĘŻA: 20m i 30m
- GWP - PRZECIWPOŻAROWY WYŁĄCZNIK PRĄDU
- OZNACZENIE TABLICY, ROZDZIELNICY, CENTRALI

Az1/K — Oznaczenie drzwi: w "liczniku " (u góry) podano symbol drzwi w/g zestawienia stolarki, w mianowniku (u dołu) wymagania dla okuć : s- samozamykacz, k - zamek na klucz , z - zapadka łazienkowa, Zn - zamek numeryczny w - wygłuszenie

UWAGA: KOLOREM FIOLETOWYM OZNACZONO ELEMENTY NIEWYKONANE, A KTÓRYCH REALIZACJA JEST NIEZBĘDNA DO ZAKOŃCZENIA BUDOWY.

UWAGA:
Całość opracowania stanowi część opisowa oraz rysunkowa projektu. Informacje zawarte na rysunkach należy odczytywać w powiązaniu z informacjami zawartymi w części tekstowej. Wszelkie ewentualne nieścisłości należy niezwłocznie zgłosić projektantowi. Otworów instalacyjnych w ścianach działowych nie zaznaczono. Wykonawca stolarki okiennej i drzwiowej, przed przystąpieniem do wykonania zlecenia zobowiązany jest do sprawdzenia wymiarów otworów w naturze.Wysokośc montażu nadproży jest wys. sugerowaną, należy dopasować wysokośc otworu do wytycznych wybranego producenta.

ECOTEK HOME
DOMY EKOLOGICZNE
ul. Sportowa 4/I-1 66-400 Gorzów Wlkp. biuro@ecotekhome.pl
biuro projektów: 513057543 biuro wykonawcze: 601728276

Nazwa inwestycji	PROJEKT BUDOWLANY ZAMIENNY PRZEBUDOWA I REMONT BUDYNKU SZKOŁY PODSTAWOWEJ NR 1 WRAZ Z ZAGOSPODAROWANIEM TERENU ZAKRES ZMIAN - **WPROWADZENIE ROZWIĄZAŃ ZWIĄZANYCH Z DOSTOSOWANIEM OBIEKTU DO WYMOGÓW BEZPIECZEŃSTWA PRZECIWPOŻAROWEGO, ZMIANA POŁOŻENIA , ILOŚCI I FORMY ARCHITEKTONICZNEJ LUKARN DACHOWYCH, ZMIANA KONSTRUKCJI SZYBU DŹWIGU OSOBOWEGO ORAZ ROZBUDOWA INSTALACJI WENTYLACJI BUDYNKU.**					
Adres inwestycji	DZIAŁKA NR 931, OBRĘB EWID. 5-ŚRÓDMIEŚCIE, JEDN. EWID. M. GORZÓW WLKP. UL. DĄBROWSKIEGO 23, 66-400 GORZÓW WLKP.					
Inwestor	**Miasto Gorzów Wlkp.** ul. Sikorskiego 4 66-400 Gorzów Wlkp.					
Tytuł rysunku	RZUT PIĘTRA +2 - BUDYNEK ZABYTKOWY					
Skala	1:100	Nr rys.	A-7	Data	23.11.2023 r.	Podpis
ARCHITEKTURA				Rewizja nr:	---------	
Projektant	mgr inż. arch. Jan Lamprecht upr. bud. nr LOIA/36/2010 do projektowania bez ograniczeń w specjalności architektonicznej					
Opracował	tech. bud. Natalia Musiatowicz					
STADIUM	INWENTARYZACJA POWYKONAWCZA				Str.	50