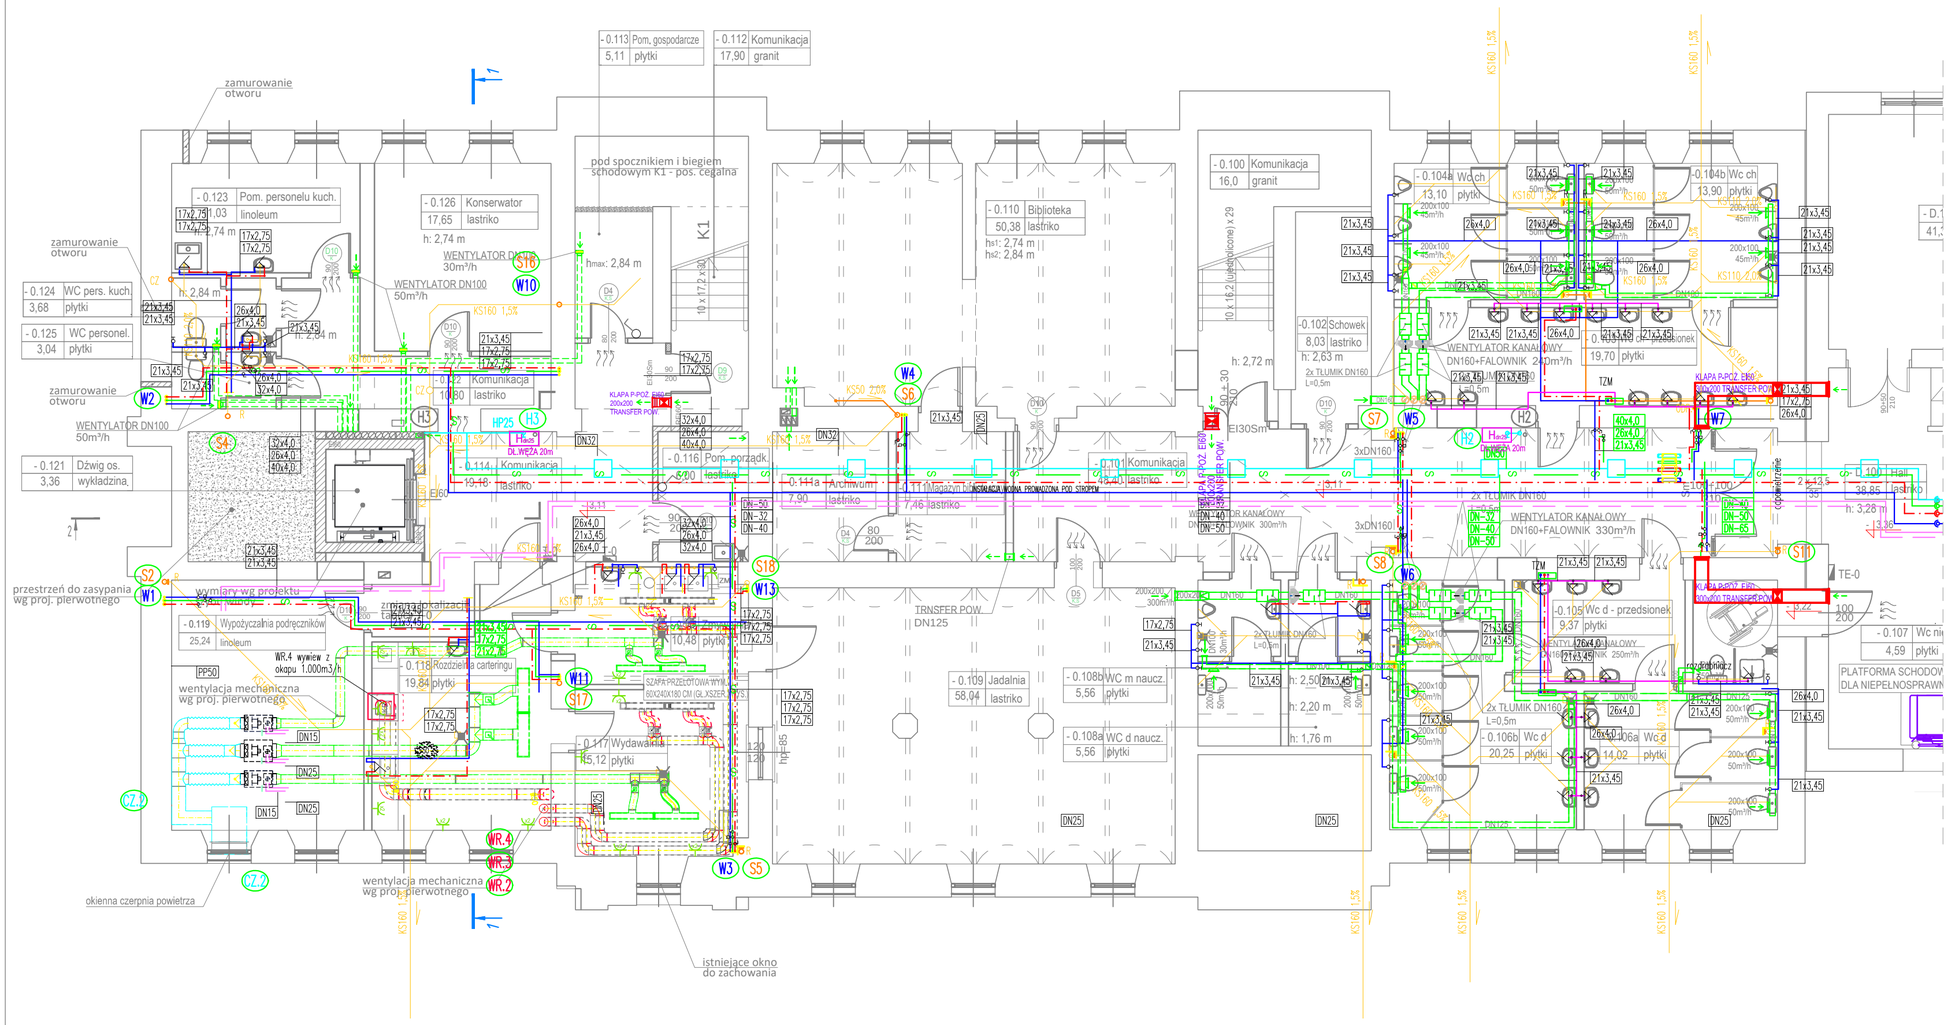

LEGENDA:

- INSTALACJA WODY ZIMNEJ
- INSTALACJA WODY ZIMNEJ PROWADZONA W PRZEGRODACH BUD.
- INSTALACJA WODY CIEPŁEJ
- INSTALACJA CYRKULACYJNA
- INSTALACJA PRZECIWPOŻAROWA
- INSTALACJA C.T. ZASILANIE/POWRÓT
- INSTALACJA KAN. SANITARNEJ PROWADZONA POD STROPEM
- INSTALACJA KAN. SANITARNEJ PROWADZONA POD POSADZKĄ
- W1 - PION INSTALACJI WODOIĄGOWEJ
- H1 - PION INSTALACJI PRZECIWPOŻAROWEJ HYDRANTOWEJ
- S1 - PION INSTALACJI KANALIZACJI SANITARNEJ
- H_{dn25} - HYDRANT WEWNĘTRZNY DN25, DŁ. WĘŻA: 20m i 30m
- KANAŁ WENTYLACJI NAWIEWNEJ
- KANAŁ WENTYLACJI WYRZUTOWY
- KANAŁ WENTYLACJI CZERPNY
- ZAWORY ODCINAJĄCE
- ZAWÓR REGULACYNJY NA CYRKULACJI
- KS110 2% - ŚREDNICA/ SPADEK PRZEWODU

UWAGA: KOLOREM FIOLETOWYM OZNACZONO ELEMENTY NIEWYKONANE, A KTÓRYCH REALIZACJA JEST NIEZBĘDNA DO ZAKOŃCZENIA BUDOWY.

UWAGA:
Całość opracowania stanowi część opisowa oraz rysunkowa projektu. Informacje zawarte na rysunkach należy odczytywać w powiązaniu z informacjami zawartymi w części tekstowej. Wszelkie ewentualne nieścisłości należy niezwłocznie zgłosić projektantowi. Otworów instalacyjnych w ścianach działowych nie zaznaczono. Wykonawca stolarki okiennej i drzwiowej, przed przystąpieniem do wykonania zlecenia zobowiązany jest do sprawdzenia wymiarów otworów w naturze.Wysokość montażu nadproży jest wys. sugerowaną, należy dopasować wysokość otworu do wytycznych wybranego producenta.

ECOTEK HOME
DOMY EKOLOGICZNE
ul. Sportowa 4/I-1 66-400 Gorzów Wlkp. biuro@ecotekhome.pl
biuro projektów: 513057543 biuro wykonawcze: 601728276

Nazwa inwestycji	PROJEKT BUDOWLANY ZAMIENNY PRZEBUDOWA I REMONT BUDYNKU SZKOŁY PODSTAWOWEJ NR 1 WRAZ Z ZAGOSPODAROWANIEM TERENU ZAKRES ZMIAN - **WPROWADZENIE ROZWIĄZAŃ ZWIĄZANYCH Z DOSTOSOWANIEM OBIEKTU DO WYMOGÓW BEZPIECZEŃSTWA PRZECIWPOŻAROWEGO, ZMIANA POŁOŻENIA , ILOŚCI I FORMY ARCHITEKTONICZNEJ LUKARN DACHOWYCH, ZMIANA KONSTRUKCJI SZYBU DŹWIGU OSOBOWEGO ORAZ ROZBUDOWA INSTALACJI WENTYLACJI BUDYNKU.**
Adres inwestycji	DZIAŁKA NR 931, OBRĘB EWID. 5-ŚRÓDMIEŚCIE, JEDN. EWID. M. GORZÓW WLKP. UL. DĄBROWSKIEGO 23, 66-400 GORZÓW WLKP.
Inwestor	**Miasto Gorzów Wlkp.** ul. Sikorskiego 4 66-400 Gorzów Wlkp.
Tytuł rysunku	RZUT -I PIĘTRA - BUD. ZABYTKOWY - INST. WOD-KAN I WENT.
Skala 1:100	Nr rys. S-1 Data 18.12.2023 r. Podpis
BRANŻA SANITARNA	Rewizja nr: ---------
Projektant	mgr inż. Marek Kubacki *nr uprawnień: 152/2002/Gw*
Opracował	mgr inż. Tomasz Łukowski
STADIUM	INWENTARYZACJA POWYKONAWCZA