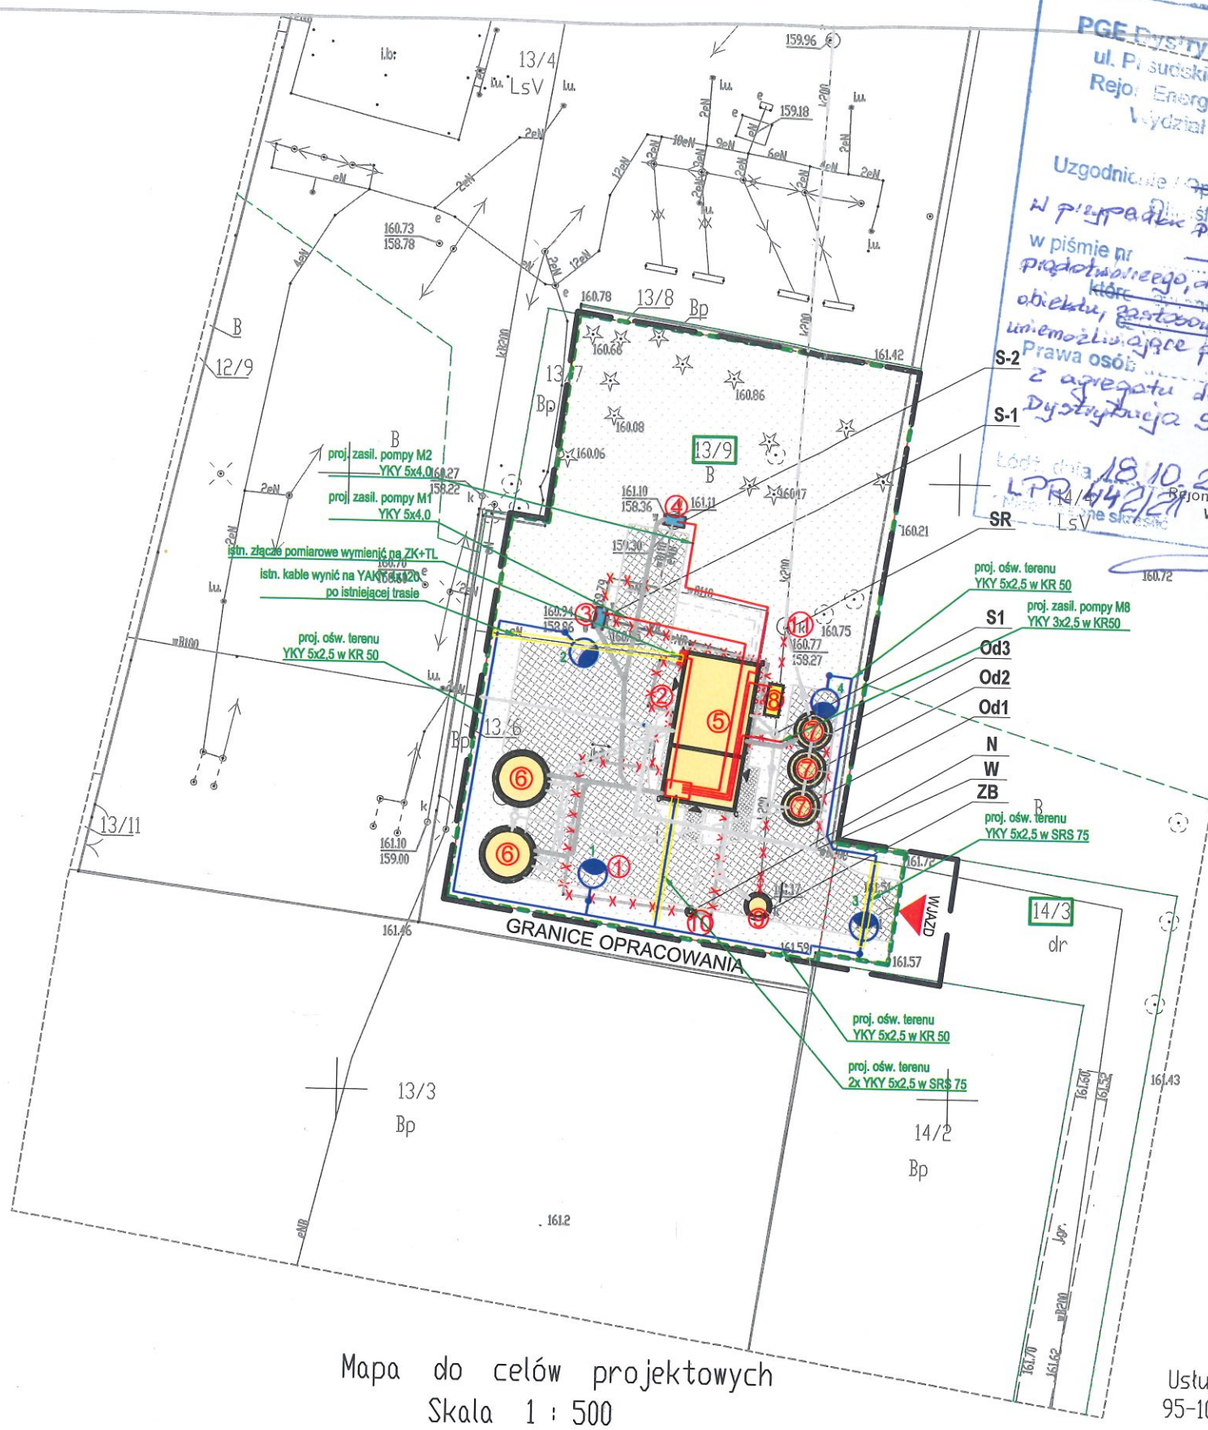

PGE Dystrybucja S.A. Oddział Łódź
ul. Piłsudskiego 19, 95-200 Pabianice
Rejon Energetyczny Zgierz-Pabianice
Wydział Majątku Sieciowego

Uzgodnienie / ~~opinię do~~ projektu / ~~koncepcji~~
Dla ~~stone~~ bez uwag.
W przypadku projektowanego agregatu prądotwórczego, dla zasilania rezerwowego obiektu, zastosowane kable ~~które~~ ~~po stanowią integralną~~ ~~projektu / koncepcji~~ uniemożliwiające podanie na pięcia
Prawa osób ... muszą być zachowane z agregatu do sieci PGE Dystrybucja S.A.

Łódź dnia 18.10.2021
LPR/442/21
Rejon Energetyczny Zgierz-Pabianice
Wydział Majątku Sieciowego
Specjalista
Zbigniew Wójcik

LEGENDA:

GRANICA DZIAŁKI 13/9

GRANICA OPRACOWANIA

PROJEKTOWANE OGRODZENIE TERENU SUW

OBIEKTY ISTNIEJĄCE:

1. ISTNIEJĄCY BUDYNEK SUW - PROJEKTOWANA ROZBIÓRKA
2. ISTNIEJĄCY BUDYNEK HYDROFORNI - PROJEKTOWANA ROZBIÓRKA
3. ISTNIEJĄCA STUDNIA GŁĘBINOWA S-1 - PROJ. NADZIEMNA OBUDOWA STUDNI
4. ISTNIEJĄCA STUDNIA GŁĘBINOWA S-2 - PROJ. NADZIEMNA OBUDOWA STUDNI
11. ISTNIEJĄCA STUDNIA DN 1400 - PROJEKTOWANA ADAPTACJA NA STUDNIĘ ROZPRĘŻNĄ (SR)

OBIEKTY PROJEKTOWANE:

5. PROJ. KONTENEROWA STACJA SUW
6. PROJEKTOWANY ZBIORNIK RETENCYJNY, V=100 m³
7. PROJ. TRZY-KOMOROWY ODSTOJNIK WÓD POPŁUCZNYCH DN 2000
8. PROJ. ZEWNĘTRNY AGREGAT PRĄDOTWÓRCZY
9. PROJ. ZBIORNIK BEZODPŁYWOWY (ZB) DN1600
10. PROJEKTOWANY NEUTRALIZATOR (N) ODCIEKÓW Z CHLOROWNI DN600

W WPIĘCIE DO ISTNIEJĄCEJ SIECI WODOCIĄGOWEJ (patrz: Uwagi)

PROJEKTOWANE INSTALACJE:

proj. oprawa oświetleniowa parkowego OCP Medina2 55W montowana na słupie stożkowy metalowym ocynkowanym 4m

proj. kabel oświetleniowwy

proj. trasy kablowe - zasilanie zewnętrzne

proj. rura osłownowa kabla energetycznego

N

Mapa do celów projektowych
Skala 1 : 500

Opracowano na podstawie mapy zasadniczej
gm. Zgierz sekcja 112.413.22
danych z ewidencji gruntów
oraz pomiaru w terenie w maju 2020
ID roboty Nr 6640.1898.2020
poziom odniesienia "Kronsztadt 60"
układ współrzędnych 2000/6

Usługi Geodezyjne Michał Zamojski
95-100 Zgierz, ul. Wiosny Ludów 1
Pracownia Geodezyjna
95-100 Zgierz, ul. Powstańców Śląsk
tel. 503 081 018 e-mail: geozgierz@gm

Geodeta Uprawniony
inż. Michał Zamojski

Nr upr. 22726

Zgierz, 21.05.2020

...j. łódzkie
...wiat zgierski
... Zgierz [102009_2]
...ręb Grotniki [0015]
... 13/9

WYKONAWCA: BIŚ BIURO INŻYNIERII ŚRODOWISKA			ul. Staroszkolna 16/28 tel. 052 327 65 65 85-209 BYDGOSZCZ	
INWESTOR: GMINA ZGIERZ ul. Łęczycka 4 95-100 Zgierz				
OBIEKT: Stacja wodociągowa w miejscowości Grotniki, ul. Lipowa			TREŚĆ RYSUNKU: Zagospodarowanie terenu - zewnętrzne trasy kablowe	
Funkcja	Imię i Nazwisko	Specjalność	Nr Uprawnień	Podpisy
Projektant	inż. Paweł Michalski	Elektryczna	ABIT-II-7131-40/01	
Sprawdzający	inż. Aleksander Michalski	Elektryczna	KI-II-7342-97/98	
Faza: PA-B	Skala: 1:500 / Data: 07.2021 r.	Branża: Instalacyjna	Nr kontraktu:	Nr rysunku: E1