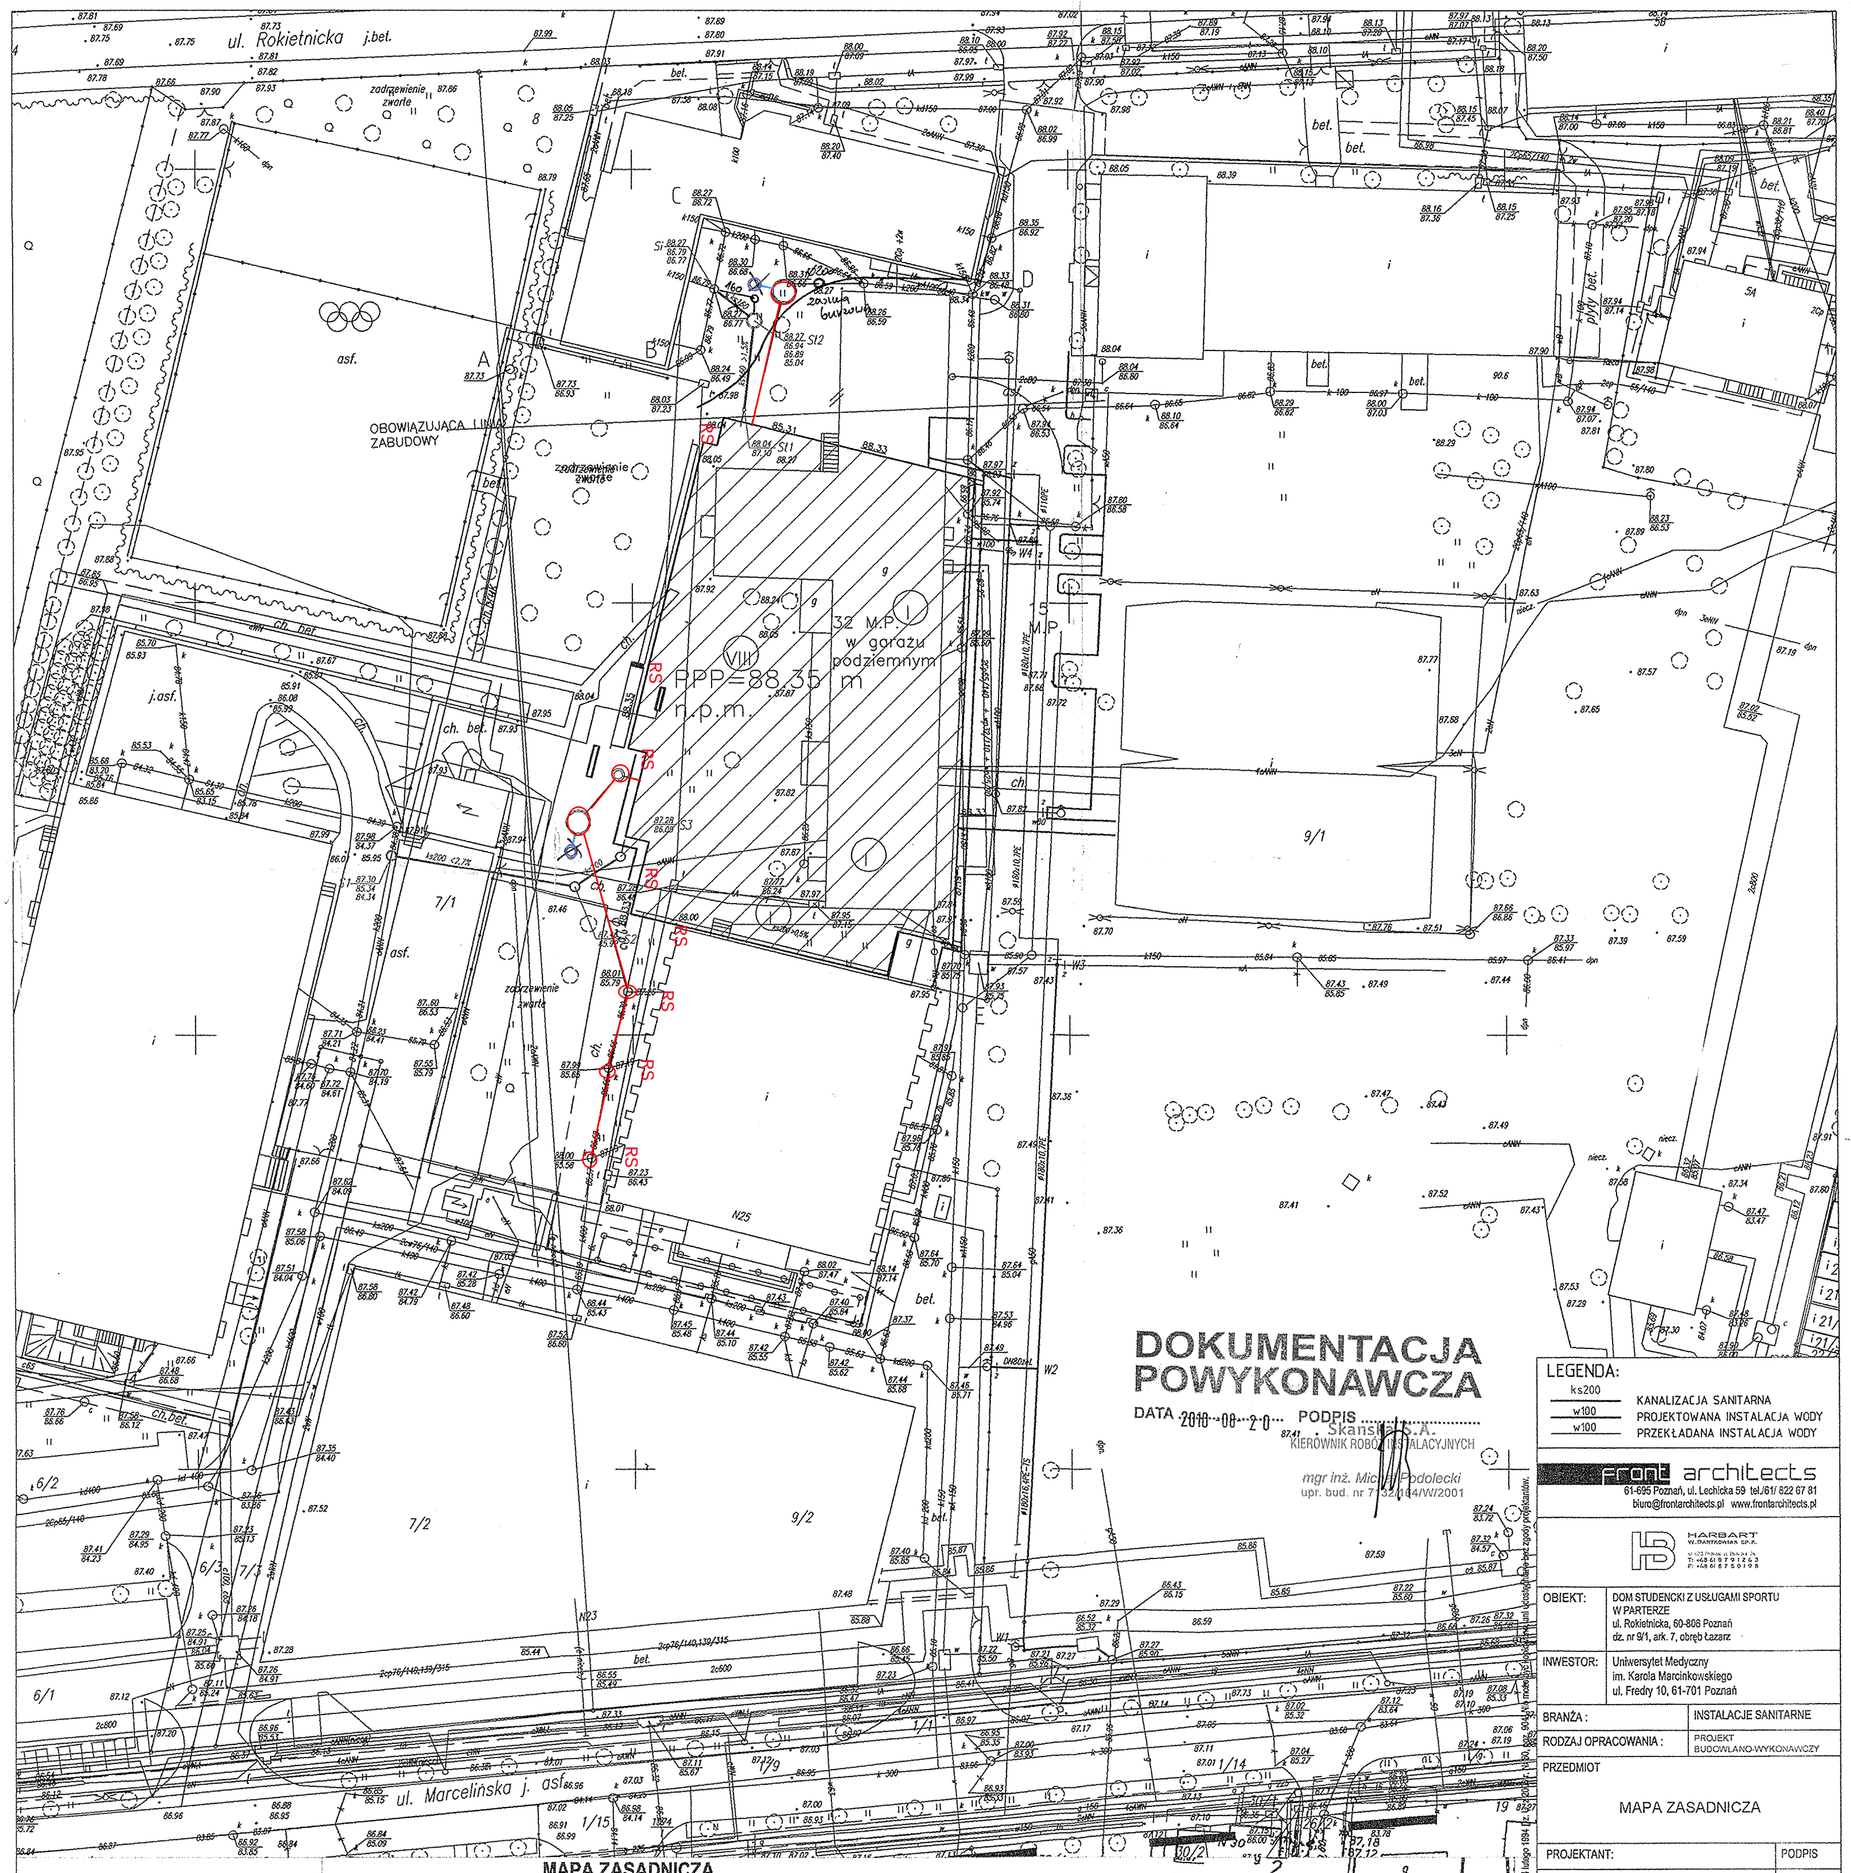

DOKUMENTACJA POWYKONAWCZA

DATA 2010-08-20 PODPIS .....

Skanska S.A.
KIEROWNIK ROBÓT INSTALACYJNYCH
mgr inż. Michał Podolecki
upr. bud. nr 71/32044/W/2001

LEGENDA:

ks200	KANALIZACJA SANITARNA
w100	PROJEKTOWANA INSTALACJA WODY
w100	PRZEKŁADANA INSTALACJA WODY

front architects
61-695 Poznań, ul. Lechicka 59 tel./61/ 822 67 81
biuro@frontarchitects.pl www.frontarchitects.pl

HARBART W. Barłomowska Sp. k.

OBIEKT:	DOM STUDENCKI Z USŁUGAMI SPORTU W PARTERZE ul. Rokietnicka, 60-806 Poznań dz. nr 9/1, ark. 7, obręb Łazarz
INWESTOR:	Uniwersytet Medyczny im. Karola Marcinkowskiego ul. Fredry 10, 61-701 Poznań
BRANŻA :	INSTALACJE SANITARNE
RODZAJ OPRACOWANIA :	PROJEKT BUDOWLANO-WYKONAWCZY

PRZEDMIOT

MAPA ZASADNICZA

PROJEKTANT:	PODPIS
mgr inż. Tomasz Bartkowiak upr. proj. WKP/0115/PWOS/06	
OPRACOWAŁ: mgr inż. Michał Całujek	
SPRAWDZAJĄCY: mgr inż. Jacek Sikora upr. proj. WKP/0156/POOS/03	
DATA: lipiec 2009	
SKALA: 1: 500	7/1

MAPA ZASADNICZA

Mapa do celów projektowych

skala 1 : 500

godło *S1W1-26-b; S1W1-27-a,c; S1W1-26-d; S1W1-36-b; S1W1-37-a*

1. Układ współrzędnych: układ lokalny miasta Poznania
2. Układ wysokości: poziom odniesienia Amsterdam
3. Wtórnik wykonano metodą digitalizacji mapy zasadniczej 1:500

KERG 39-326/1/2008

Sporządził:

W zasięgu opracowania mapa niniejsza jest zgodna z treścią mapy zasadniczej znajdującej się w zasobie geodezyjnym i kartograficznym.

Województwo *wielkopolskie*
Miasto *POZNAŃ*
Obręb *Jeżyce, Arkusz 16*
Obręb *Łazarz, Arkusz 6 ,7,13,14*

Nie wyklucza się istnienia w terenie innych nie wykazanych na niniejszej mapie urządzeń podziemnych, które nie były zgłoszono do inwentaryzacji, lub o których brak jest informacji w instytucjach branżowych.

Mapa aktualna na dzień *08.07.2008r.*

PREZYDENT MIASTA POZNANIA

ZARZĄD GEODEZJI I KATASTRU MIEJSKIEGO GEOPOZ w Poznaniu

Miejski Ośrodek Dokumentacji Geodezyjnej i Kartograficznej

W obszarze oznaczonym linią ..... dokonano aktualizacji treści mapy zasadniczej. Dokumenty z pomiaru uzupełniającego przyjęto do zasobu powiatowego w dniu .....
i zaewidencjonowano pod nr *39-326/1/2008*

Niniejsza mapa może służyć do celów projektowych

Projektowane obiekty budowlane wymagające pozwolenia na budowę podlegają wytyczeniu i inwentaryzacji powykonawczej przez jednostki uprawnione do wykonywania prac geodezyjnych

Poznań, dnia .....

(imię i nazwisko, pieczęć, stanowisko służbowe osoby upoważnionej)

Niniejsza opracowanie chronione jest prawem autorskim (Ustawa z dnia 4 lutego 1994 r. o prawie autorskim i prawach pokrewnych Dz. U. Nr 24 poz. 83) Wykonanie kopii bez zgody projektanta.