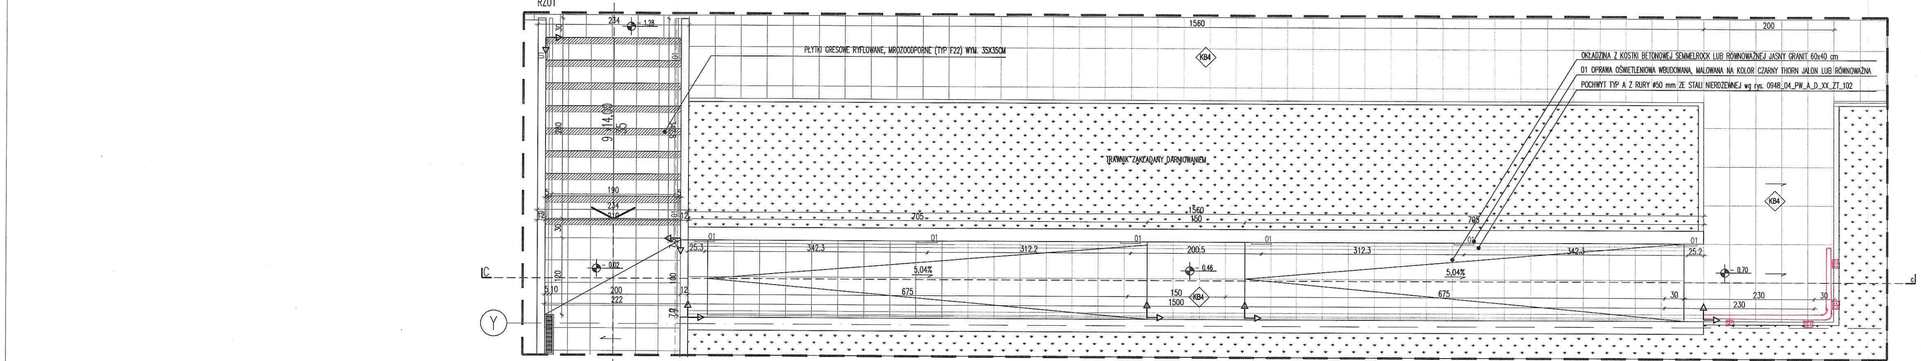

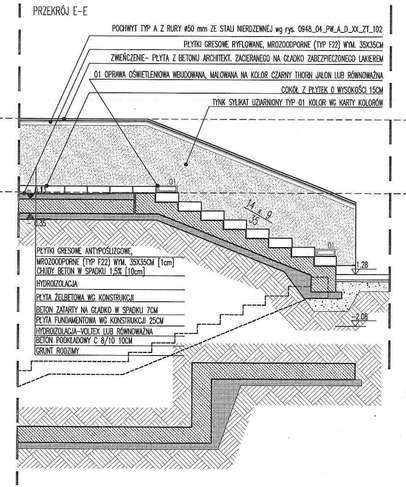

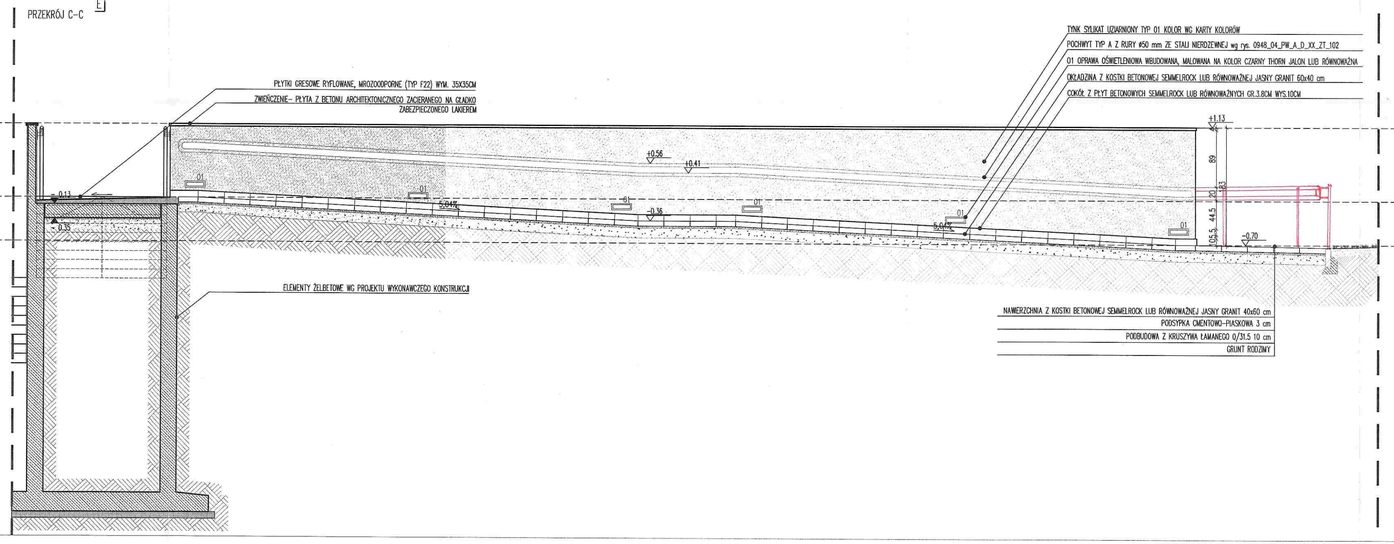

UWAGI OGÓLNE.

1. PROJEKT JEST CHRONIONY PRAWEM AUTORSKIM (DZ. U. 94.24.83 Z DNIA 04.02.94). WSZYSTKIE INFORMACJE ZAWARTE W PROJEKCIE STANOWIĄ WŁASNOŚĆ AUTORÓW OPRACOWANIA I NIE WOLNO ICH UŻYĆ PONOWNIE, KOPIOWAĆ I REPRODUKOWAĆ BEZ ICH PISEMNEJ ZGODY
2. ZAKRES WYKONANIA I OBOWIĄZKI PRZY ROBOTACH BUDOWLANYCH – ZGODNIE ZE SZTUKĄ BUDOWLANĄ (WARUNKI TECHNICZNE WYKONANIA I ODBIORU ROBÓT BUDOWLANO–MONTAŻOWYCH).
3. WYKONAWCA JEST ZOBOWIĄZANY DO ZORGANIZOWANIA PLACU BUDOWY W SPOSÓB SPEŁNIAJĄCY WSZYSTKIE WARUNKI BHP, SANEPID I PPOŻ. WSZYSCY PRACOWNICY POWINNI ZOSTAĆ PRZESZKOLENI W ZAKRESIE BHP I PRZEPISÓW PPOŻ.
4. INTEGRALNĄ CZĘŚCIĄ NINIEJSZEGO OPRACOWANIA JEST CZĘŚĆ OPISOWA ORAZ SPECYFIKACJE TECHNICZNE.
5. SZCZEGÓŁOWE ROZMIESZCZENIE WSZYSTKICH INSTALACJI WEWNĘTRZNYCH I ZEWNĘTRZNYCH BUDYNKU WG. BRANŻOWYCH PROJEKTÓW WYKONAWCZYCH. WSZYSTKIE TOMY OPRACOWANIA SĄ WZAJEMNIE KOMPLEMENTARNE I POWINNY BYĆ ODCZYTYWANE WSPÓLNIE PRZY CZYM DOKUMENTACJA BRANŻY ARCHITEKTONICZNEJ JEST NADRZĘDNA WZGLĘDEM OPRACOWAŃ BRANŻOWYCH. WSZELKIE EWENTUALNE NIEZGODNOŚCI NALEŻY SKONSULTOWAĆ Z GŁÓWNYM PROJEKTANTEM I PROJEKTANTAMI BRANŻOWYMI.
6. WSZYSTKIE WYMIARY I RZĘDNE, WYKONAWCA JEST ZOBOWIĄZANY DO SPRAWDZENIA NA BUDOWIE, A ZAISTNIAŁE NIEZGODNOŚCI POWIEDZY NINIEJSZYM PROJEKTEM I POZOSTAŁYMI OPRACOWANIAMI BRANŻOWYMI A STANEM ISTNIEJĄCYM NALEŻY WYJAŚNIĆ I UZGODNIĆ Z GŁÓWNYM PROJEKTANTEM I PROJEKTANTAMI BRANŻOWYMI.
7. WYKONAWCA POWINIEN UWZGLĘDNIĆ WYKONANIE DODATKOWEGO OTWOROWANIA INSTALACYJNEGO WIELKOŚCI DO Ø25cm lub 25x25cm.
8. WSZYSTKIE ROZWIĄZANIA TECHNOLOGICZNE I MATERIAŁOWE WINNY POSIADAĆ ODPOWIEDNIE CERTYFIKATY I ATESTY ORAZ POWINNY BYĆ WYKONYWANE ŚCIŚLE WG INSTRUKCJI PRODUCENTA.
9. WSZYSTKIE UŻYTE MATERIAŁY ELEWACYJNE, WYKOŃCZENIOWE, SPRZĘT OŚWIETLENIOWY, ARMATURA SANITARNA WINNY POSIADAĆ STOSOWNE ATESTY DO STOSOWANIA W SŁUŻBIE ZDROWIA, A EKSPLOATACJA OBIEKTU NIE POWINNA WPŁYWAĆ NA ZMIANĘ PARAMETRÓW POSZCZEGÓLNYCH ROZWIĄZAŃ SYSTEMOWYCH.
10. KOLORYSTYKA, FAKTURA I FORMA WIDOCZNYCH MATERIAŁÓW BUDOWLANYCH ZASTOSOWANYCH W OBIEKCIE NALEŻY KAŻDORAZOWO UZGODNIĆ Z GŁÓWNYM PROJEKTANTEM.
11. WSZYSTKIE ZAPROJEKTOWANE ROZWIĄZANIA MATERIAŁOWE SĄ ROZWIĄZANIAMI SYSTEMOWYMI. WSZYSTKIE EWENTUALNE ZAMIENNIKI MUSZĄ MIEĆ PARAMETRY TECHNOLOGICZNE, NIE GORSZE OD PRZEDSTAWIONYCH W PROJEKCIE, MUSZĄ SPEŁNIAĆ WYMAGANIA NORMATYWNE ORAZ MUSZĄ POSIADAĆ WSZYSTKIE WYMAGANE ATESTY I APROBATY.
12. UŻYTE W DOKUMENTACJI PROJEKTOWEJ I SPECYFIKACJACH TECHNICZNYCH NAZWY FIRM, WYROBÓW BUDOWLANYCH CZY TECHNOLOGII NALEŻY TRAKTOWAĆ W MYŚL ART.29 UST.3 USTAWY "PRAWO ZAMÓWIEŃ PUBLICZNYCH" JAKO INFORMACJĘ NT. OCZEKIWANEGO STANDARDU I POZIOMU JAKOŚCI, A NIE ŚCIŚLE JAKO WYRÓB KONIECZNY DO UŻYCIA. MOŻLIWE JEST ZASTOSOWANIE INNYCH RÓWNOWAŻNYCH WYROBÓW BUDOWLANYCH I TECHNOLOGII, KTÓRYCH ZASTOSOWANIE ZAGWARANTUJE SPEŁNIENIE WARUNKÓW PODSTAWOWYCH (ART.5 UST. PRAWO BUDOWLANE, USTAWA O WYROBACH BUDOWLANYCH) ORAZ POZWOLI NA ZACHOWANIE STANDARDU I POZIOMU JAKOŚCI RÓWNOWAŻNEGO, LUB NIEGORSZEGO OD OKREŚLONEGO W PROJEKCIE I SPECYFIKACJACH.
13. NINIEJSZE OPRACOWANIE JEST INTEGRALNĄ CZĘŚCIĄ SKŁADOWĄ WIELOBRANŻOWEGO PROJEKTU WYKONAWCZEGO.
14. WSZYSTKIE ELEMENTY ŻELBETOWE WG PROJEKTU WYKONAWCZEGO KONSTRUKCJI.

DOKUMENTACJA POWYKONAWCZA
Kierownik budowy
mgr inż. Witold Cegoń Wyka
upr. bud. do kierowania
bez ograniczeń
nr ewid. upr. budowlanych

WERSJA PAPEROWA DOKUMENTACJI PROJEKTOWEJ JEST ZGODNA Z WERSJĄ ELEKTRONICZNĄ.
OPRACOWANIE ZOSTAŁO WYKONANE ZA POMOCĄ LICENCJONOWANEGO OPROGRAMOWANIA AUTOCAD LT.

Opis zmian i uzupełnień:
1. Pochwyt wykonany wg rys. 8

inwestor:
WOJEWÓDZTWO DOLNOŚLĄSKIE – URZĄD MARSZAŁKOWSKI WOJEWÓDZTWA DOLNOŚLĄSKIEGO
ul. Wybrzeże Słowackiego 12–14; 50–411 Wrocław

DOLNY ŚLĄSK

generalny wykonawca:
KONSORCJUM FIRM:
VILLART BOGDAN KOŁTOWSKI – LIDER KONSORCJUM
ul. Szczytnicka 36/2, 50–382 Wrocław
P.W. HARAS ARKADIUSZ HARASIMOWICZ – CZŁONEK KONSORCJUM
ul. Bolkowicka 22/23/4, 50–134 Wrocław
NR UMOWY: DN–1/2127/09

VILLART
ARCH. BOGDAN KOŁTOWSKI
BIURO ARCHITEKTONICZNE
HARAS

jednostka projektowa:
główny projektant / technolog medyczny/ koordynator projektu:
VILLART BOGDAN KOŁTOWSKI
ul. Szczytnicka 36/2, 50–382 Wrocław
tel/fax 71–33–68–344

VILLART
ARCH. BOGDAN KOŁTOWSKI
BIURO ARCHITEKTONICZNE

podwykonawca w zakresie architektury, sprzężonych branżowych i koordynacji międzybranżowej:
MAĆKÓW PRACOWNIA PROJEKTOWA
ul. Podwale 61/1, 50–010 Wrocław
tel/fax 71–377–00–77

MAĆKÓW PRACOWNIA PROJEKTOWA SP. Z O.O.
tel: 071.377.00.77
fax: 071.377.00.88
web: www.mackow.pl
email: mackow@mackow.pl
adres: ul. Podwale 61/1, 50–010 Wrocław

MAĆKÓW

temat:
Budowa "Nowego Szpitala" wraz z niezbędną infrastrukturą techniczną oraz z zagospodarowaniem terenu;
Wrocław obręb: Stabłowice, ul. Kosmonautów,
Działki nr36/3, 39/3, 43/3, 45/4, 29/14, AM–33; Działka nr14/9, AM–34

nr projektu: 0948–04

autorzy projektu:

główny projektant:	mgr inż. arch. Bogdan Kołtowski	230/99 DUW	podpis:
branże: architektura i koordynacja:			nr uprawnień:
projektanci:	mgr inż. arch. Zbigniew Maćków	122/97/DUW	
	mgr inż. arch. Piotr Żybura	23/05/DOIA	
opracowanie:	mgr inż. arch. Kinga Bender		
	mgr inż. arch. Karolina Bielak		
	mgr inż. arch. Michał Jerkiewicz		
	mgr inż. arch. Jurek Kopka		
	mgr inż. arch. Alicja Motyl		
	mgr inż. arch. Anna Polyk		
	mgr inż. arch. Ewa Pobudejska		
	mgr inż. arch. Łukasz Reszke		
	mgr inż. arch. Agnieszka Trebenda		
	mgr inż. arch. Bartosz Zięba		
	mgr inż. arch. Zofia Zięba		
	stud. Jakub Świtoń		
sprawdzający:	mgr inż. Przemysław Skwarek	17/06/DOIA	

etap/faza: PW – PROJEKT WYKONAWCZY	branża: ARCHITEKTURA		2011–04–12
nr kartoteki: 0948 | nr fazy: 04 | PW | nazwa branży: A | typ rys. konstrukcji: D | zakres: LO | numer: XX | 114 | zmiana: B			skala: 1:50
tytuł rysunku: PRZEJŚCIA PONAD STREFĄ DOSTAW PLAN OGÓLNY			nr rysunku: A–92
			nr biznesu: 03/04